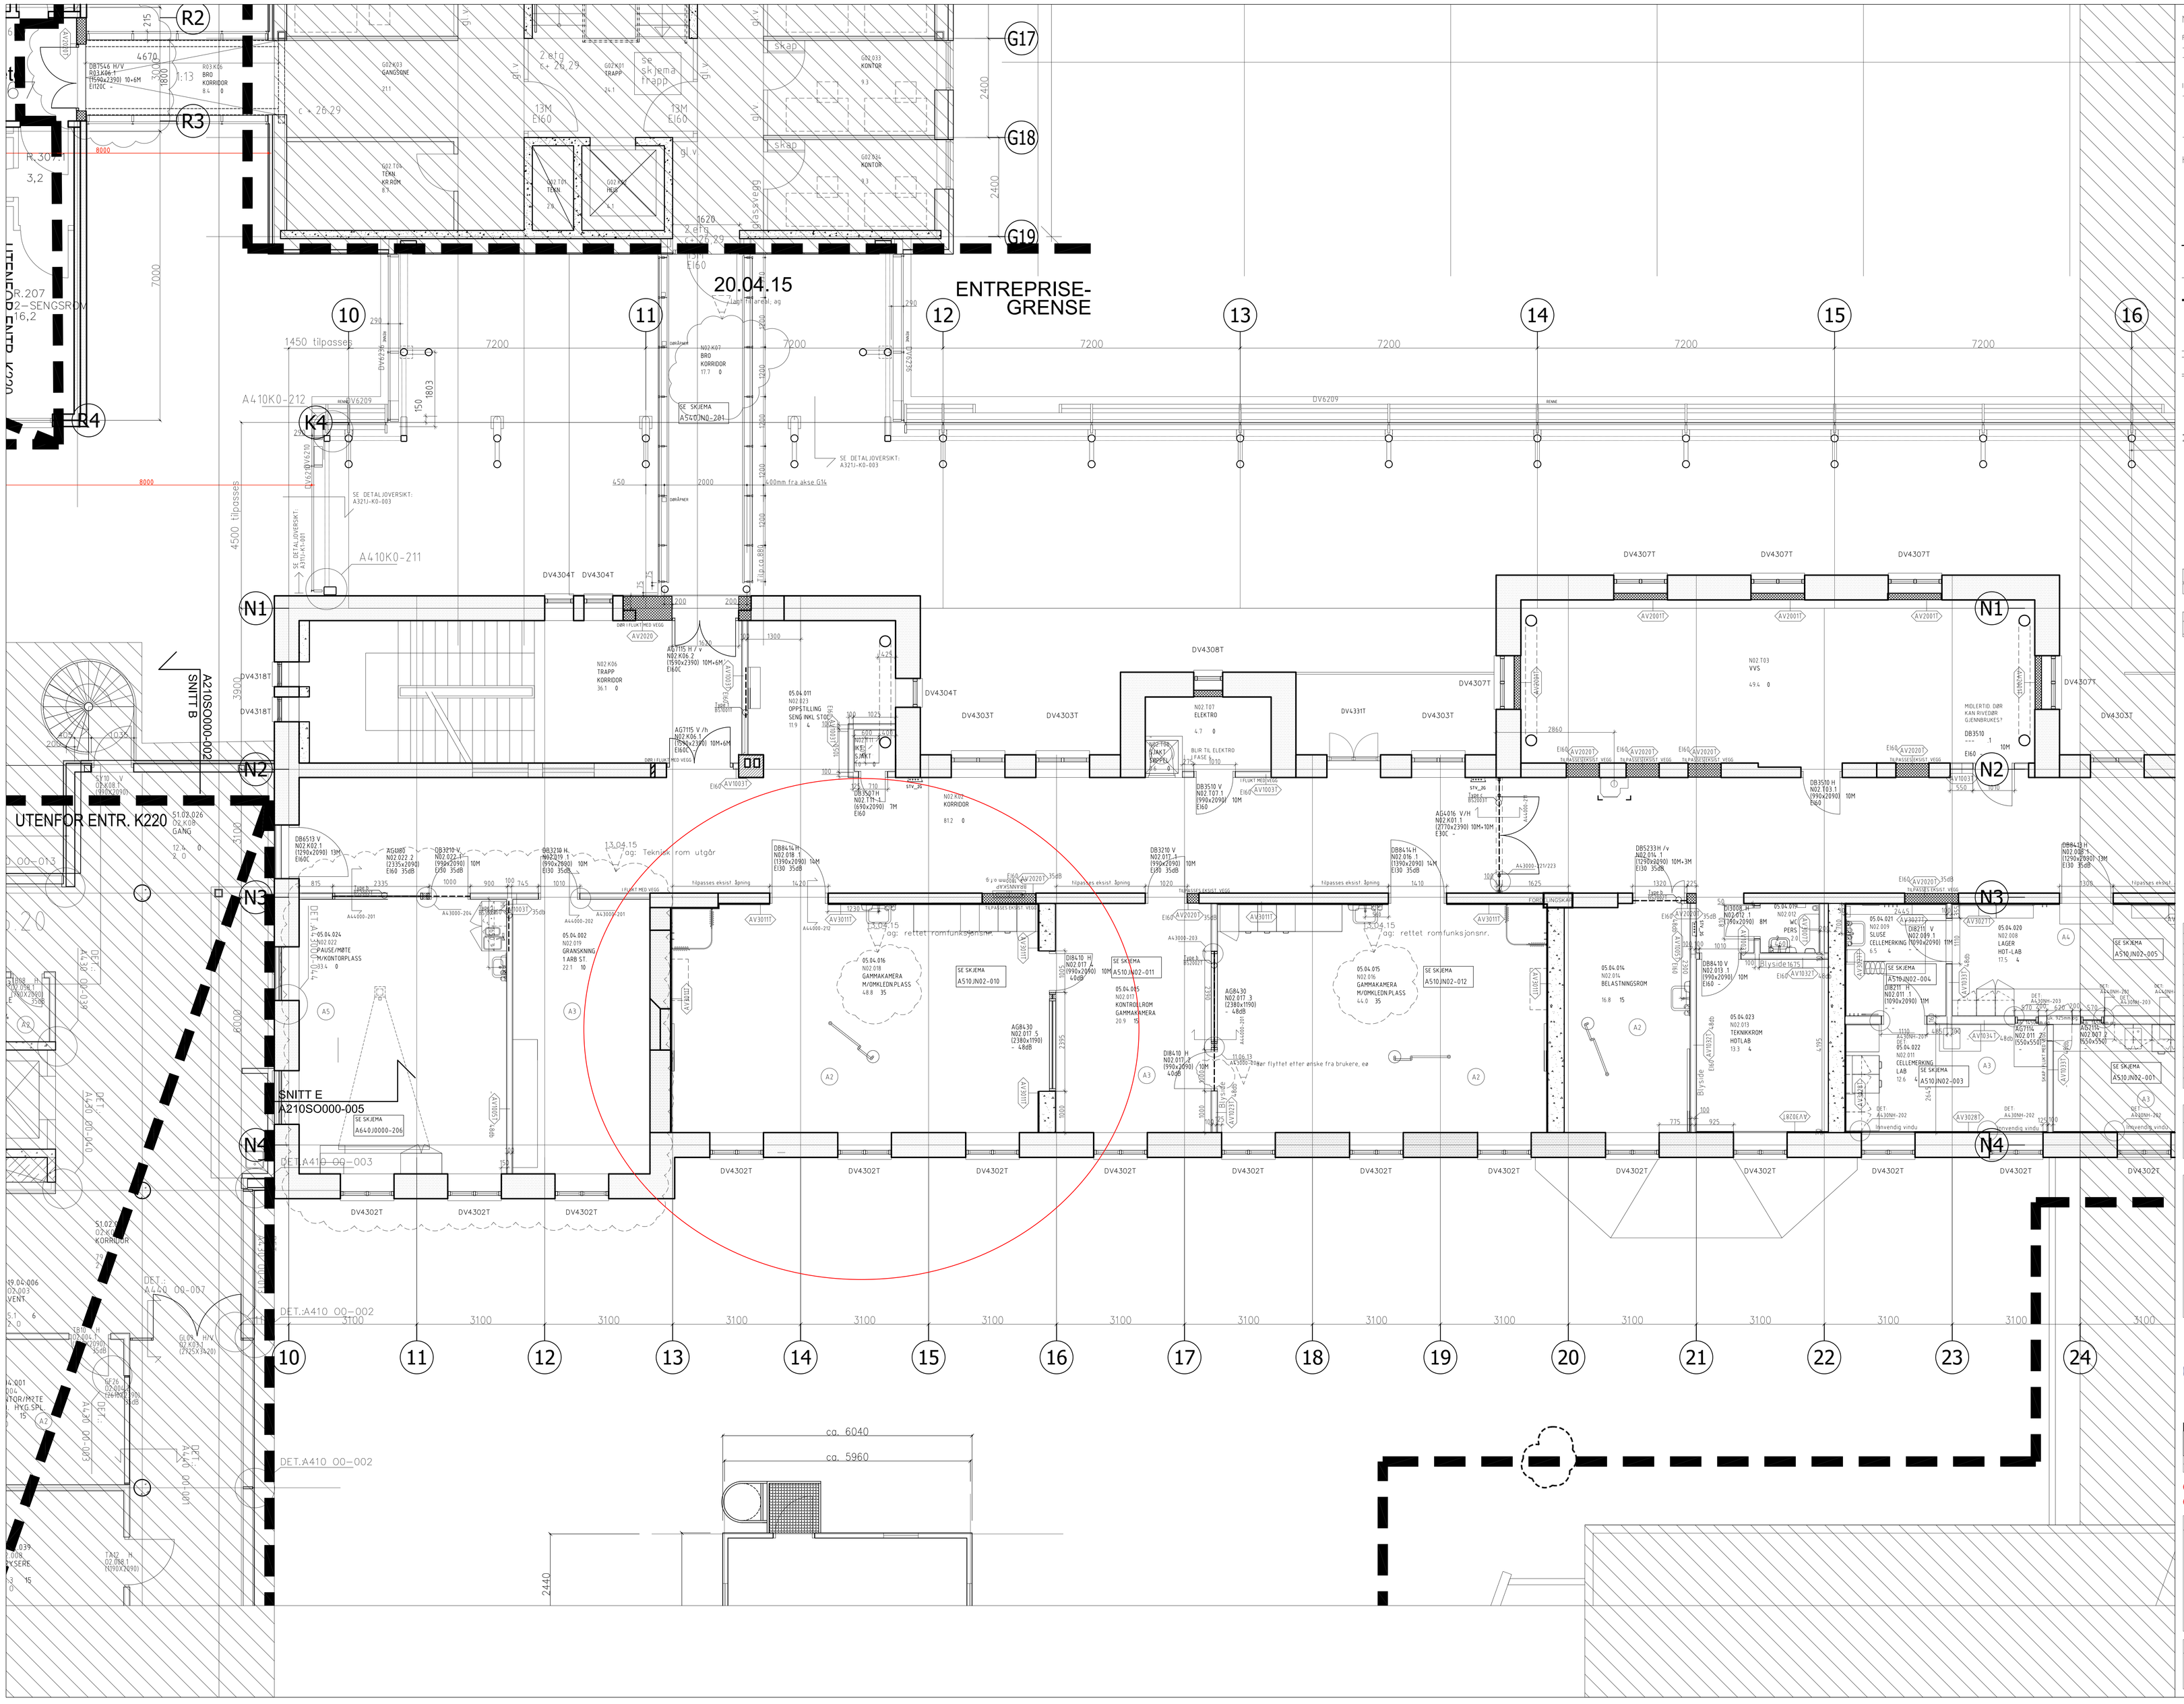

MERKNADER

FASADE
- Nummerering glassfasade leses fra utside fasade.
- Målsetning yttervegg: Innerste mål gjelder klimavegg. Ytterste mål gjelder natursteinselementer

INNVENDIGE VEGGER
- Utsparingsmål i vegger:
  hvor annet ikke er angitt, gjelder følgende:
  karmbredde dør/glassfelt +20mm (fugebredde 10mm)
  karmhøyde dør/gl.felt +15mm (fuge over dør/gl.felt 10mm)
- Alle mål er til stender

HENVISNINGER

Snitt 1:50, A-A osv.
se tegning nr. A210S 00-201 til A210S 00-217
Fasade 1:50
se tegning nr. A220S 00-201 til A220S 00-206

TYPE 1
- spikerslag, kfr. tegning nr. A680J 00-201 til tegning nr. A680J 00-204
- fender kfr. tegning nr. A45000-201
- fender ved sengenisjer kfr. tegning nr. A45000-201
- hjørnebeslag kfr. tegning nr. A45000-201
- stålfender (type 1) kfr. tegning nr. A45000-202
- stålfender på vegg (type 2) kfr. tegning nr. A45000-202
- pullert kfr. tegning nr. A45000-202
- veggtype, kfr. tegning nr. A670J 00-201 til tegning nr. A670J 00-208

BRANNSKAP — BRANNSKAP
STV_20 — STENGEVENTILSKAP
TROV_20 — TRYKKVAKT
Jordet gulvbelegg, ESD
Nedsenket påstøp for sten eller parkett

REV	DATO	BESKRIVELSE	TEGN	KONT	GODK
B 05	13.04.15	E-LISTE A-151	AG	IL	HH
B 04	17.03.15	E-LISTE A-150	AG	IL	HH
B 03	08.01.15	E-LISTE A-146	IAA	IL	HH
B 02	07.11.14	BYGGEPLASSTEGNING E-LISTE, A-135	MCE	IL	HH
B 01	01.02.12	BYGGEPLASSTEGNING	AM	IL	HH

FASE: BYGGEPLASS

FAG	TYPE	FLØY	ETG	L.NR	FAS.	REV.
A	110P	N0	02	201	B	05

HENV. VIGNETT:

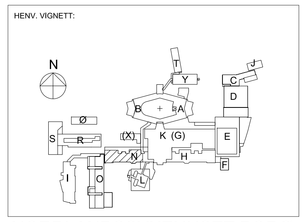

NORDLANDSSYKEHUSET BODØ
SOMATIKK

PROSJEKTERENDE:
ARK RATIO ARKITEKTER AS, DRAMMENSVEIEN 130 B, 0277 OSLO
RIV
RIE COWI AS/ OTTO NIELSENS VEI 12, 7414 TRONDHEIM
RIB
LARK RATIO ARKITEKTER AS v/ BJØRBEKK & LINDHEIM AS,

RATIO ARKITEKTER AS

PROSJEKT NR.: 23001 TL.STAT.: 1

INNHOLD:
PLAN 2. ETG., C+26.23
FLØY N
BYGGETRINN 2, FASE 2
NUKLEÆRMEDISIN

MÅL: 1:50 DATO: 01.04.09

FAG	TYPE	FLØY	ETG	L.NR	FAS.	REV.
A	110P	N0	02	201	B	05