



Plan U2

Rev	State	Tittel	Forfatter
16.11.2014	Produksjon	A PL U2 2001	
Eggenavn: Plan U2		Målestokk: 1:100	
Prosjekt: Media City Bergen		Prosjekt nr.: 1287	
Bergen Legevakt		HENT	
HENT Entreprenør HENT AS		Vestre Rosen 79	
		7070 Tiller	

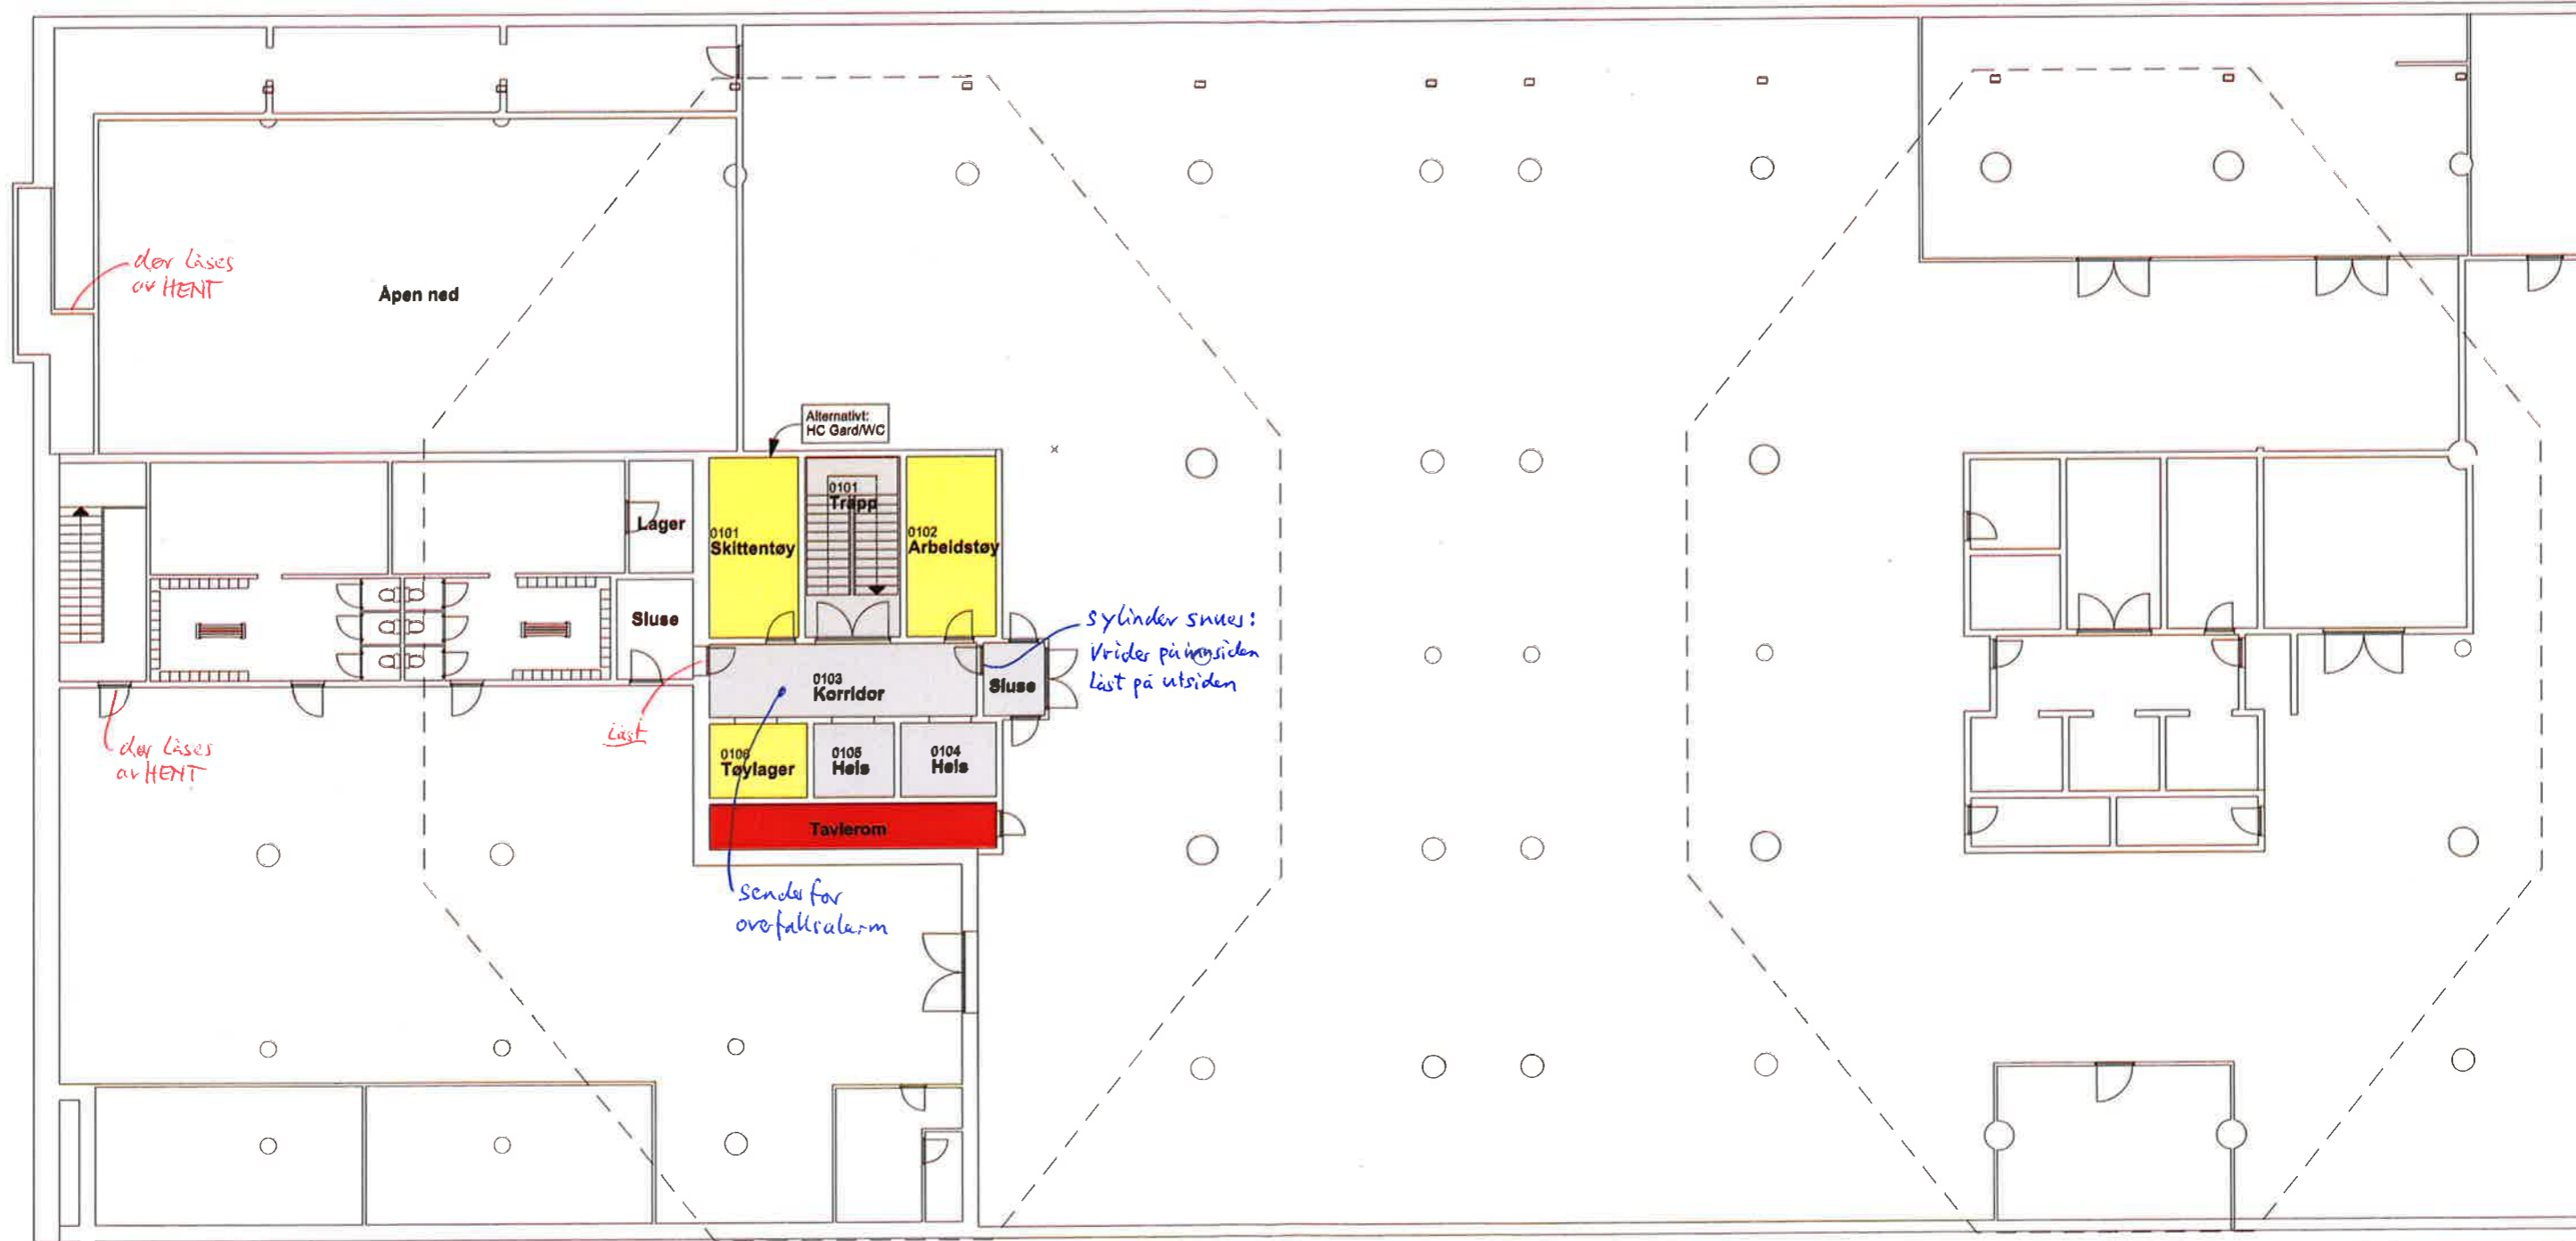


Plan U1

Rev.	Dato	Endring	Forfatter
1	19.11.2014	Produksjon	A PL U1 2001
Prosjekt:			Målestokk:
Plan U1			1:100
Prosjekt:			1297
Medis City Bergen			HENT
Bergen Legevakt			Entrepreneur HENT AS
Vestre Rosten 79			7075 Tiller

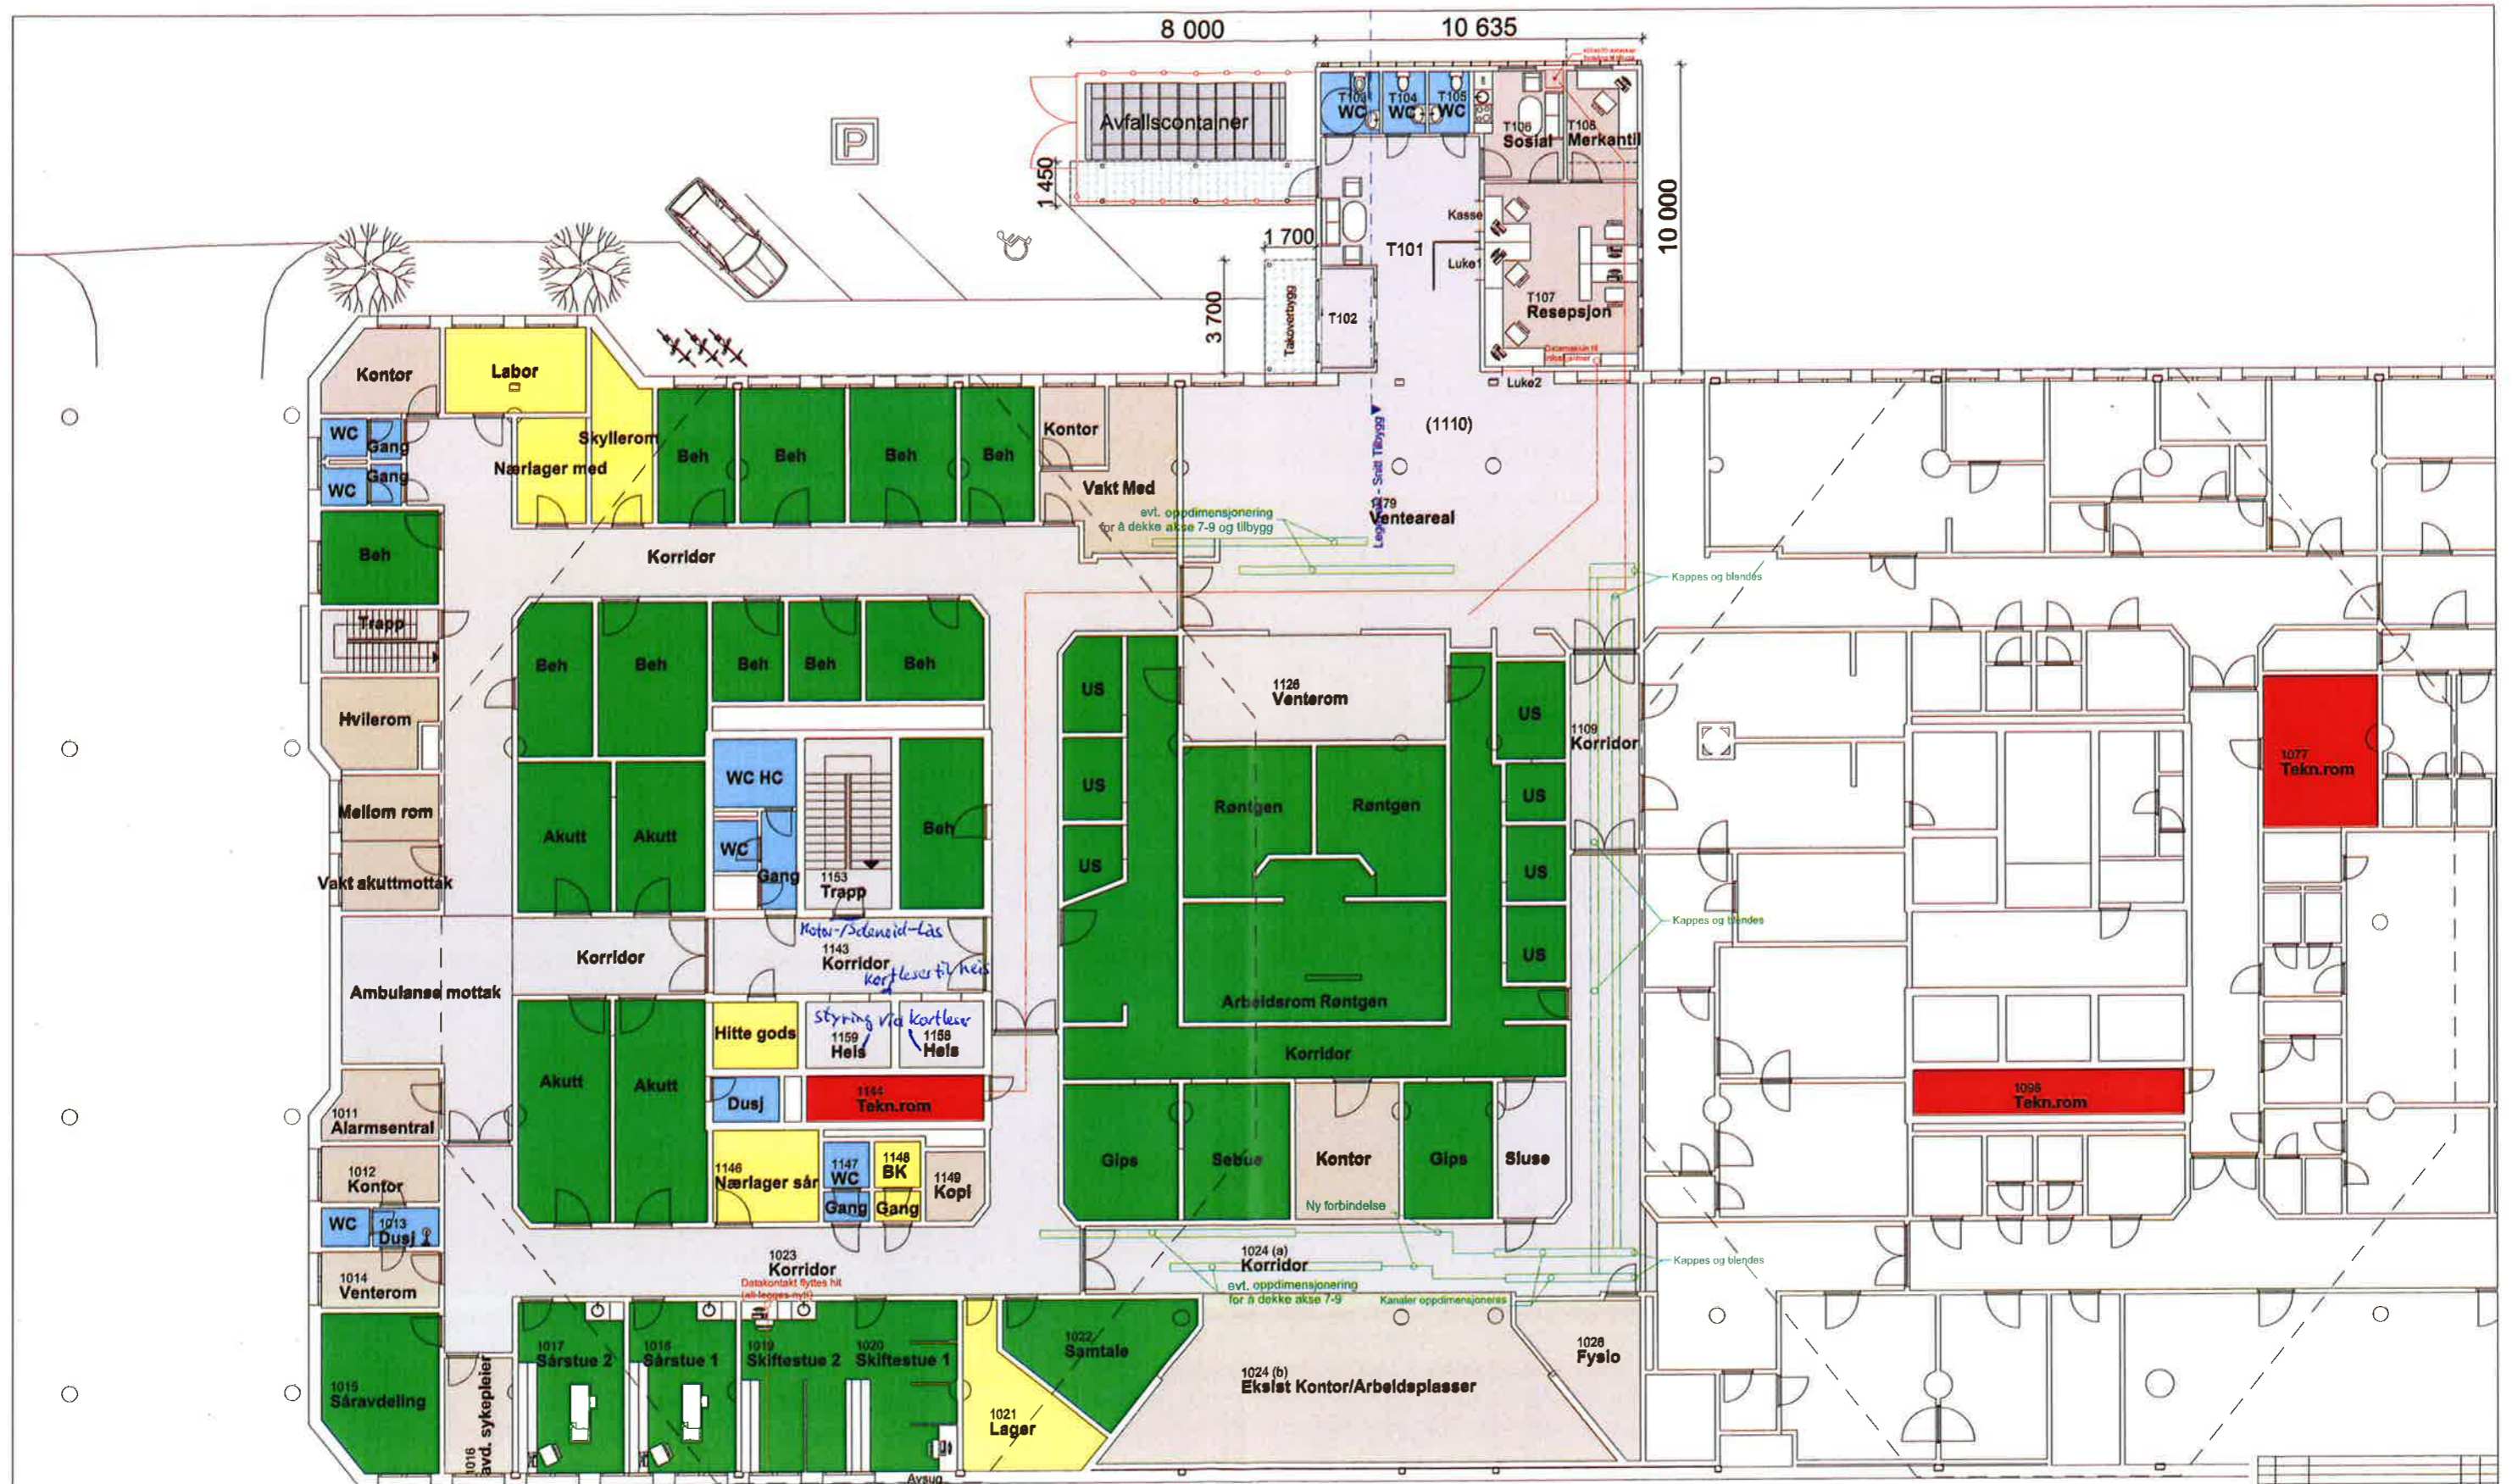

Plan 1

Dato: 20.11.2014		Status: Produksjon		Tegningsnr.: A PL 01 2001	
Tegningstype: Plan 01		Målestokk: 1:100		Prosjektnr.: 1297	
Prosjekt: Media City Bergen		Bergen Legevakt		HENT	
HENT		Entreprenør HENT AS			
Vestre Rosten 70		7078 Tiller			

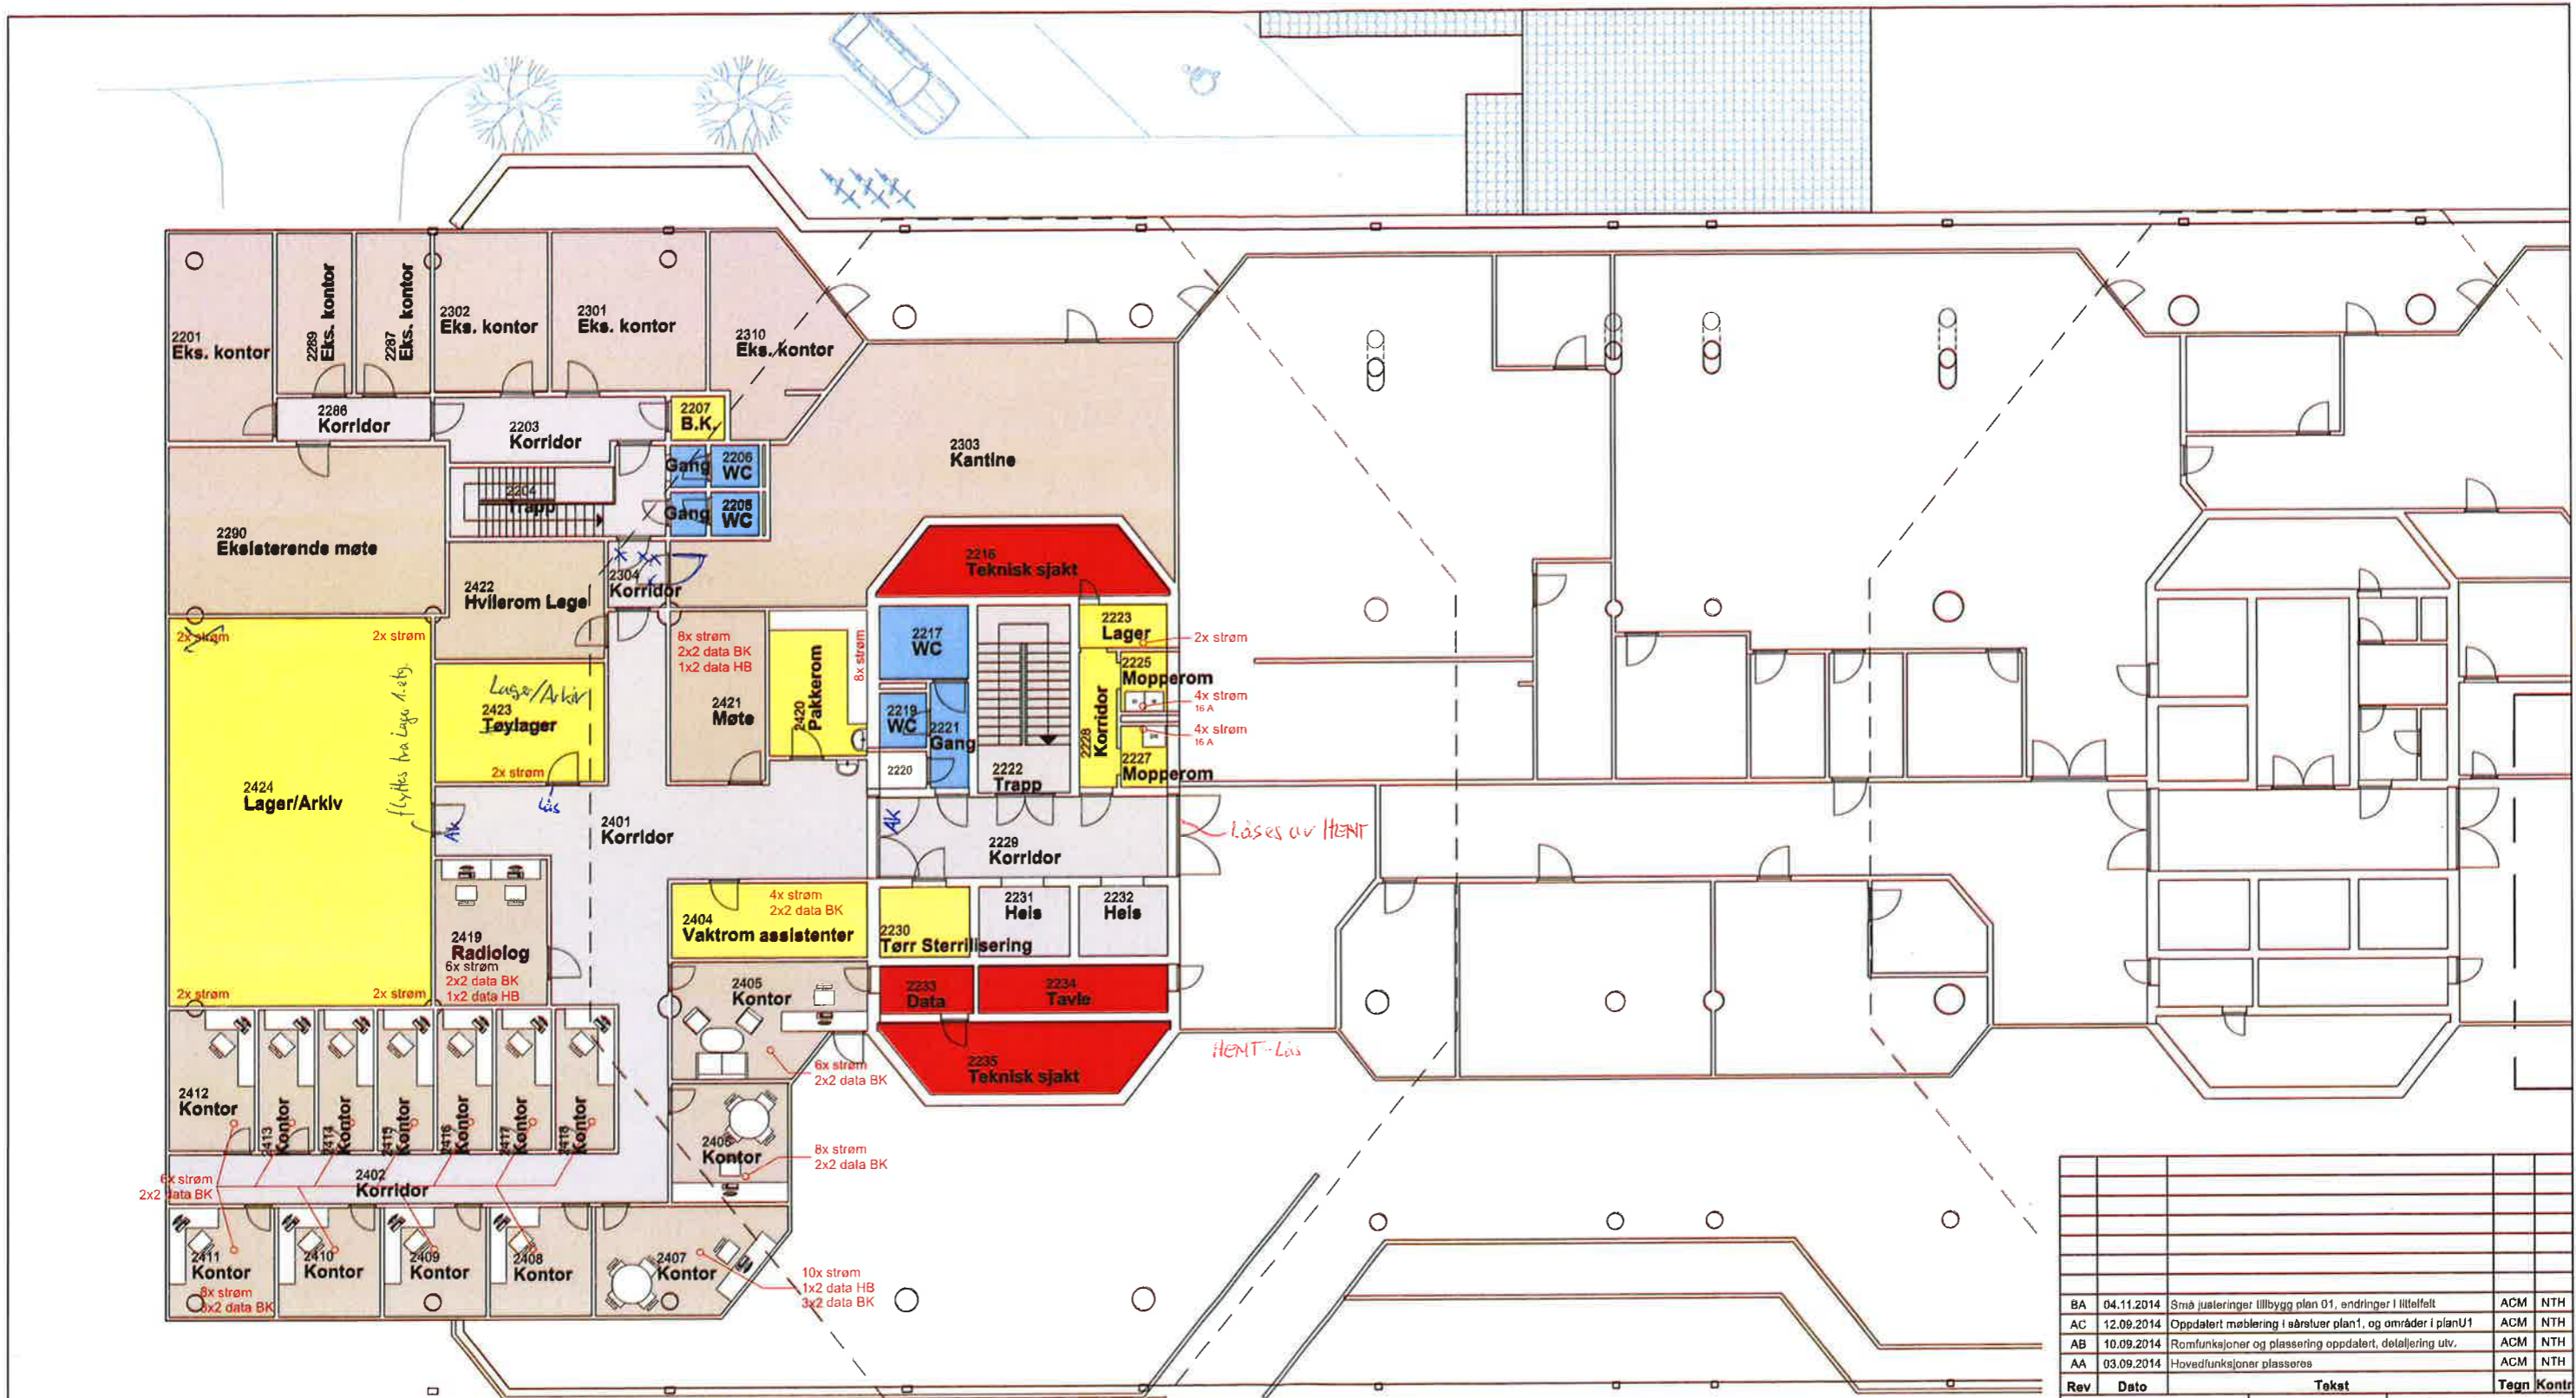

Rev	Dato	Tekst	Tegn	Kontr
BA	04.11.2014	Små justeringer lillbygg plan 01, endringer i lillfelt	ACM	NTH
AC	12.09.2014	Oppdatert møblering i søsterv plan1, og områder i planU1	ACM	NTH
AB	10.09.2014	Romfunksjoner og plassering oppdatert, detaljering utv.	ACM	NTH
AA	03.09.2014	Hovedfunksjoner plasseres	ACM	NTH

Dato:	12.09.2014	Status:	F.prosjekt	Tegningsnr.:	Bergen
				Prosjektnr.:	1297
Prosjektnavn:				Bergen Legevakt	
				HENT: Norbert Hornberg Tlf: 419 5219 e-post: norbert.hornberg@hent.no	

Plan 2

1:200

HENT Entreprenør HENT AS
 Vestre Rosten 79
 7075 Tiller