


| AREALOVERSIKT:   |                     |
|------------------|---------------------|
| Inn/utgangsareal | 37,0m <sup>2</sup>  |
| Salgsareal       | 363,4m <sup>2</sup> |
| Lagerareal       | 107,0m <sup>2</sup> |
|                  |                     |
| Kontor           | 22,4m <sup>2</sup>  |
| Spiserom         | 23,2m <sup>2</sup>  |
|                  |                     |
| D.gard.          | 7,2m <sup>2</sup>   |
| Wc-D             | 2,5m <sup>2</sup>   |
| H.gard.          | 5,9m <sup>2</sup>   |
| Wc-H             | 2,0m <sup>2</sup>   |
| Dusj             | 2,5m <sup>2</sup>   |
| B.K.             | 1,4m <sup>2</sup>   |
| Gang             | 4,9m <sup>2</sup>   |
|                  |                     |
| NETTOAREAL:      | 579,4m <sup>2</sup> |
| BRUTTOAREAL:     | 605,2m <sup>2</sup> |

- Ny vegg

- Ny innredning

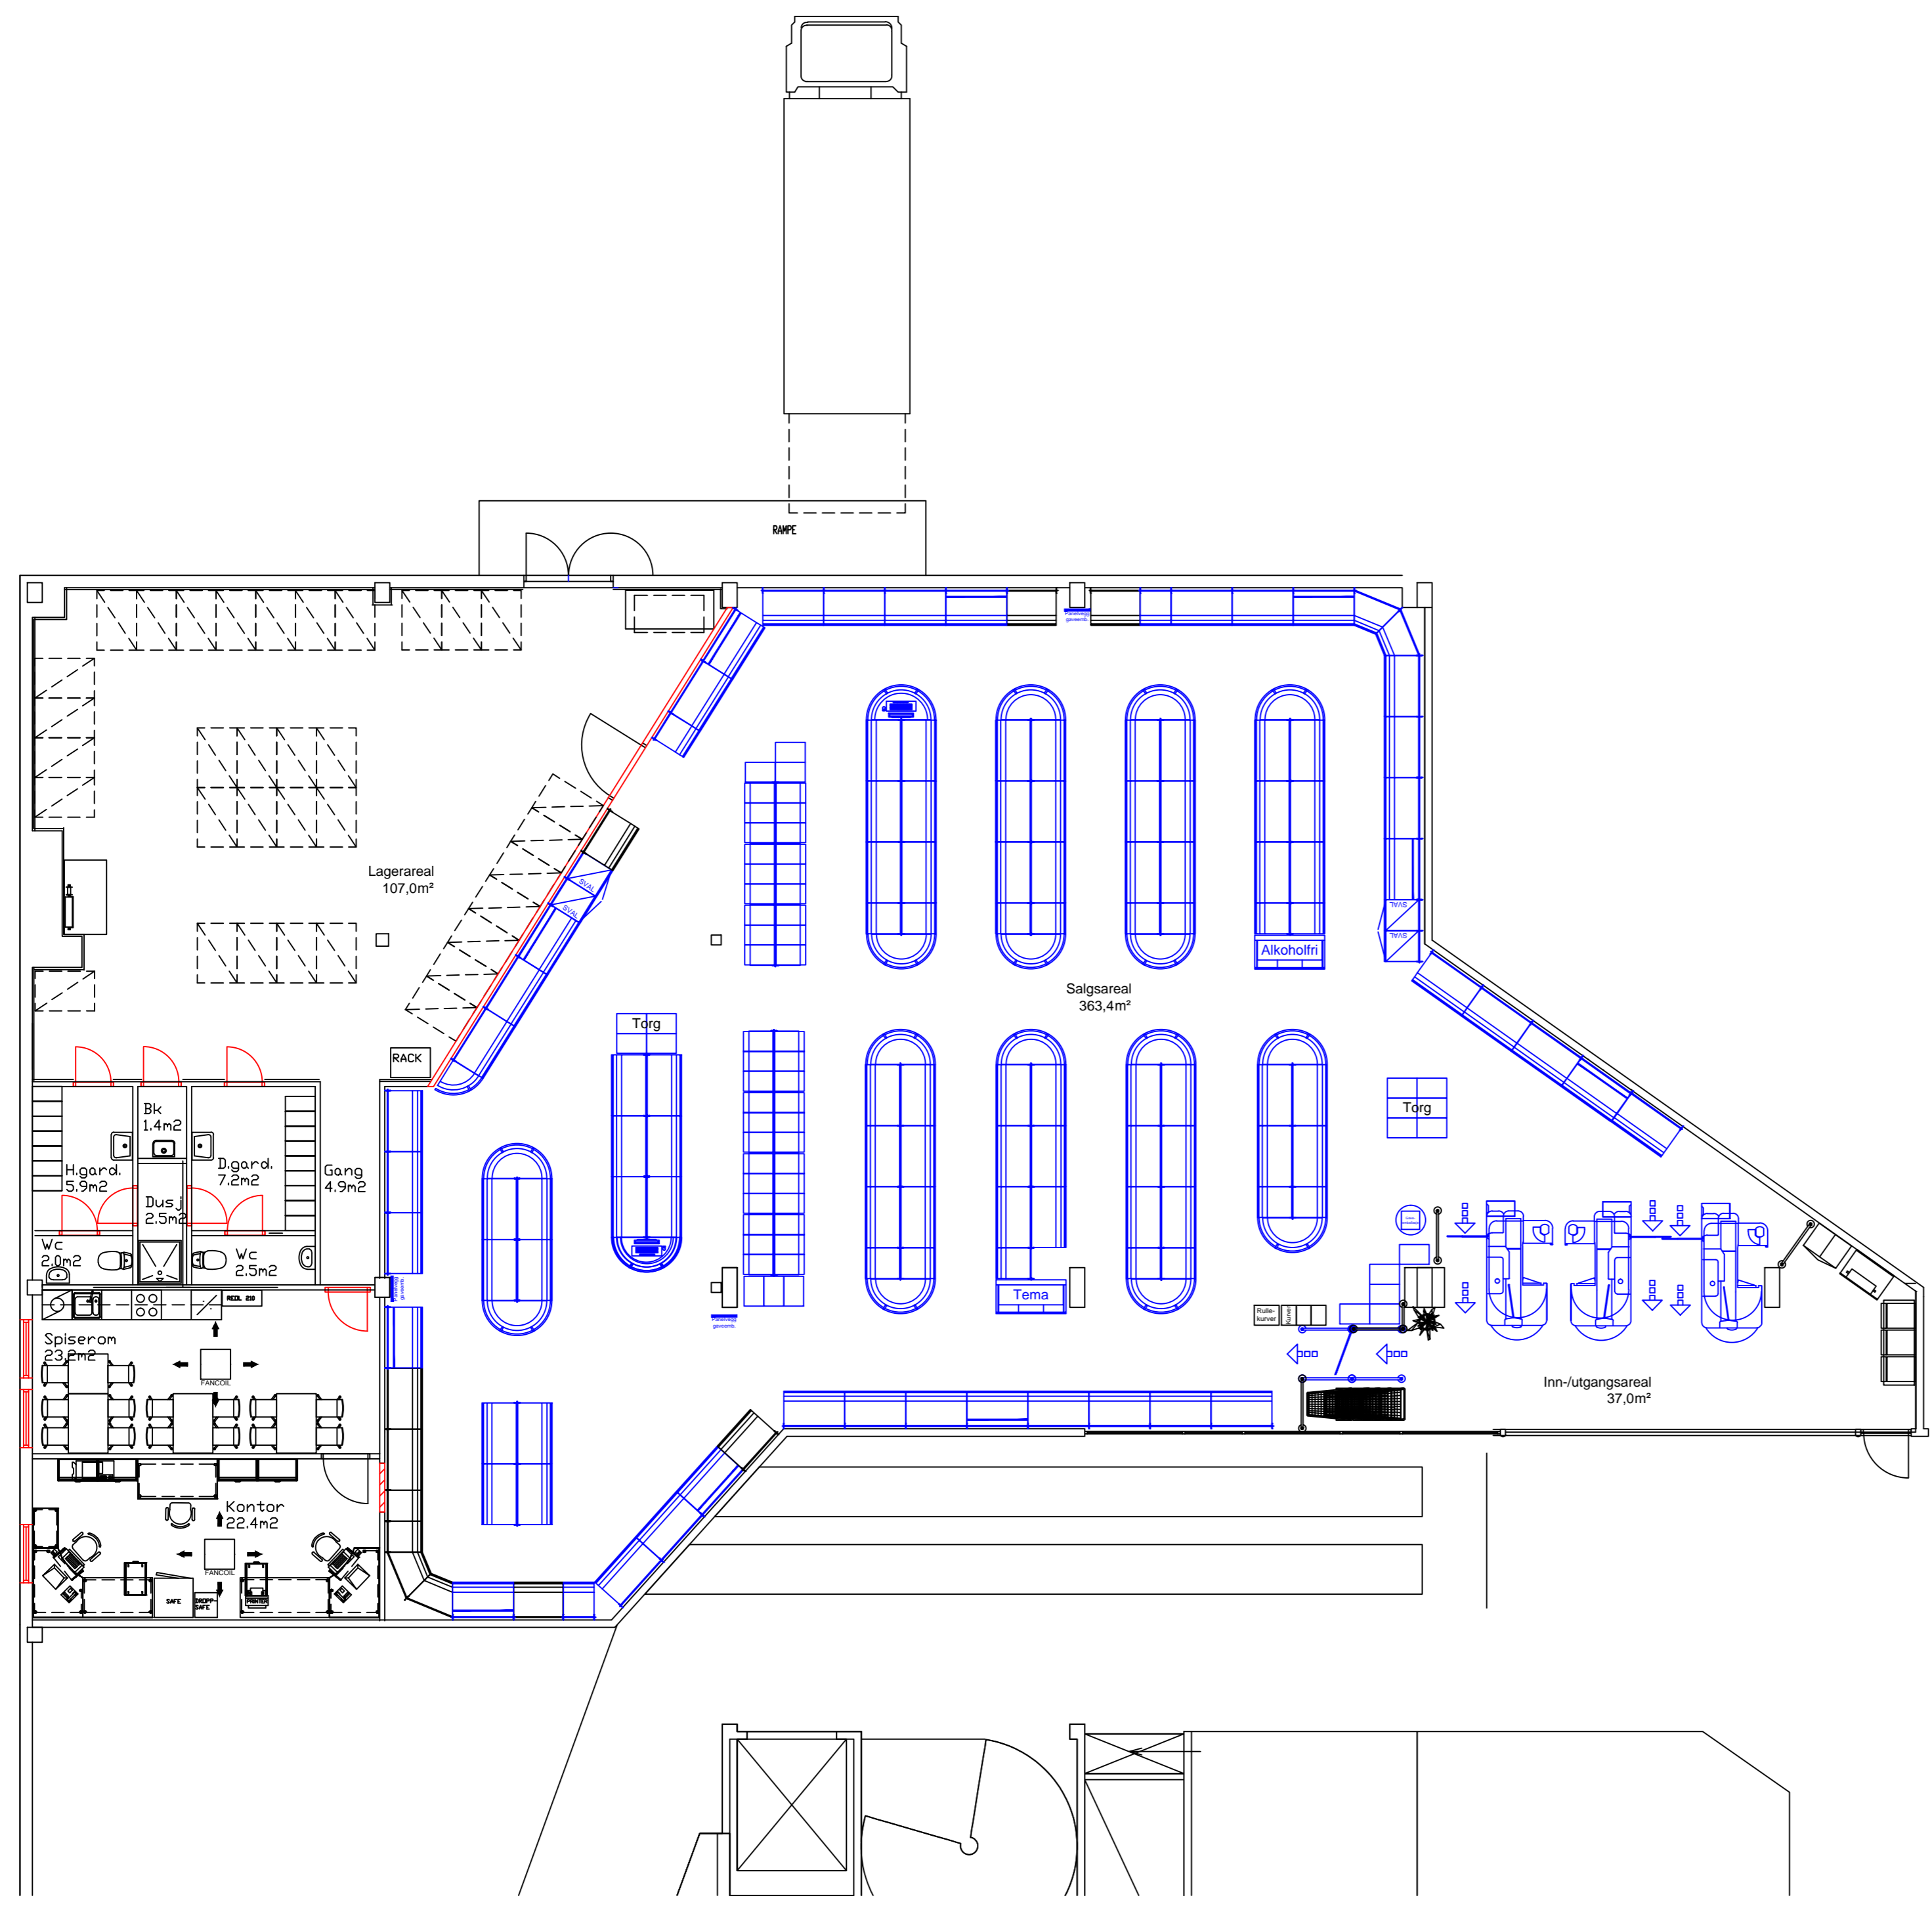

| REV. INDEX | ANT. | ENDRINGEN GJELDER  | SIGN  | DATO     |
|------------|------|--|-------|----------|
| L          |      | Utvidelse, omprofilering, fjernet kasse.                   | MANY  |          |
| K          |      | Erstattet info med reoler, BIB, flyttet dør kontor.        | MANY  | 22.10.14 |
| J          |      | Inntegnet ny BIB, alkoholfritt, tema. Planløs. som møblert | GATR  | 25.04.14 |
| I          |      | Fancoil inntegnet kontor/spiserom                          | ERRO  | 12.03.12 |
| H          |      | Endr. i spiserom/kontor/info                               | T.AA. | 08.10.02 |
| G          |      | Omgjort Hestra-reoler                                      | GSRR  | 19.09.02 |
| F          |      | Nytt tegn.gr. (inng/fasade/utg.dør lager), rev. belysn.    | GSRR  | 02.09.02 |
| E          |      | Himling/belysning+el                                       | GSRR  | 11.02.02 |
| D          |      | Ny planløsning   | GSRR  | 10.02.02 |
| C          |      | Himling/belysning  | GSRR  | 24.01.02 |
| B          |      | Nytt tegneunderlag   | GSRR  | 24.01.02 |
| A          |      | Selvbetjening+himling/elektro                              | GSRR  | 13.01.02 |

| Tveita-727-L 07 Utkast |               |                                    |               |
|------------------------|---------------|------------------------------------|---------------|
| Konst./Tegnet          | Godkjent av   | VINMONOPOLET                       |               |
| MANY                   |               | AKERSGATA 51                       |               |
| Tegnet dato            | Godkjent dato | Pb. 6953 St. Olavsplass, 0130 Oslo |               |
| 19.05.15               |               | Erstatter for:                     | Erstatter av: |
| TVEITA                 |               | Tveita S1-727-J                    |               |
| OSLO                   |               | Målestokk                          | Ark.størrelse |
| KATEGORI 6             |               | 1:100                              | A2            |
| Plan beskrivelse       |               |                                    |               |
| INTERIØRPLAN           |               |                                    |               |