


System 320.002, Varmeveksler for tappevann / sanitær

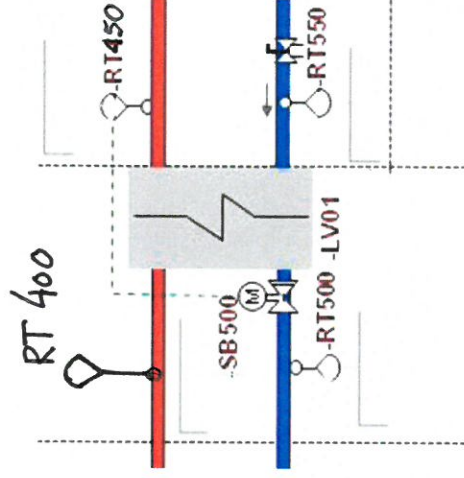

	<p>320.002 Funksjonsbeskrivelse For anlegg i henhold til systembilde 320.002 og bestykningstabell tilhørende 320.002</p> <p>Komplett automatikk for styring, regulering og overvåking av varmeveksler for sanitæranlegg.</p> <p>RT450 overvåker og registrerer temperatur i sekundærkrets turledning. Signal fra RT450 benyttes som giver for utgangssignal fra US til forstillingsorgan SB500, slik at børverdi i turledningen opprettholdes . RT 550 benyttes for registrering av erverdi i sekundærsidens returledning.</p> <p>RT400 og RT 500 benyttes for registrering av erverdier i hhv. primærsidens tur- og returledning.</p>			
--	---	--	--	--

