


FREKVENS DAGLIG RENHOLD

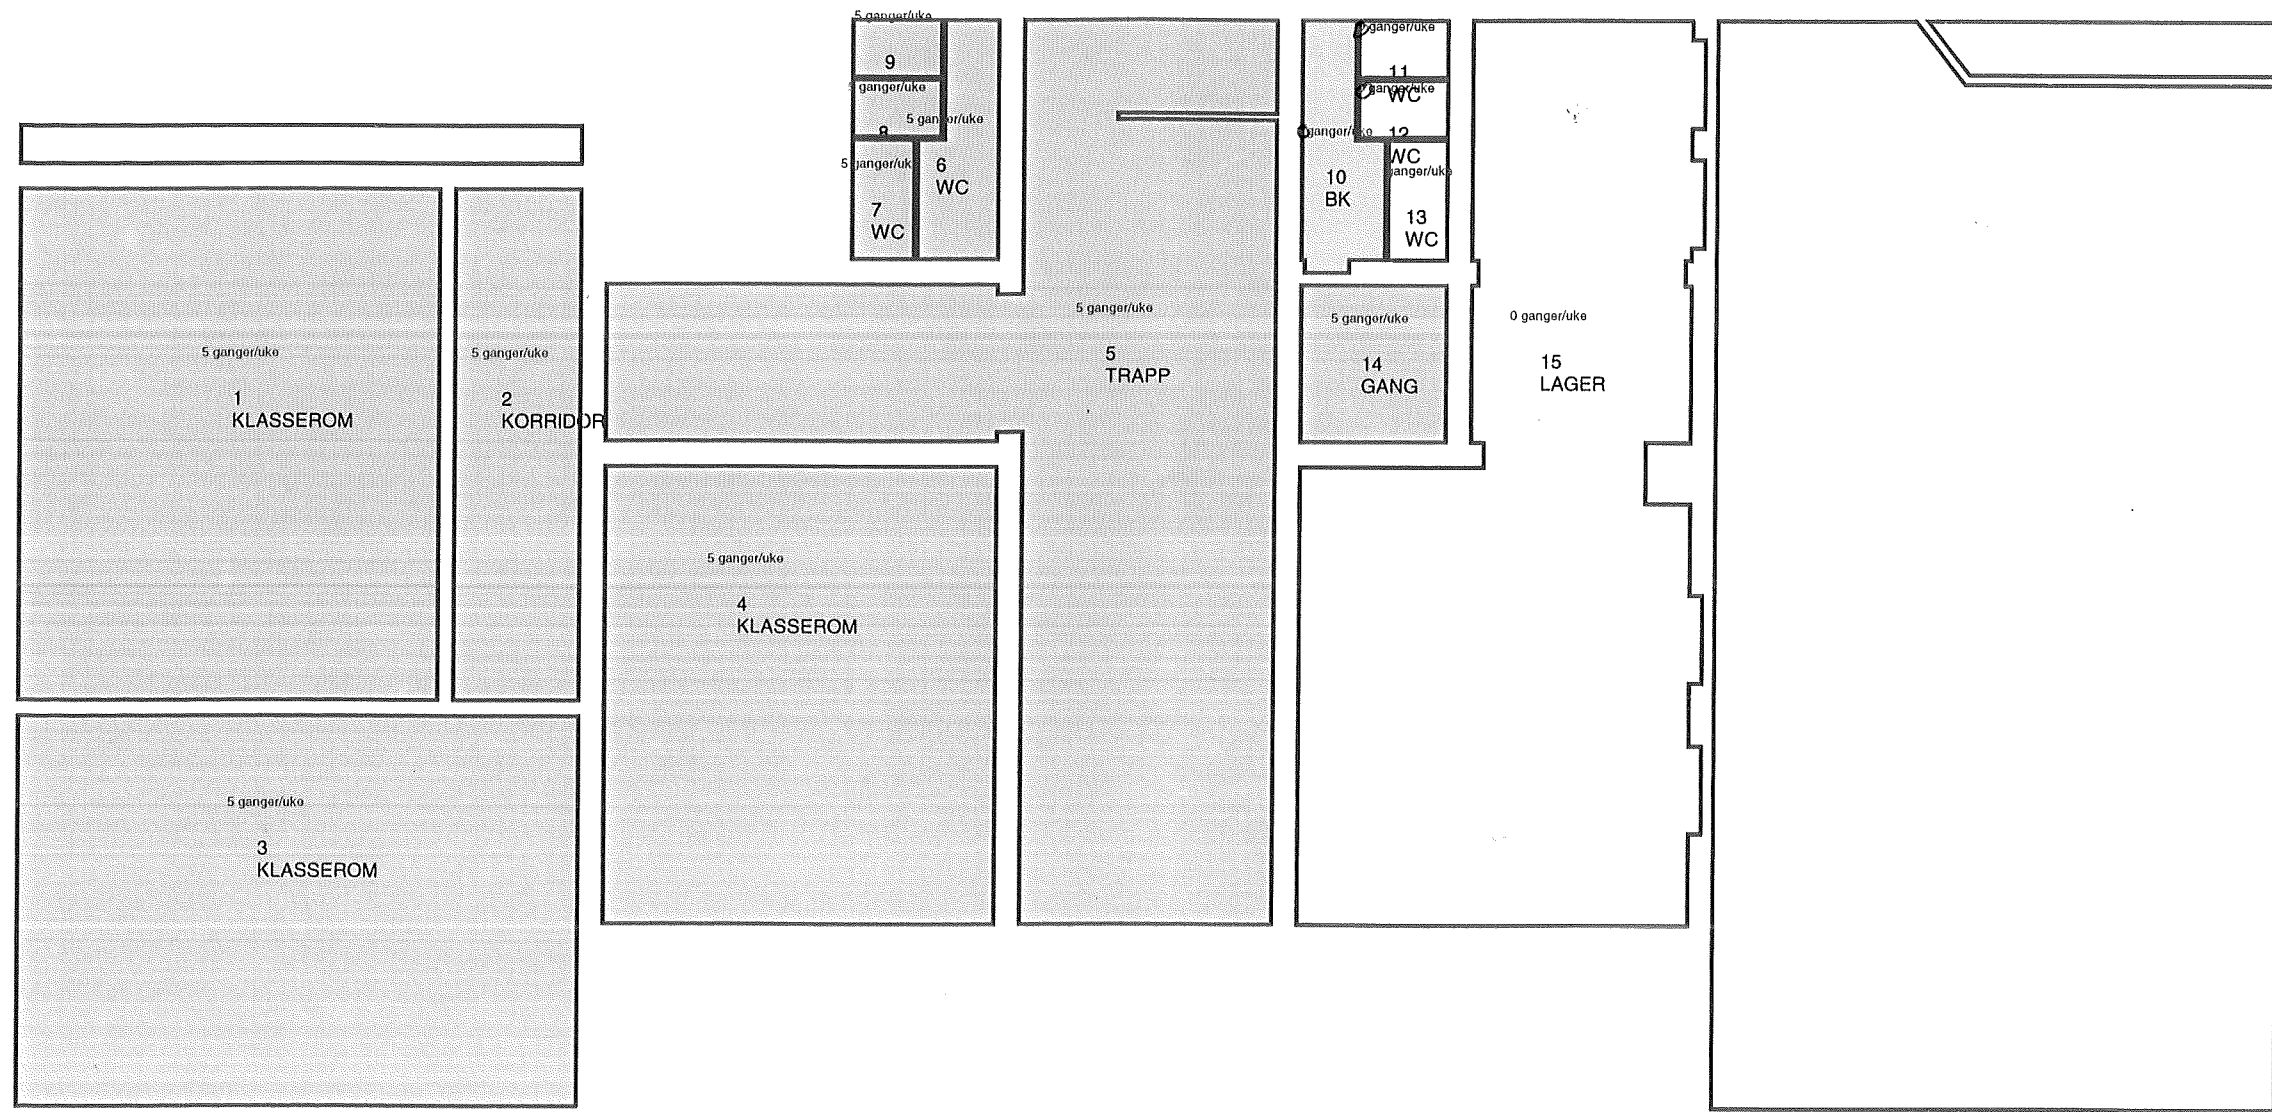


BYGGETS NAVN	Nybygget <i>Kjeller</i>	ETABLERING Nybygget, Ålesund vgs
		INNHold
Møre og Romsdal Fylke		


TEGN.NR.	(000) 000
MÅL	1:200
DATO	08.02.96
SIGN	NN
JONATHAN FDV	





FREKVENNS DAGLIG RENHOLD

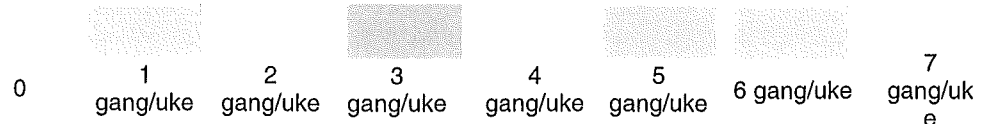

BYGGETS NAVN	Nybygget 1	ETASJEN	Nybygget, Ålesund vgs	TEGN NR.	(000) 000
		INNHold		MÅL	1:200
			Møre og Romsdal Fylke	DATO	08.02.96
				SIGN	NN
				JONATHAN FDV	

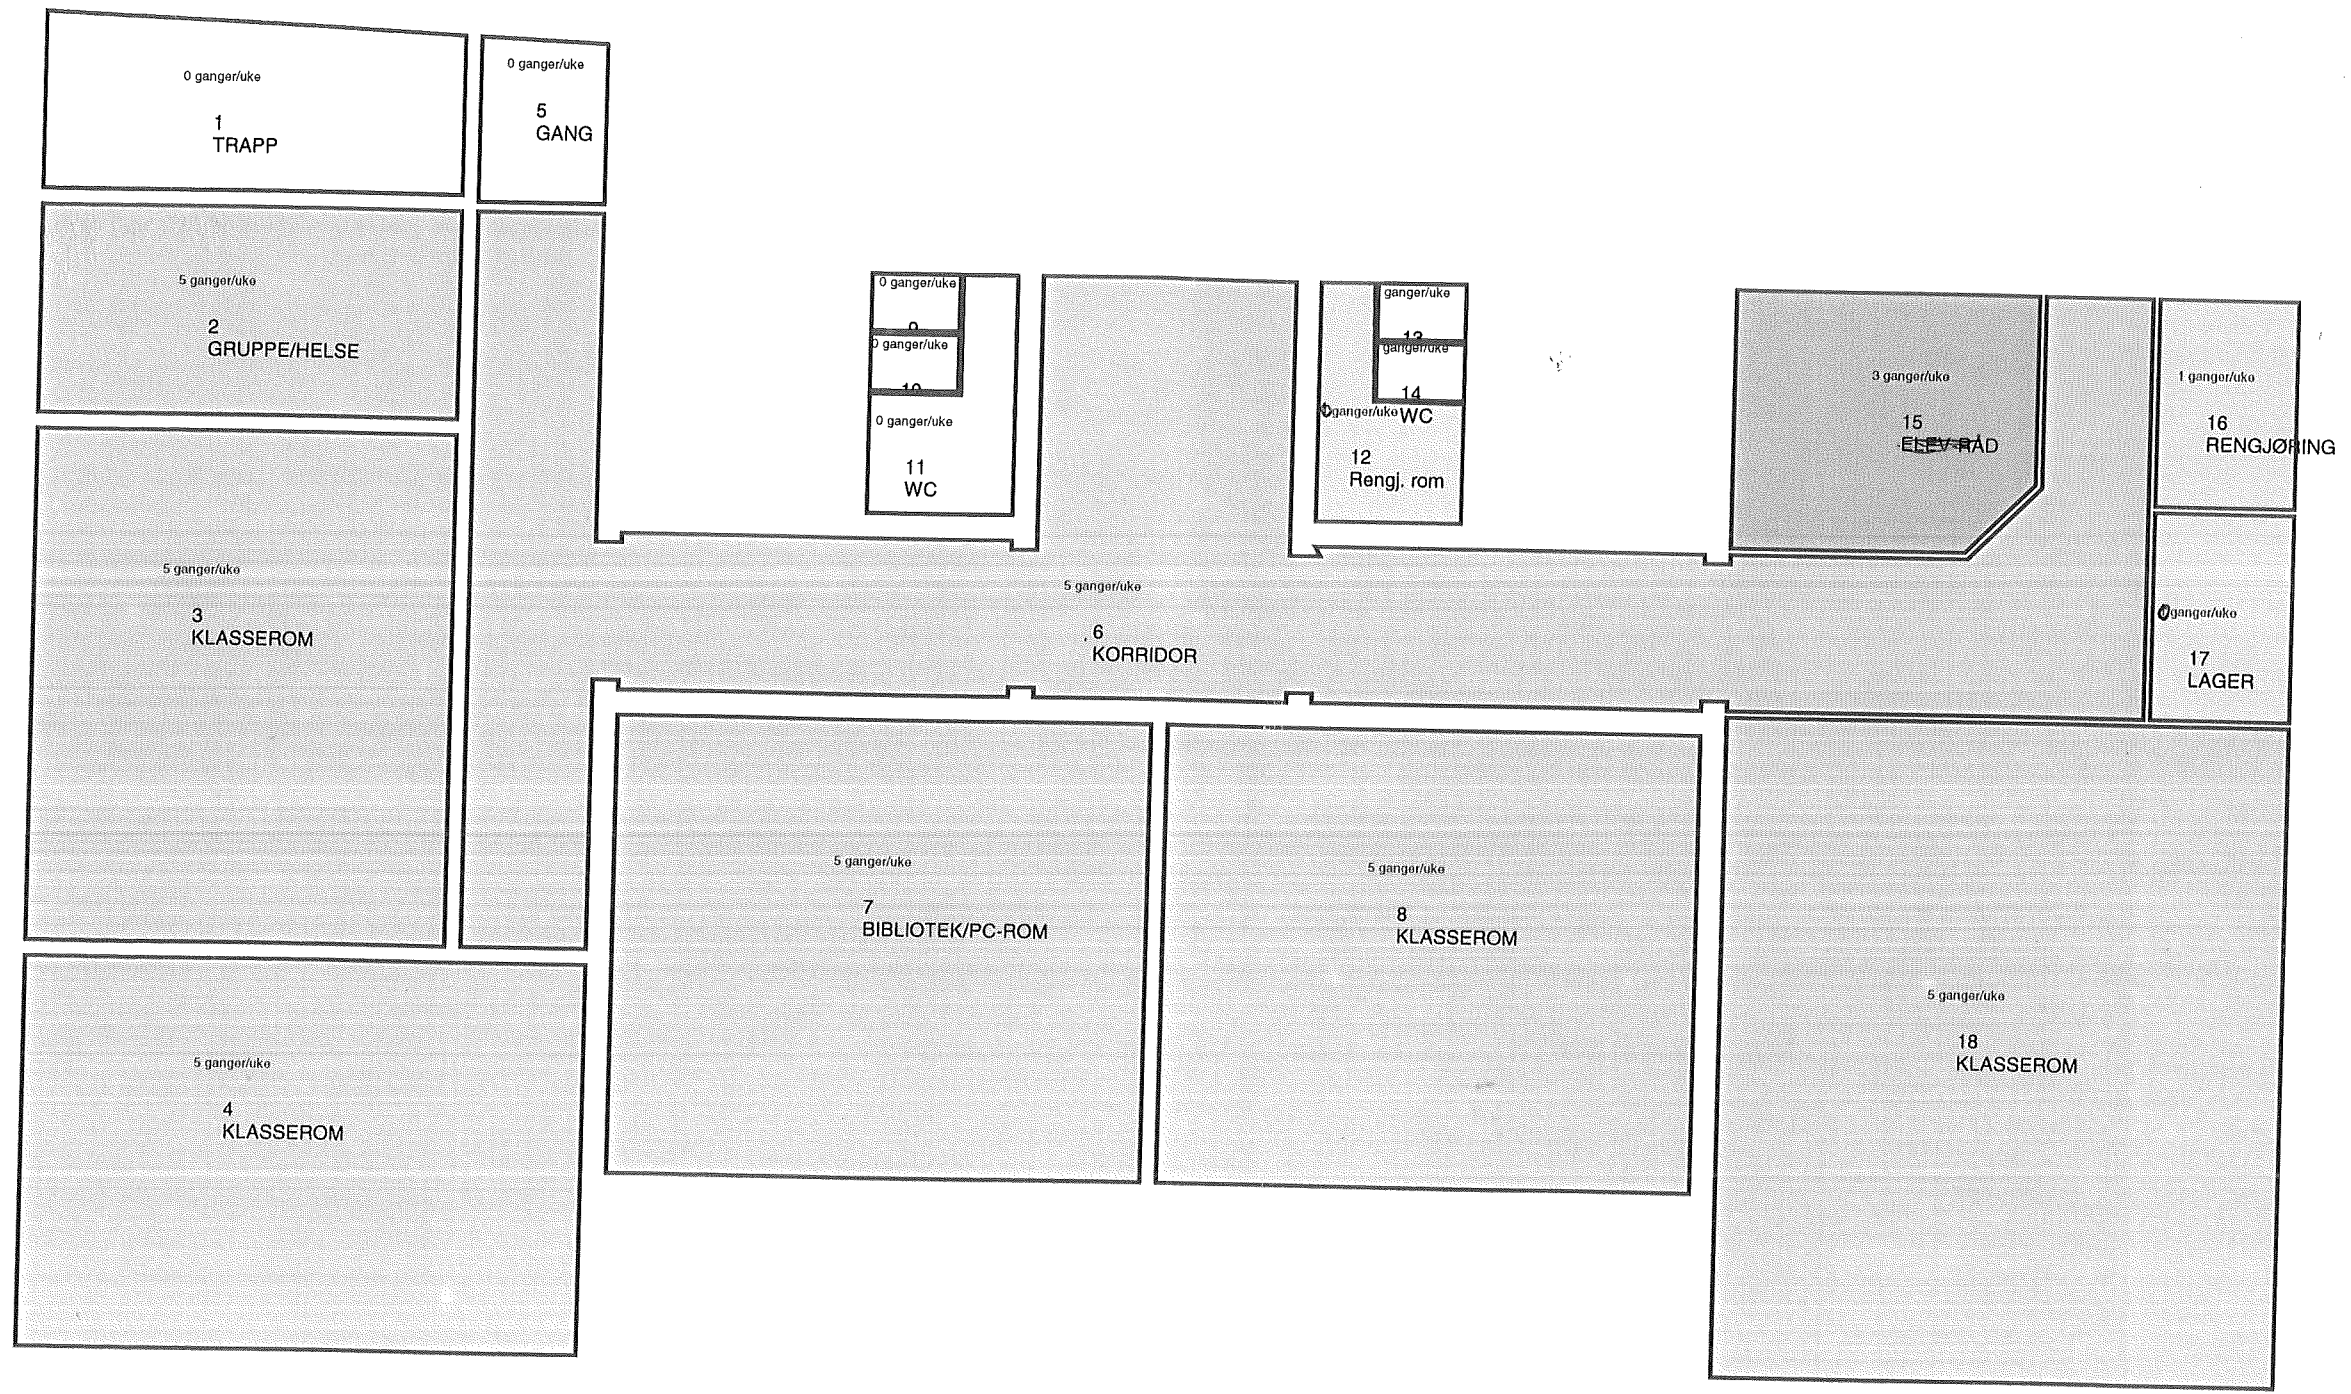


FREKVENS DAGLIG RENHOLD

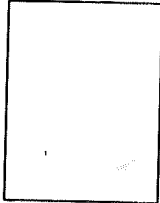
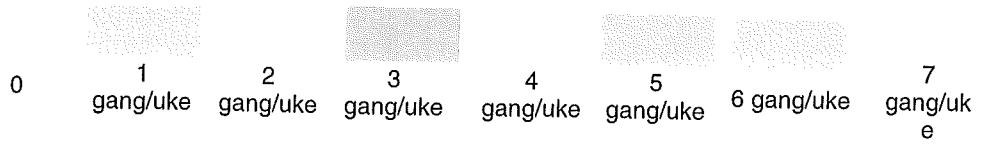


BYGGETS NAVN	Nybygget 2	ETASJE	1
		Nybygget, Ålesund vgs	
INNHOLD			
Møre og Romsdal Fylke			

TEGN.NR.	(000) 000
MÅL	1:200
DATO	08.02.96
SIGN	NN
JONATHAN FDV	

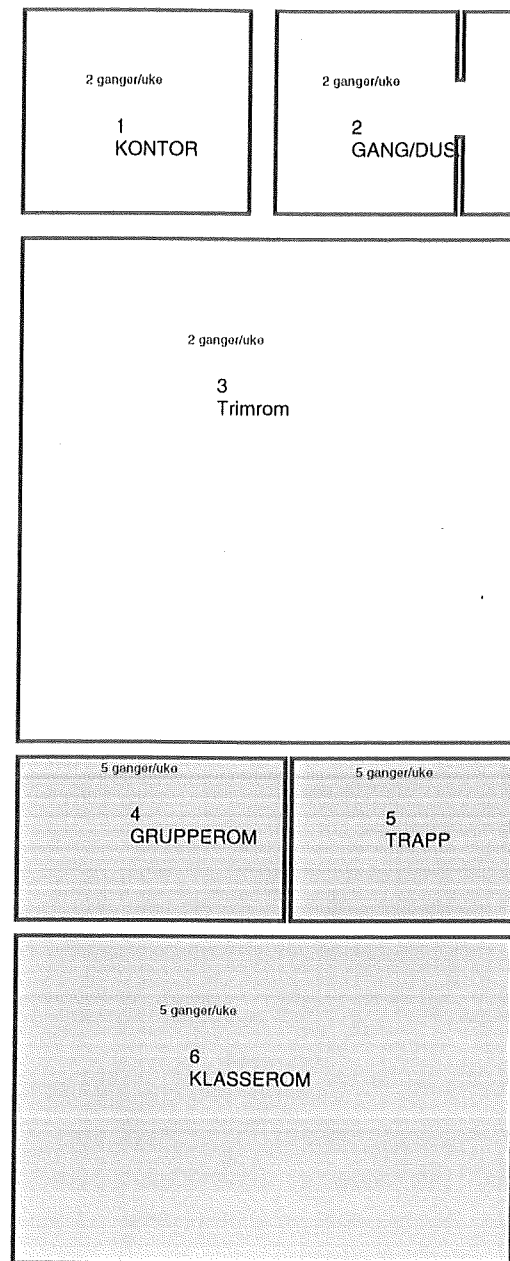



FREKVENNS DAGLIG RENHOLD

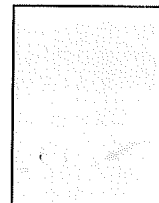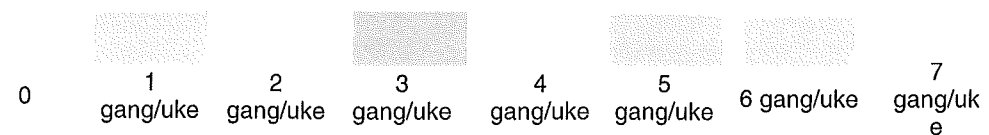



BYGGETS NAVN	Nybygget 4	ETAS 02-Nybygget, Ålesund vgs
	(Mellombygg 2)	INNHold
Møre og Romsdal Fylke		

TEGN NR.	(000) 000
MÅL	1:200
DATO	08.02.96
SIGN	NN
JONATHAN FDV	

WC i PLANT

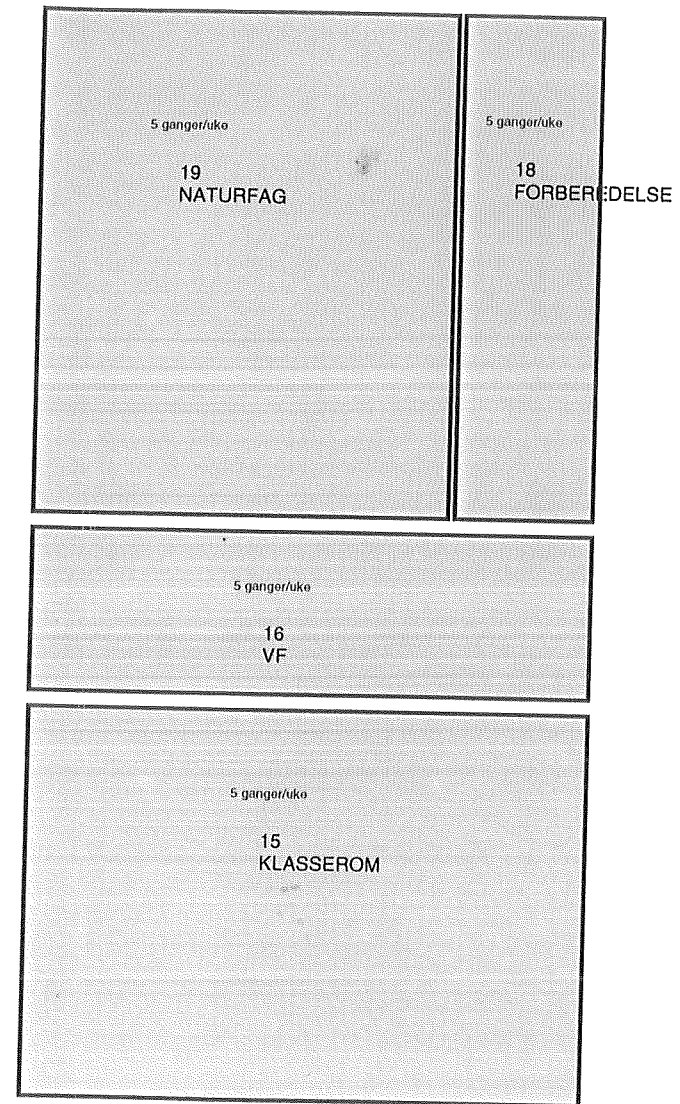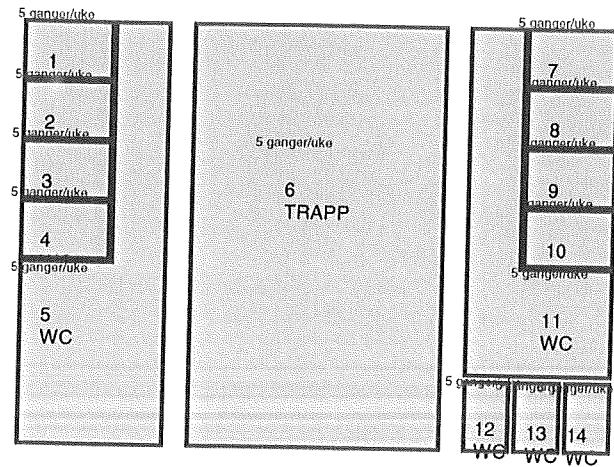


FREKVENS DAGLIG RENHOLD

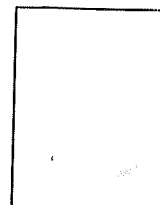
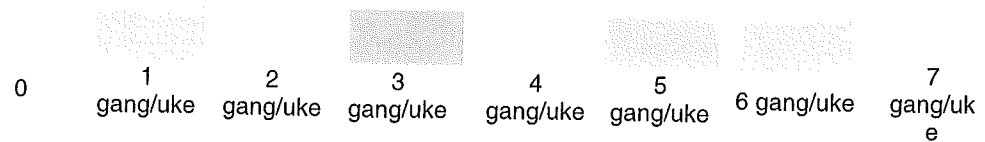


BYGGETS NAVN	Nybygget 3	ETAB. 03-Nybygget, Ålesund vgs
	(Mollanbygget 1)	INNHold
Møre og Romsdal Fylke		

TEGN.NR.	(000) 000
MÅL	1:200
DATO	08.02.96
SIGN	NN
JONATHAN FDV	

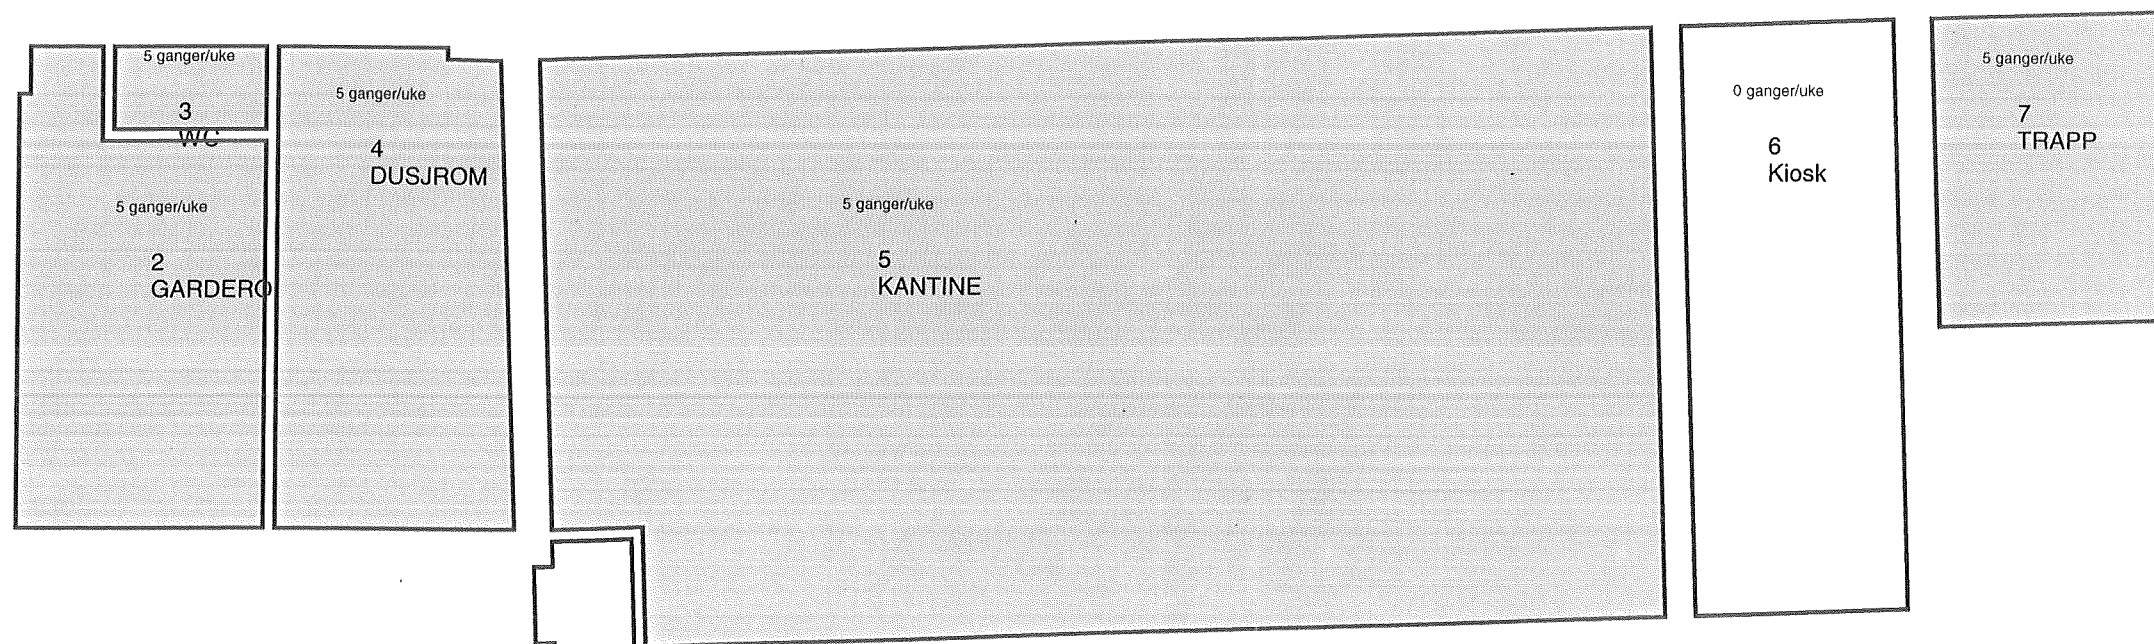


FREKVENS DAGLIG RENHOLD

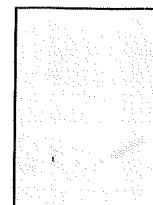
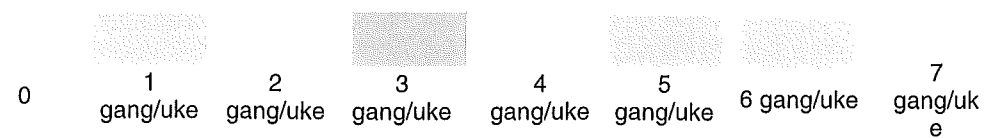


BYGGETS NAVN	Mellombygget	ETASJE	Mellombygget, Ålesund vgs
		INNHold	
Møre og Romsdal Fylke			

TEGN.NR.	(000) 000
MAL	1:200
DATO	08.02.96
SIGN	NN
JONATHAN FDV	

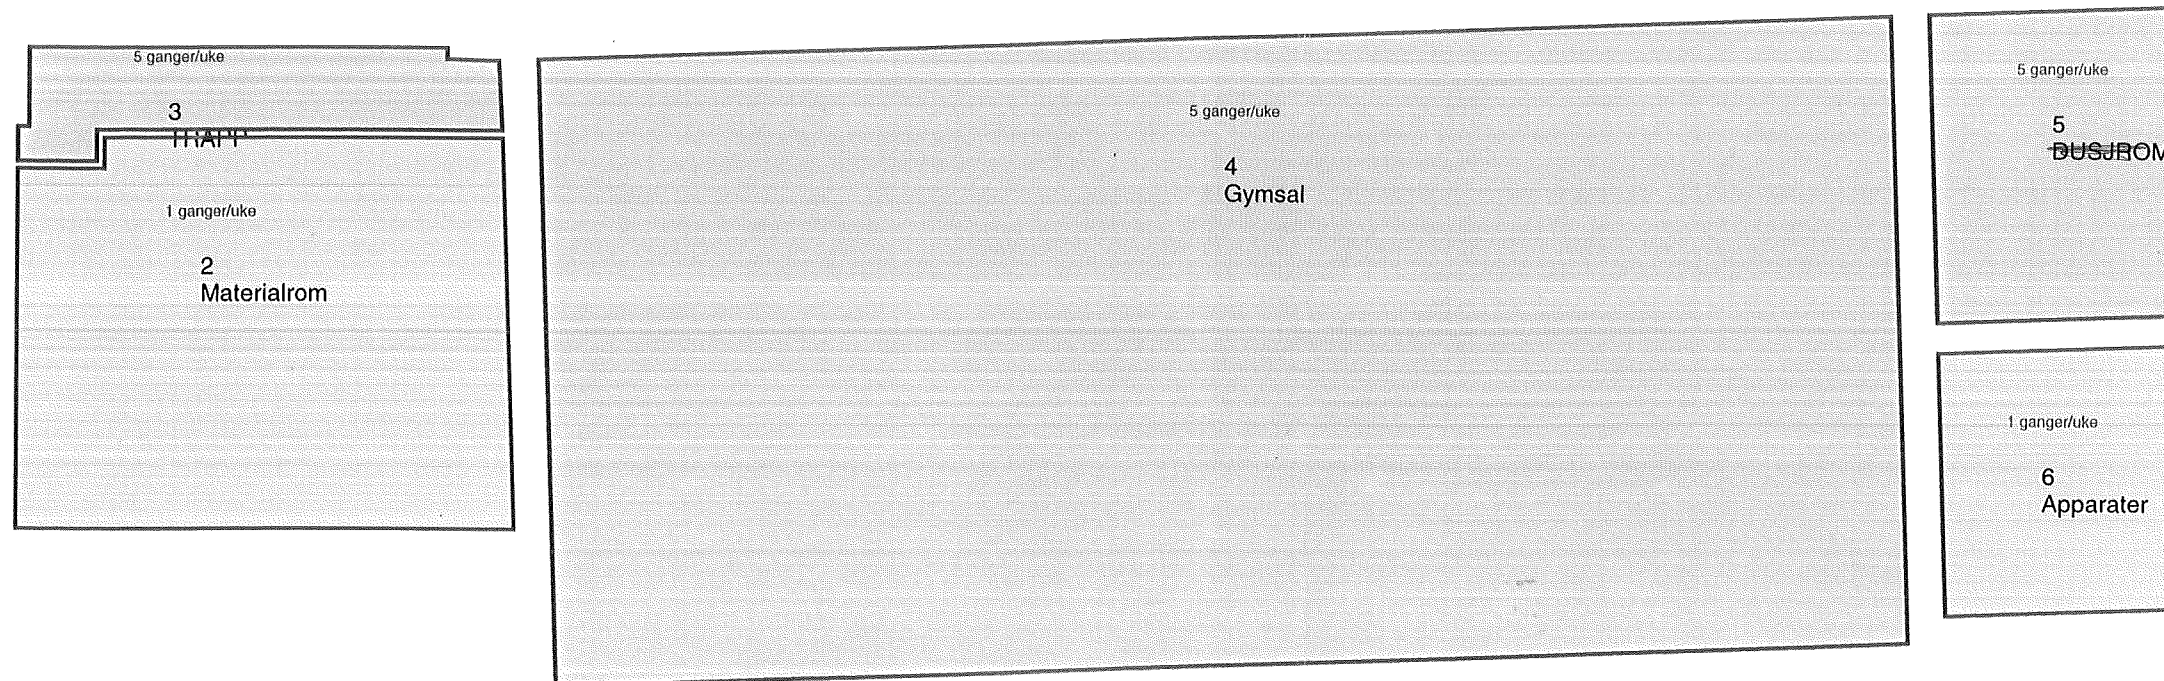


FREKVENNS DAGLIG RENHOLD

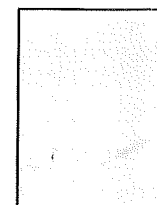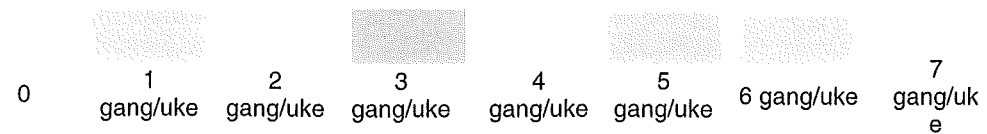


BYGGETS NAVN	Mellombygget	ETASJEN	Mellombygget, Ålesund vgs
		INNHOOLD	
Møre og Romsdal Fylke			


TEGN NR.	(000) 000
MÅL	1:200
DATO	08.02.96
SIGN	NN
JONATHAN FØY	

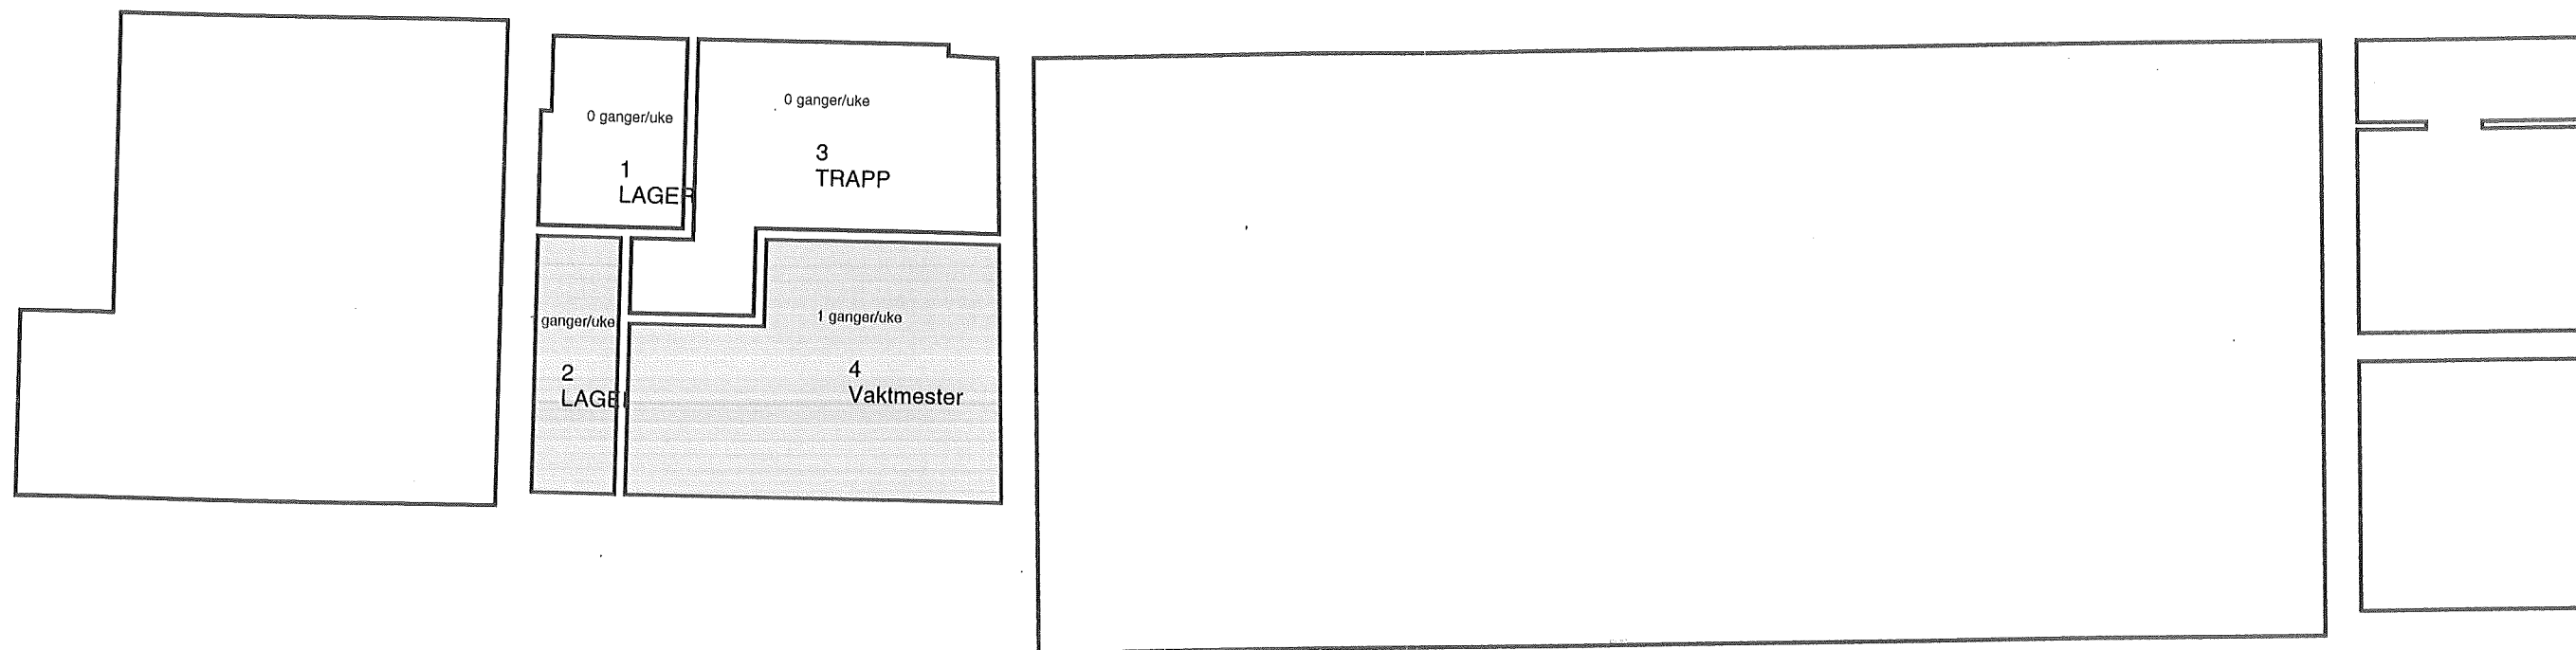

FREKVENS DAGLIG RENHOLD

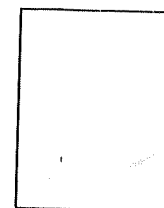


BYGGETS NAVN	Mellombygget 3	ETASJE	Mellombygget, Ålesund vgs	TEGN.NR.	(000) 000
		INNHold		MÅL	1:200
Møre og Romsdal Fylke				DATO	08.02.96
				SIGN	NN
JONATHAN FDV					

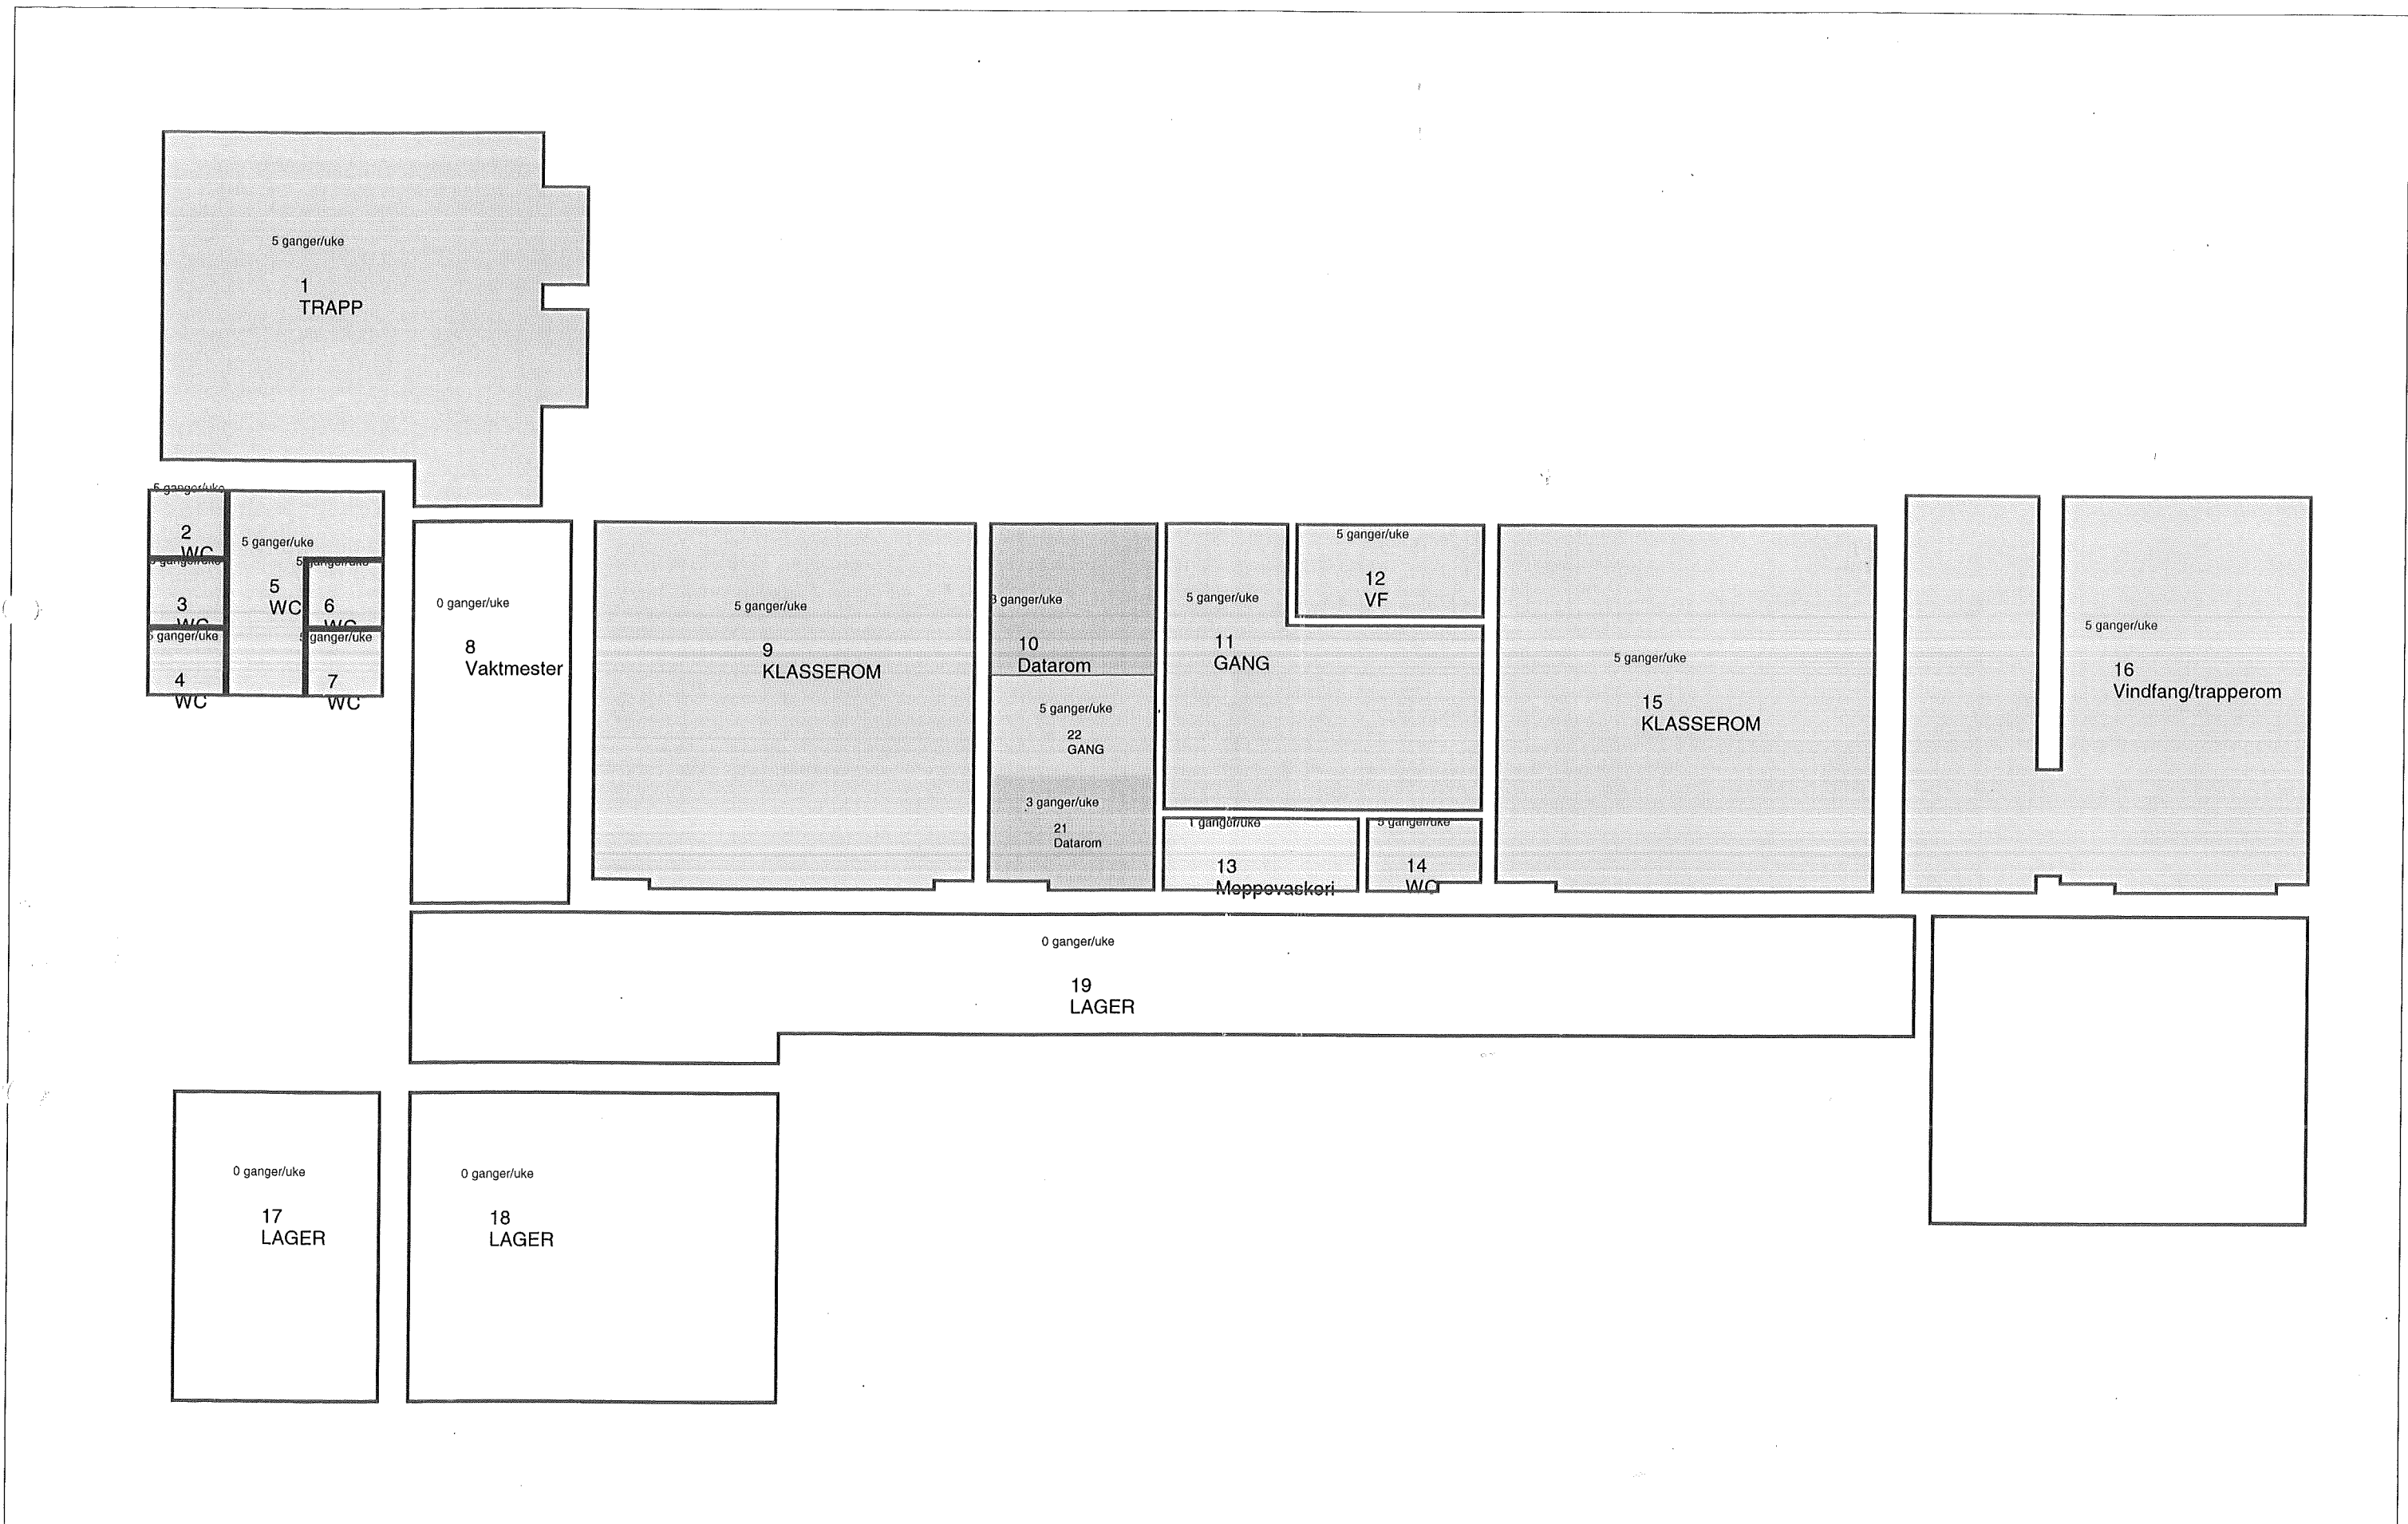



FREKVENS DAGLIG RENHOLD



BYGGETS NAVN	Gamlebygget 1	ETAPE	Gamlebygget, Ålesund vgs	TEGN.NR.	(000) 000
			INNHold	MÅL	1:200
Møre og Romsdal Fylke				DATO	08.02.96
				SIGN	NN
JONATHAN FDV					

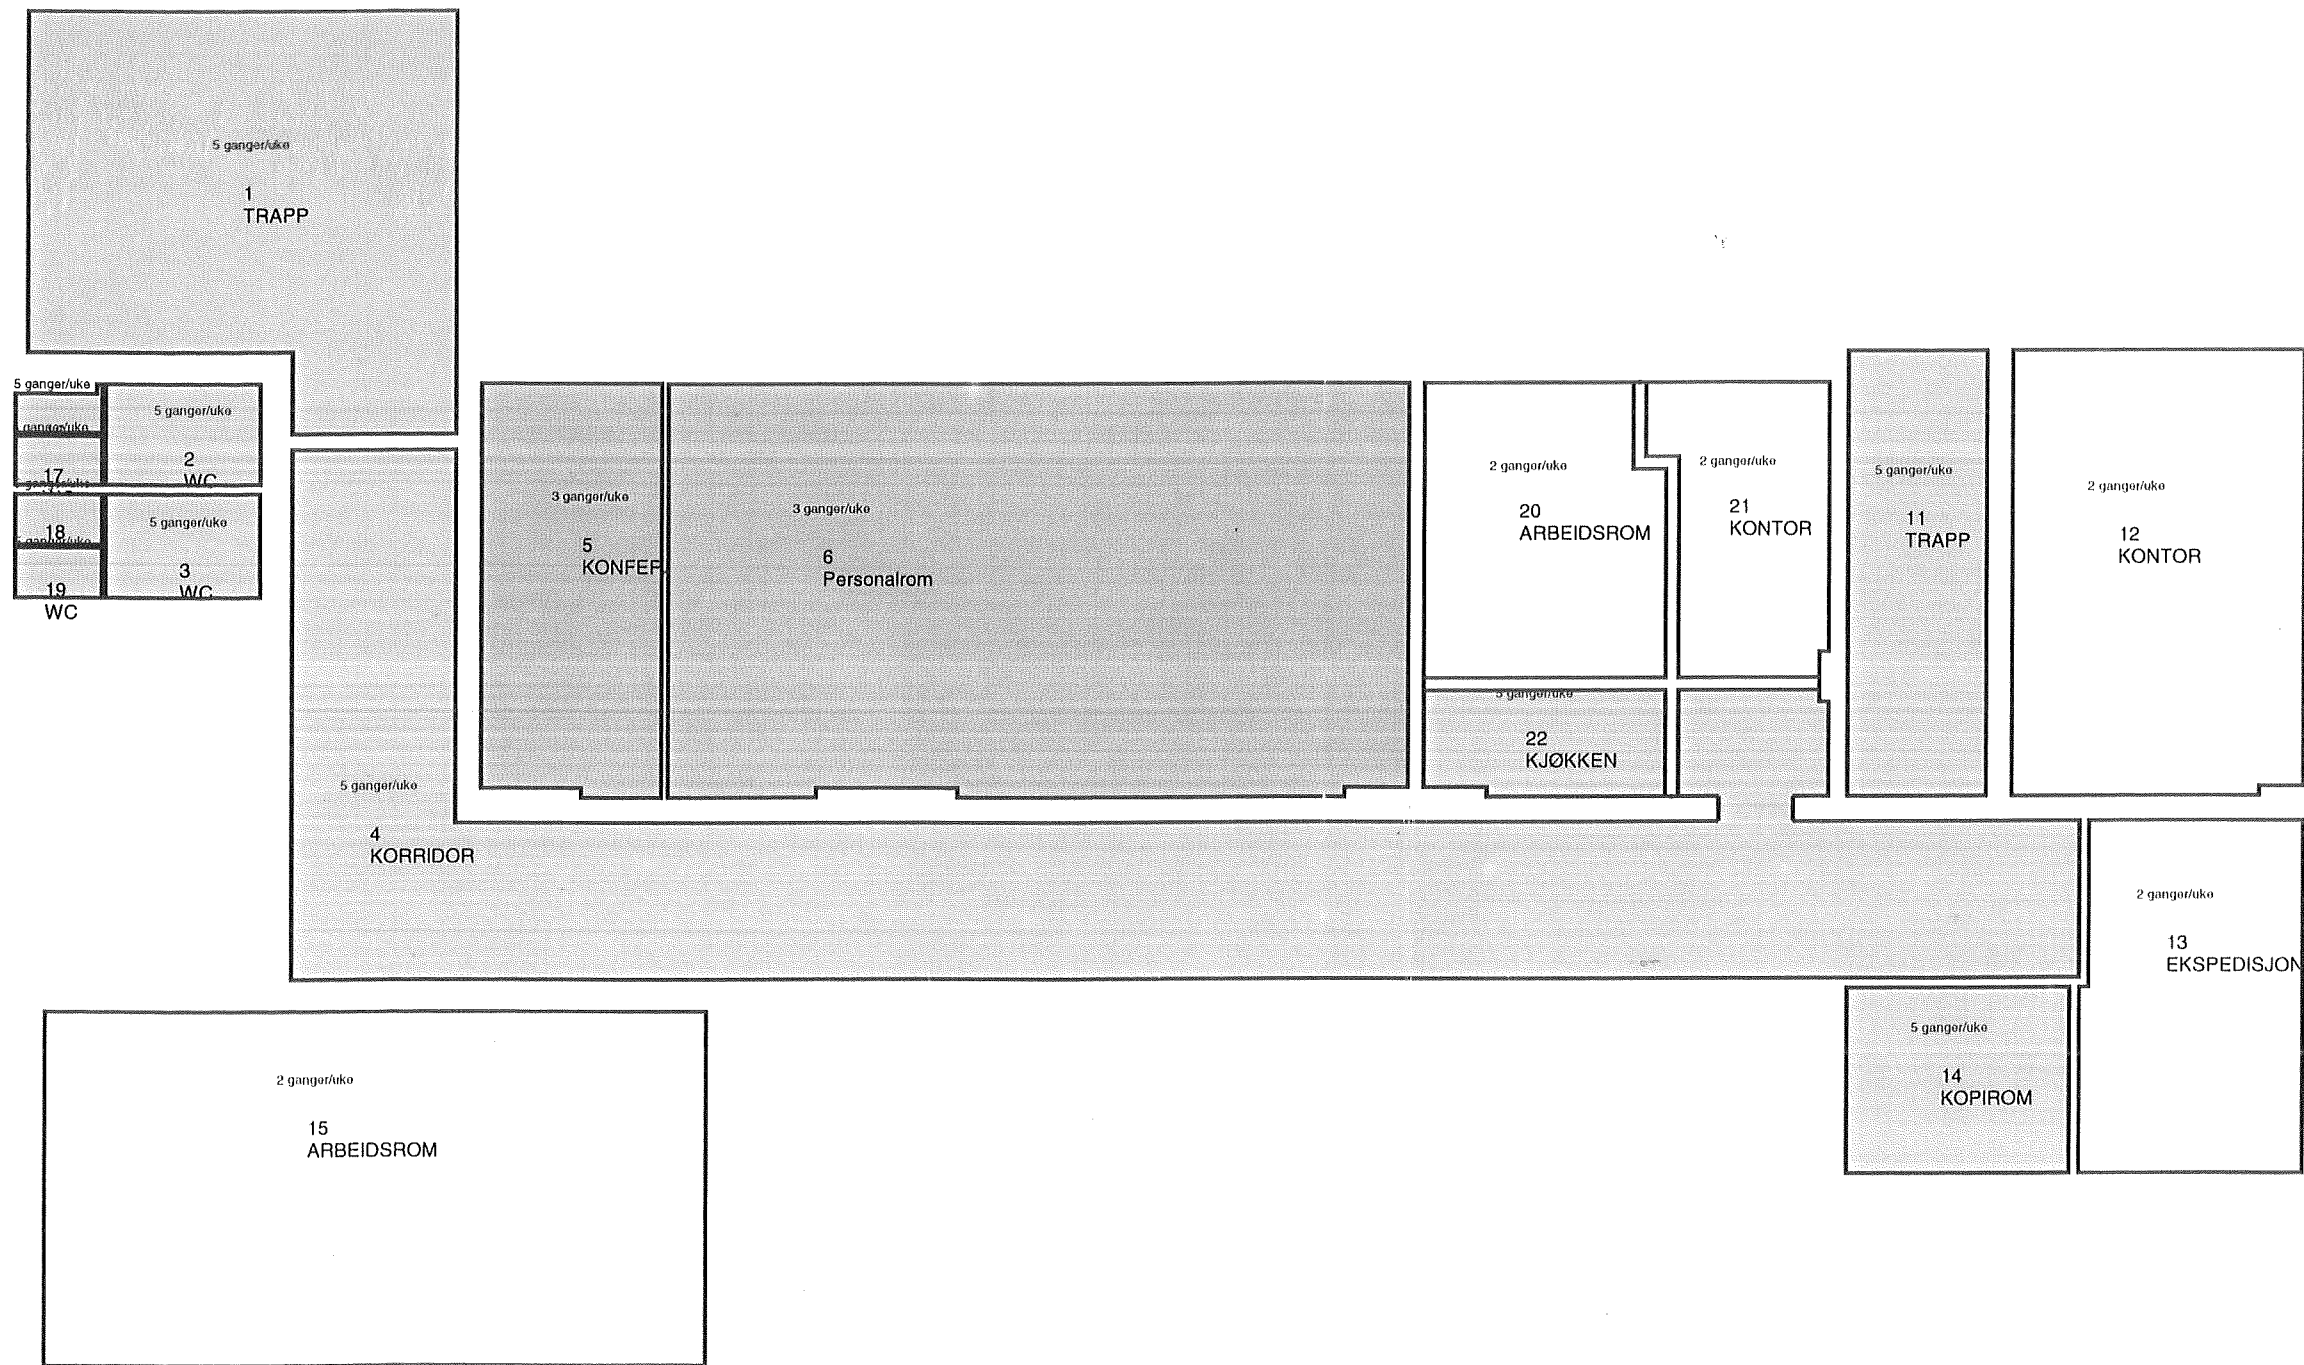


FREKVENS DAGLIG RENHOLD

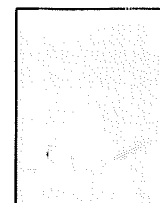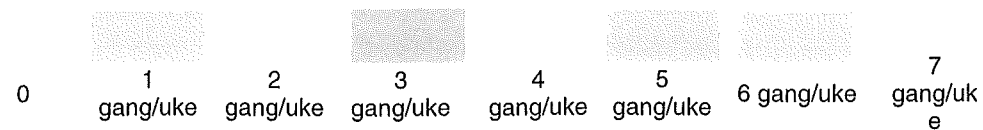


BYGGETS NAVN	Gamlebygget 2	ETASJE	Gamlebygget, Ålesund vgs
		INNHold	
Møre og Romsdal Fylke			


TEGN NR	(000) 000
MÅL	1:200
DATO	08.02.96
SIGN	NN
JONATHAN FDV	

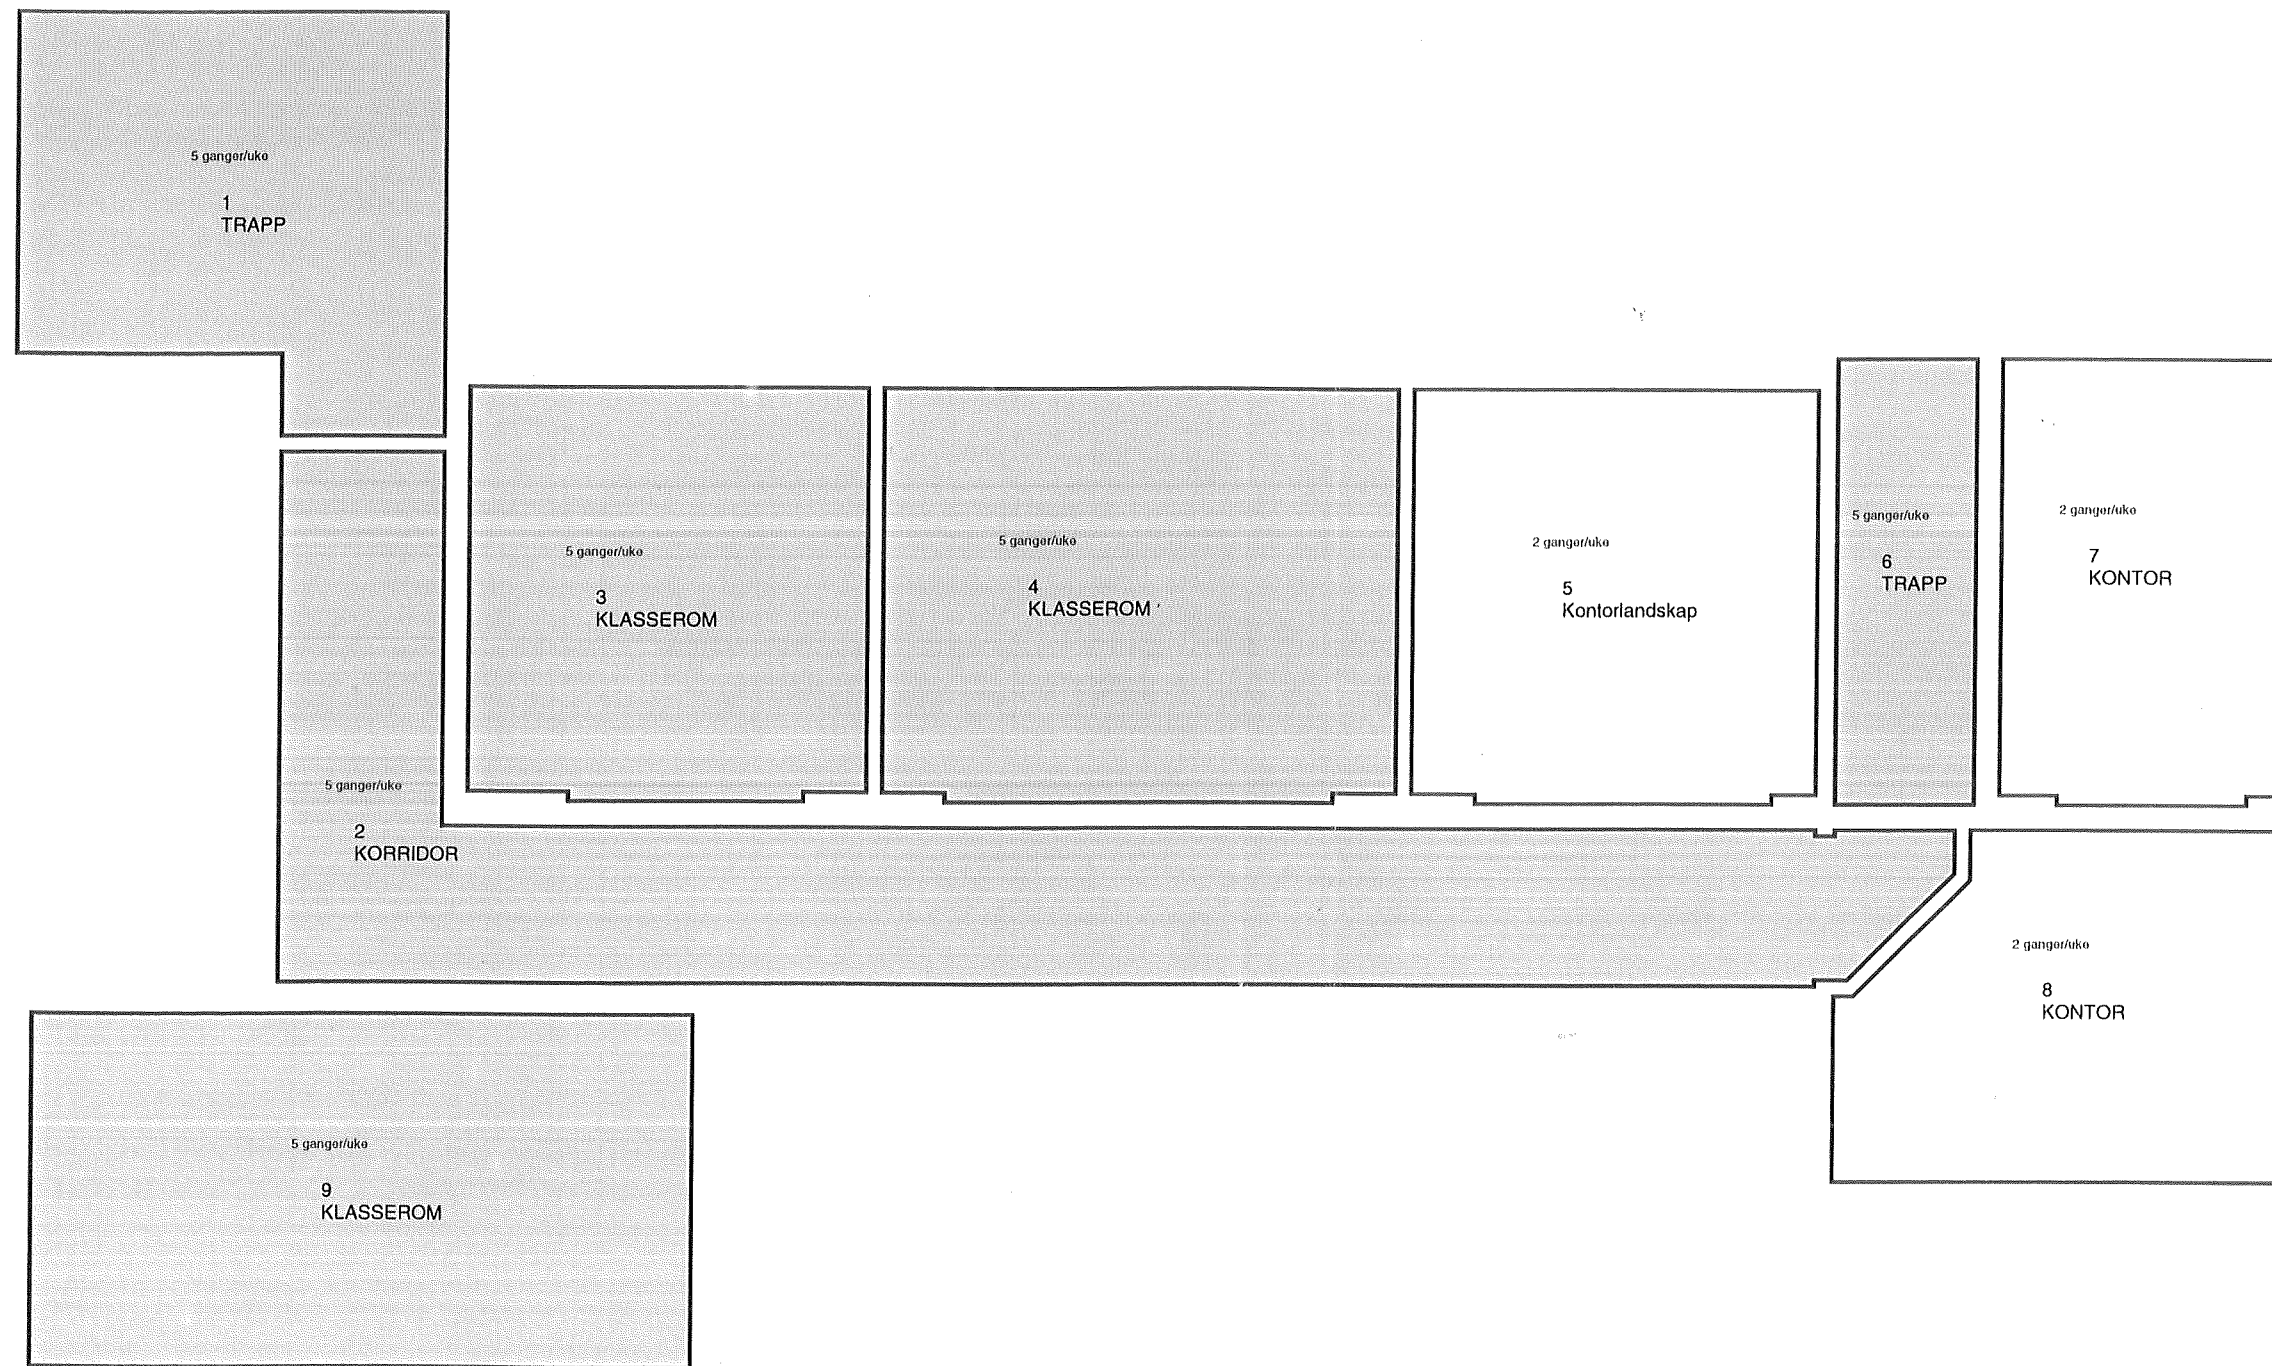



FREKVENNS DAGLIG RENHOLD

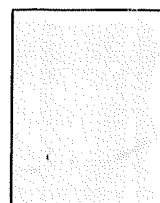

BYGGETS NAVN	Gamlebygget 3	ETASJE	3 Gamlebygget, Ålesund vgs	TEGN.NR.	(000) 000
		INNHold		MÅL	1:200
			Møre og Romsdal Fylke	DATO	08.02.96
				SIGN	NN
				JONATHAN FDV	

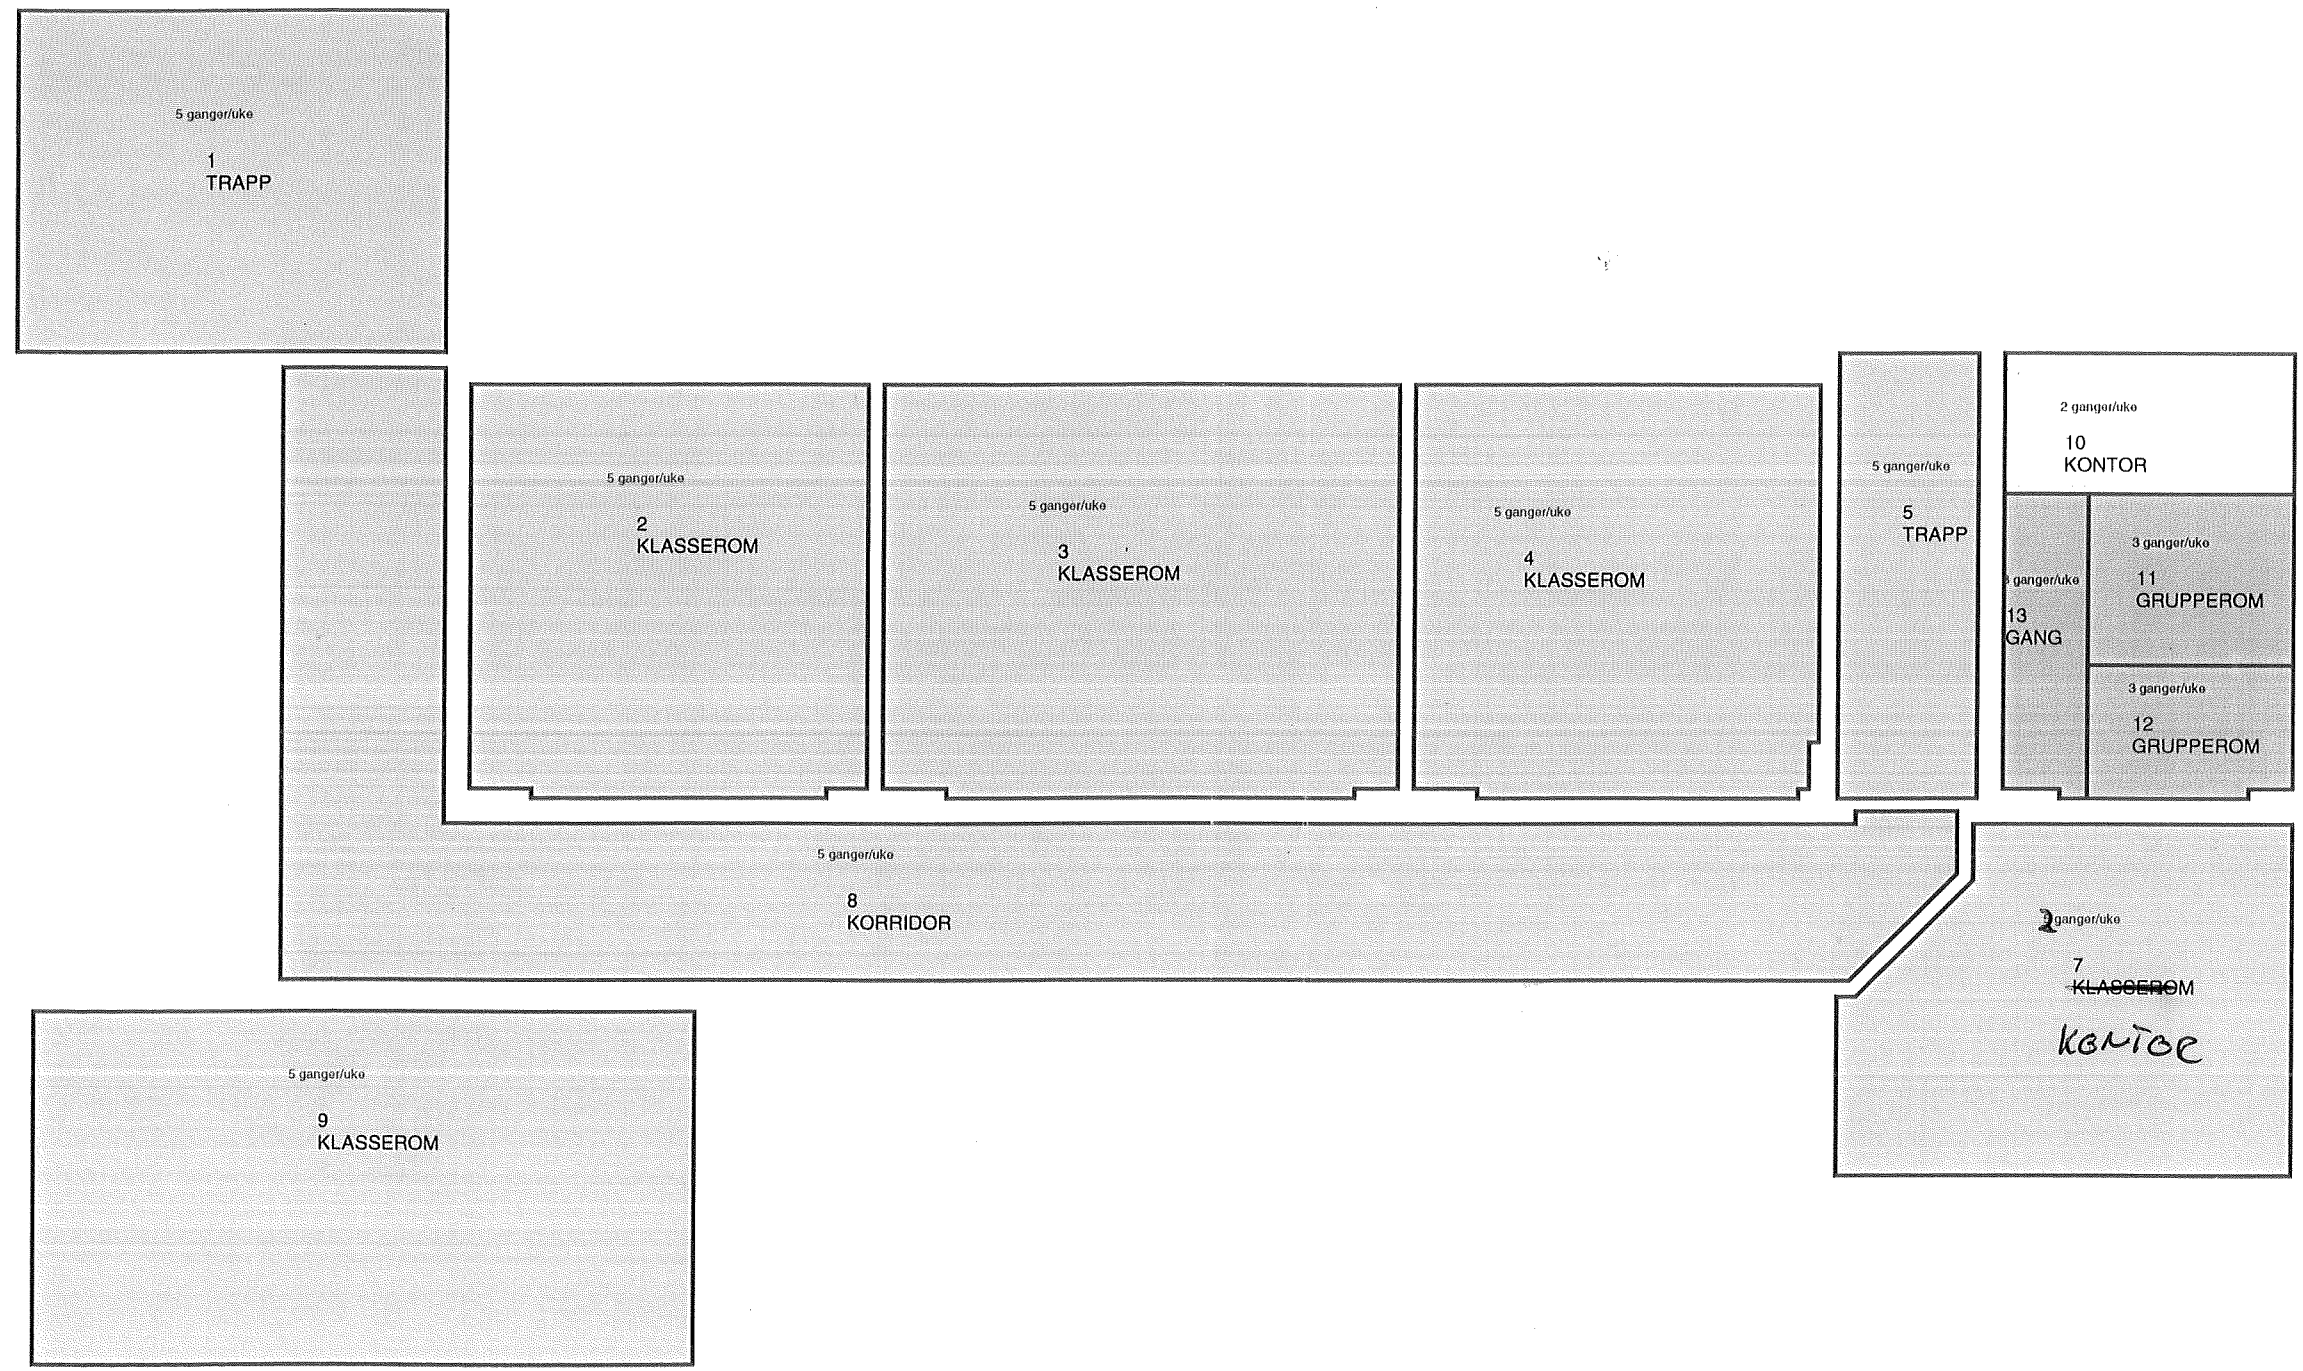


FREKVENS DAGLIG RENHOLD

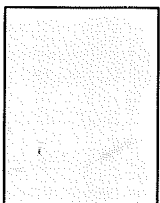
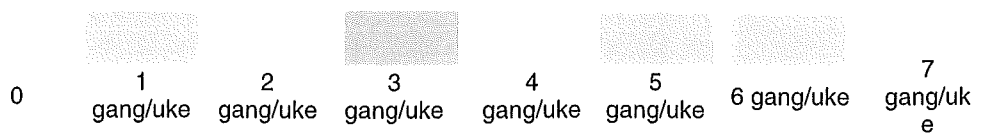


BYGGETS NAVN	Gamlebygget 4	ETASSE	Gamlebygget, Ålesund vgs
		INNHold	
Møre og Romsdal Fylke			

TEGN NR.	(000) 000
MÅL	1:200
DATO	08.02.96
SIGN	NN
JONATHAN FDV	

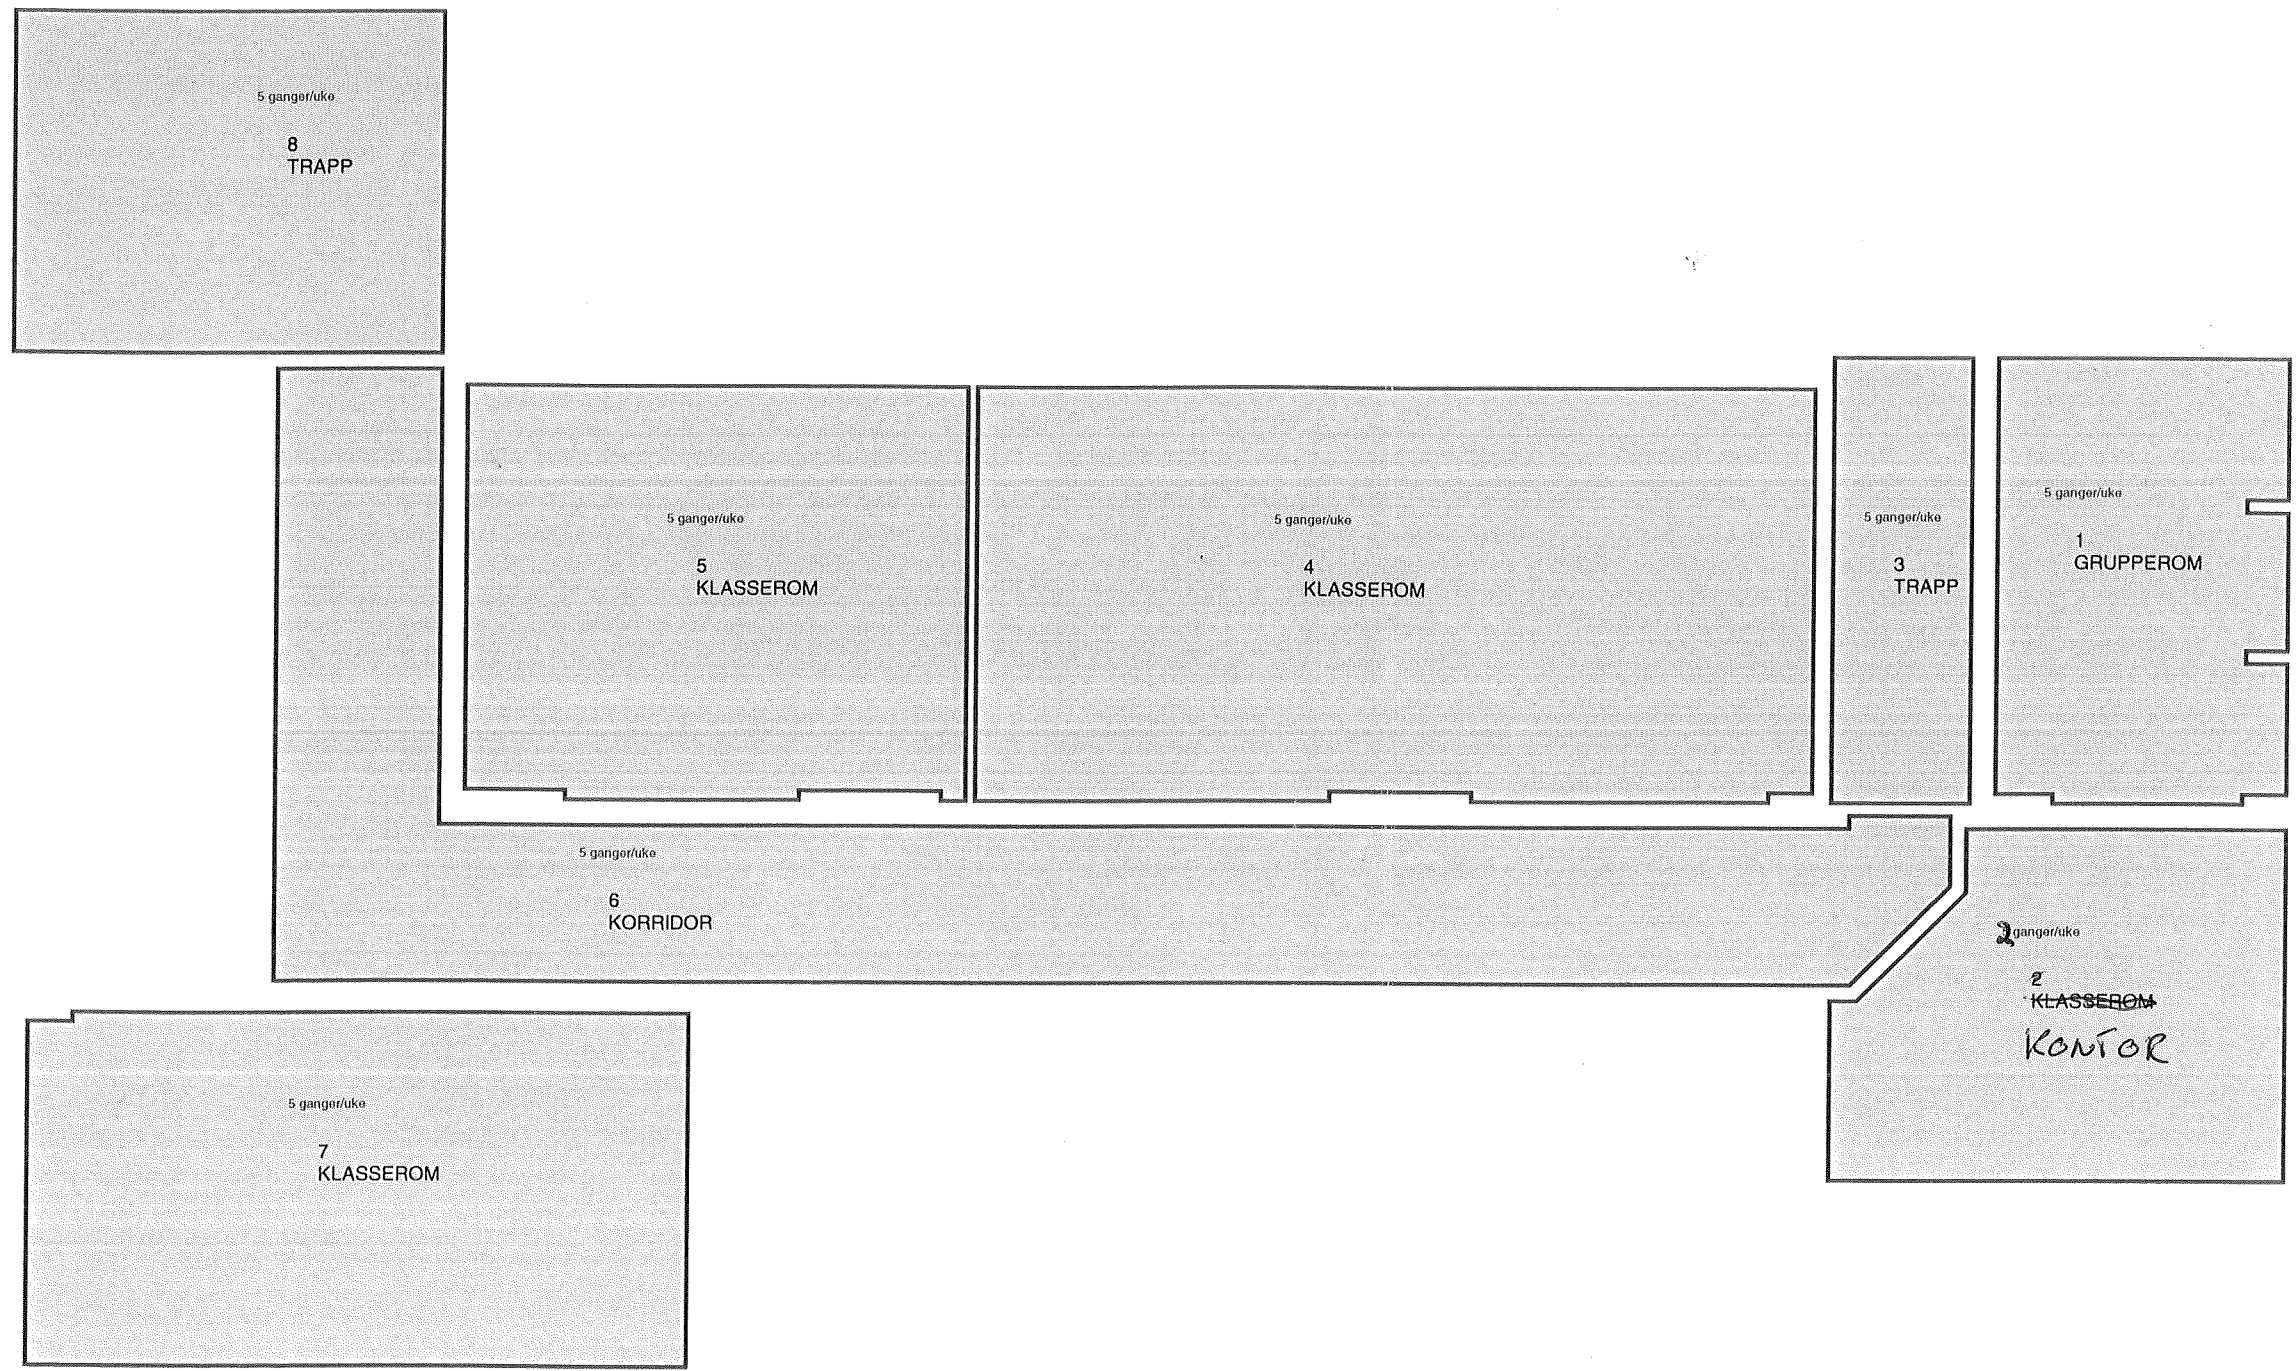

FREKVENNS DAGLIG RENHOLD

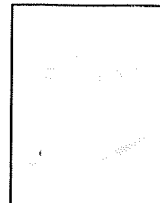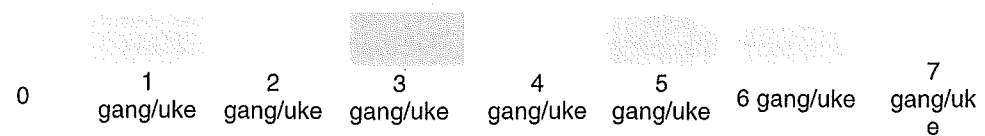

BYGGETS NAVN	Gamlebygget 5	ETASJE	Gamlebygget, Ålesund vgs	TEGN.NR.	(000) 000
		INNHold		MÅL	1:200
Møre og Romsdal Fylke				DATO	08.02.96
				SIGN	NN