


Z:\0711\711865\711865-03 ARBEIDSOMRÅDE\711865-01 RIG\711865-05 MODELLER\711865-RIG-TEG-505.dwg, - Layout: (505), - Plottet av: erbk, Dato: 2015.07.17 kl 12:35

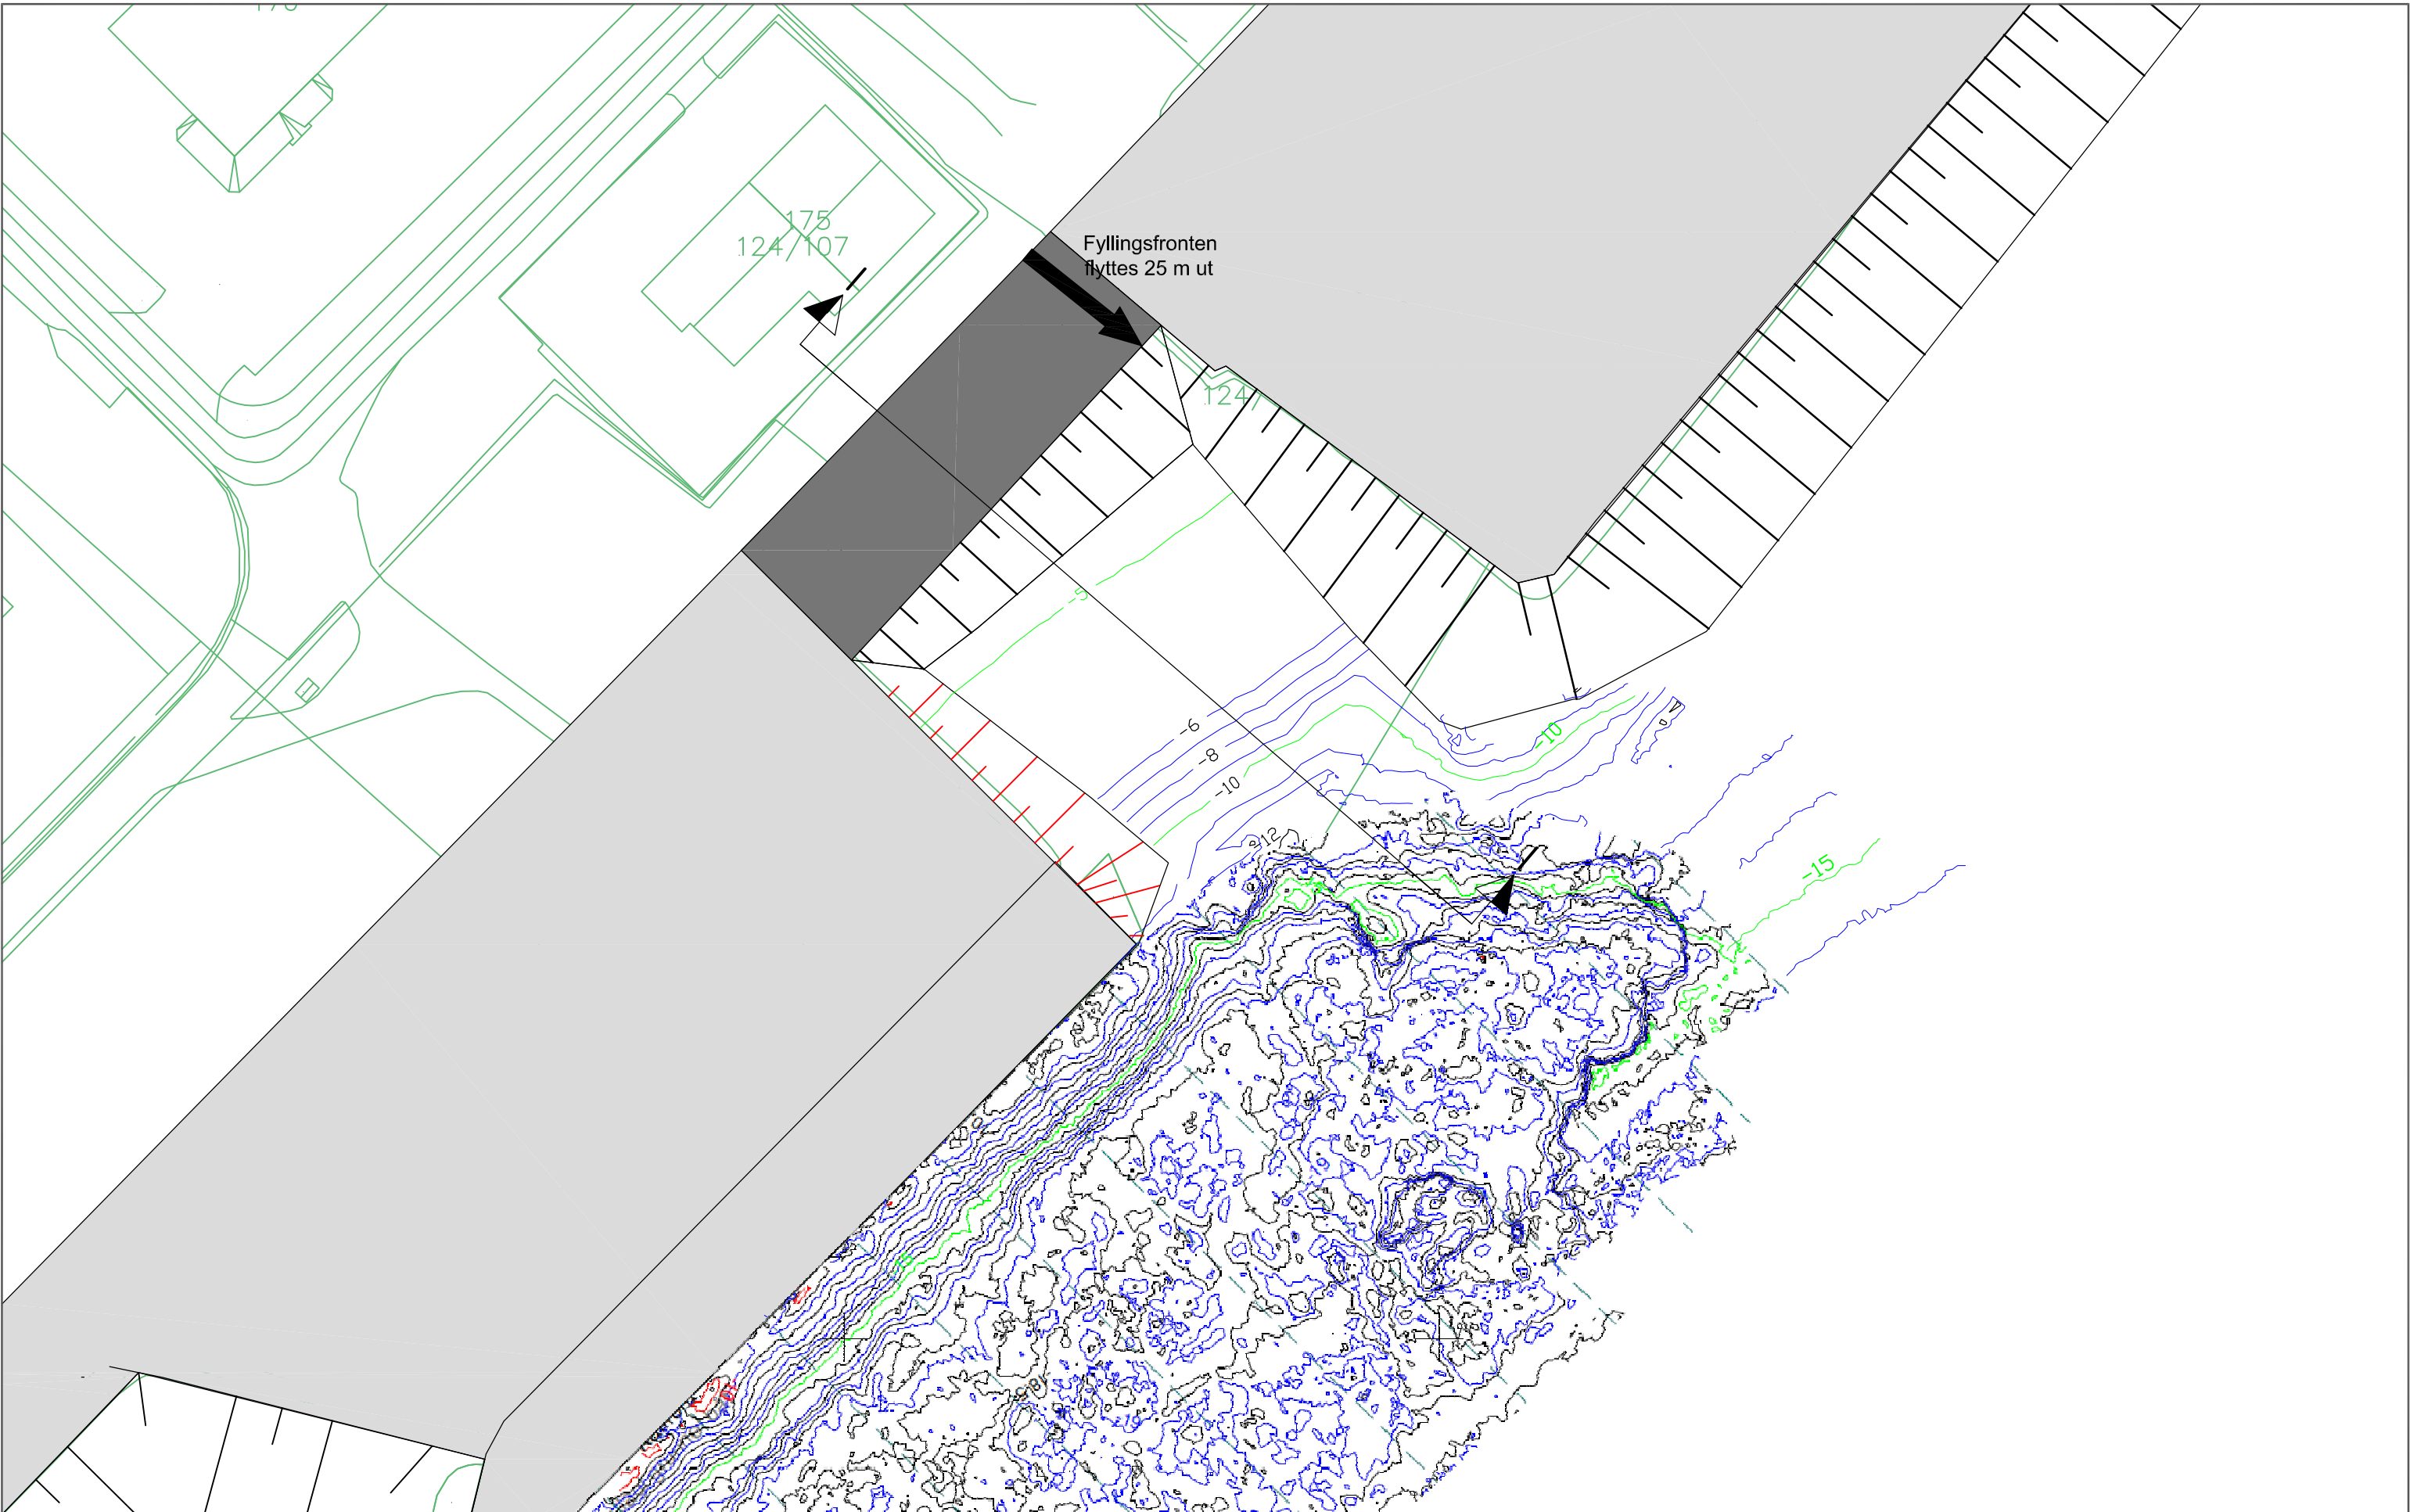

x		xx.xx.xxxx	xxx	xxx	xxx	
Rev.	Beskrivelse	Endr.liste	Dato	Tegn.	Kontr.	Godkj.

Multiconsult
www.multiconsult.no

Breivika nord
Sutiasjonsplan
Utfylling ved Maritim Sveis
Tromsø Havn

Status	-	Fag	Geoteknikk	Original format	A3	Dato	17.07.15
Konstr./Tegnet	erbk	Kontrollert	dir	Godkjent	erbk	Målestokk	1:1000
Oppdragsnr.	711865	Tegningsnr.	RIG-TEG-505		Rev.	-	