


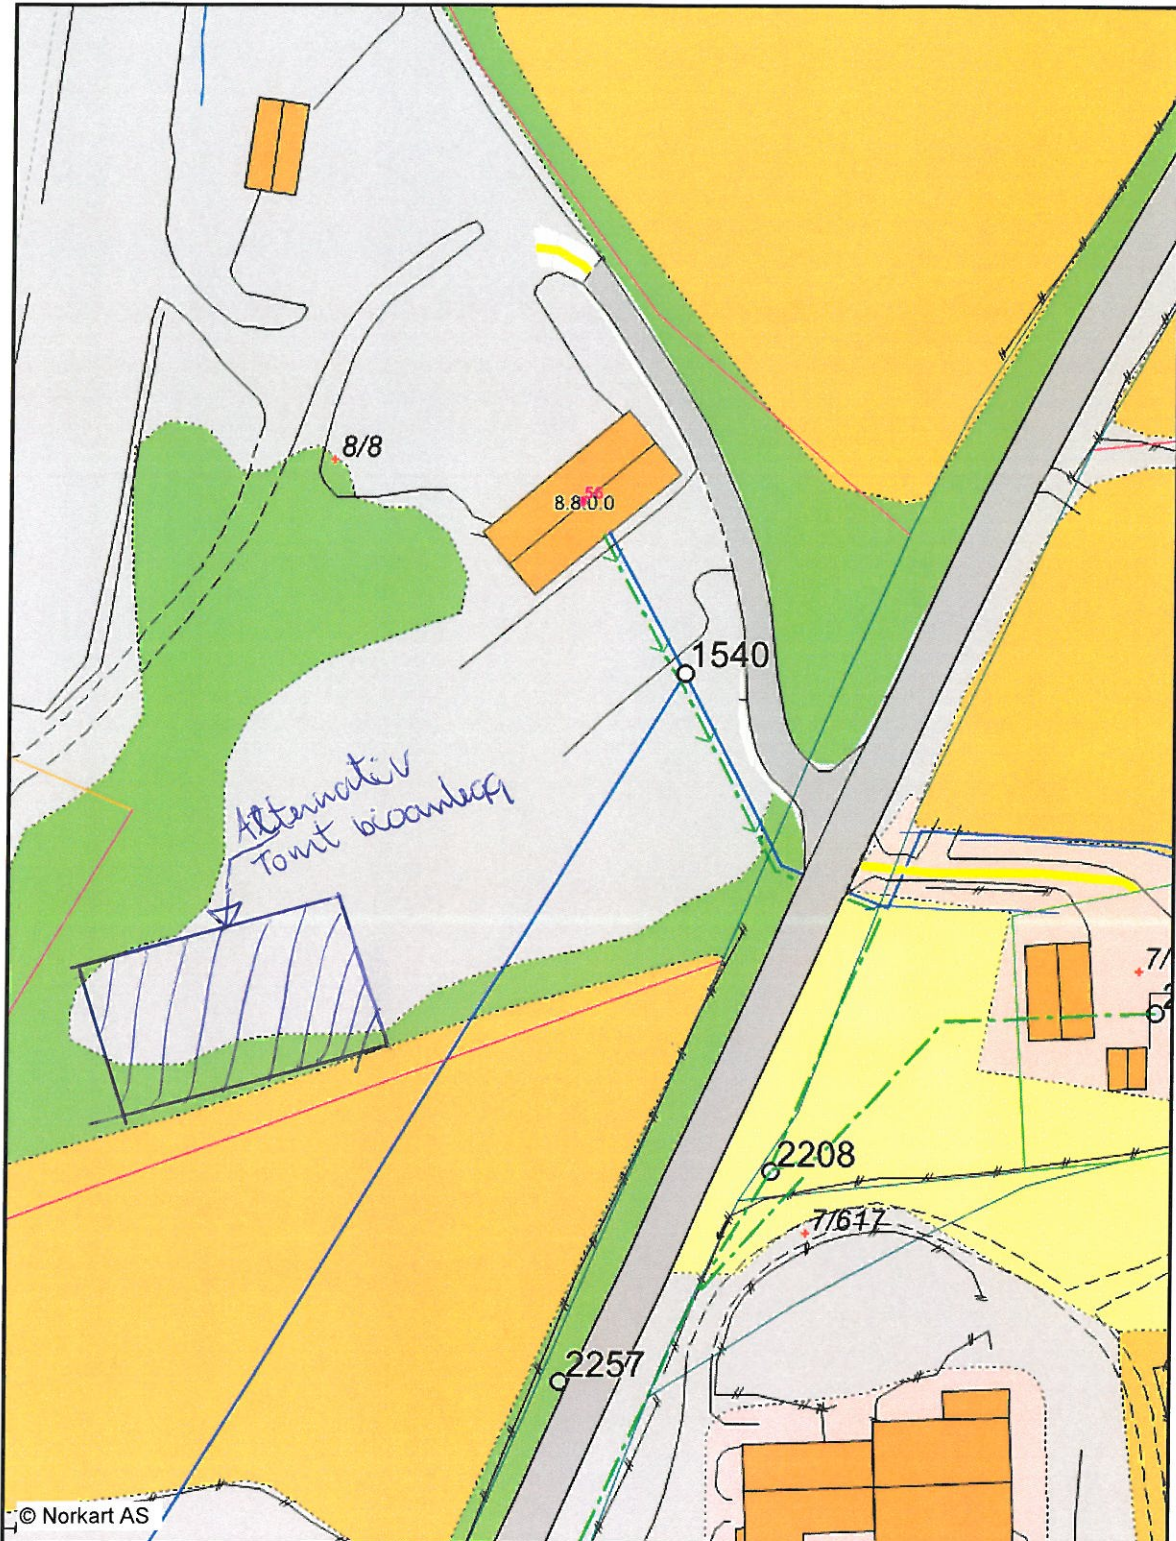

# Alternativ tomt for Biovarme

1:1000

10.07.2015



Med forbehold om feil og mangler i kartgrunnet. Kartopplysninger som kreves ved omsetning av eiendommer, skal bestilles skriftlig hos kommunen.