


Tegningen viser:


Kontor lite 9stk
 Kontor stort 3stk
 Landskap 22 plasser

På tegningen er det vist 44 arbeidsplasser inkludert resepsjonist

Møterom 20-30 p 1
 Møterom 10 p 2 stk
 Møterom 8p 1
 Møte <6 p / stille 3 stk

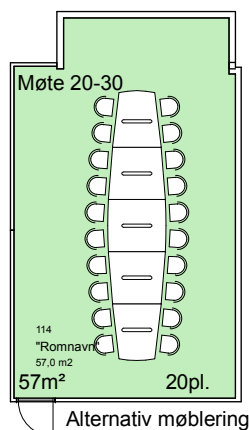

INNPASSING RWC

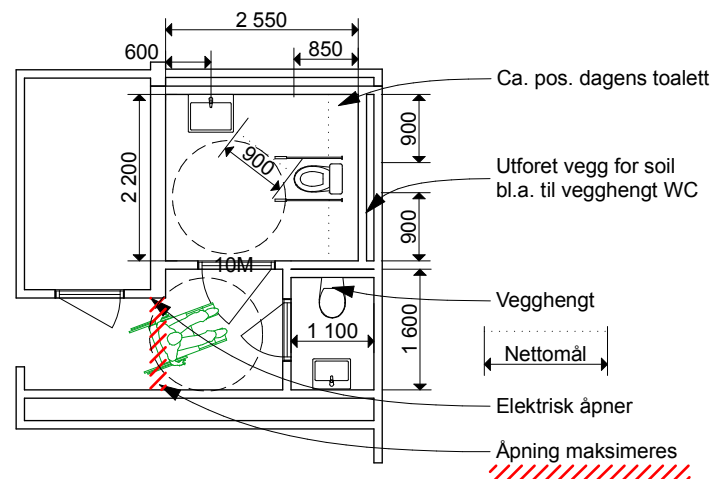

NB! Løsningen er gjort best mulig omkring dører. Det må lages maksimal plass omkring inngangssituasjonen til RWC som markert. Elektrisk åpner er nødvendig. Se for øvrig: Byggdetaljblad 379.201

Brønnøysundregistrene Oslo
 Grev Wedels pl. 9
 Arealdisposisjon Brønnøysund 2. etasje

REV: 21.09.2015
 16.09.2015

7660



KRITT
 ARKITEKTER A.S.
 MINAL NPA
 ST.OLAVSPASS 3
 0165 OSLO
 TLF: 23 32 66 00
 FAX: 23 32 66 01
 SKALA: PA3-FORMAT
 1:200, 1:100
 DATO: 27.04.15
 SIGN: OLA