


Storvatnet

49.5

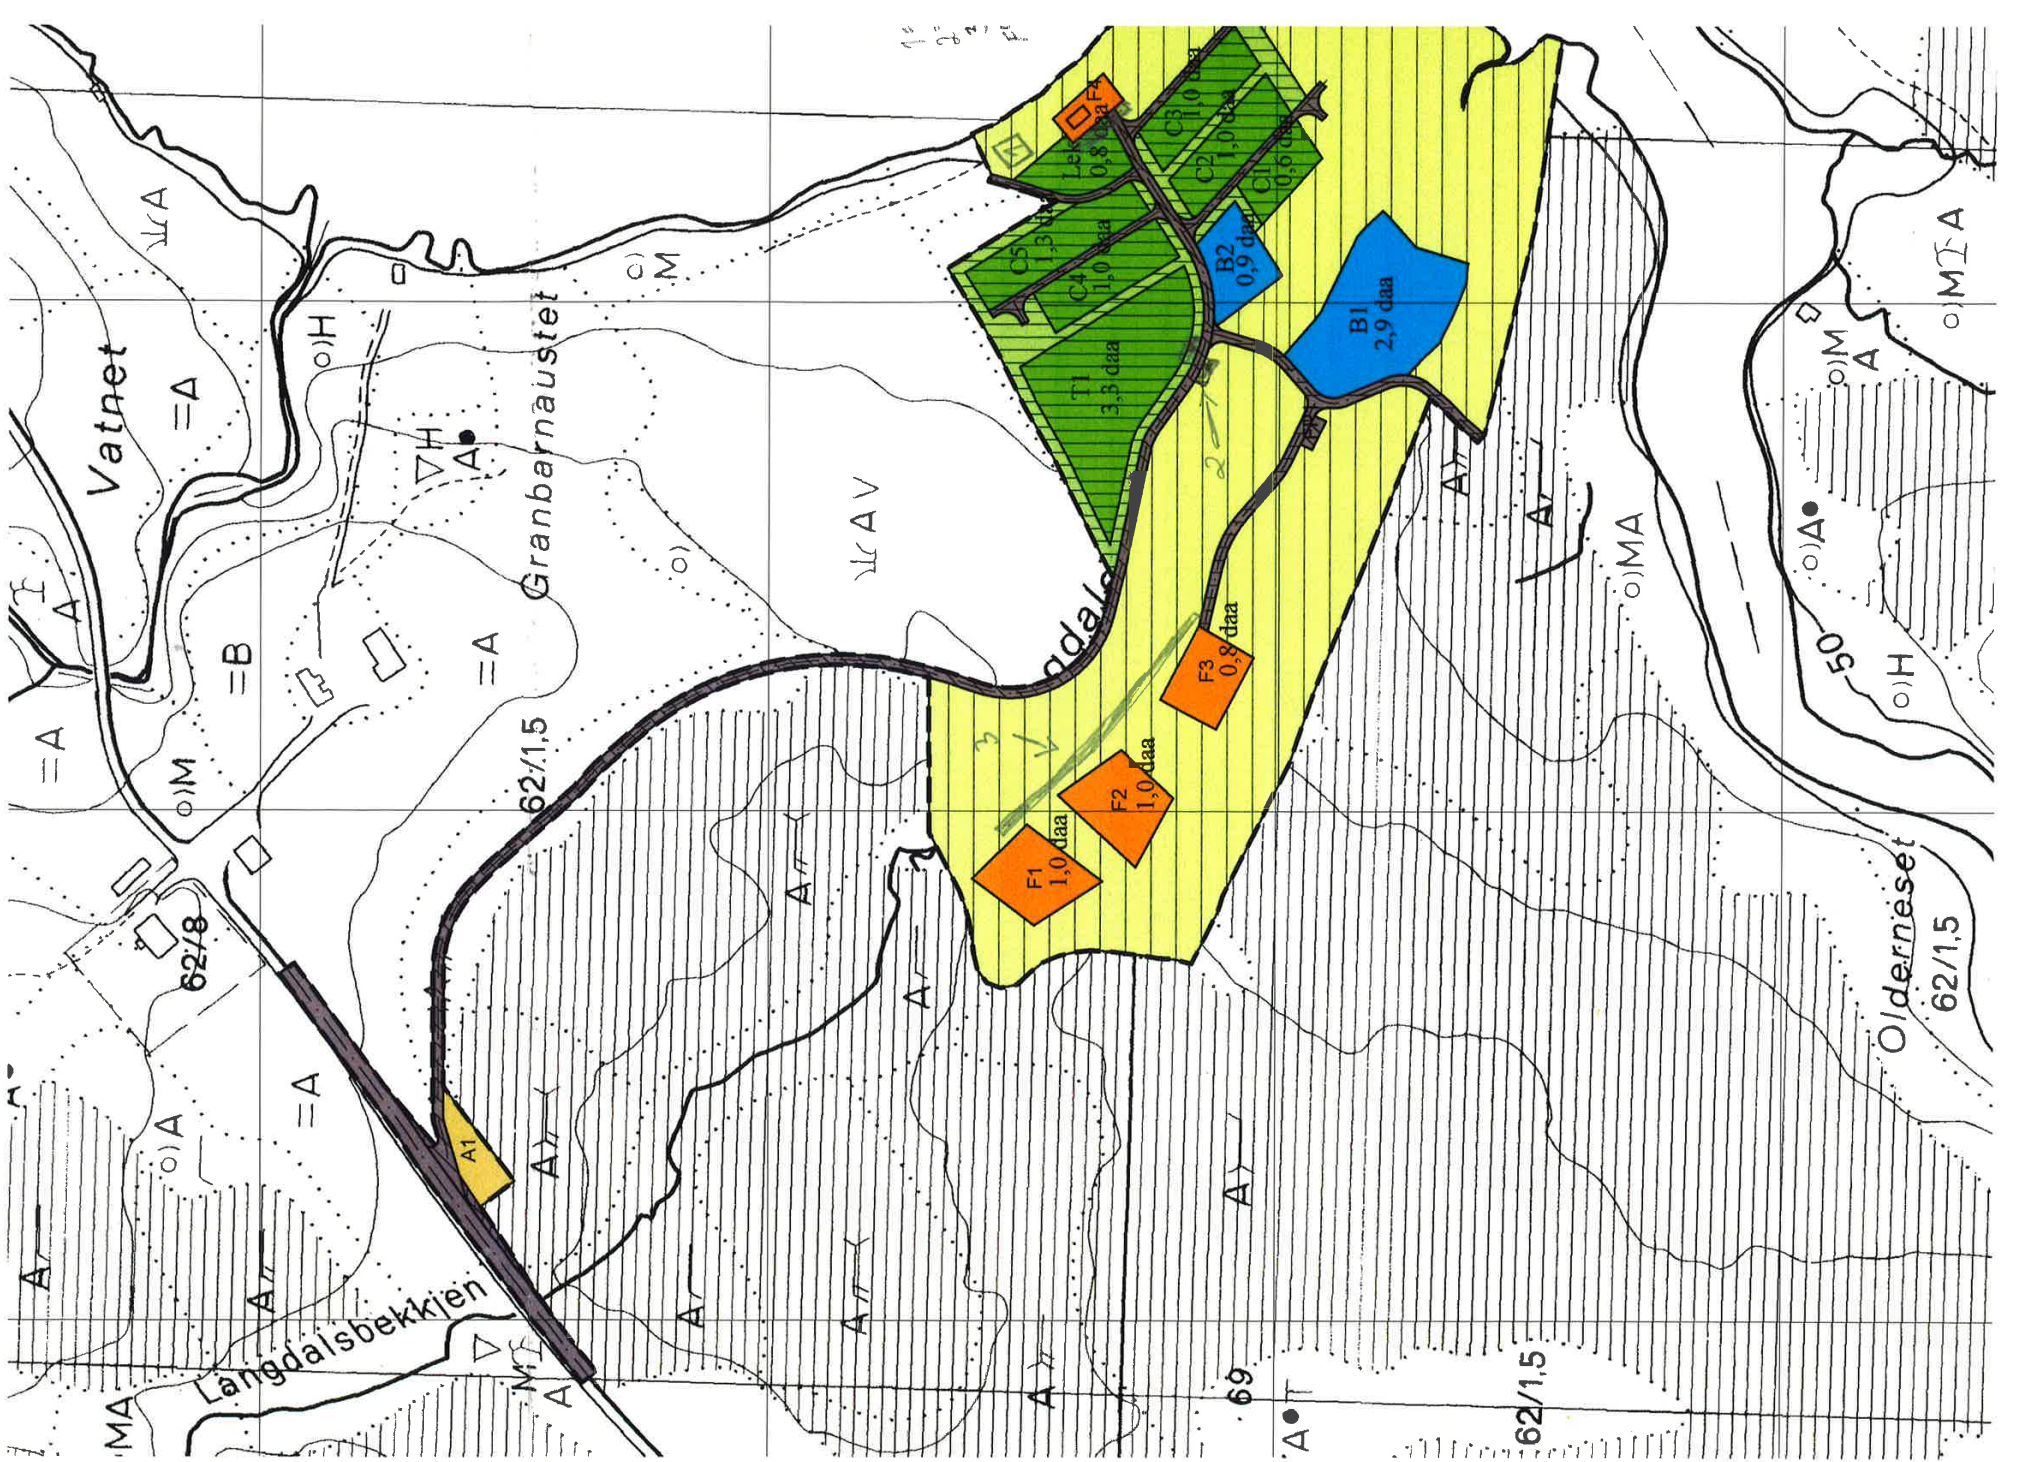

TEGNFORKLARING

PBL § 25 REGULERINGSFORMÅL

BYGGEOMRÅDER
(PBL § 25 1.ledd nr.1)

- Fritidsbebyggelse, F1-F5
- Utleiehytter, servicebygg, B1-B2

OFFENTLIGE TRAFIKKOMRÅDER
(PBL § 25 1.ledd nr.3)

- Kjørefveg

SPECIALOMRÅDER
(PBL § 25 1.ledd nr.6)

- Parkbelte
- Campinglass, C1-C5, T
- Fritidsområde på land
- Privat småbåtanlegg, S1
- Fritisiktsone
- Område for lek, L
- Adkomstområde, A1

FELLESOMRÅDER
(PBL § 25 1.ledd nr.7)

- Felles avkjørsel
- Felles parkering, PP1

STREKESYMBOLER MV.

- Planens begrensning
- Formålsgrense
- Byggesgrense
- Regulert senterlinje vei
- Fritisiktslinje i vegkryss



Kartgrunnlag i M: 1:2000, Euref 89, UTM-sone 33
Leirfjord kommune

Kartmålestokk 1:2000

FORSLAG TIL REGULERINGSPLAN Vatne, del av gnr. 62 bnr. 1

Leirfjord
kommune

Med tilhørende reguleringsbestemmelser

Kartblad:
Kartprodusent: John A. Mardal
Uttegningsdato: 19.01.09

SAKSBEHANDLING IFLG. PLAN- OG BYGNINGSLOVEN

Revisjon

Kommunestyrets vedtak:

3. gangs behandling i det faste utvalget for plansaker
Offentlig ettersyn fra
2. gangs behandling i det faste utvalget for plansaker
Offentlig ettersyn fra
1. gangs behandling i det faste utvalget for plansaker
Kunngjøring av oppstart av planarbeidet

PLANEN UTARBEIDET AV:



PLANNR. TEGNNR. SAKSB