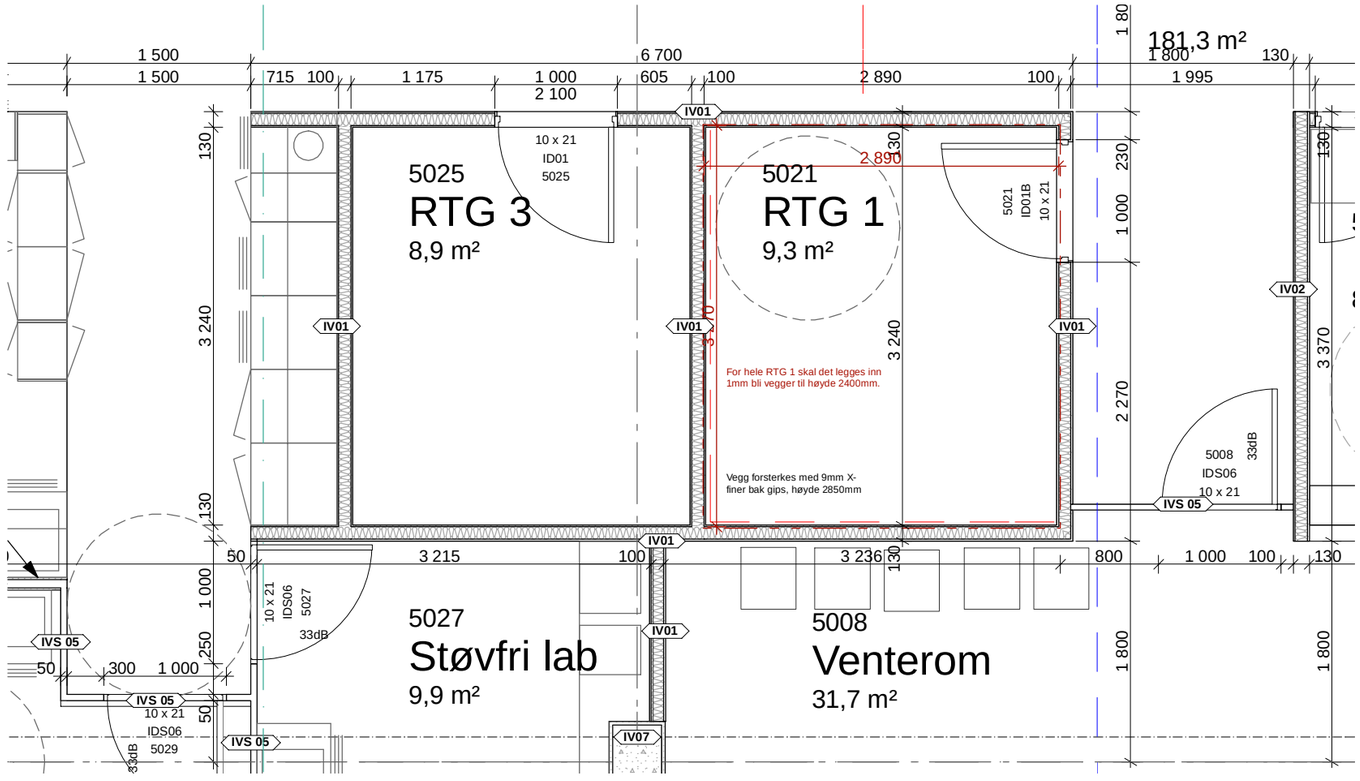
181,3 m²
1 500
1 500
715
100
1 175
1 000
2 100
6 700
605
100
2 890
100
1 800
130
1 995
1 80
IV01
10 x 21
ID01
5025
5025
RTG 3
8,9 m²
5021
RTG 1
9,3 m²
2 890
5021
ID01B
10 x 21
130
3 240
230
1 000
2 270
IV02
3 370
IV01
IV01
IV01
3 240
For hele RTG 1 skal det legges inn
1mm bli vegger til høyde 2400mm.
Vegg forsterkes med 9mm X-
finer bak gips, høyde 2850mm
5008
IDS06
10 x 21
33dB
IVS 05
130
1 000
250
50
50
3 215
100
3 236
130
800
1 000
100
130
IV01
IV01
10 x 21
IDS06
5027
33dB
5027
Støvfri lab
9,9 m²
5008
Venterom
31,7 m²
1 800
1 800
IVS 05
50
300
1 000
IVS 05
10 x 21
IDS06
5029
33dB
IVS 05
IV07