


# 2.etg

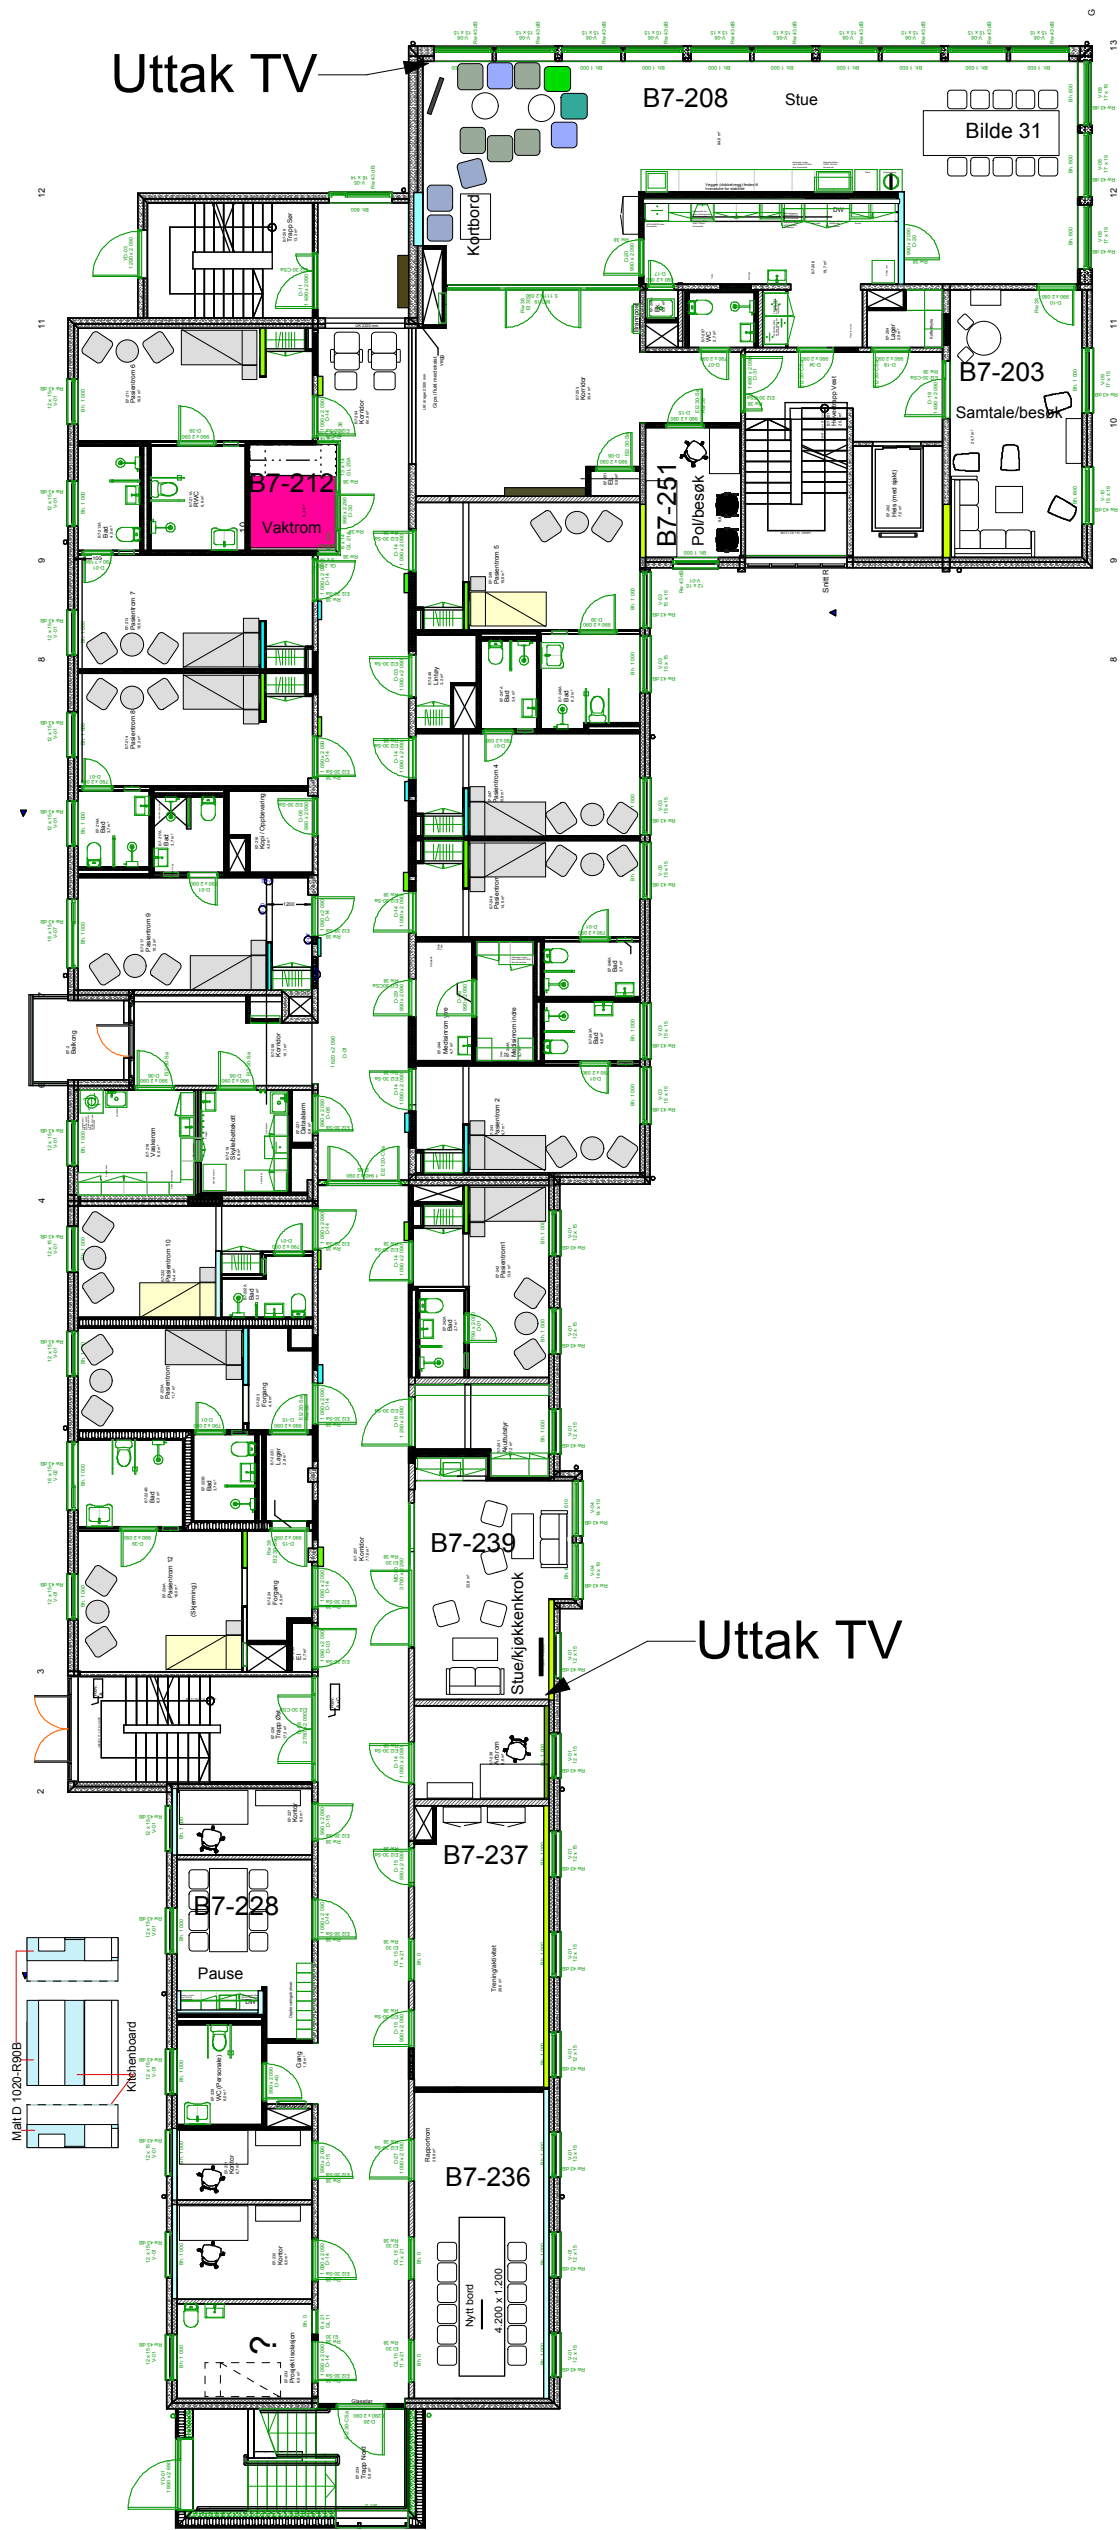

Dato	Revidert av:		
Dato	Revidert av:	Revisjon nr:	
Dato	Godkjent av:	Målestokk: 1 : 200	
Dato 15.12.2015	Tegnet av: Ingunn Skulbru	Ktrl: Ingunn Skulbru	Int.ark MNIL Ingunn Skulbru
Møbleringsplan 2.etg			Tegningsnr.: IA 02
Byggherre: UNN	Asgård B7	Prosjektnr.:	1505