


800 801 802 803 804 805 806 807 808 809 810 811 812 813 814 815 816 817 818 819 820 821 822 823 824

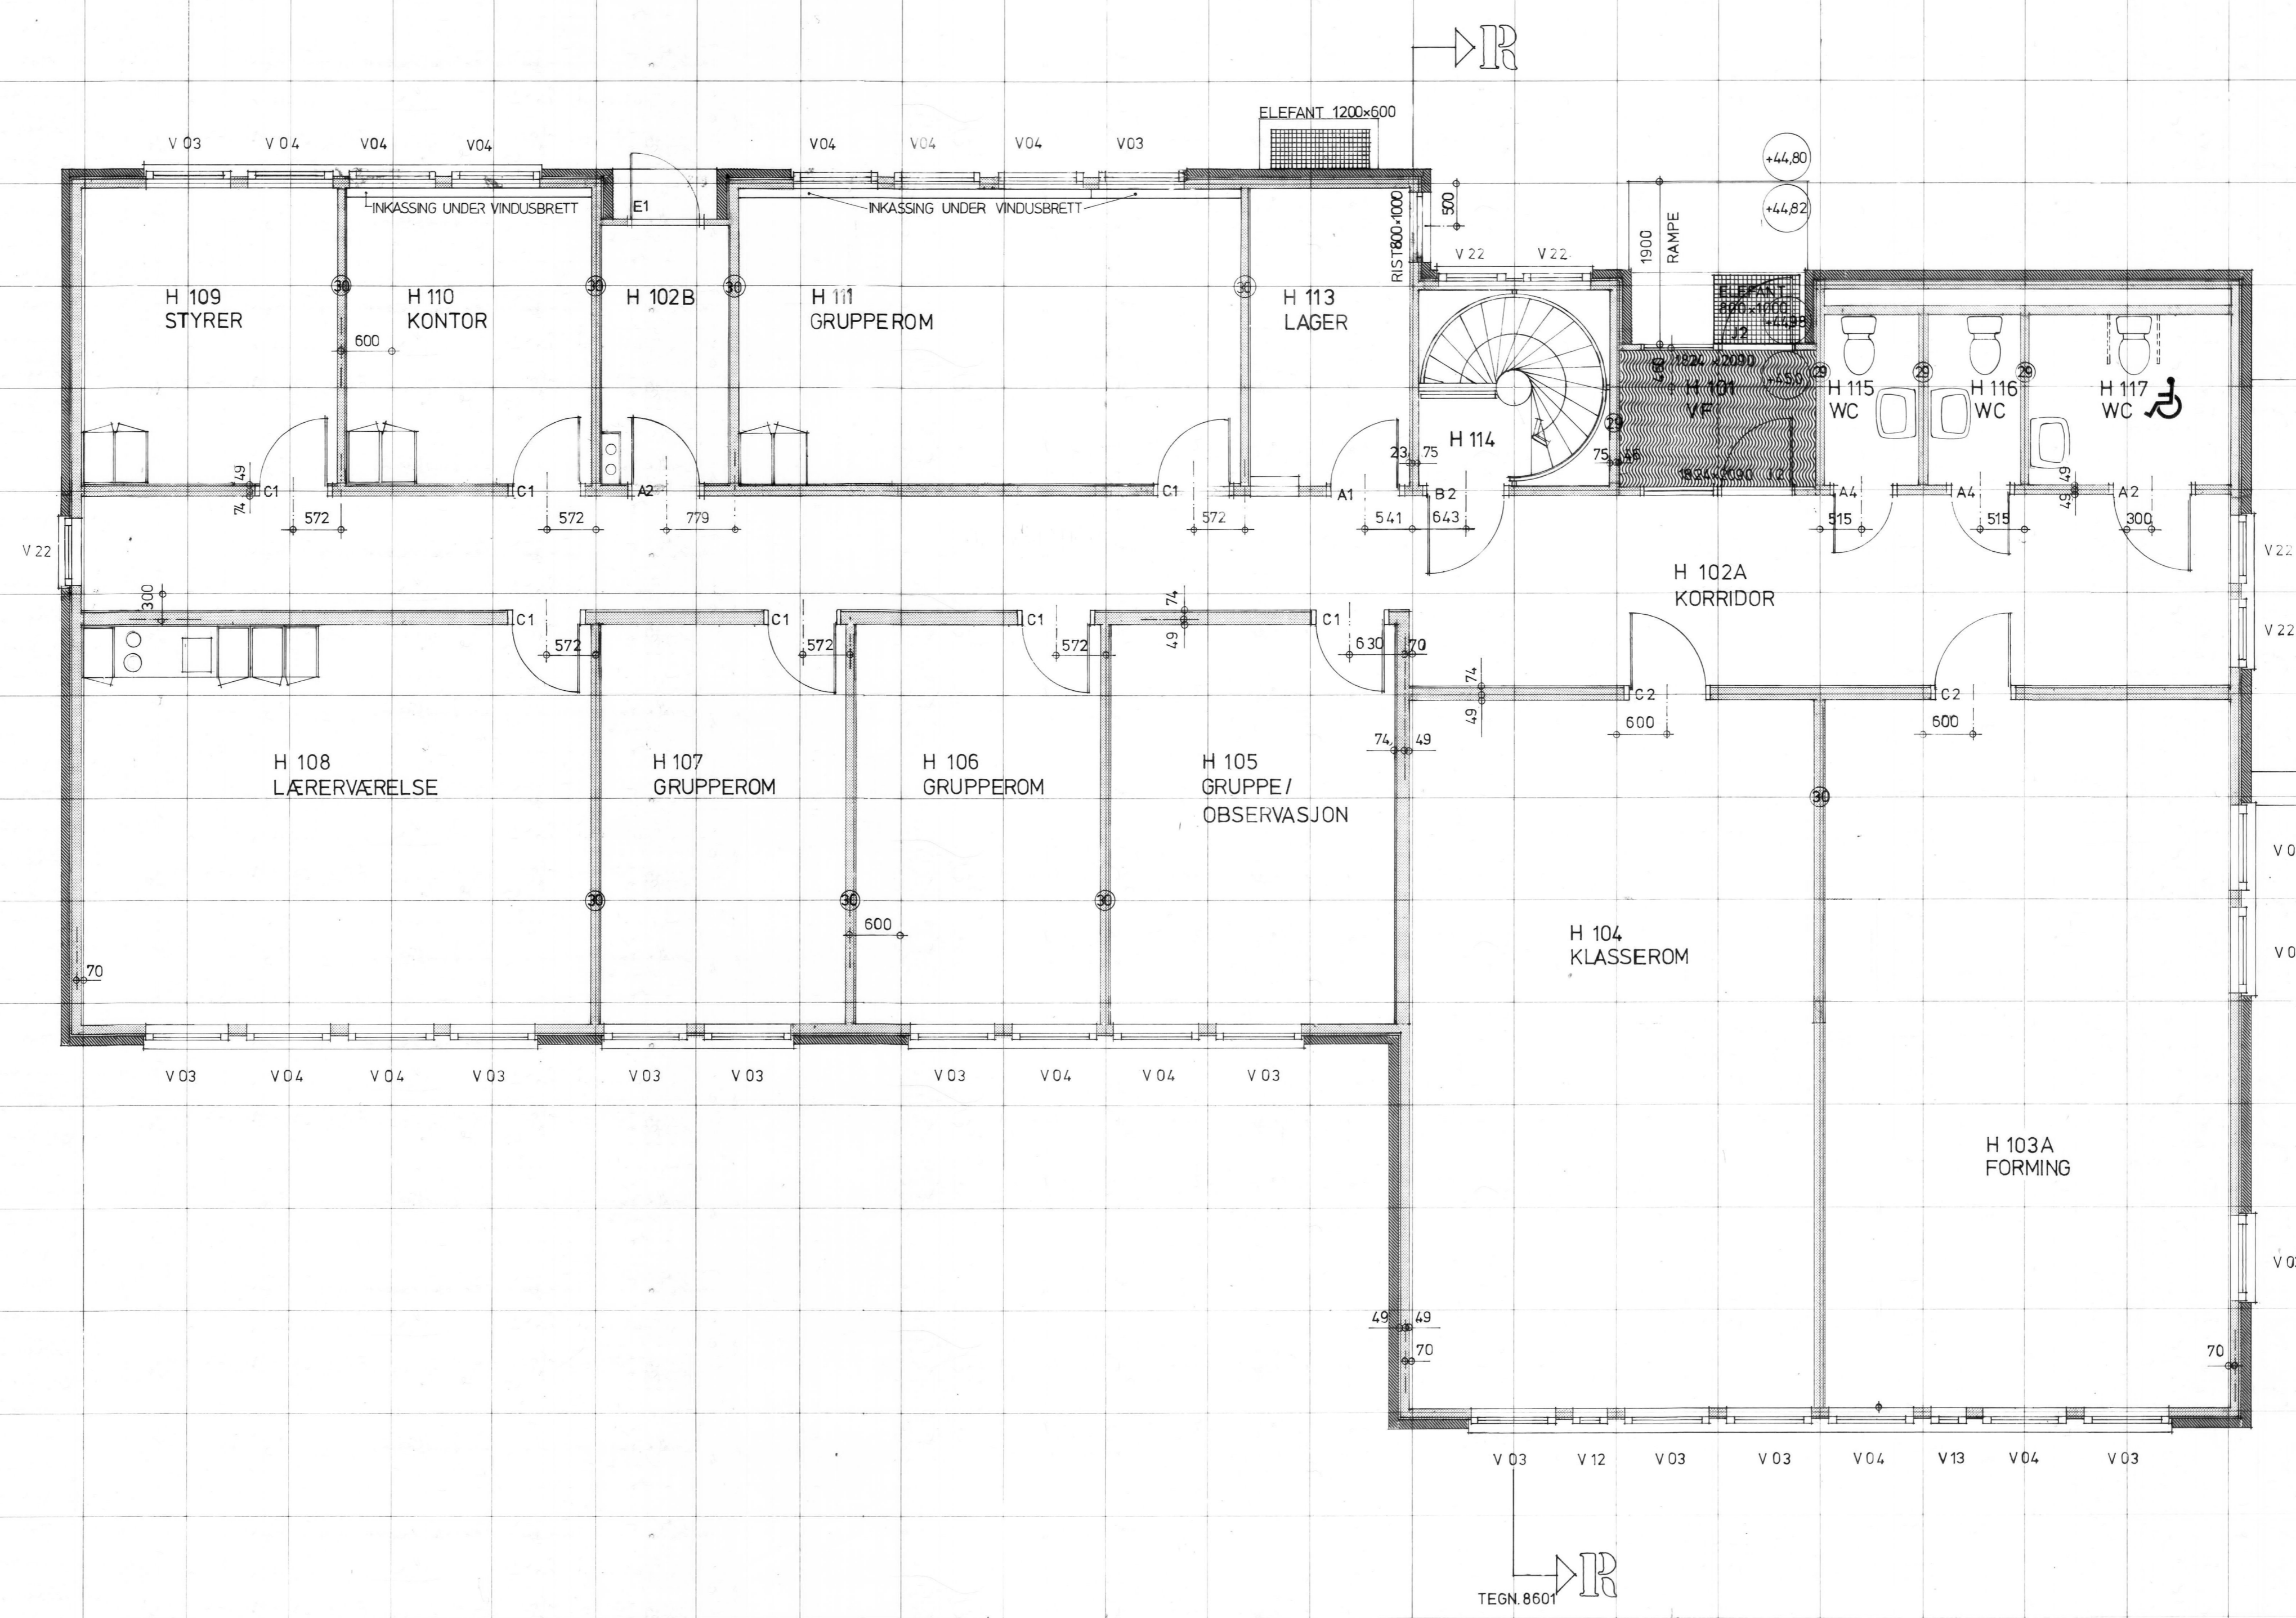

A
B
C
D
E
F
G
H
J
K
L
M
N

M INNKASSING FLYTTET TIL ROM H102B gemo 04.1180
 L VINDUSBENK ROM H111 & H110 gemo 30.1080
 K VEGG-MELLOM ROM H114 & H101 gemo 260980

REVISJONER	SIGN.	DATO	REF.	PROSJEKTERINGSTEAM
A				1 BOARCH ARKITEKTER SANDG 5A 8000 BODØ TLF 24546
B				2 KNUT - ERIK HØIEM BYGGTEKNISK KONSULENT STORGT. 53 8000 BODØ TLF 23095
C				3 IGP BODØ A/S ELEKTRISK KONSULENT PROF. SCHYTTESG 3 BODØ TLF 24201
D				4 NILSEN OG NIKOLAISEN V.V.S. KONSULENT NYHOLMSGT. 25 BODØ TLF 22675

PSYKIATRISK KLINIKK BODØ

PLAN HOVEDETG.
PEDAGOGISK SEKSJON

SAKSBEHANDLER	TEGNET AV	DATO	MÅLESTOKK	MÅL I	REF.	BLAD NR.	REV.
GJAKHELLN	NB	11.03.78	1:50	mm	1	8301	M

