



800 801 802 803 804 805 806 807 808 809 810 811 812 813 814 815 816 817 818 819 820 821 822 823 824

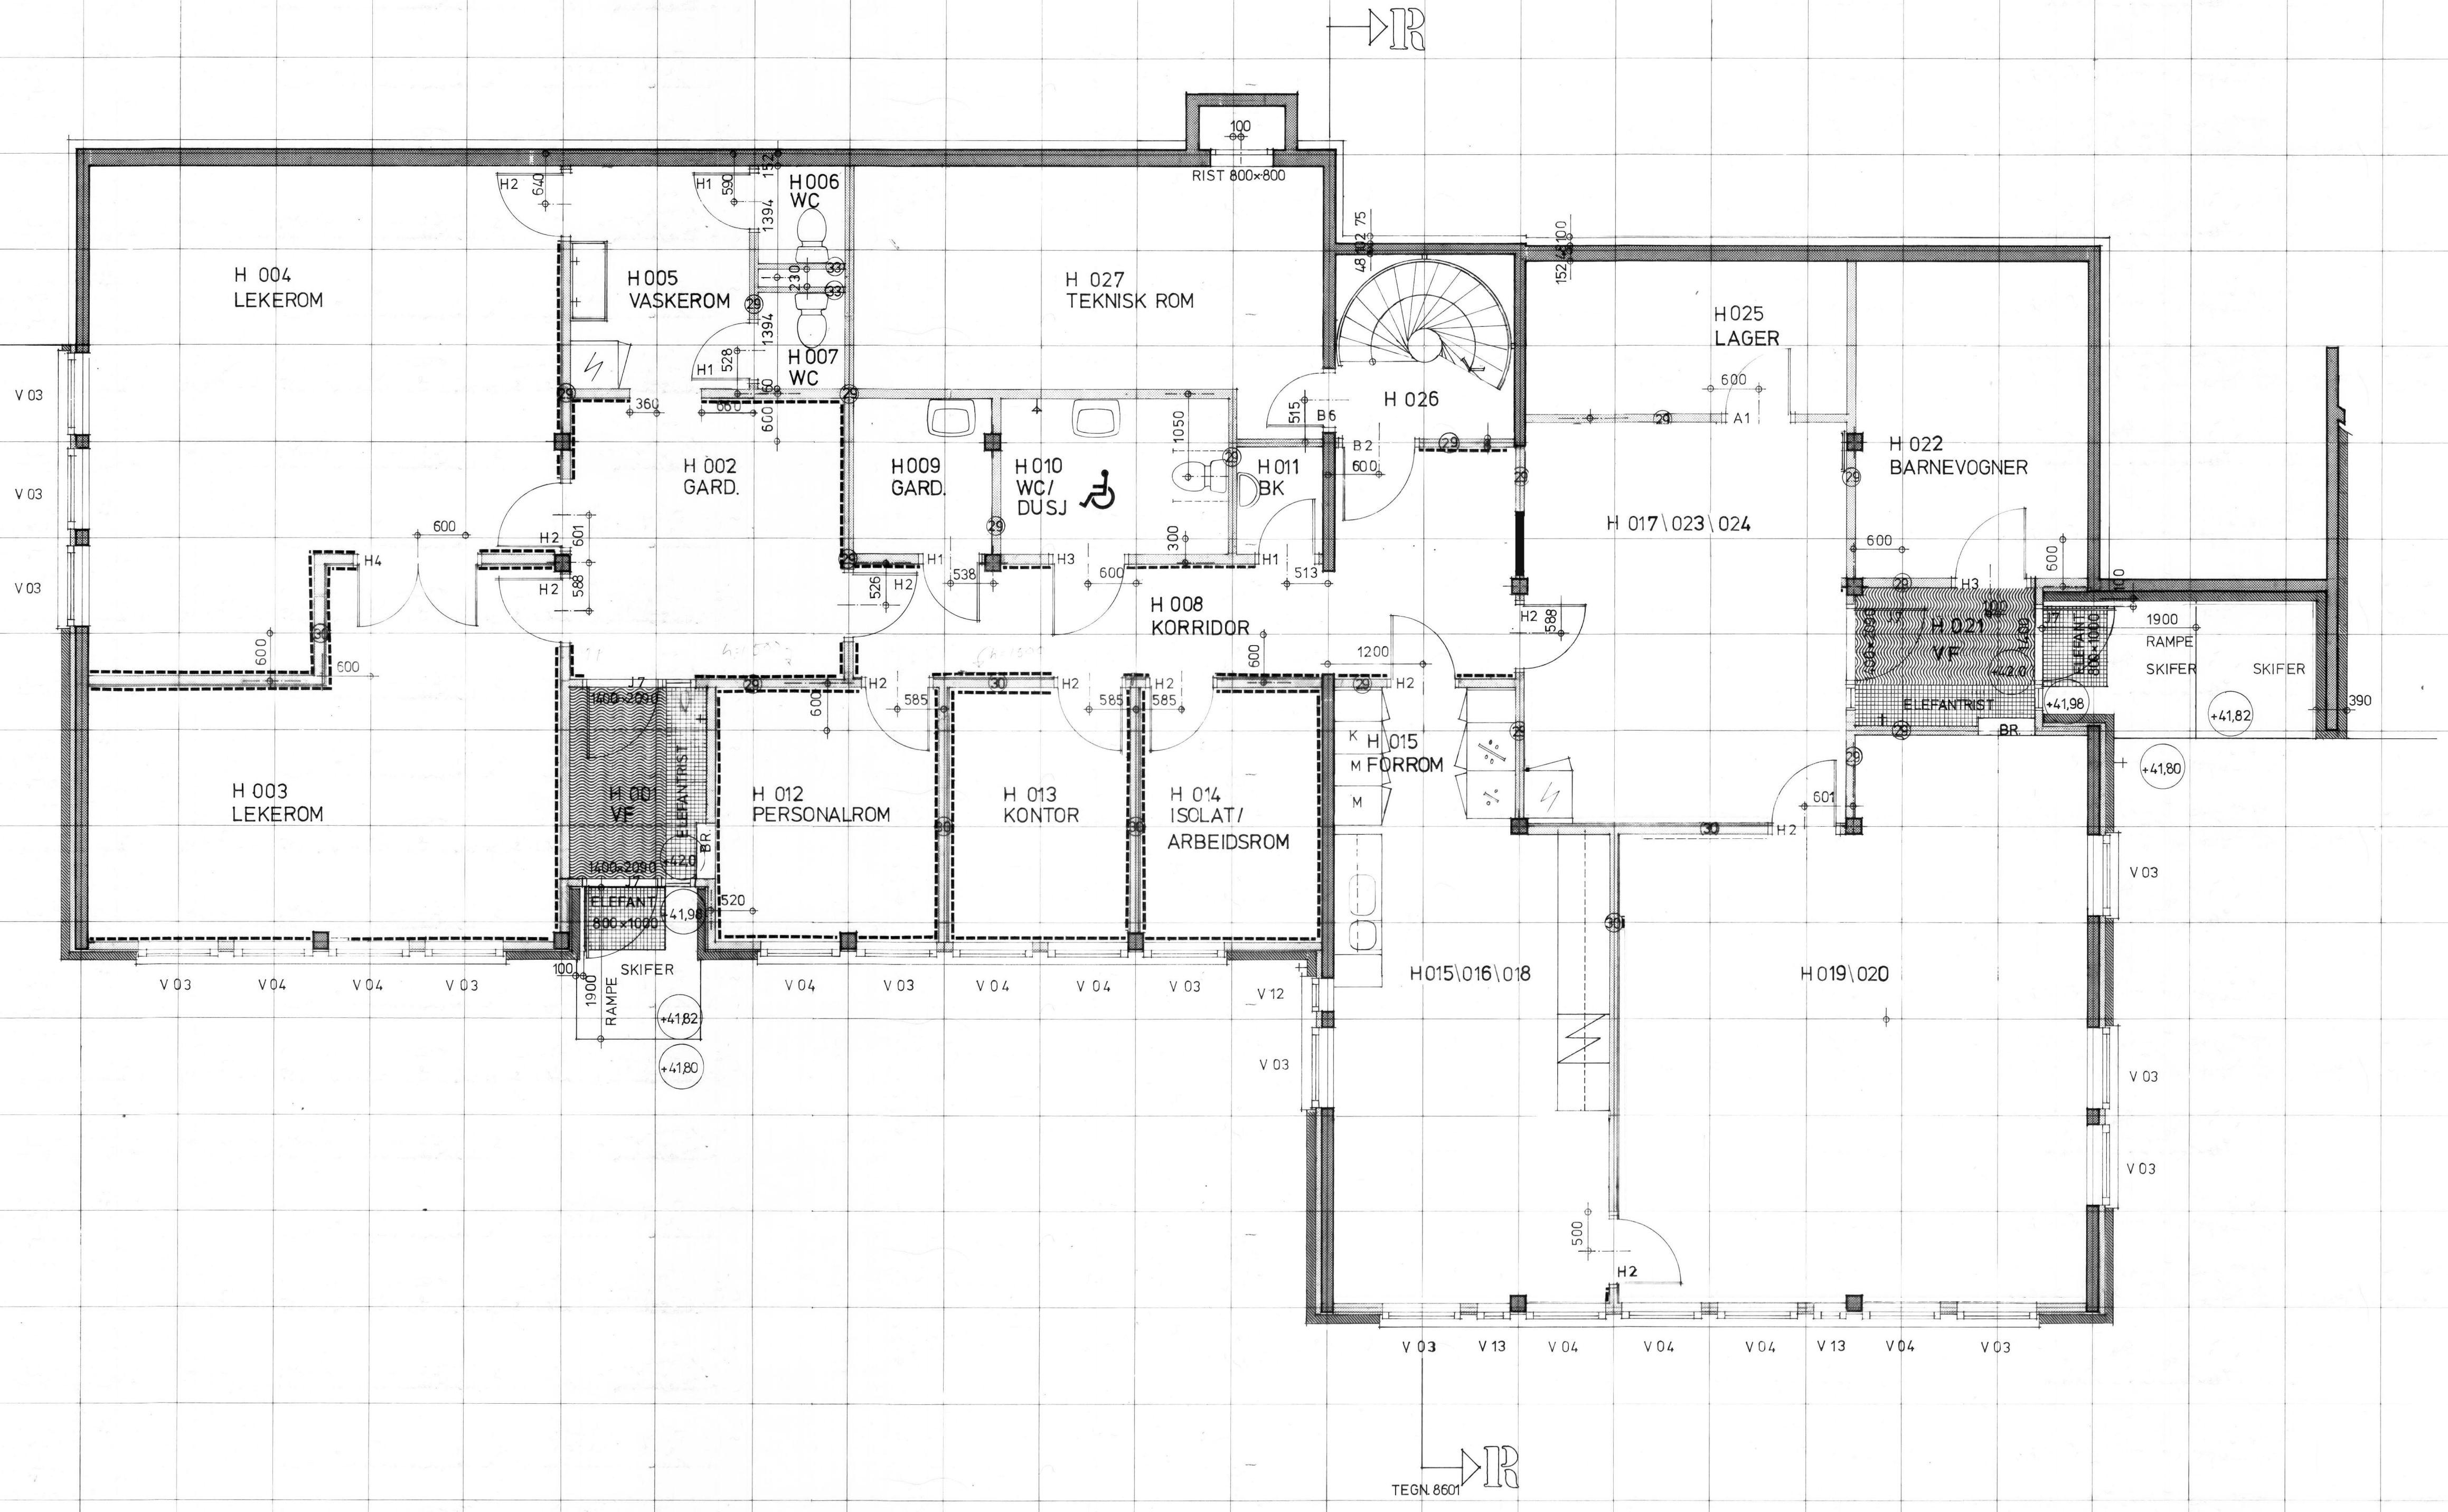

# Dagens situasjon

----- PANELMARKERING

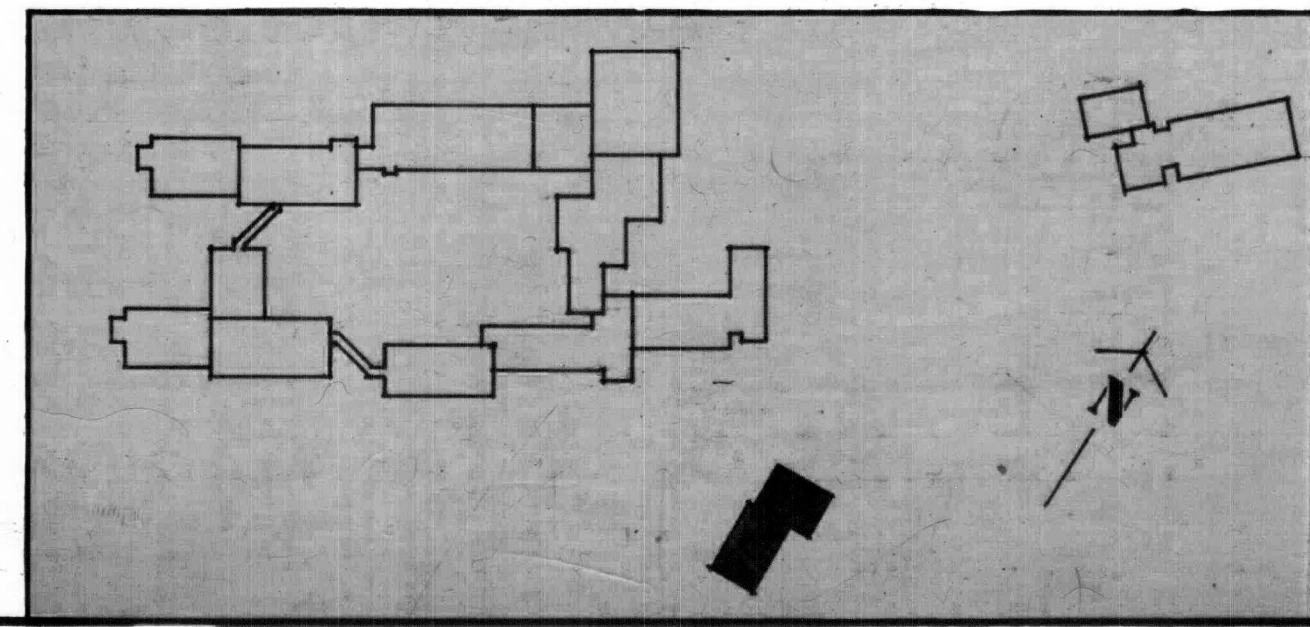

REVISJONER	SIGN.	DATO	REF.	PROSJEKTERINGSTEAM
A ROM 005,009,010,020,023,025, ENDEL ROMNR. ENDRET, DØR ROM 018, 017/021	NB	290378	1	<b>BOARCH</b> ARKITEKTER SANDG SA 8000 BODØ TLF 24548
B VEGGER KORR, VEGG AKSE 808 ROM 027, VEGGAKSE 850 ROM 005, VEGG ROM 003/004 OG SØYLER FLYTTET; WC 006/007, DØRER ROM 017/008, 017/021, VINDUER ROM 019	NB	050478	2	<b>KNUT - ERIK HØIEM</b> BYGGETEKNISK KONSULENT STORGT. 53 8000 BODØ TLF 23085
C DØR 002/008, 06 009; SERVANT ROM 009, ÅPNINGSMÅL VEGG 002/005	NB	110478	3	<b>IGP BODØ A/S</b> ELEKTRISK KONSULENT PROF SCHYTTESG 3 BODØ TLF 24201
D ELEFANTRIST OL V/001, 021	NB	270478		
E UTBYGG OVER INNGANG, VENT. W/ROM 027	NB	300578	4	<b>NILSEN OG NIKOLAISEN</b> V.V.S., KONSULENT NYHOLMSGT. 25 BODØ TLF 22675
F OPPVASKBENK H016	TS	2.8.78		
G PANELMARKERING	GJ	4.3.81		

**PSYKIATRISK KLINIKK BODØ**

PLAN UNDERETG.  
BARNEHAGE

SAKSBEHANDLER	TEGNET AV	DATO	MÅLESTOKK	MÅL 1	REF.	BLAD NR.	REV.
G. JAKHELLN	NB	11.03.78	1:50	mm	1	8201	G

