



800 801 802 803 804 805 806 807 808 809 810 811 812 813 814 815 816 817 818 819 820 821 822 823 824

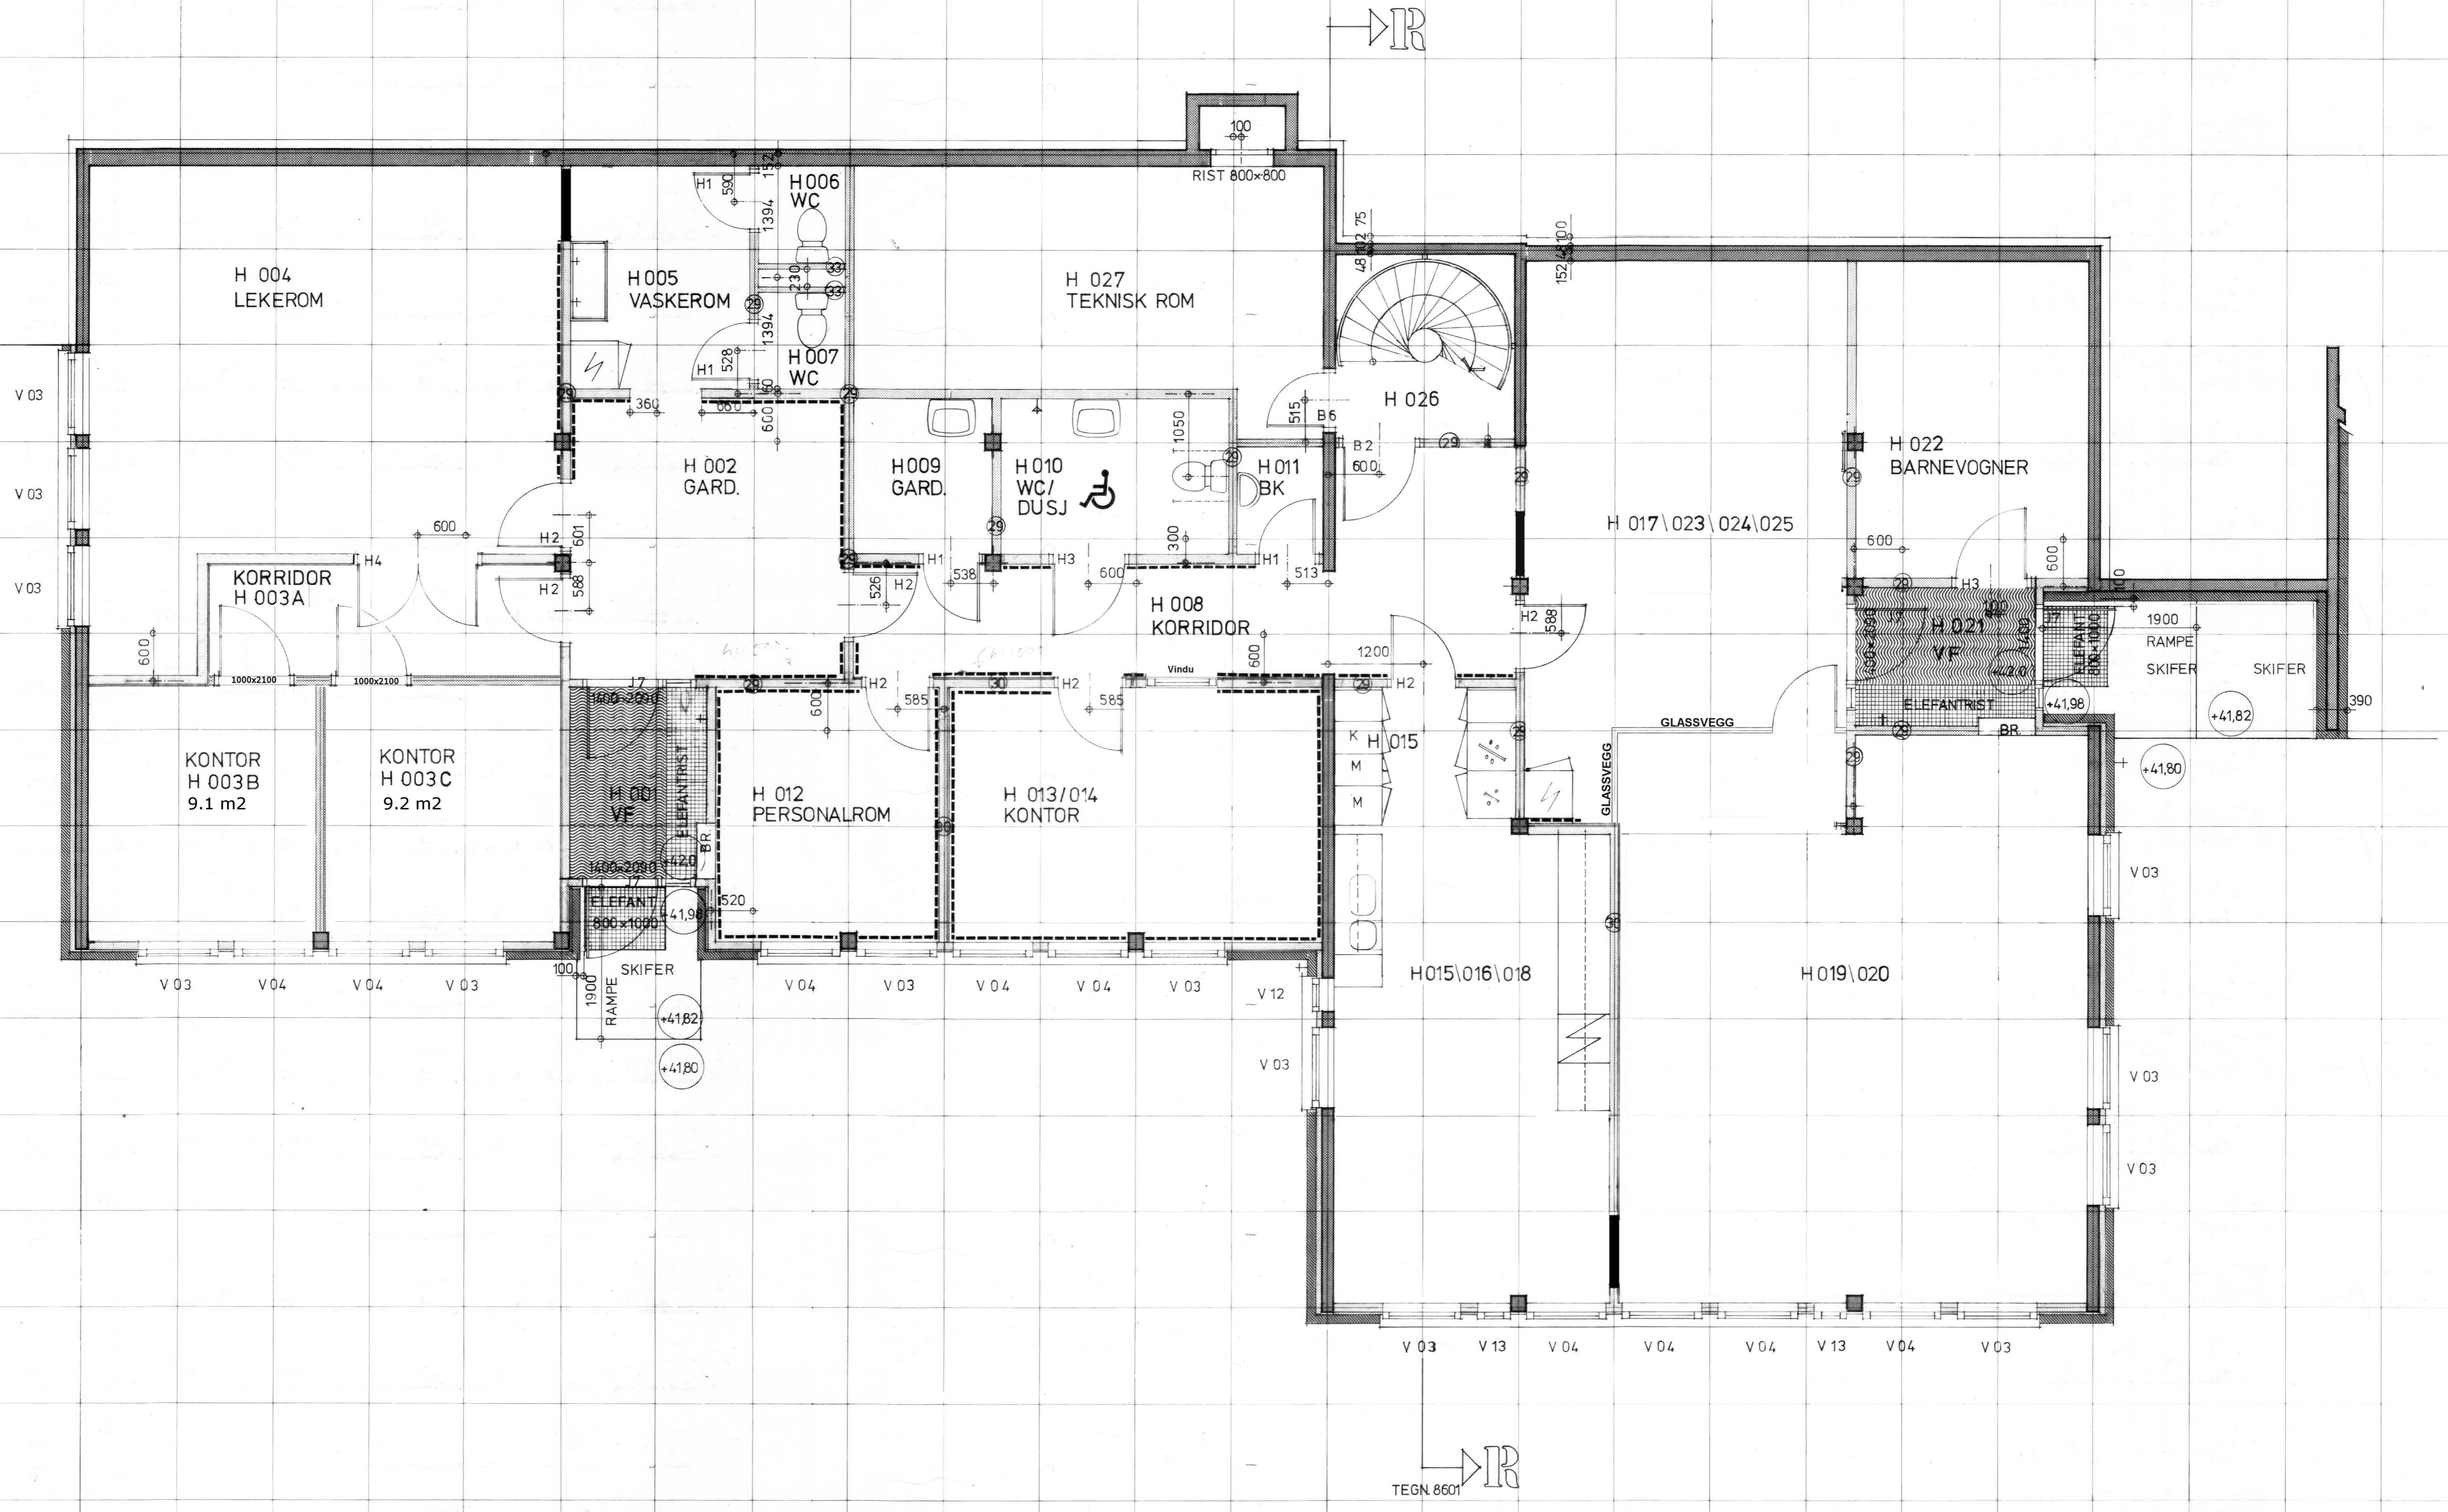

A
B
C
D
E
F
G
H
J
K
L
M
N

Ny situasjon

----- PANELMARKERING

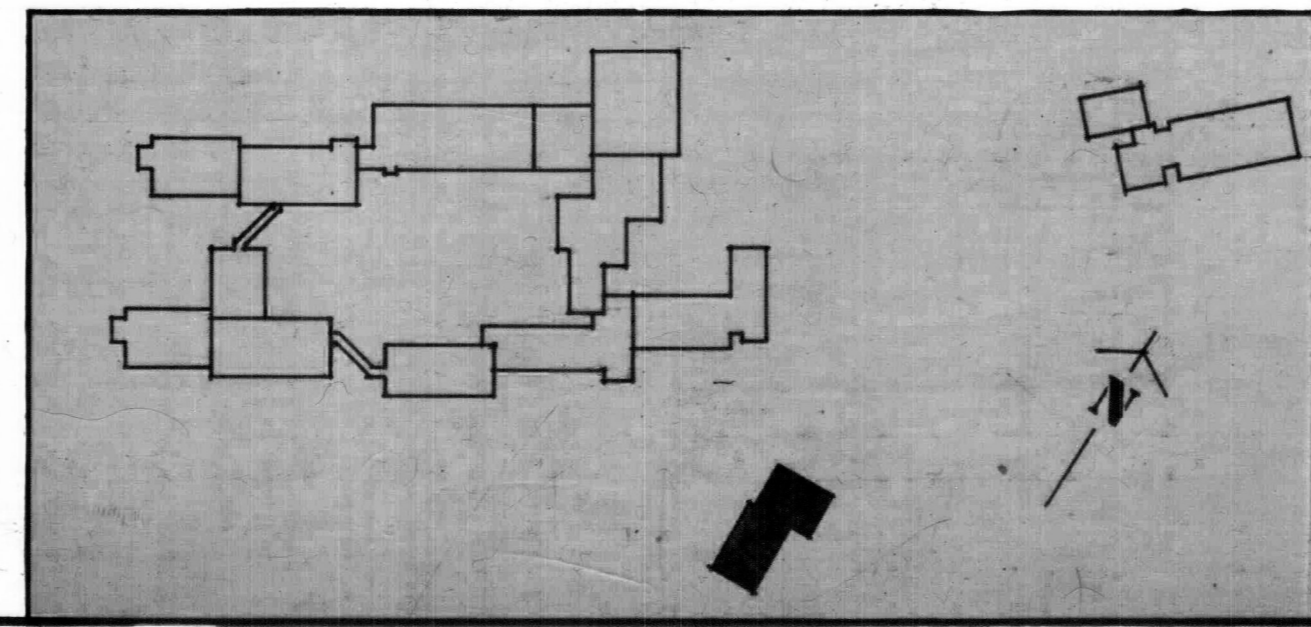

REVISJONER	SIGN.	DATO	REF.	PROSJEKTERINGSTEAM
A ROM 005,009,010,020,023,025, ENDEL ROMNR. ENDRET, DØR ROM 018, 017/021	NB	290378	1	BOARCH ARKITEKTER SANDG SA 8000 BODØ TLF 24548
B VEGGER KORR., VEGG AKSE 808 ROM 027, VEGGAKSE 850 ROM 005, VEGG ROM 003/004 OG SØYLER FLYTTET; WC 006/007, DØRER ROM 017/008, 017/021, VINDUER ROM 019	NB	050478	2	KNUT - ERIK HØIEM BYGGETEKNISK KONSULENT STORGT. 53 8000 BODØ TLF 23085
C DØR 002/008, 009; SERVANT ROM 009, ÅPNINGSMÅL VEGG 002/005	NB	110478	3	IGP BODØ A/S ELEKTRISK KONSULENT PROF SCHYTTESG 3 BODØ TLF 24201
D ELEFANTRIST OL V/001, 021	NB	270478		
E UTBYGG OVER INNGANG, VENT. V/ROM 027	NB	300578	4	NILSEN OG NIKOLAISEN V.V.S., KONSULENT NYHOLMSGT. 25 BODØ TLF 22675
F OPPVASKBENK H016	TS	2.8.78		
G PANELMARKERING	GJ	4.3.81		

PSYKIATRISK KLINIKK BODØ

PLAN UNDERETG.
BARNEHAGE

SAKSBEHANDLER	TEGNET AV	DATO	MÅLESTOKK	MÅL 1	REF.	BLAD NR.	REV.
G. JAKHELLN	NB	11.03.78	1:50	mm	1	8201	G

