




800 801 802 803 804 805 806 807 808 809 810 811 812 813 814 815 816 817 818 819 820 821 822 823 824

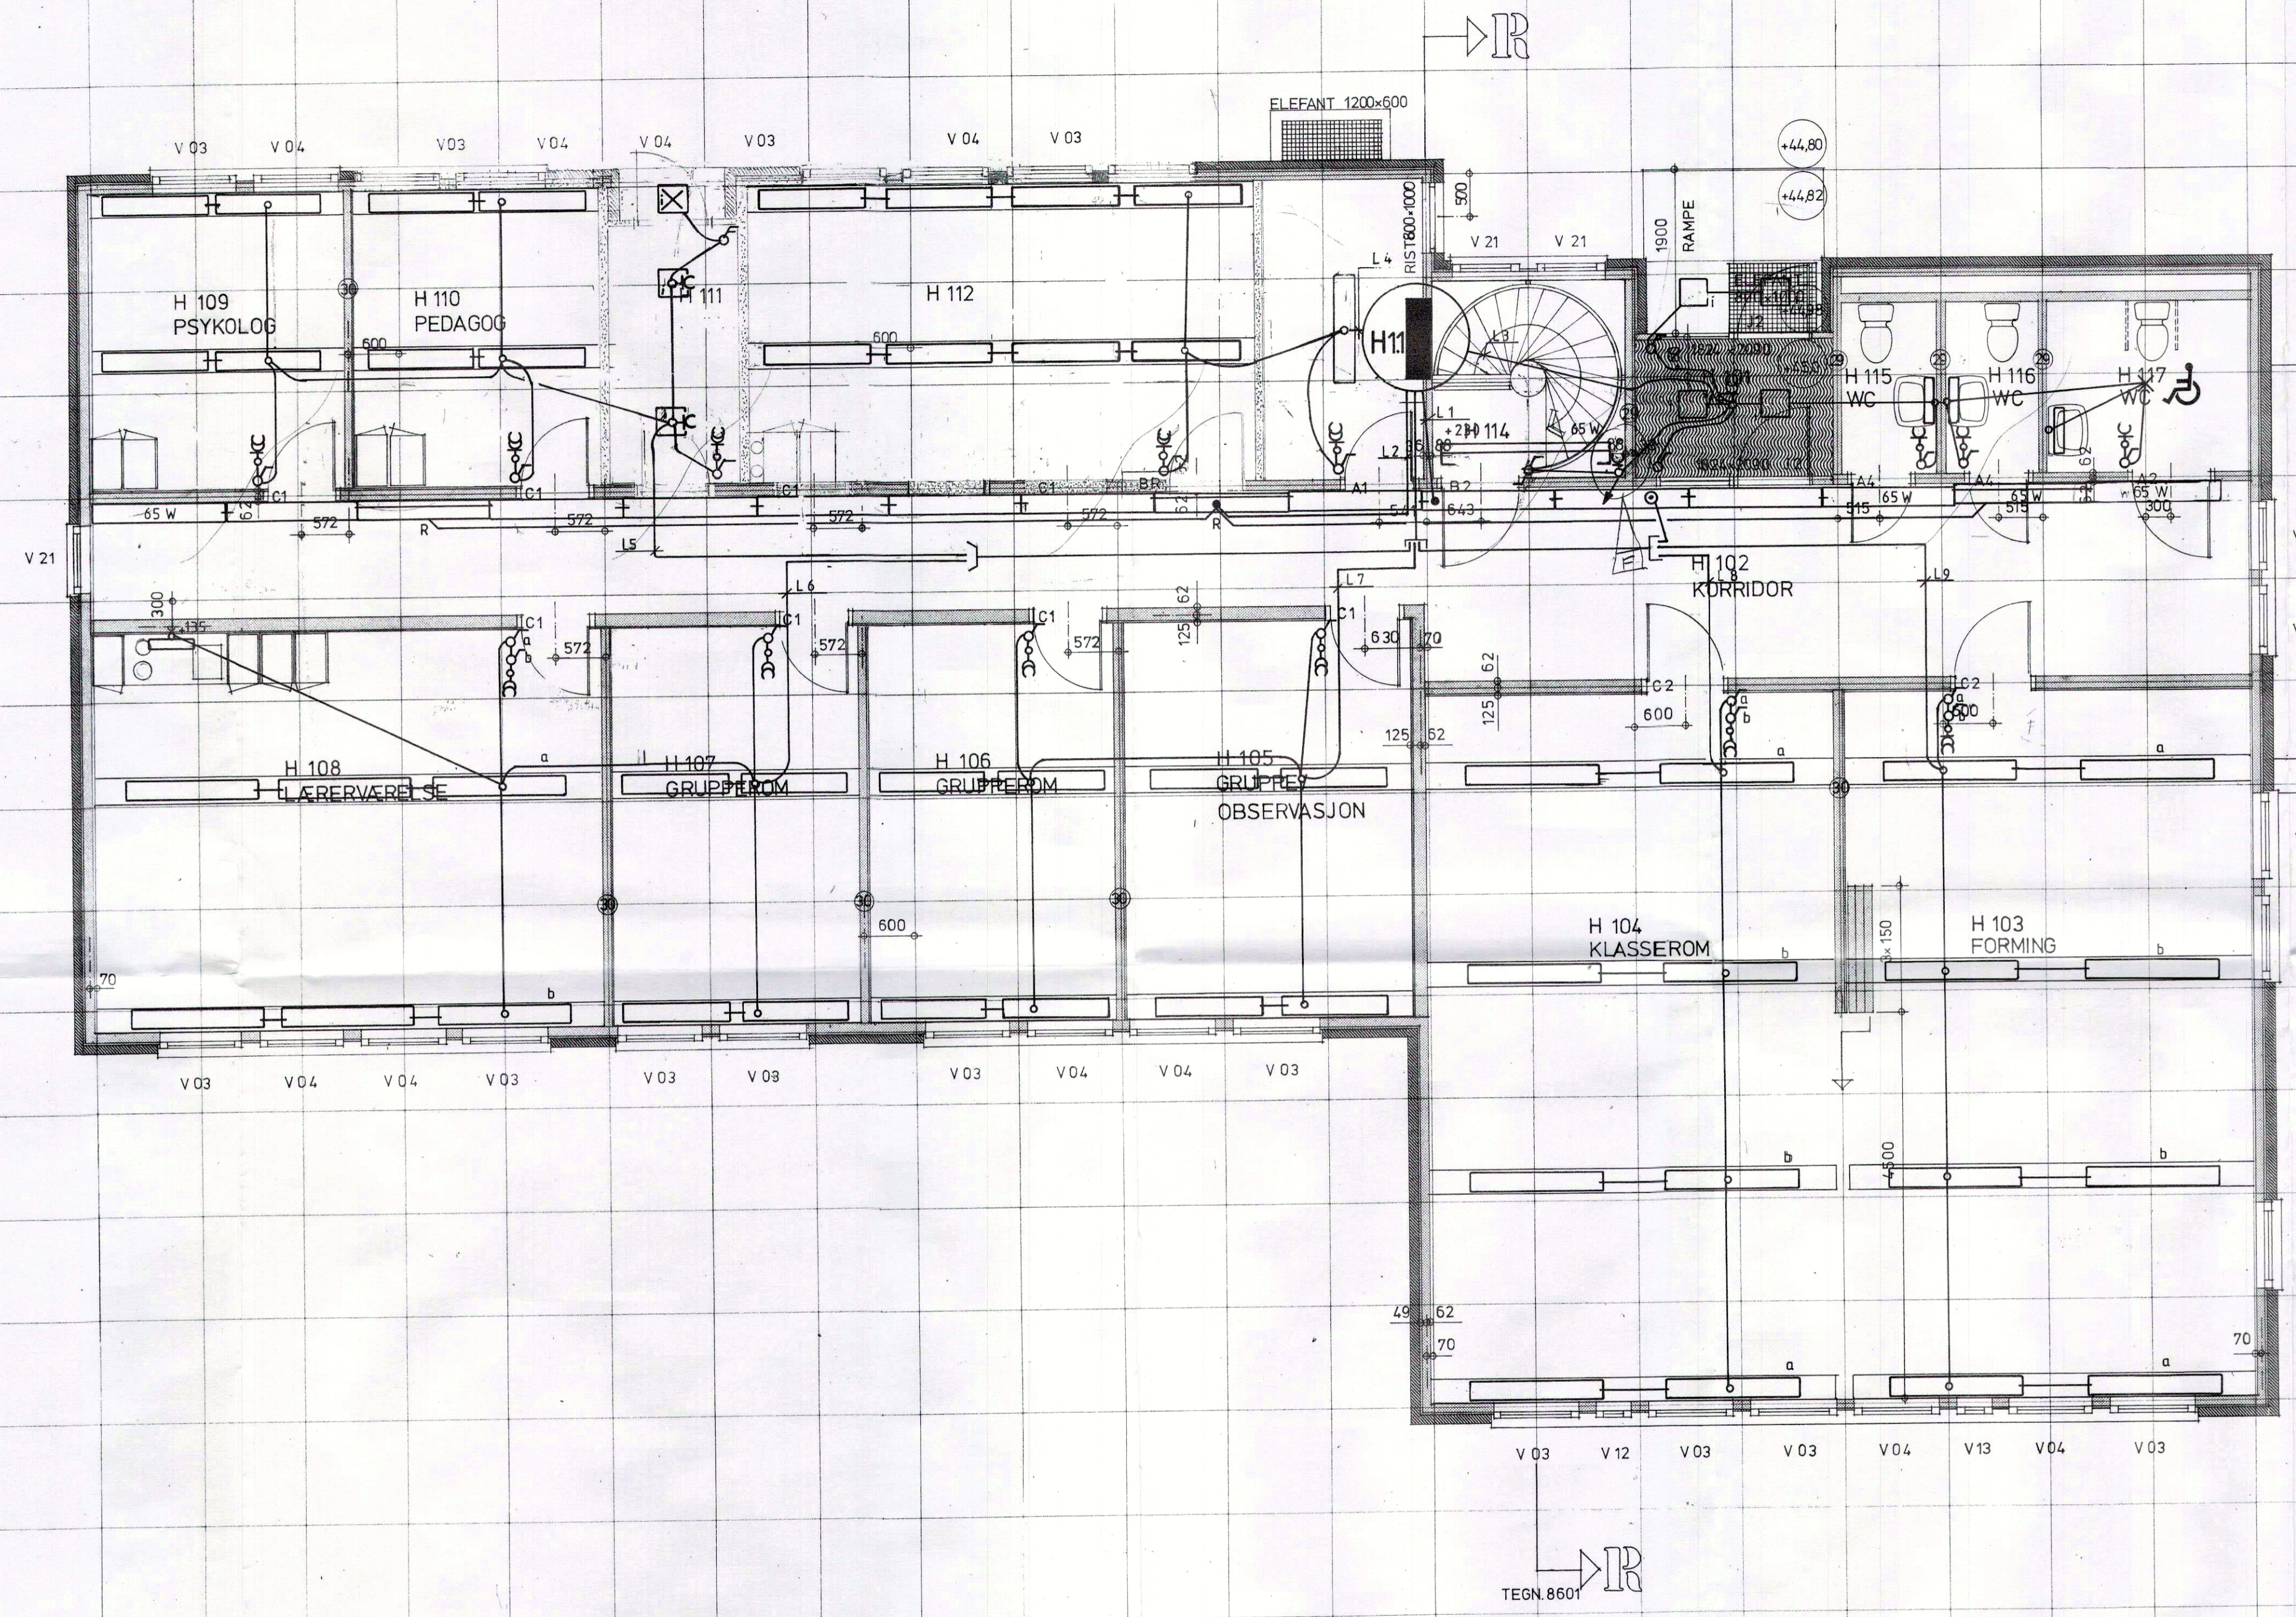

A
B
C
D
E
F
G
H
J
K
L
M
N

TEGN 8601

Armaturliste nr. 15 og 16

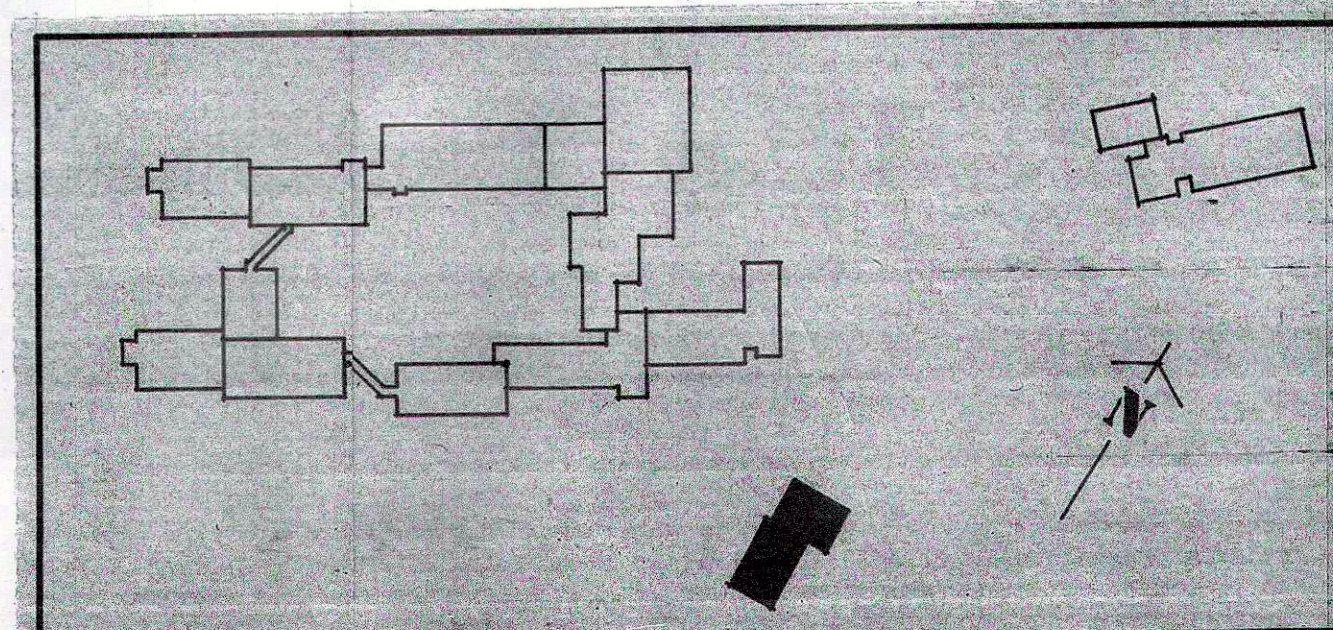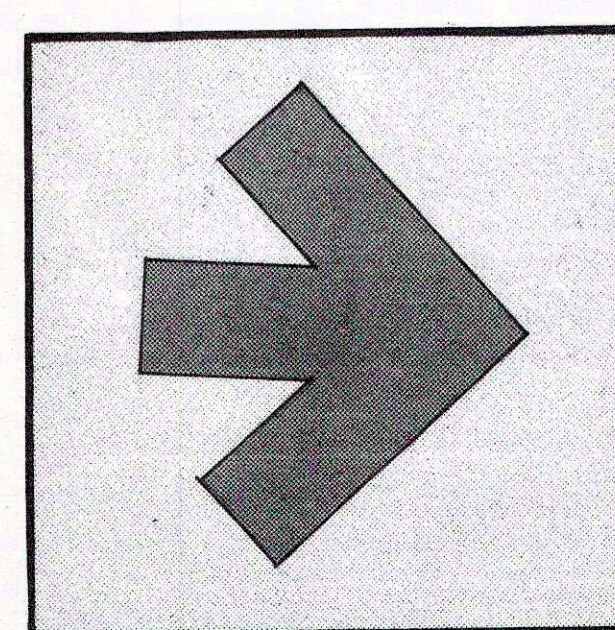

REVISJONER	SIGN.	DATO	REF.	PROSJEKTERINGSTEAM
A Lys lager H 113	RN	9.7.79	1	BOARCH ARKITEKTER SANDG 5A 8000 BODØ TLF 24548
B Rev. bygningsmessig rom 109, 110, 111, 112	RN	10.12.79	2	KNUT - ERIK HØIEM BYGGTEKNISK KONSULENT STORGT. 53 8000 BODØ TLF 23085
C Lys rom F 102 og H 108	J. J.	5.5.80	3	IGP BODØ A/S ELEKTRISK KONSULENT NORDSTRAND VN. 41 BODØ TLF 24201
D Endr. i rominndeling p.g.a. ny inngang i H 102 B	L. J.	1.9.80	4	NILSEN OG NIKOLAISEN V.V.S. KONSULENT NYHOLMSGT. 25 BODØ TLF 22675
E VEGG i AKSE 809 UTGR	RE	4.9.80		
F Jorder strikk rom H 103 og trapperom	L. J.	4.4.81		
G I f. g. utførelse	D. M.	13.8.82		

PSYKIATRISK KLINIKK BODØ

PLAN HOVEDETG.
PEDAGOGISK SEKSJON LYS

SAKSBEHANDLER	TEGNET AV	DATO	MÅLESTOKK	MÅL I	REF.	BLAD NR.	REV.
CBJØRNSTRØM	K. ØIEN.	7 8-78	1:50	mm	3	8301-0	G