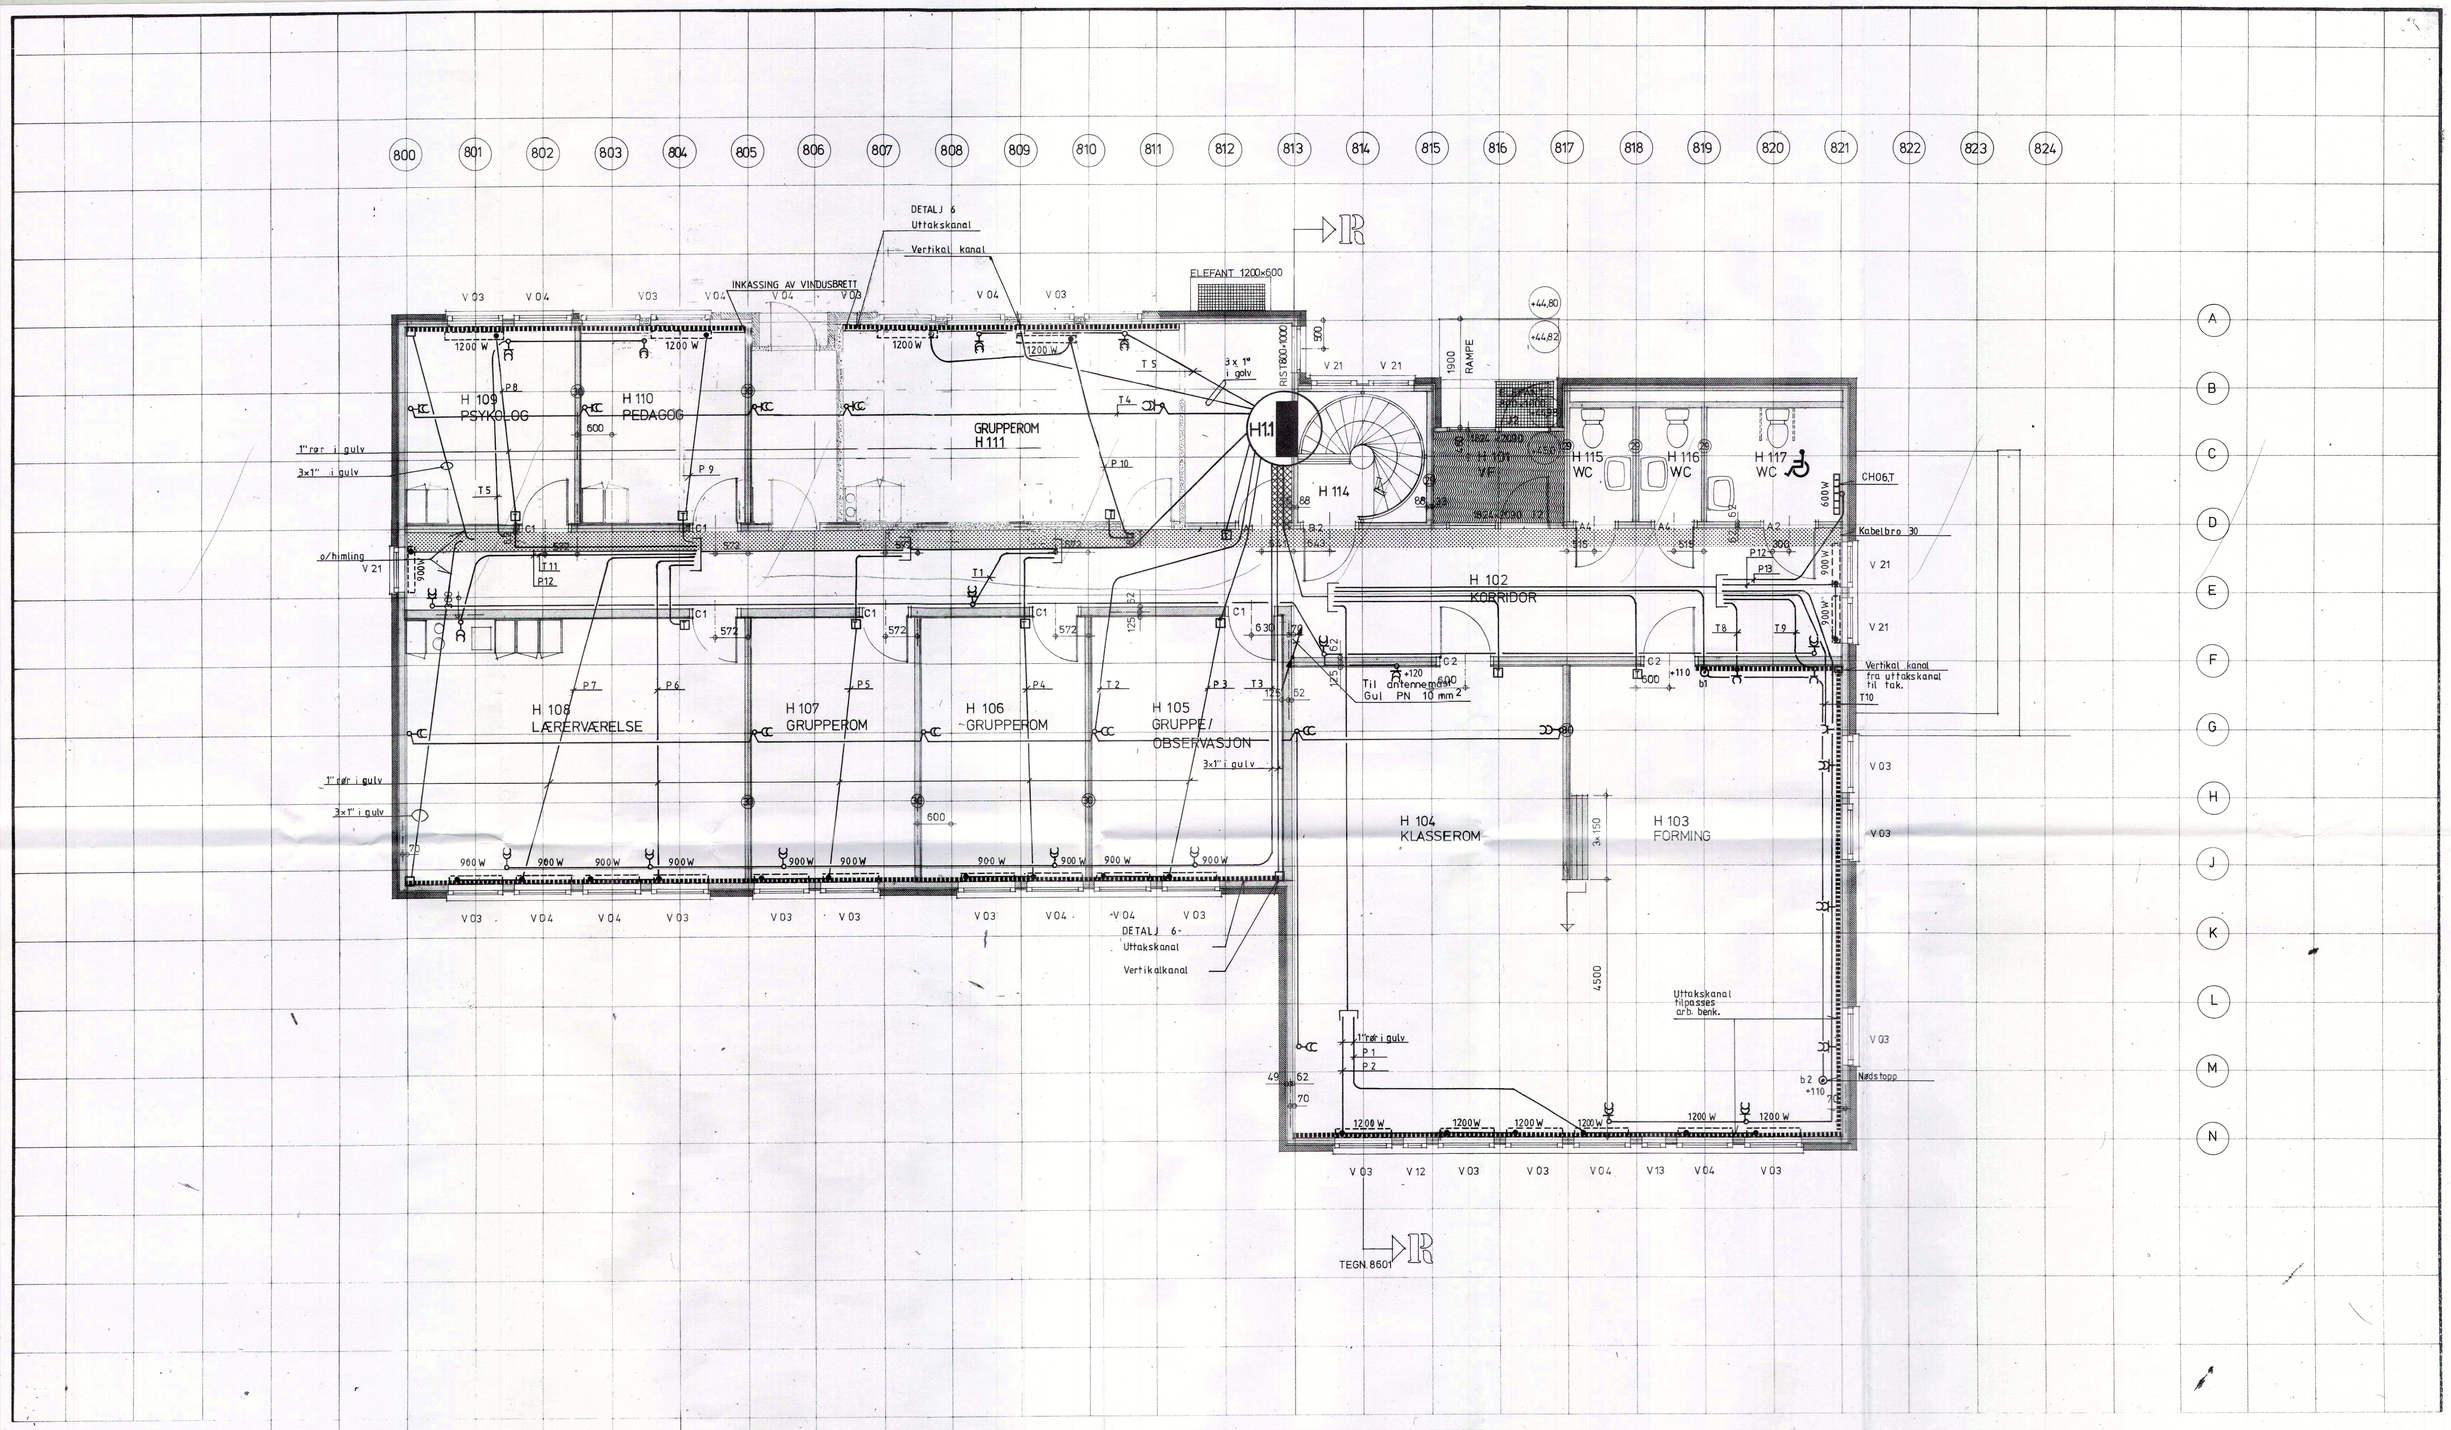

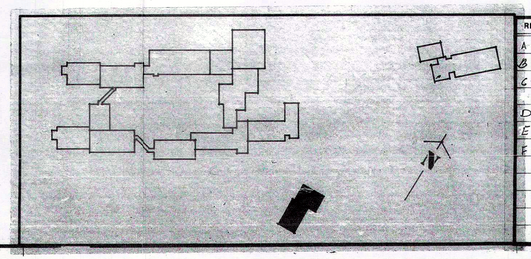

REVISJONER		SIGN.	DATO
A	Termostat rom H 110 - 112 flyttet	RN	9.7-79
B	Møbkring rom H 109 - H 112	[illegible]	6.3.80
C	Endringer i romiandeling p.g.a. ny inngang H 102 B	L.J.	1.9-80
D	VEGG I AKSE 809 UTGÅR	[illegible]	4/9.80
E	stikk rom H 104 innlegnet	TR	9/3-80
F	1 flg. utførelse	Jmgh	17.8.82

REF.	PROSJEKTERINGSTEAM
1	BOARCH ARKITEKTER SANDG 5A 8000 BODØ TLF 24548
2	KNUT-ERIK HØIEM BYGGETEKNISK KONSULENT STORGT. 53 8000 BODØ TLF 23085
3	IGP BODØ A/S ELEKTRISK KONSULENT NORDSTRAND VN. 41 BODØ TLF 24201
4	NILSEN OG NIKOLAISEN V.V.S. KONSULENT NYHOLMSGT. 25 BODØ TLF 22675

PSYKIATRISK KLINIKK BODØ

PLAN HOVEDETG.
PEDAGOGISK SEKSJON TEKNISK

SAKSBEHANDLER	TEGNET AV	DATO	MÅLESTOKK	MÅL I	REF.	BLAD NR.	REV.
C.BJØRNSTRØM	K.ØIEN.	7.8.-78	1:50	mm	3	8301-1	F