

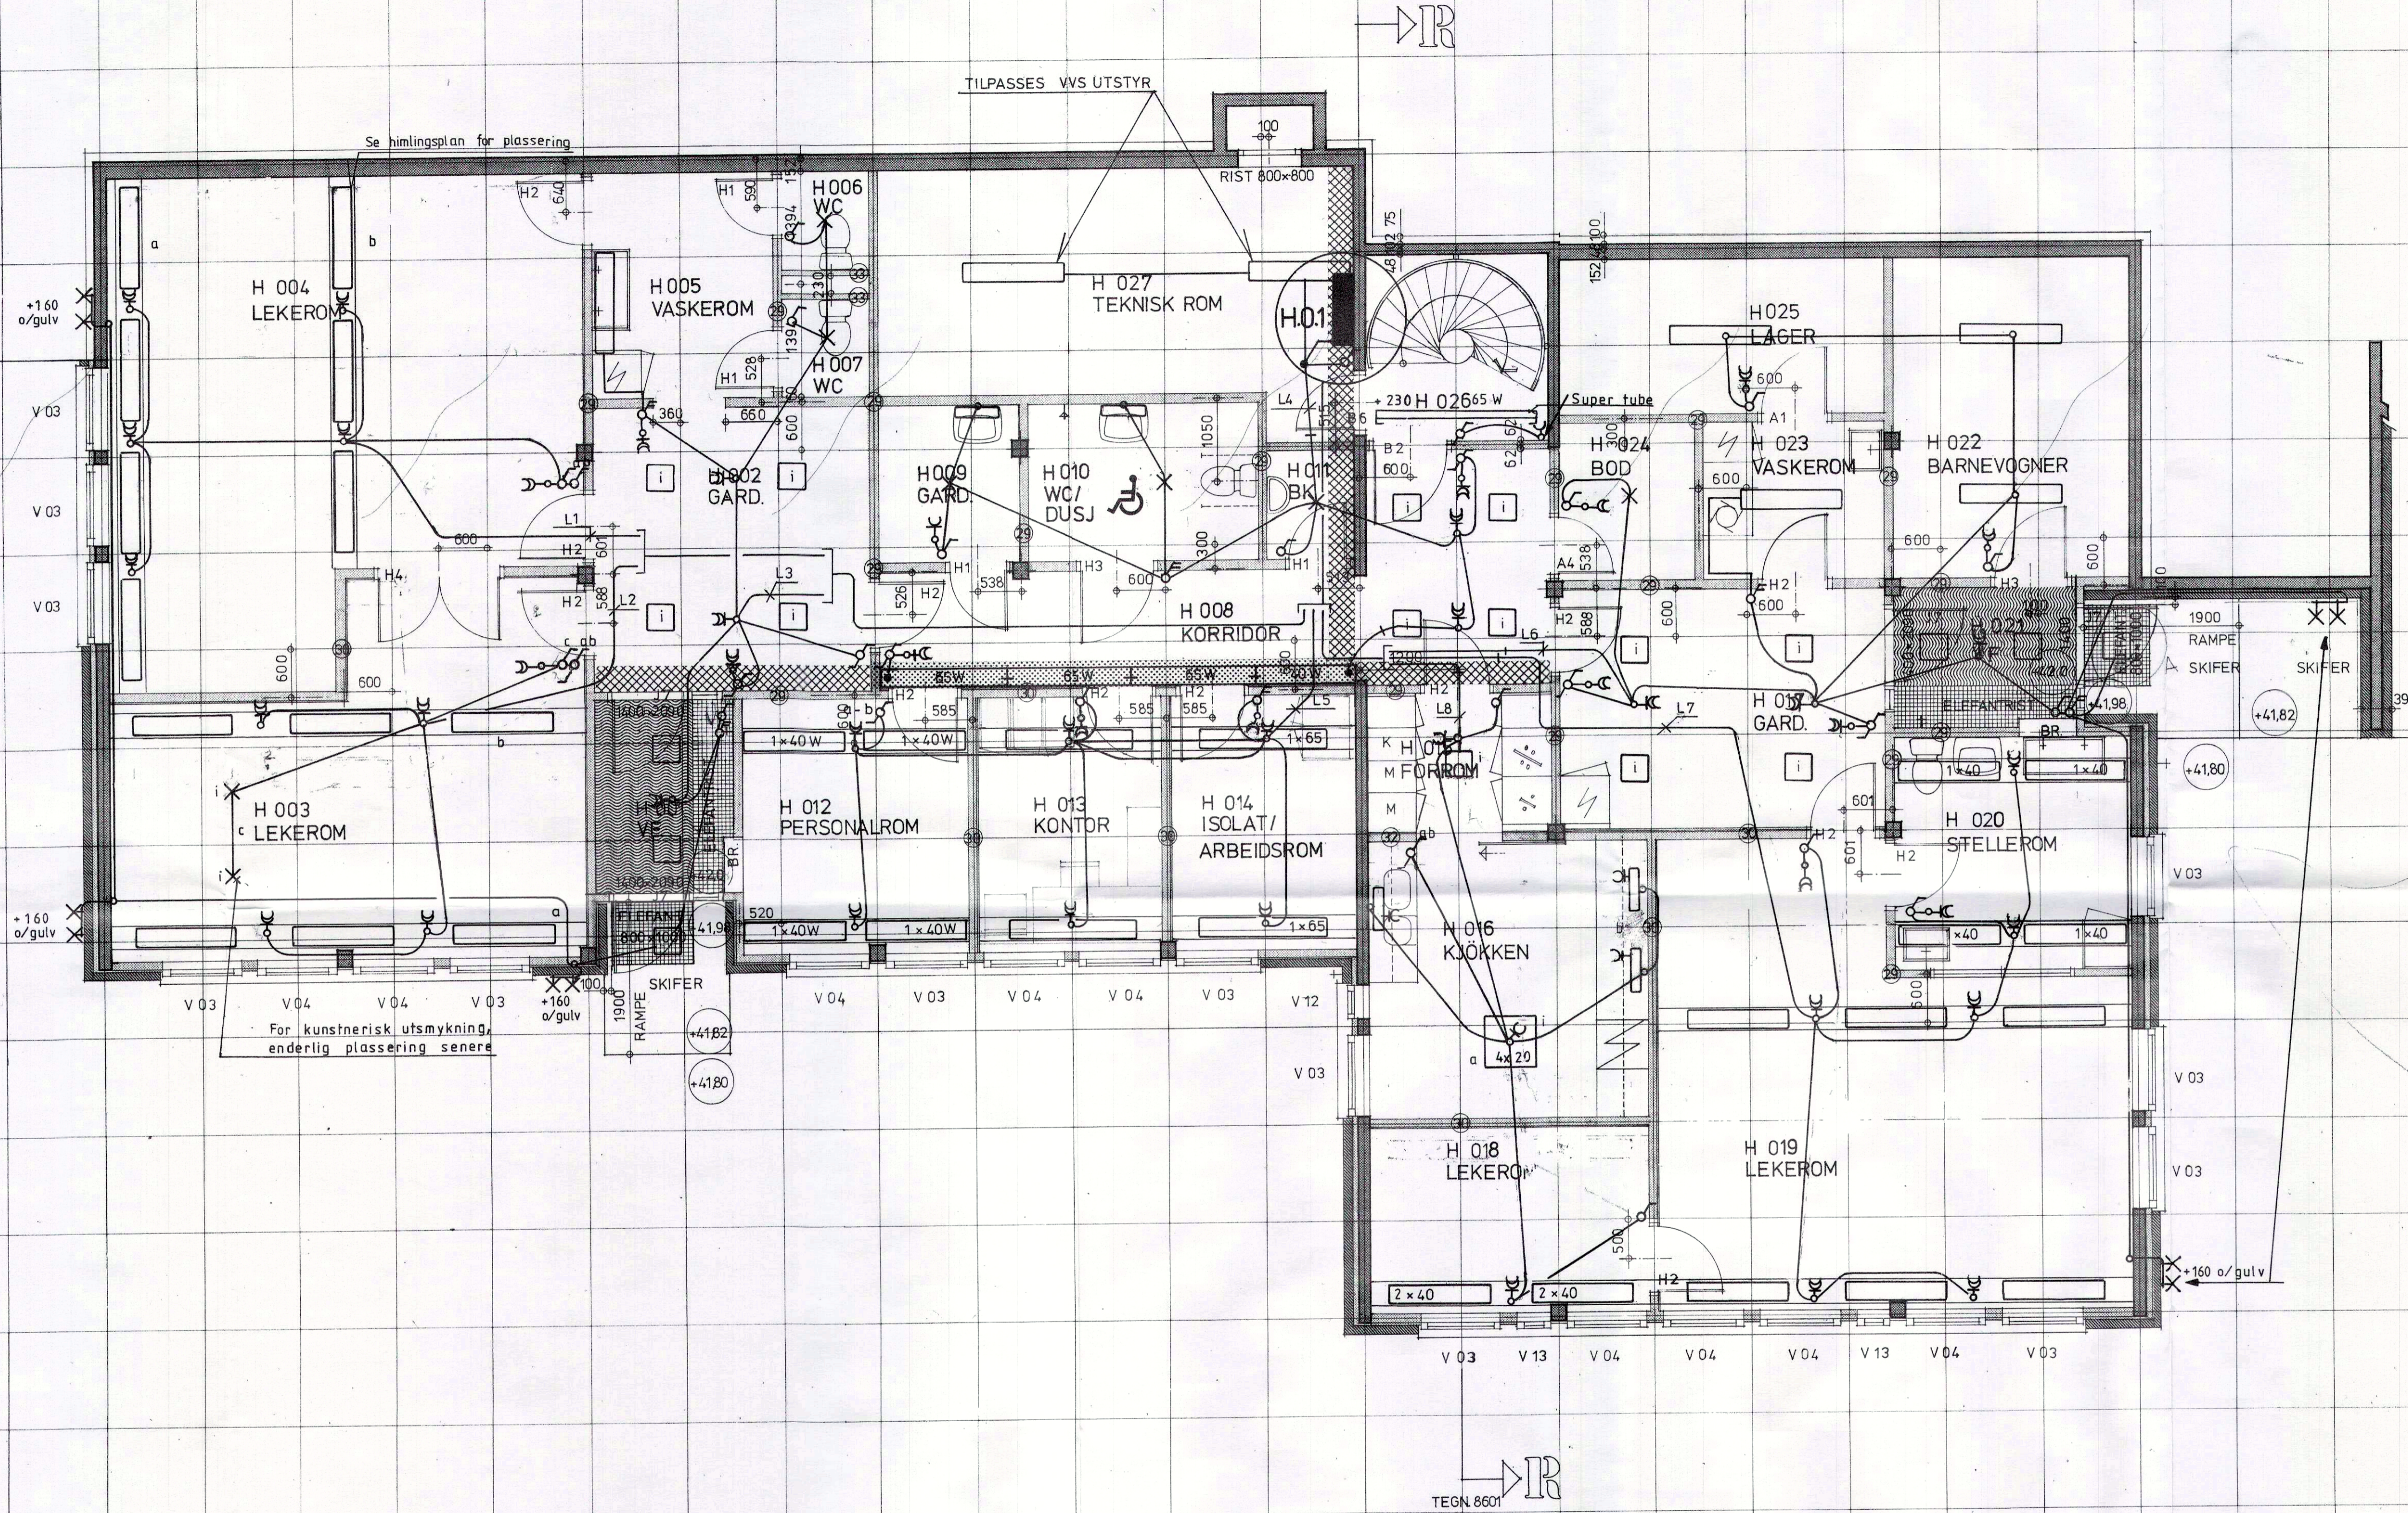


800 801 802 803 804 805 806 807 808 809 810 811 812 813 814 815 816 817 818 819 820 821 822 823 824

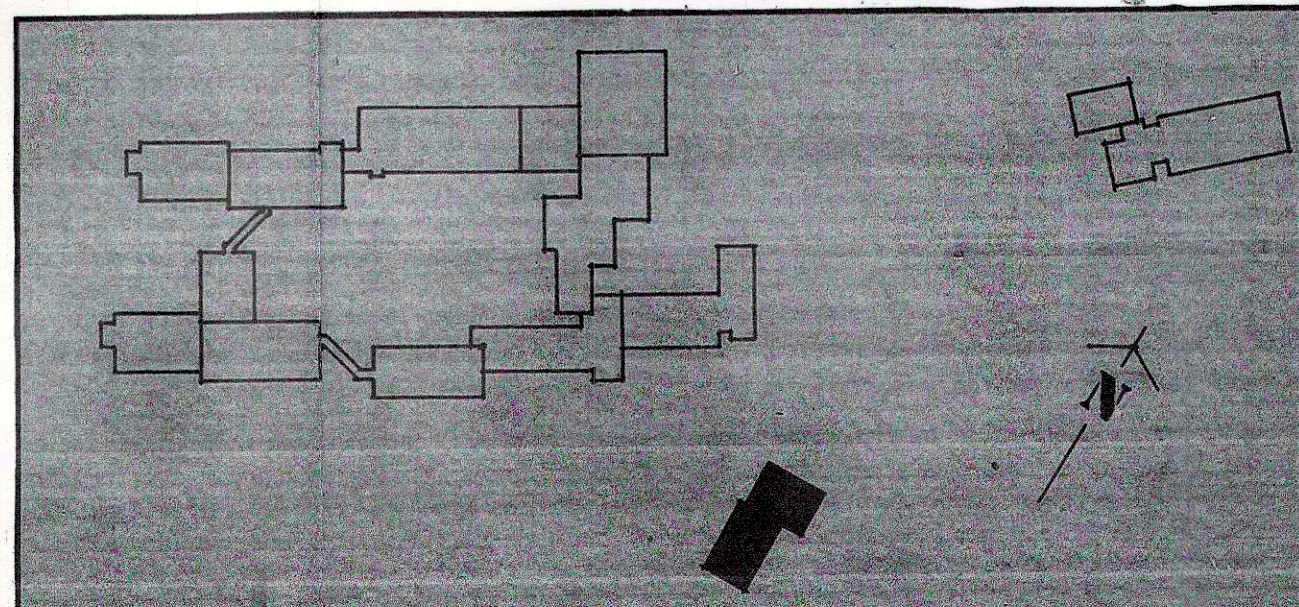

Armaturliste nr. 15 og 16

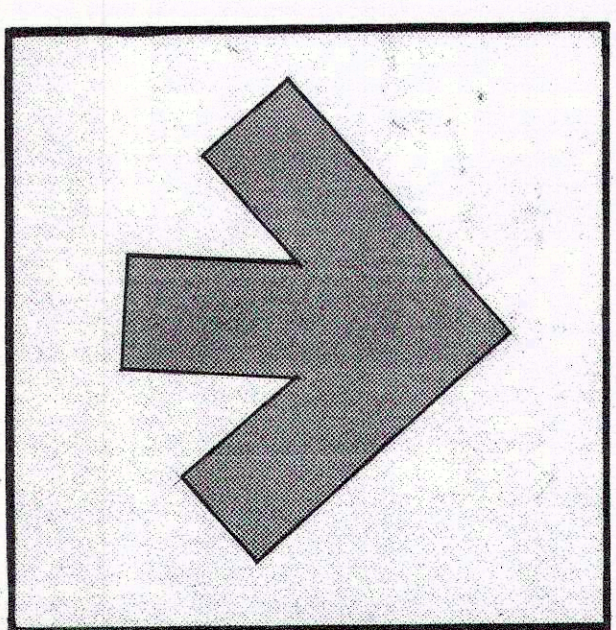

REVISJONER	SIGN.	DATO	REF.	PROSJEKTERINGSTEAM
A Lys rom H015, H004 og H005	RN	97-79	1	BOARCH ARKITEKTER SANDG 5A 8000 BODØ TLF 24548
B Mobil rom H 013	DL	01.08	2	KNUT-ERIK HØIEM BYGGTEKNISK KONSULENT STORGT. 53 8000 BODØ TLF 23085
C V/jordet stikk rom H014	I.J.	4.4.81	3	IGP BODØ A/S ELEKTRISK KONSULENT NORDSTRANDV. 41. BODØ TLF 24201
D I ferdig utførelse	Junge	19.3.82	4	NILSEN OG NIKOLAISEN V.V.S. KONSULENT NYHOLMSGT. 25 BODØ TLF 22675

**PSYKIATRISK KLINIKK BODØ**

PLAN UNDERETG.  
BARNEHAGE LYS

SAKSBEHANDLER	TEGNET AV	DATO	MÅLESTOKK	MÅL I	REF.	BLAD NR.	REV.
C. BJØRNSTRØM	FS.	7.8.-78	1:50	mm	3	8201-0	D