
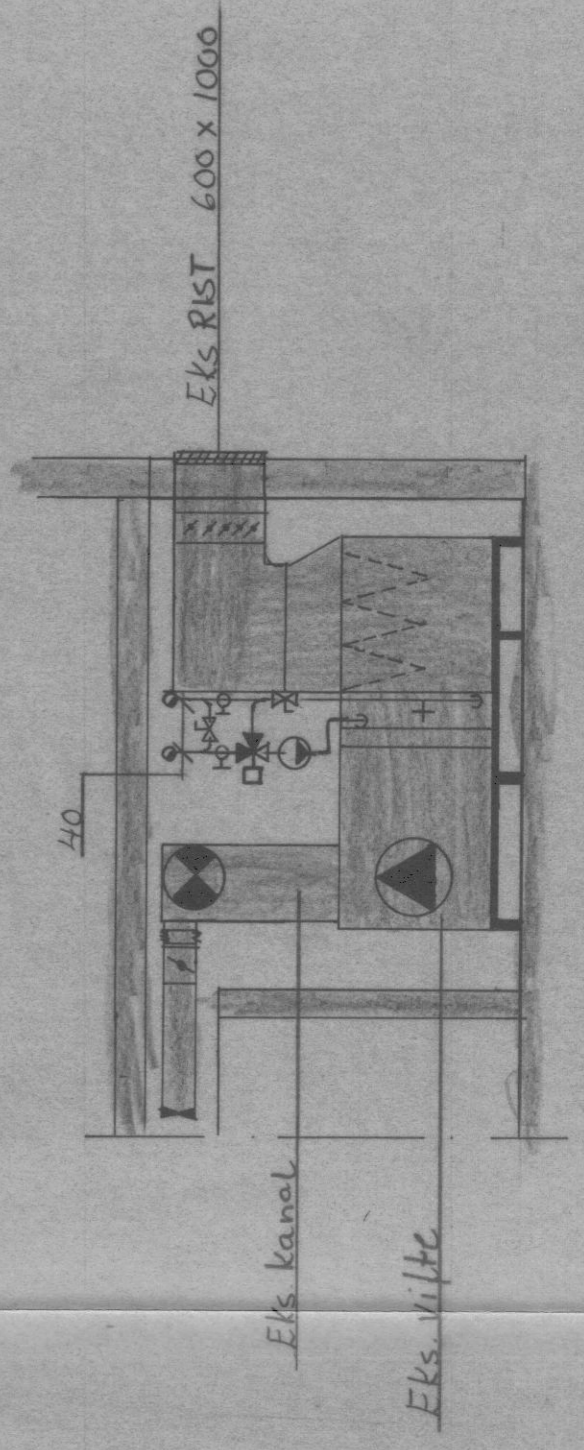


A
 MERK: REVISJONER SOM ER INNVIRNSET GJELDER
 ENØK-TILTAK JULI - 92.

MERK!
 EKISTERENDE SANITÆR OG VARMEANLEGG
 IKKE INNTEGNET

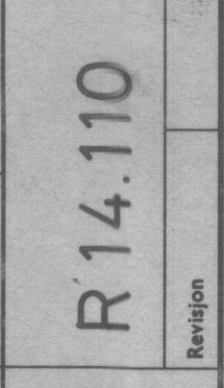

Index	REVISJONER I FORB. MED ENØK-TILTAK	10.02.92	DAK
Rev. gleder:			
ANBUSTEGNING VVS:		29.03.82	E. Børdson
ANBUSTEGNING BYGG:			
ALLE MÅL KONTROLLERES PÅ STEDETI!			
TRYSTIL UNGDOMSSKOLE			
SVØMMEBAD PLAN KJELLER			
VVS - ANLEGG			
Mik.: RV			
Mikrook: 1 50			
Tegn.: 19.03.82 GB			
Kontr.: R 14.110			
			
2400 ELVERUM - TLF. 12 200			