


NBI
 ALLE MÅL KONTROLLERES PÅ STEDET
 FØR BESTILLING OG PRODUKSJON
 AV NYE ELEMENT.

Arvid Rir

Byggherre HADSEL KOMMUNE			
Prosjekt STOKMARKNES SKOLE			
Oppføringsformål REHABILITERING			
Situasjon <input checked="" type="checkbox"/> FORELØPIG <input type="checkbox"/> ANMELDELSE <input checked="" type="checkbox"/> PROSJEKTERINGSUNDERLAG <input type="checkbox"/> ANBUD <input type="checkbox"/> PRODUKSJONSUNDERLAG <input type="checkbox"/> SOM BYGGET			
Tittel PLAN 1. ETG			
Tegningskode PLAN 1. ETG			
Dato for tegning 1:100			
Tegningsnummer A 101			
Dato for siste revidering 20.07.88			
Dato K.M			
Tegnet av O.R			
Kontrollert av			
<table border="1"> <tr> <td> ARVID RIR KONTROLLERER K.M </td> <td> OLA ROALD KONTROLLERER K.M </td> </tr> </table>		ARVID RIR KONTROLLERER K.M	OLA ROALD KONTROLLERER K.M
ARVID RIR KONTROLLERER K.M	OLA ROALD KONTROLLERER K.M		

P			
A	Siv. ark. ANVALD Ole Roald		
B	W.B. Thorsøe		
V			
<table border="1"> <tr> <td>TEL 33 31 64 77</td> <td>TEL 75 58 30 33</td> </tr> </table>		TEL 33 31 64 77	TEL 75 58 30 33
TEL 33 31 64 77	TEL 75 58 30 33		

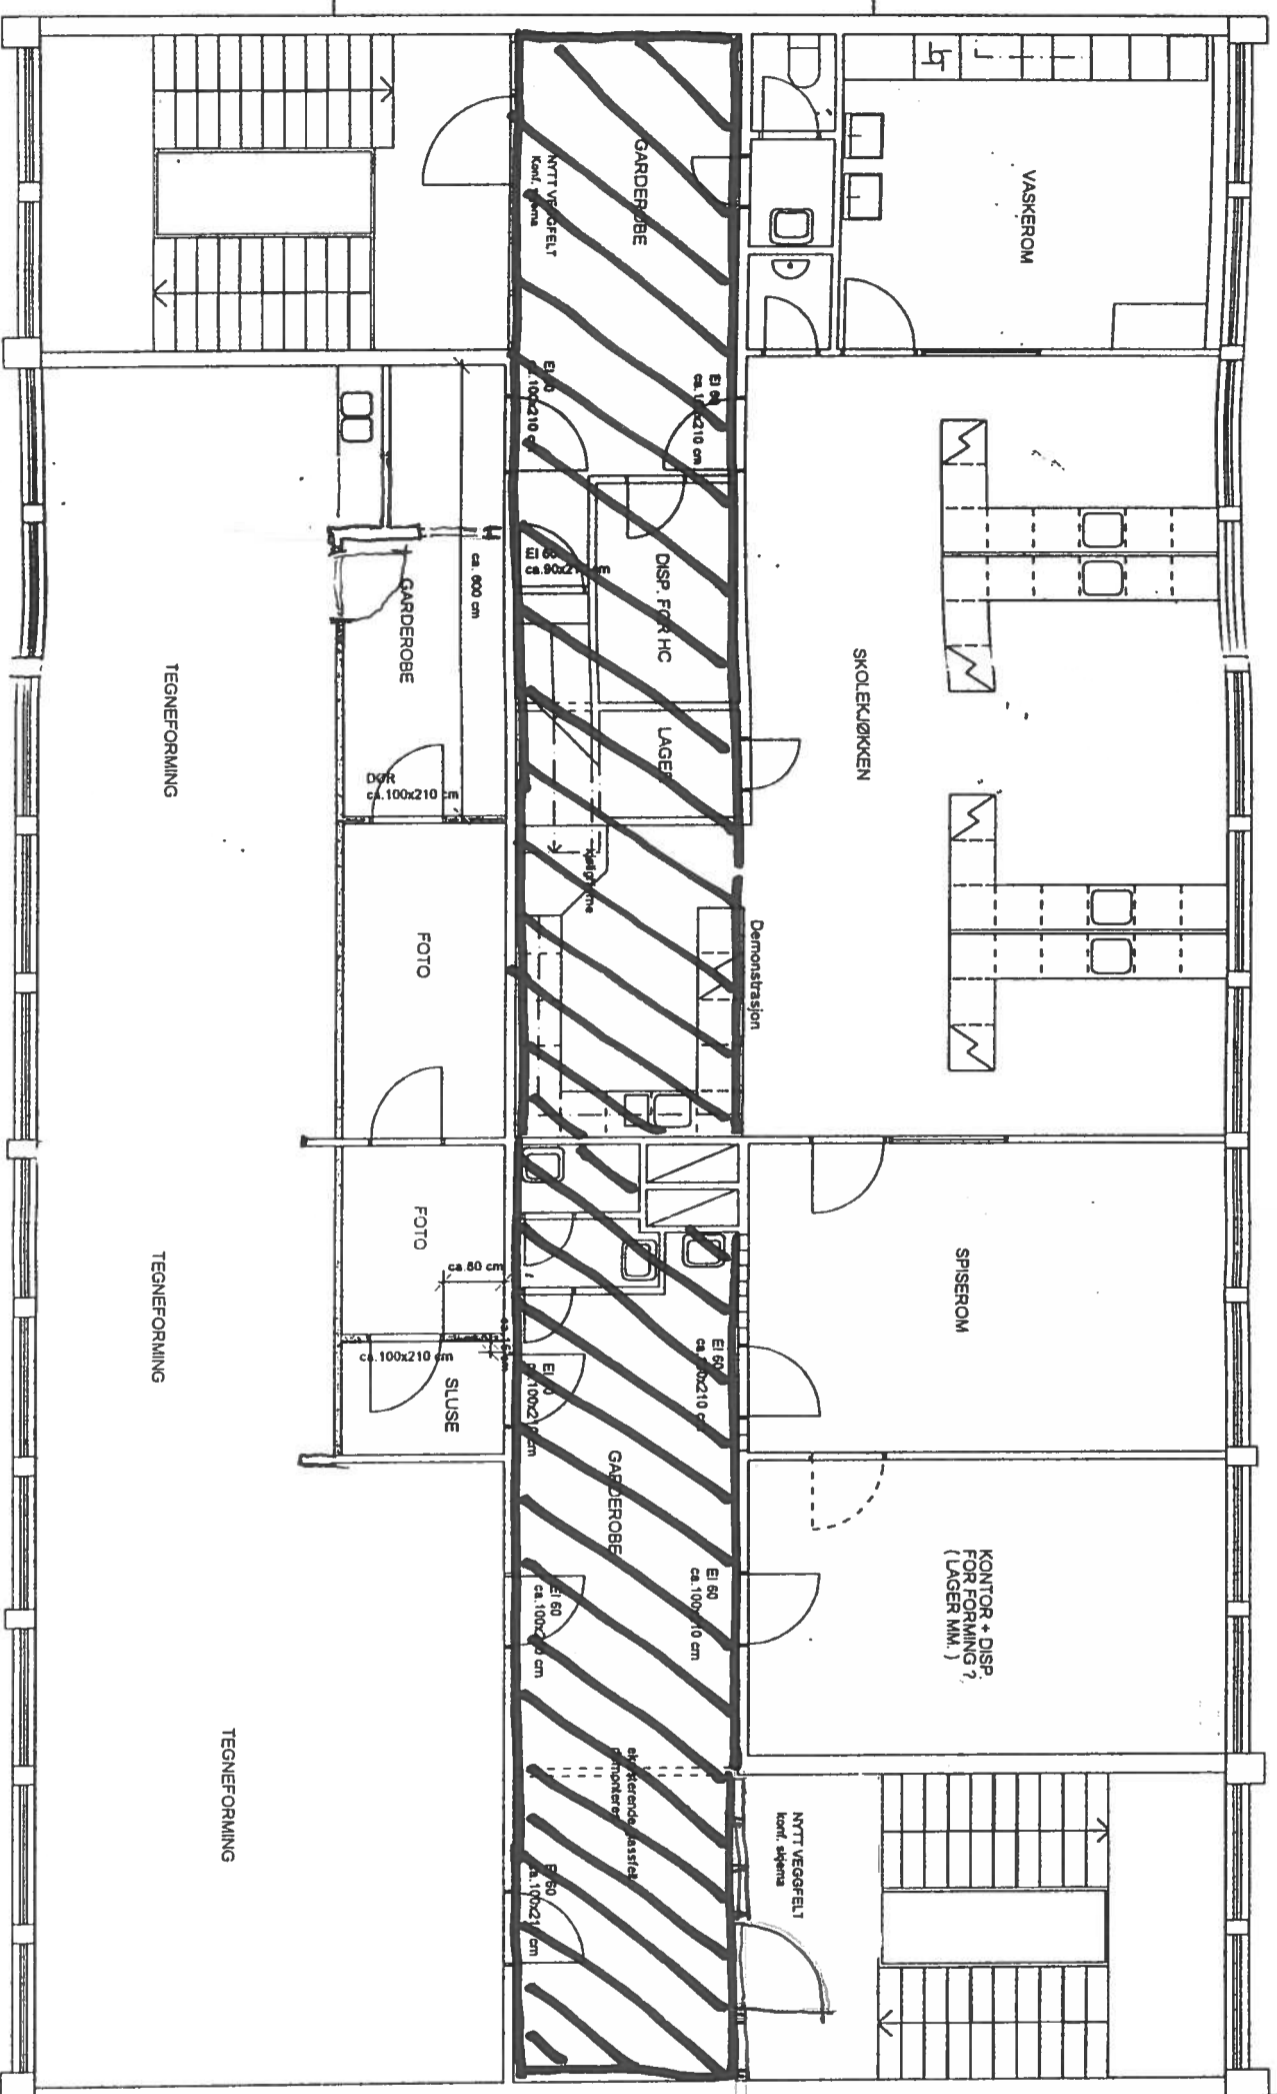

/// = HINNLE FZONER - BARBIS

NBI
ALLE MAL KONTROLLERES PÅ STEDET
FØR BESTILLING OG PRODUKSJON
AV NYE ELEMENT.

Direktør Hinnle 2. ETG.

10.9.98 DA 500354

Byggherrens	HADSEL KOMMUNE
Prosjekt	STOKMARKNES SKOLE
Oppførings	REHABILITERING
Status	<input checked="" type="checkbox"/> FORELØPIG <input type="checkbox"/> ANMELDELSE <input checked="" type="checkbox"/> PROSJEKTERINGSUNDERLAG <input type="checkbox"/> ANBUD <input type="checkbox"/> PRODUKSJONSUNDERLAG <input type="checkbox"/> SOM BYGGET
Tittel	PLAN 2. ETG.
Teiknings	
Dato av 9798	
Hall	1:100
Tegningsnummer	A 102
Dato for siste revidering	20.07.98
Tegnet av	K.M.
Kontrollert av	O.R.
OLA ROALD SVEINER K.M. F.ROALD P.ROALD 1401 TRONDHEIM TEL 7111 4171 FAX 7111 1170 E-MAIL oer@oer.no	
P	
A	Sk. ark. MUAL, Ole Roald
B	WB Theorells
V	
E	

OLA ROALD
SVEINER
K.M.
F.ROALD
P.ROALD
1401 TRONDHEIM
TEL 7111 4171
FAX 7111 1170
E-MAIL oer@oer.no