

VAKT.M.

Stokmarknes Skole.

Pr. 9/1-90
Folketannlegeklinikk. Skolebibliotek.

Sak nr. 2122T. tegn.nr. 332.

Snitt, mål 1:50

INGENIØR
KOLBEIN ARONSEN
ELEKTROTEKNISK KONSULENT
NARVIK


Elektrisk Installasjon.

Narvik, 15-9-58.

narvik | Tegn. nr. 570.

bordlar.

H. P.

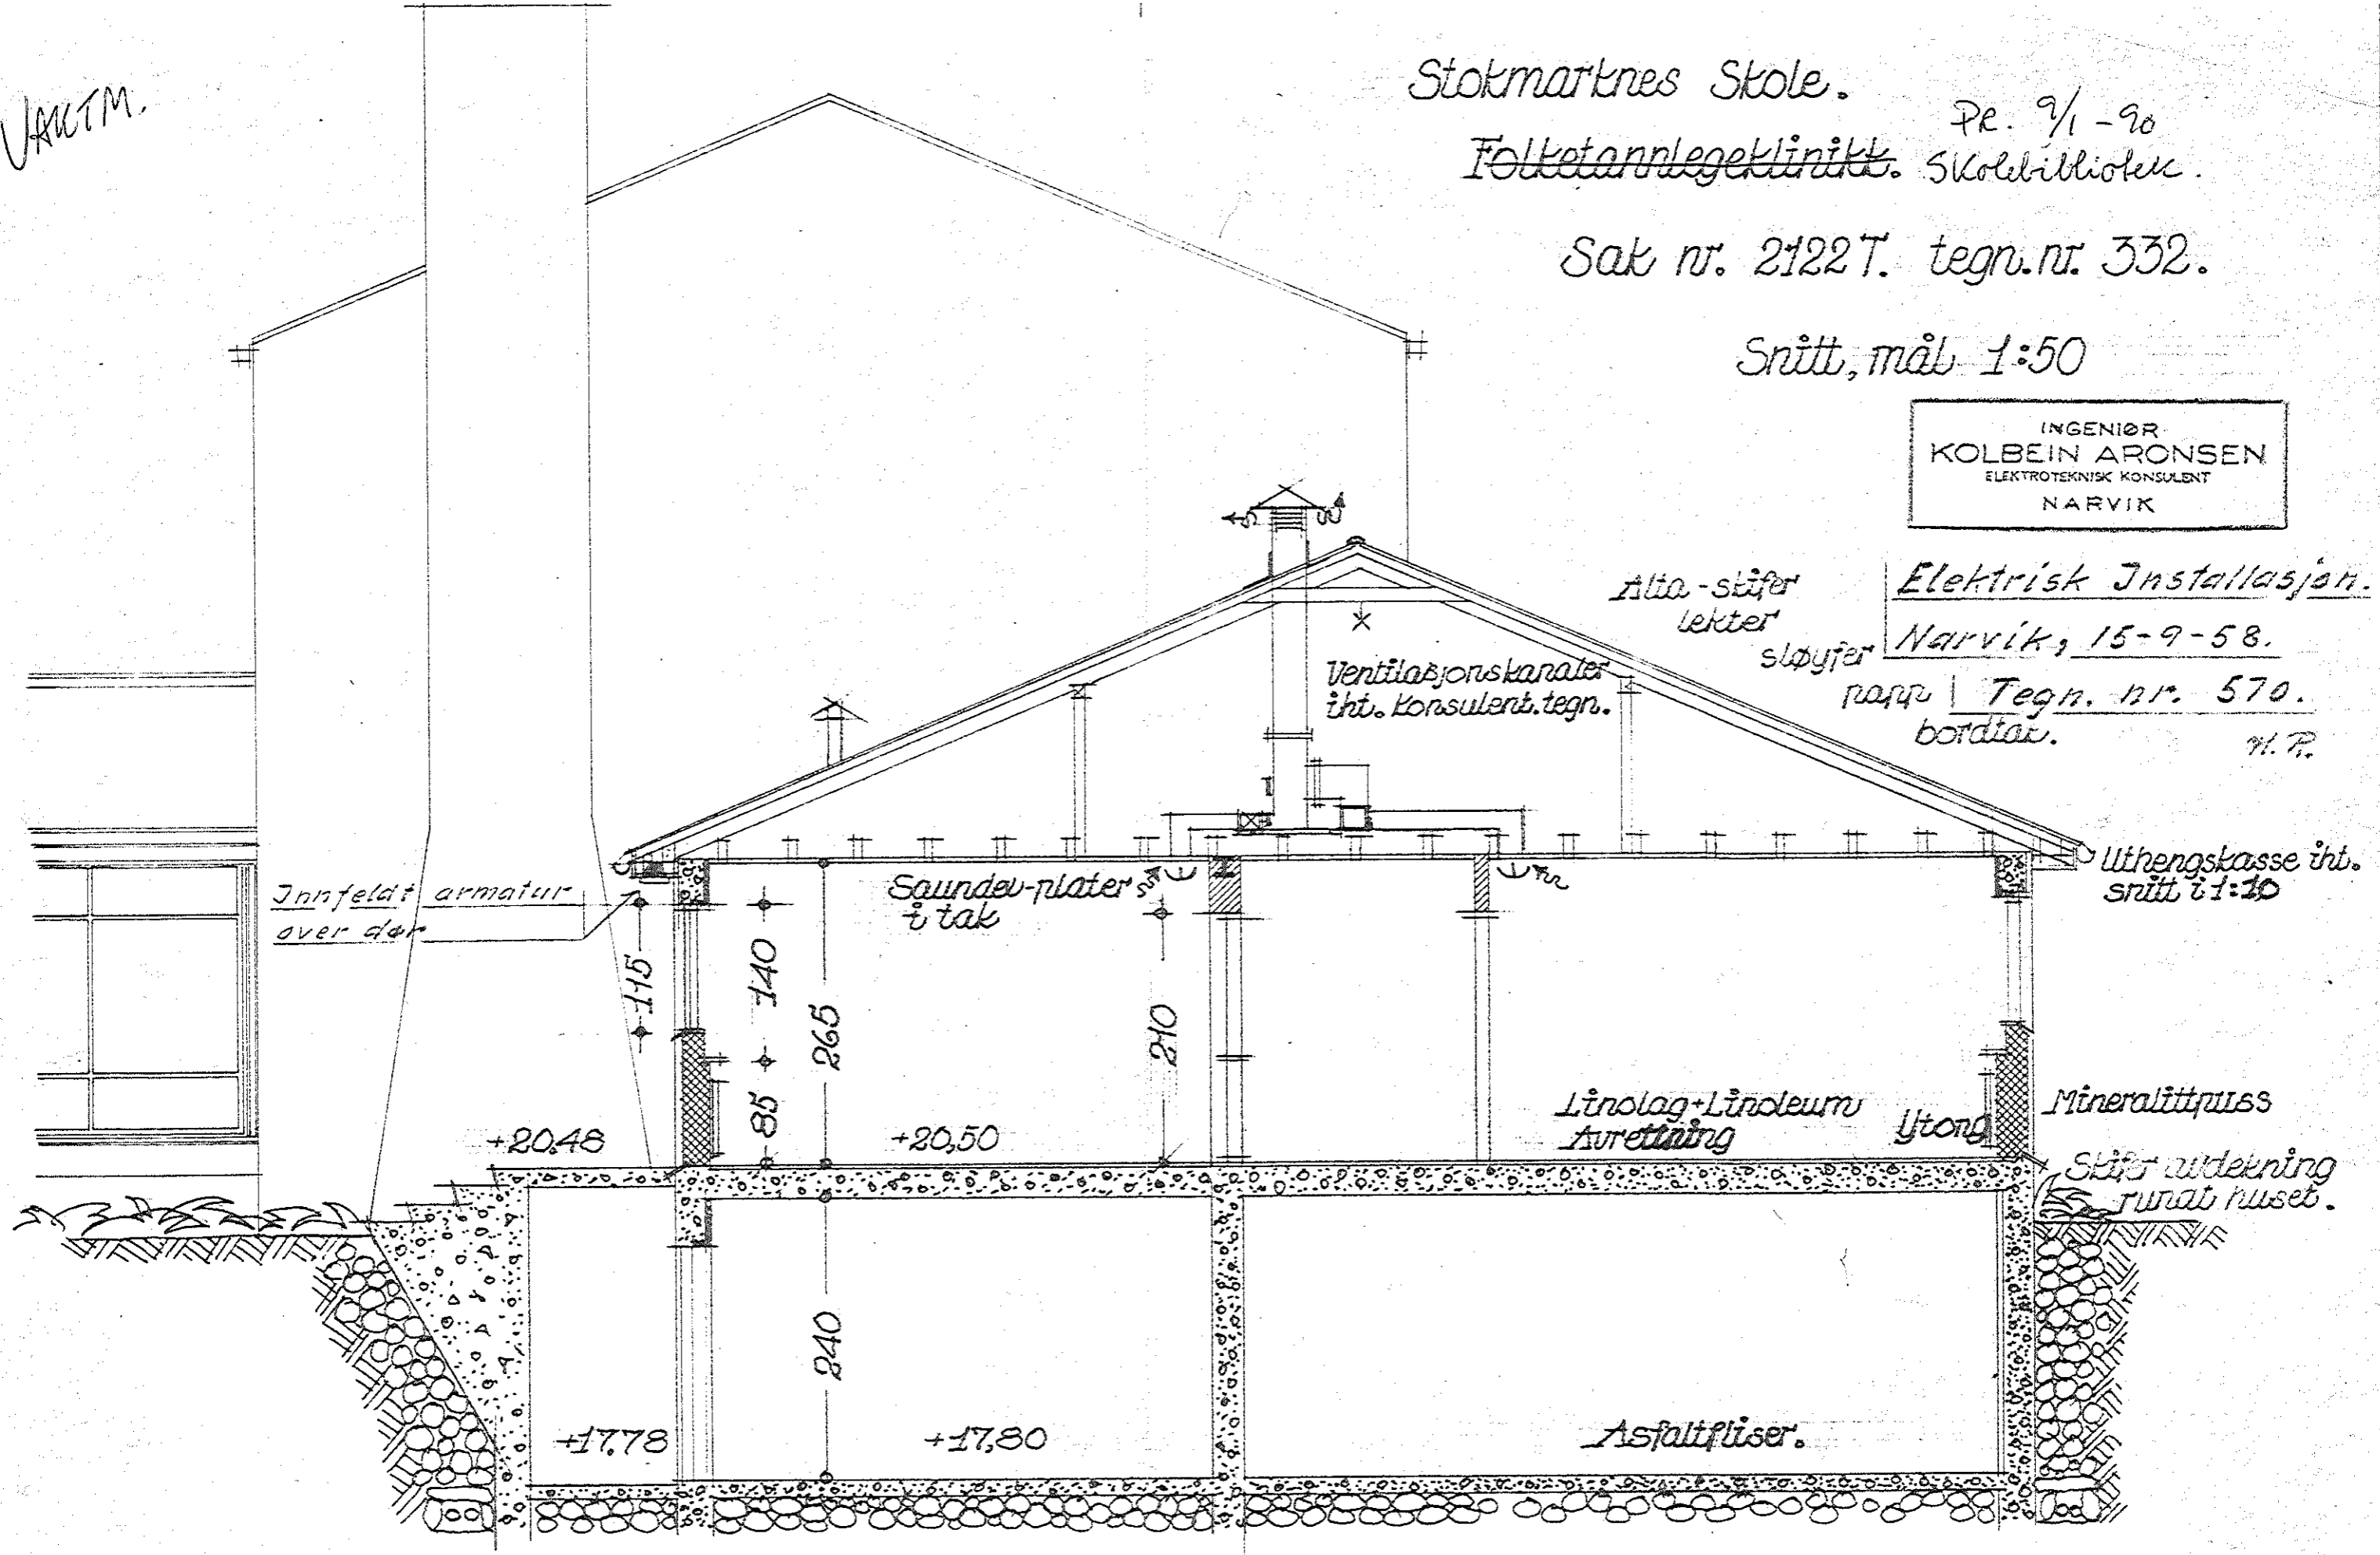

Narvik i Juli. 1958. Tobias Ritzau, arkitekt.