


Stokmarknes Skole.

Folketannlegeklinikk = Tulfuktstuen.

Sak nr. 2122 T. tegn. nr. 331.

Fjrrumsgull +10,50
Eksisterende bygg.

Varmedning kommer igjennom
kellermur omtrent her

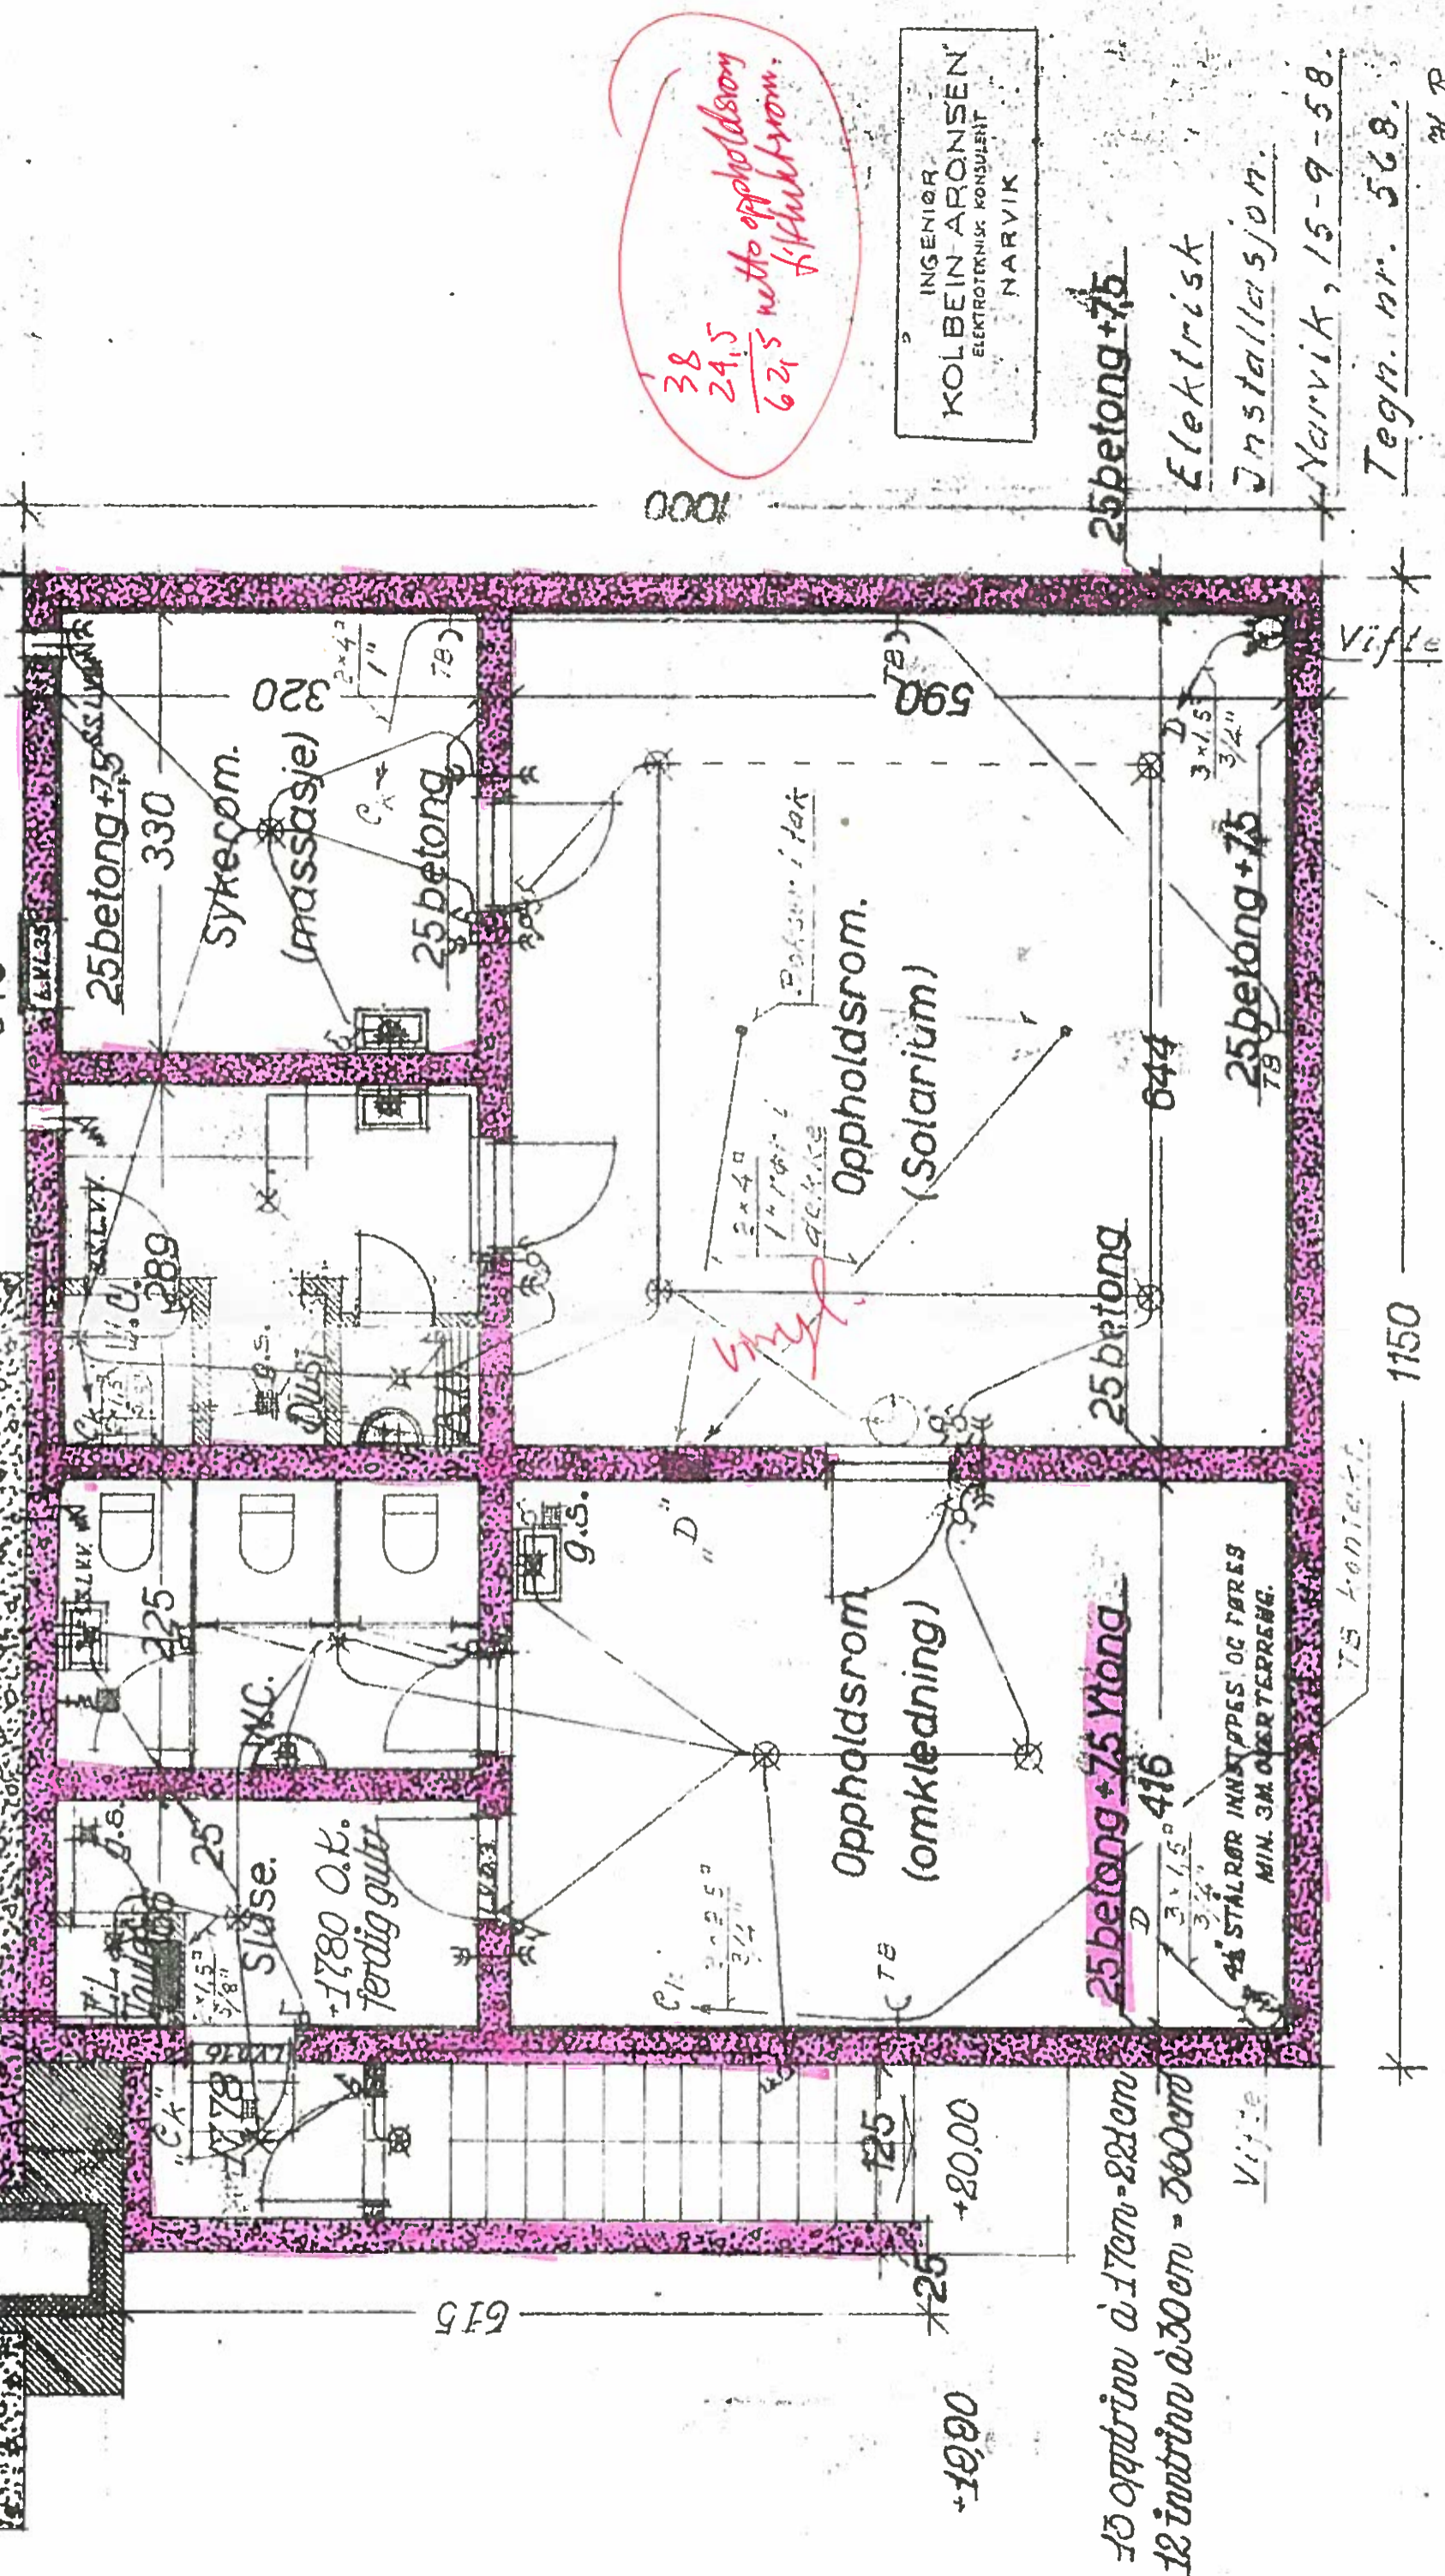

38
24.5

62.5 netto oppholdsrom
til fuktstuen.

INGENIØR
KOLBEIN ARONSEN
ELEKTROTEKNISK KONSULENT
NARVIK

25 betong + 75
Elektrisk
Installasjon.
Narvik, 15-9-58.
Tegn. nr. 568.
H. P.

Kjellerplan mål 1:50

Narvik i mars 1957. Tobias Ritzau, ark.
Korrigert 11.11.1958.