


Gjelder alle behandlingsrom

1 stk. Ø50mm el.rør fra unit til PC

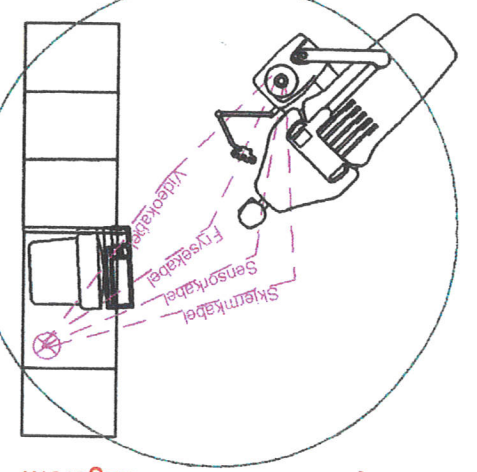

Gjelder alle behandlingsrom

YD3 357
10x21M
V7
1390x1690

BH=700

1290x1690
V6

BH=700

1290x1690
V6

BH=700

1290x1690
V6

BH=700

1290x1690
V6


Kontor, klinikkleder 308

Printer, Server og faks

Teknisk 307


Behandlingsrom 1 309

2849

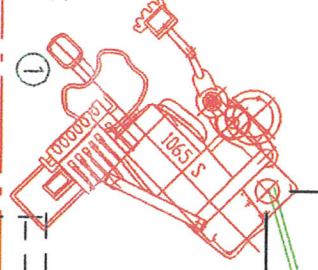


Behandlingsrom 2 310

2859

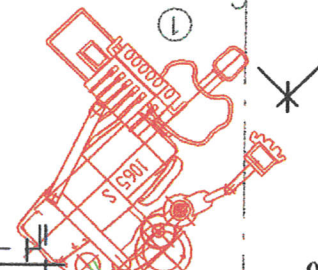

Behandlingsrom 3 311

1685

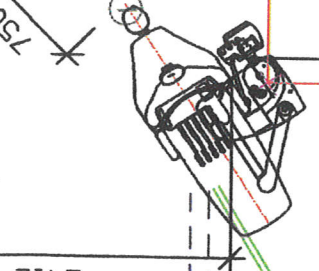

Lab. 312

Gang 305

Avtrekk i ett overskap

Ekstra, i alle behandlingsrom
Bryter for å slå av unit/røntgenapp

Til bryterpanel A

Til bryterpanel A

For den skal stå

er silpemaske

YD3 309b
10x21M

For den skal stå

er silpemaske