= Manuelle plater fv. 2/12-63

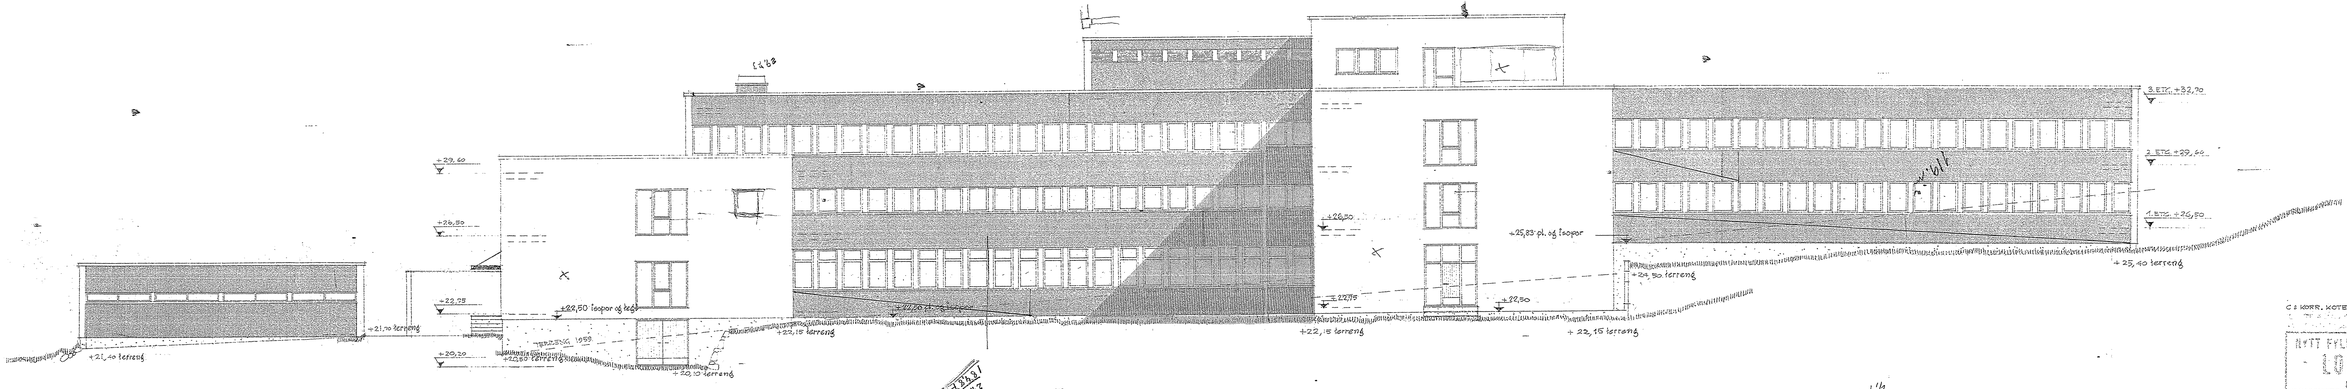

201163

C 2 KORR. MÅTEHØYDER 9-5-62 CWF

NYTT FYLKESSYKEHUS FOR
LOFOTEN
GRAVDAL

FASADE VEST

DATO: 3-11-60 | MÅL: 1:100

ERIK FJELLSTAD · ROLF WARLOE
ARKITEKTER MNAL

51-028