


BRYSTNINGSHØYDER:
 FOR V-2 : 80cm
 K V-3 : 80"
 " V-4 : 110"
 " V-7 : 30"
 " V-23 : 80"
 " V-24 : 80"

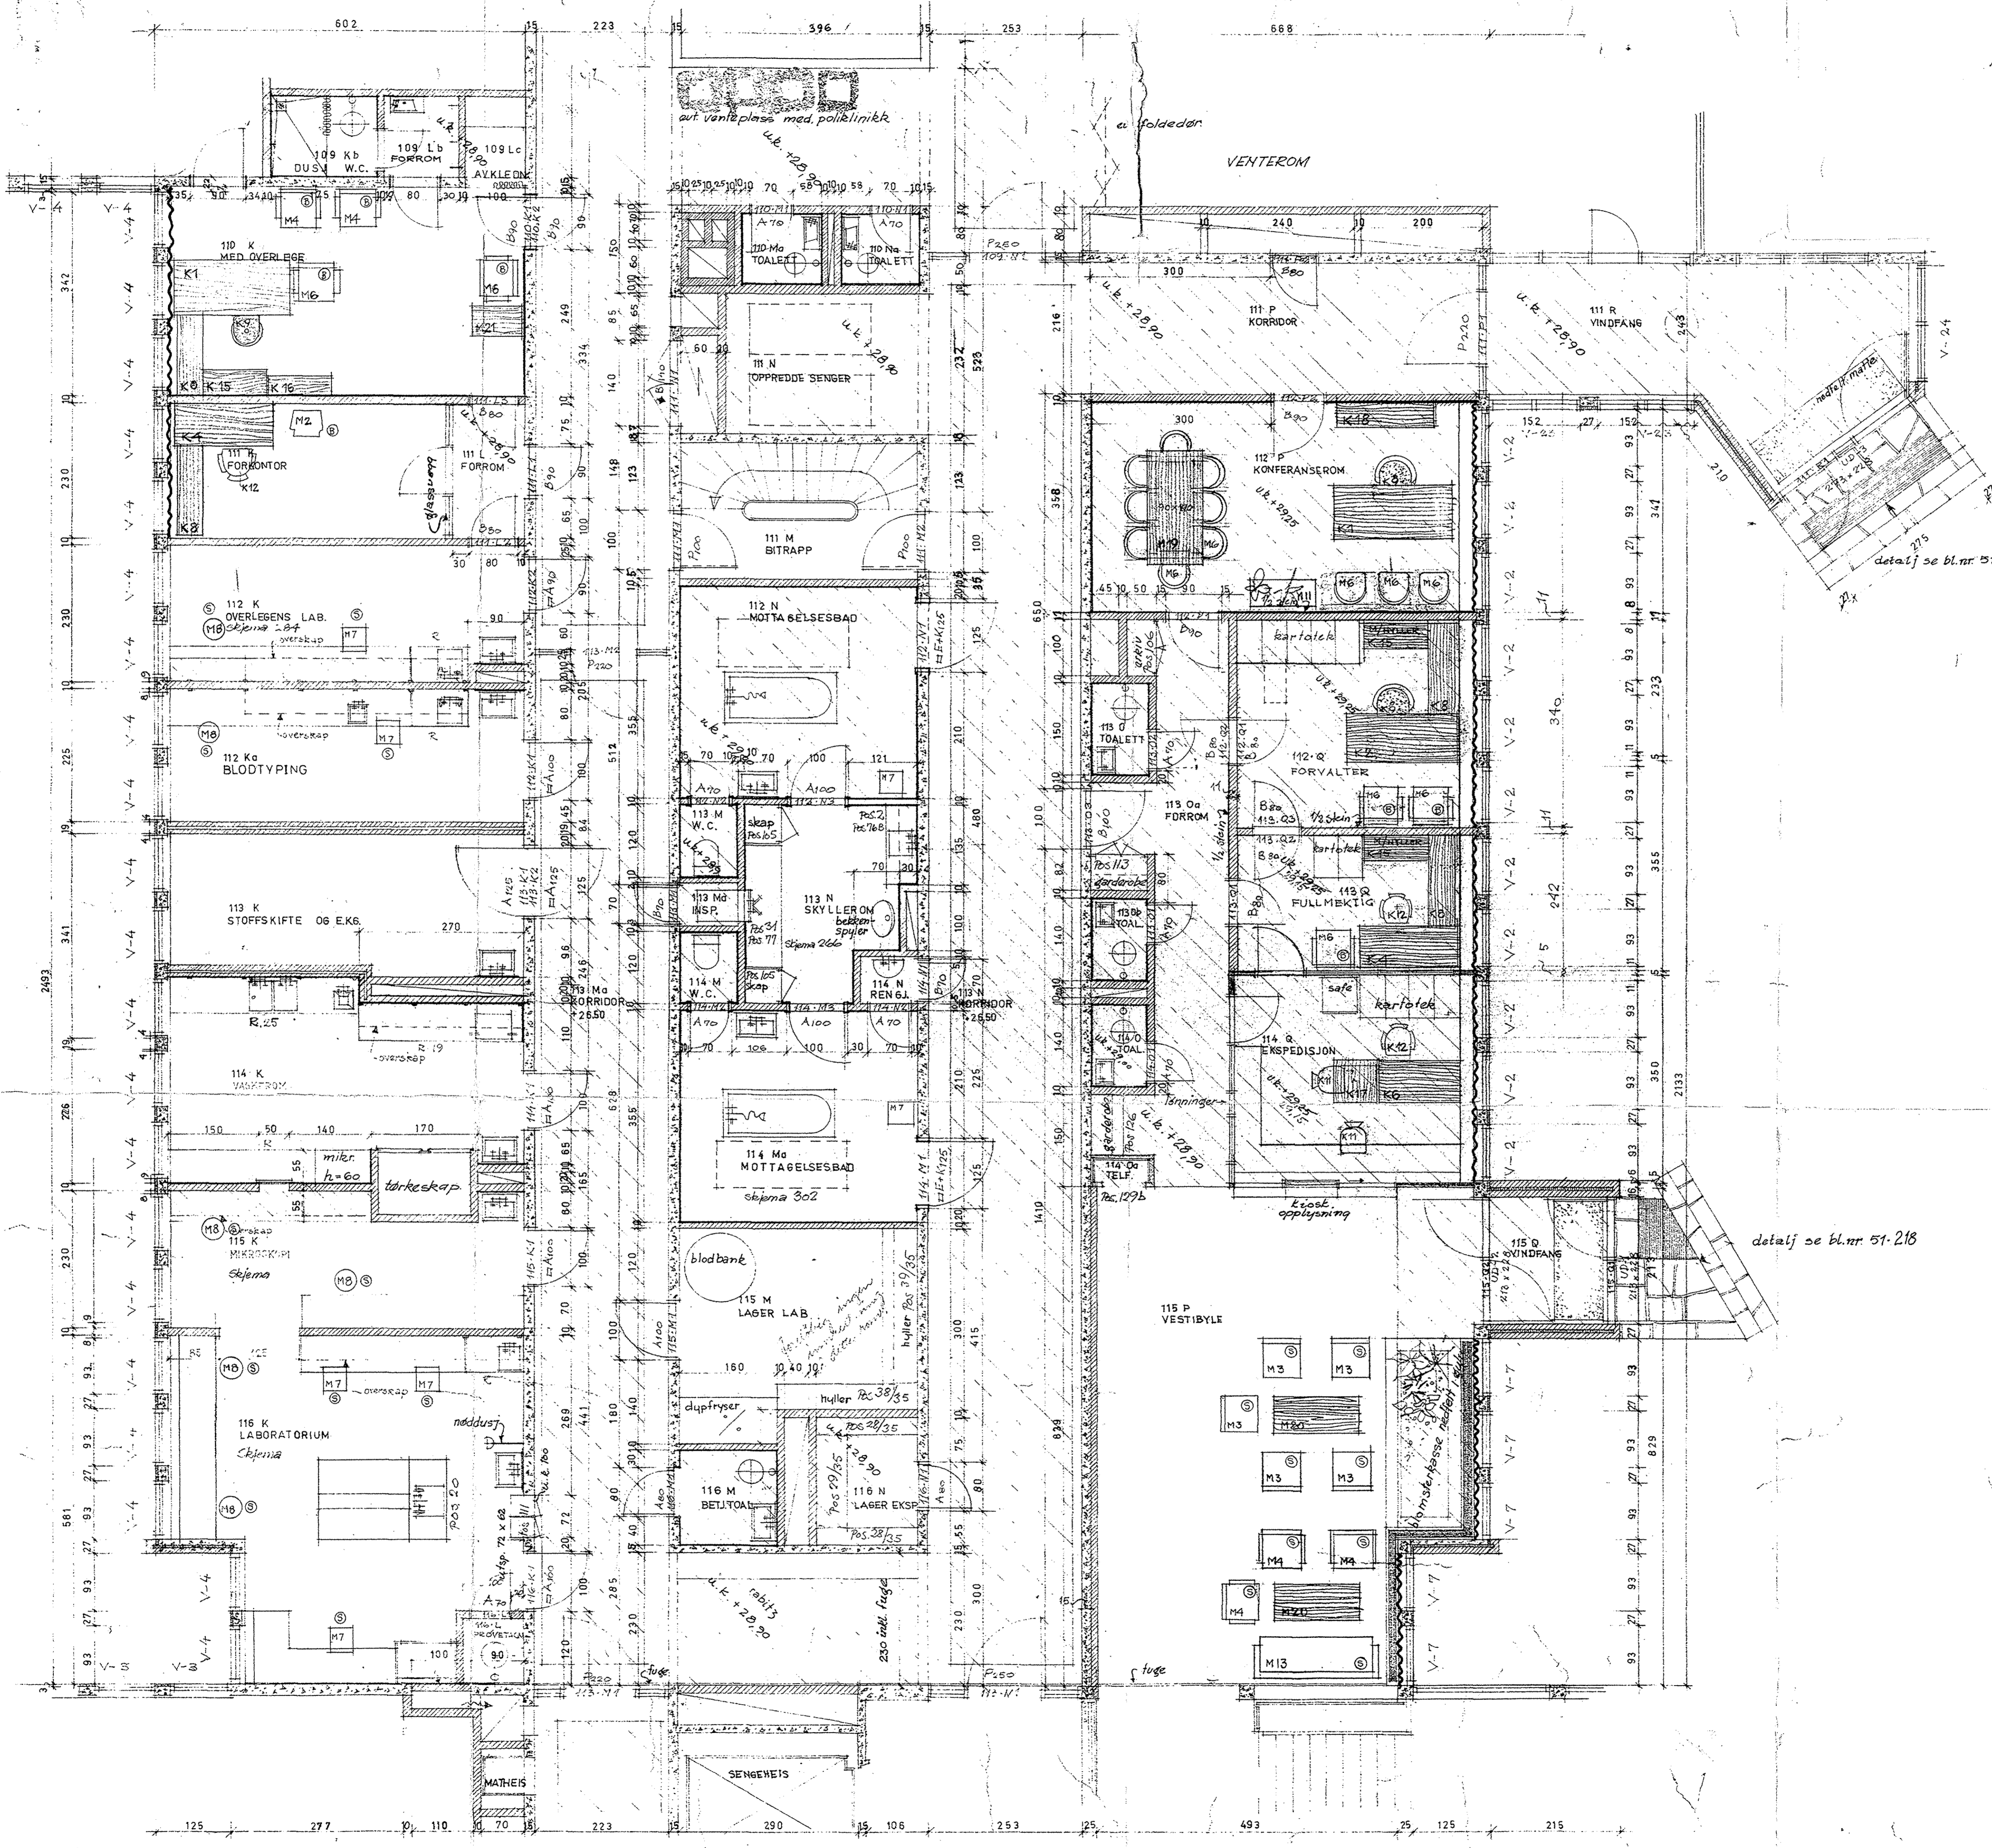

10
 11
 12
 13
 14
 15
 16

K L M N O P

NYTT FYLKESSYKEHUS FOR
LOFOTEN
 GRAVDAL
 PLAN I ETASJE
 MIDTFLOY
 DATO 1952
 1:500
 ERIK FJELSTAD - ROLF WAHLSTRØM
 ARKITEKTER MVA.
 15.8.63
 29.5.63
 4.9.62
 24.8.62
 21.2.62 + NYDØR 111P2 (82) G.H.

NYTT FYLKESSYKEHUS FOR LOFOTEN GRAVDAL		
PLAN I ETASJE MIDTFLOY		
DATO 1952 1:500		
ERIK FJELSTAD - ROLF WAHLSTRØM ARKITEKTER MVA.		
15.8.63 29.5.63 4.9.62 24.8.62 21.2.62 + NYDØR 111P2 (82) G.H.		