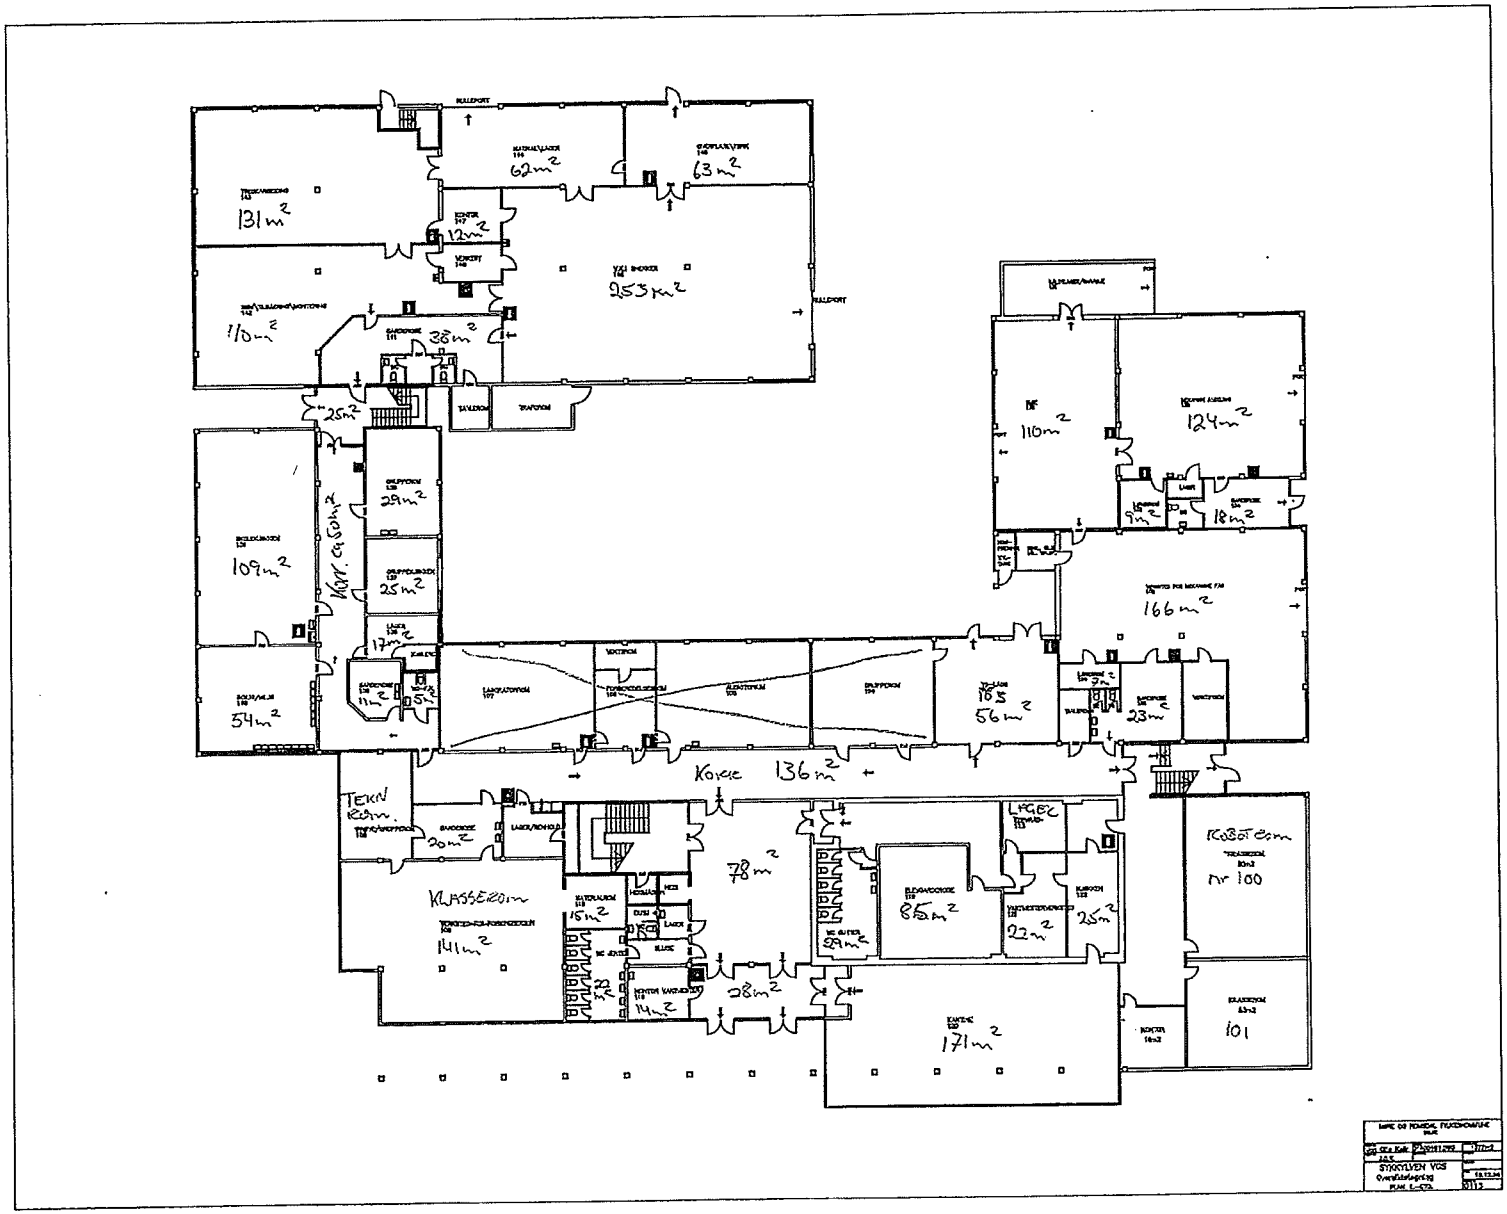

131m²
62m²
63m²
12m²
253m²
110m²
38m²
25m²
29m²
109m²
25m²
17m²
11m²
5m²
54m²
Korr. 950m²
110m²
124m²
9m²
18m²
166m²
56m²
23m²
Korre 136m²
TEKN Rom
20m²
78m²
KLASSEROM
141m²
15m²
22m²
14m²
28m²
85m²
29m²
25m²
171m²
Robotrom
nr 100
101

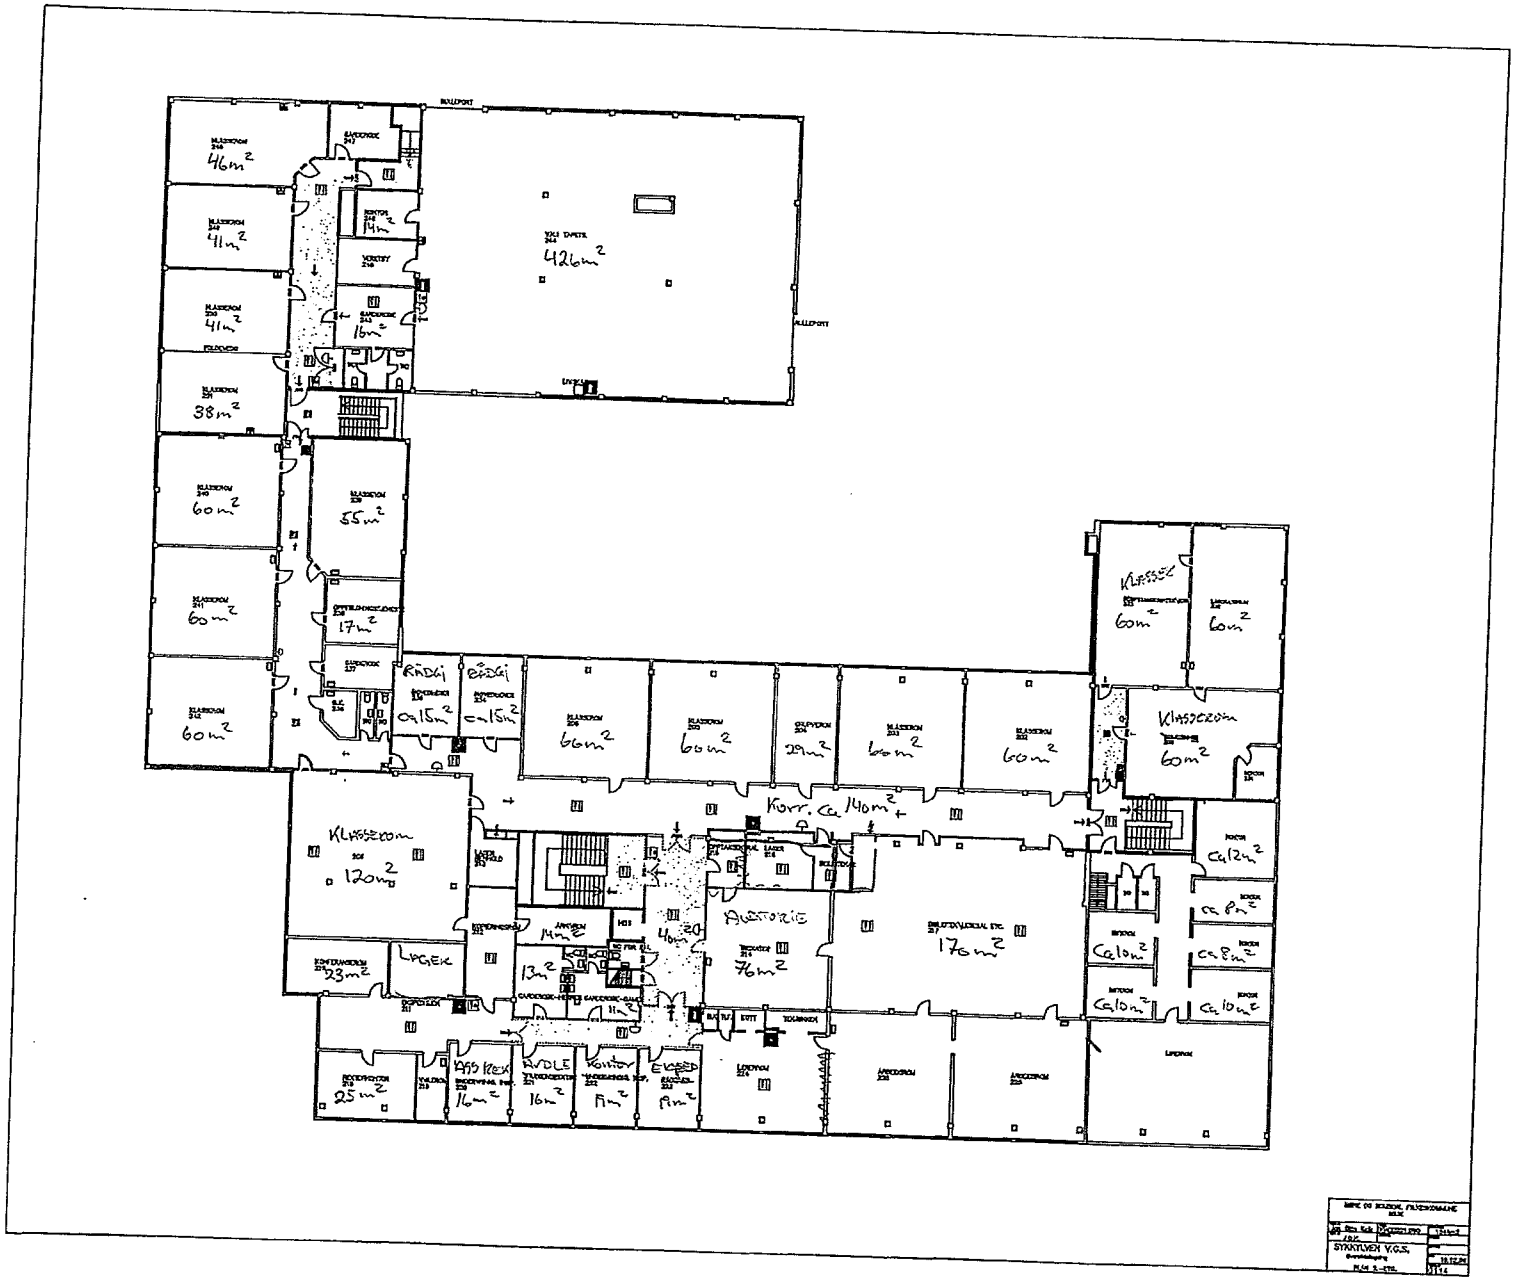

46m²
41m²
41m²
38m²
60m²
60m²
60m²
14m²
16m²
426m²
55m²
17m²
RÄDGI
ca15m²
RÄDGI
ca15m²
66m²
60m²
29m²
60m²
60m²
KLASSER
60m²
60m²
KLASSEROM
60m²
Korr. ca 140m²
KLASSEROM
120m²
LAGER
23m²
14m²
13m²
40m²
AUDITORIE
76m²
170m²
ca12m²
ca8m²
ca8m²
ca10m²
ca10m²
ca10m²
25m²
16m²
16m²
19m²
19m²
STAKTUVEN V.G.S.