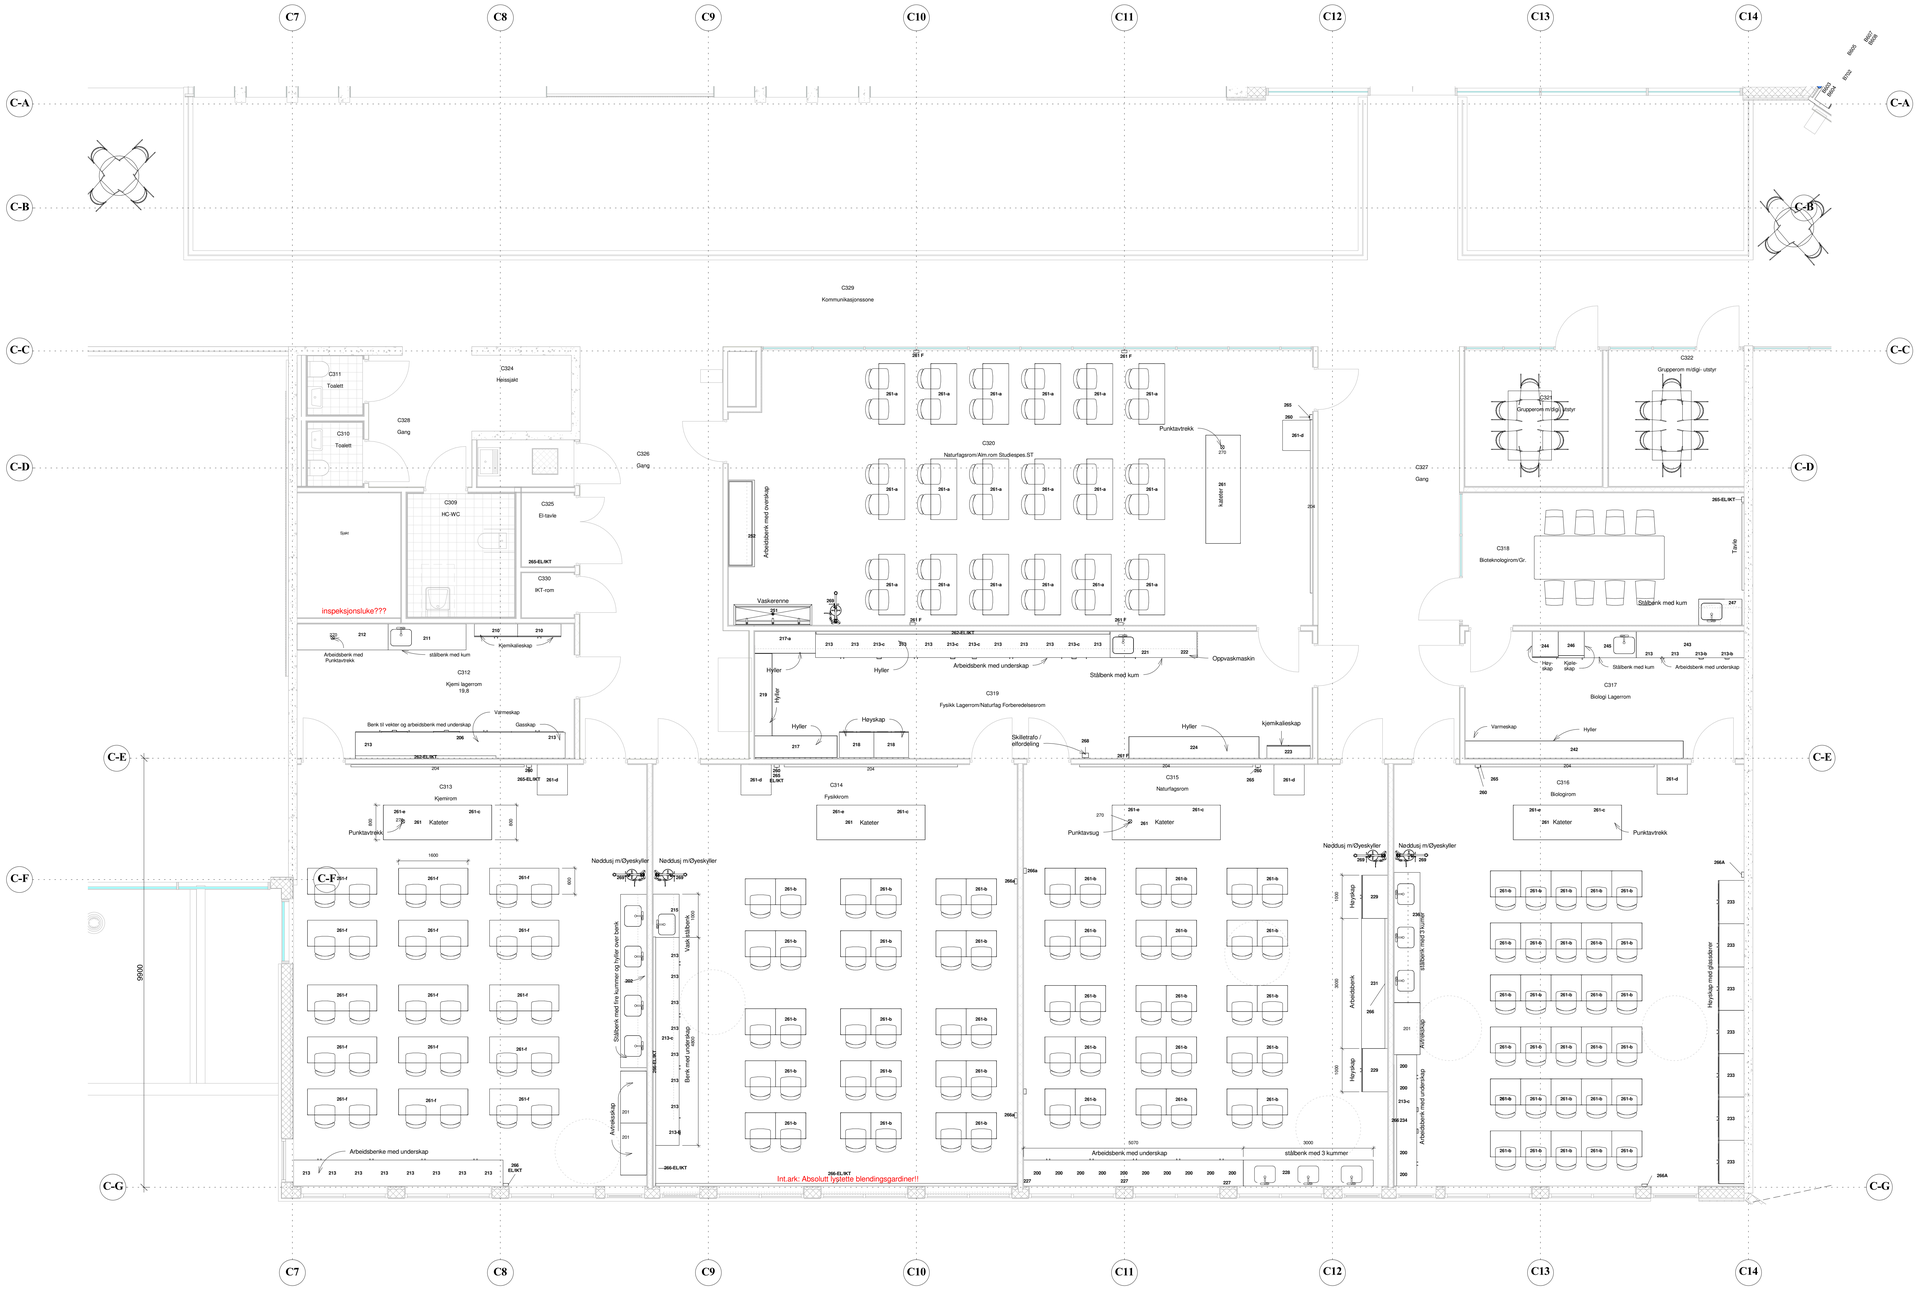

REV.	BESKRIVELSE	DATO

A	ARKITEKT	PLAN1 AS Lundgaardsveien 17, 2408 Elverum Tlf 94 88 77 77 - p1elverum@p1.no
I	INTERIØRARKITEKT	STUDIO**NSW** AS Torggata 52, Boks 13, 2301 Hamar Tlf 62 55 04 00 - post@studionsw.no
B	BYGGETEKNIKK	BRACON AS Kraftgata 26 B 368, 2303 Hamar Tlf 995 18 000 - post@bracon.no
E	ELEKTROTEKNIKK	HALLÅS ELVERUM AS Skogbrukveien 15, 2408 Elverum Tlf 62 41 75 53 - elverum@inghall.no
V	VVS-TEKNIKK	RAAD AS Ellanfaringl 10B, pb 260, 2402 Elverum Tlf 62 43 34 40 post@raad-as.no
PROSJEKTFASE		ANBUD INNREDNING

Lokaliseringsfigur:

N

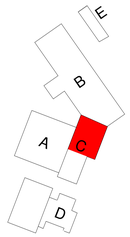

HEDMARK FYLKESKOMMUNE

RINGSAKER VGS

BYGG C - DEL 2 - PLAN 3.ETASJE			Tegnnr. I27-C23	Revisjon
Prosjekt 1235	Mål 1 : 50	Dato 28/2/2016	Tegnet IP	Kontrollert IP

STUDIO**NSW**

STUDIO NSW AS KONTORADRESSE: BANKGATA 52 BOKS 13, 2301 HAMAR - TORGGATA 52, PB 13, 2301 HAMAR - 625 55 400

24.05.2016 14:58:19

Denne tegning er utført av STUDIO NSW AS og er opphavsrettslig beskyttet i henhold til Åndsverkloven av 12 juni 1961.
Enhver disponering av andre enn den som er gitt i henhold til avtale med STUDIO NSW AS er ikke tillatt.