



utsnitt fra 1 etg

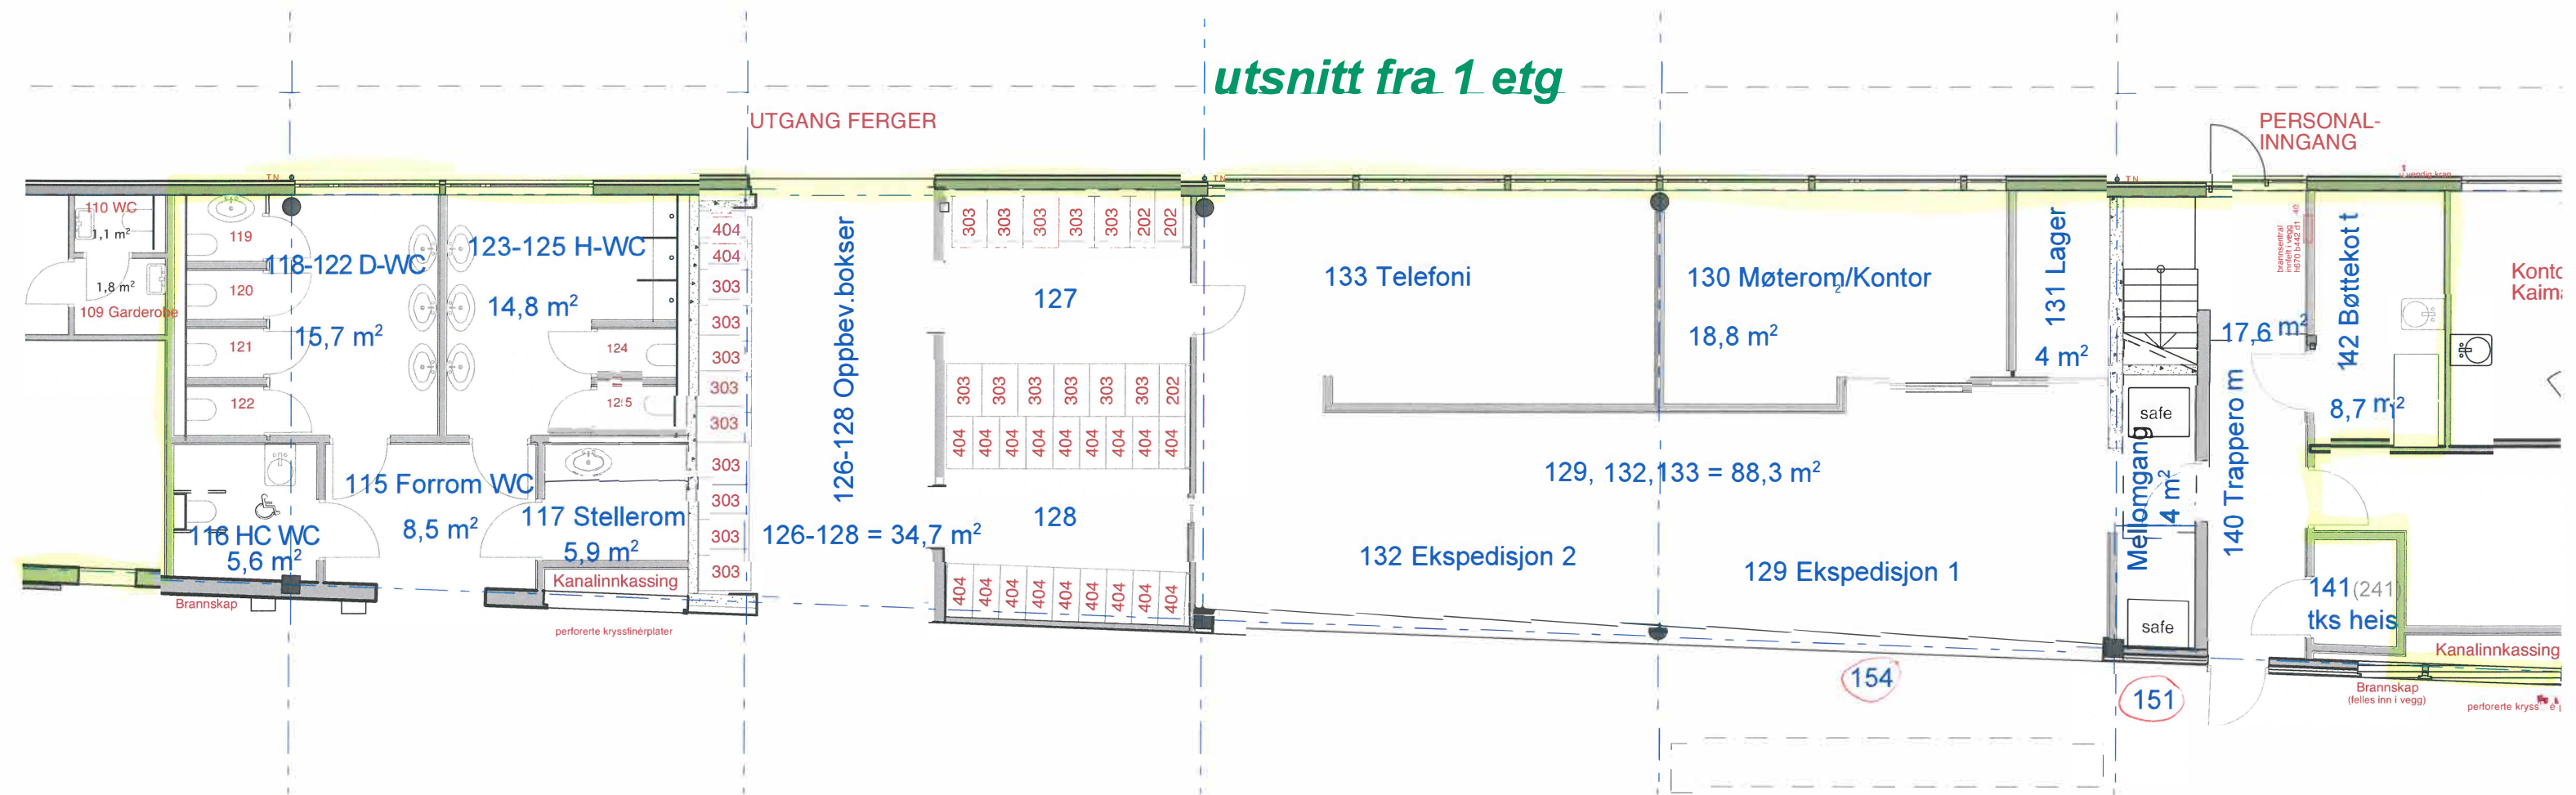

## Plan 2. etasje

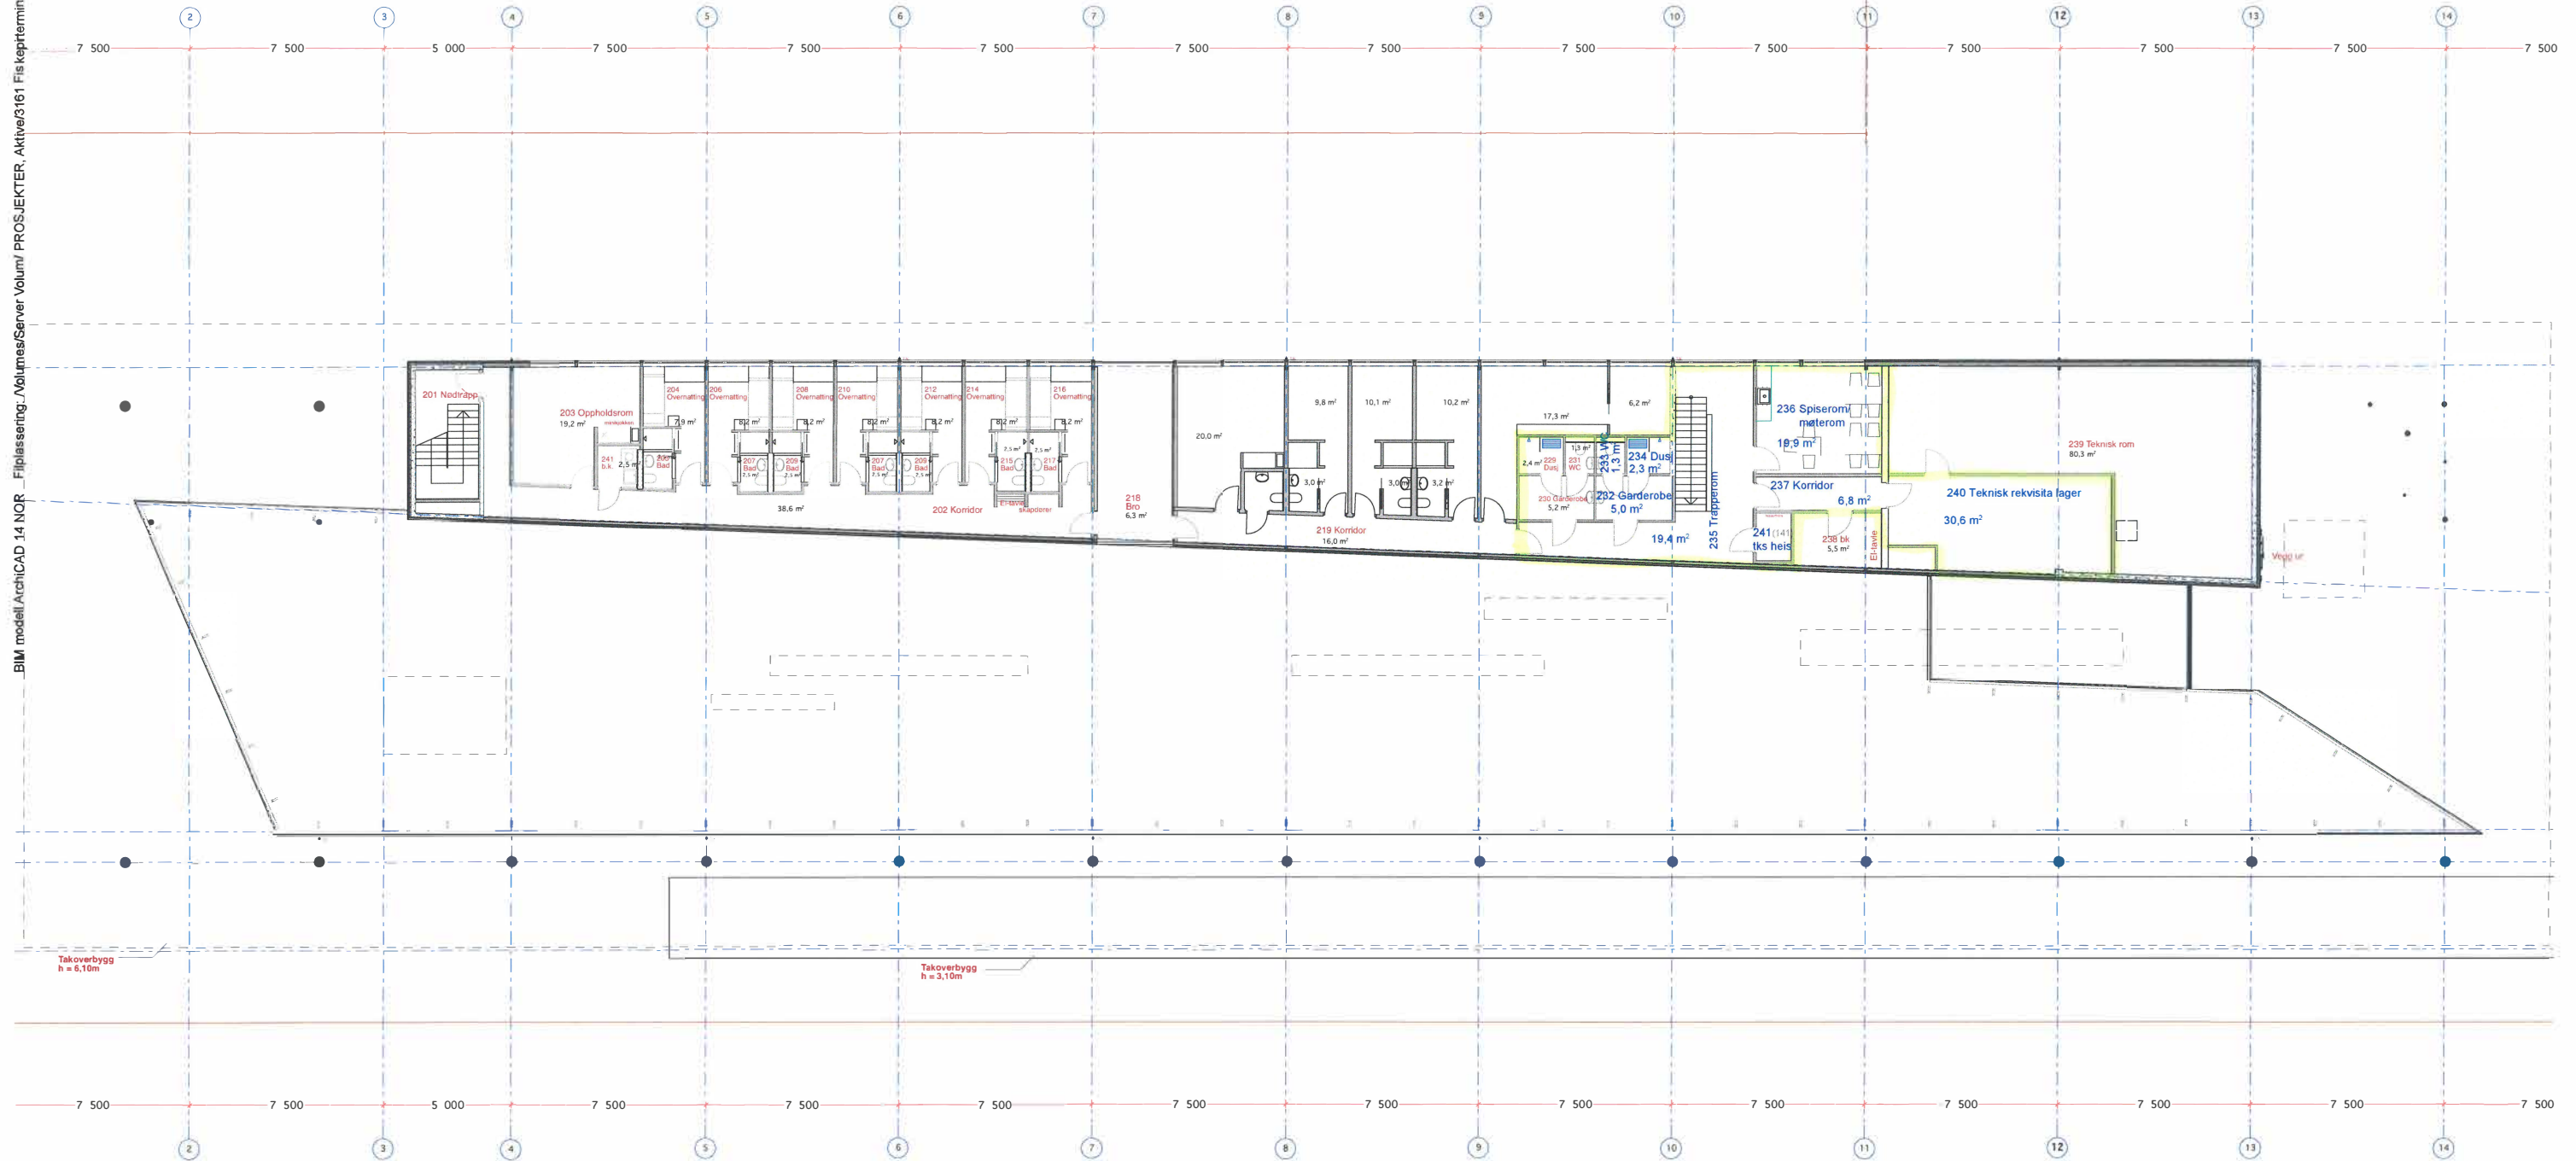



## utsnitt fra 2 etg

