


"N:\5145515145568\DAK\Elektro\Modell\Soneplan PA - plan 1.dwg - B\Bor - P\Plotter, 2016-04-08, 07:35:11 - LAYOUT = E54-01 - XREF = Plan 1"

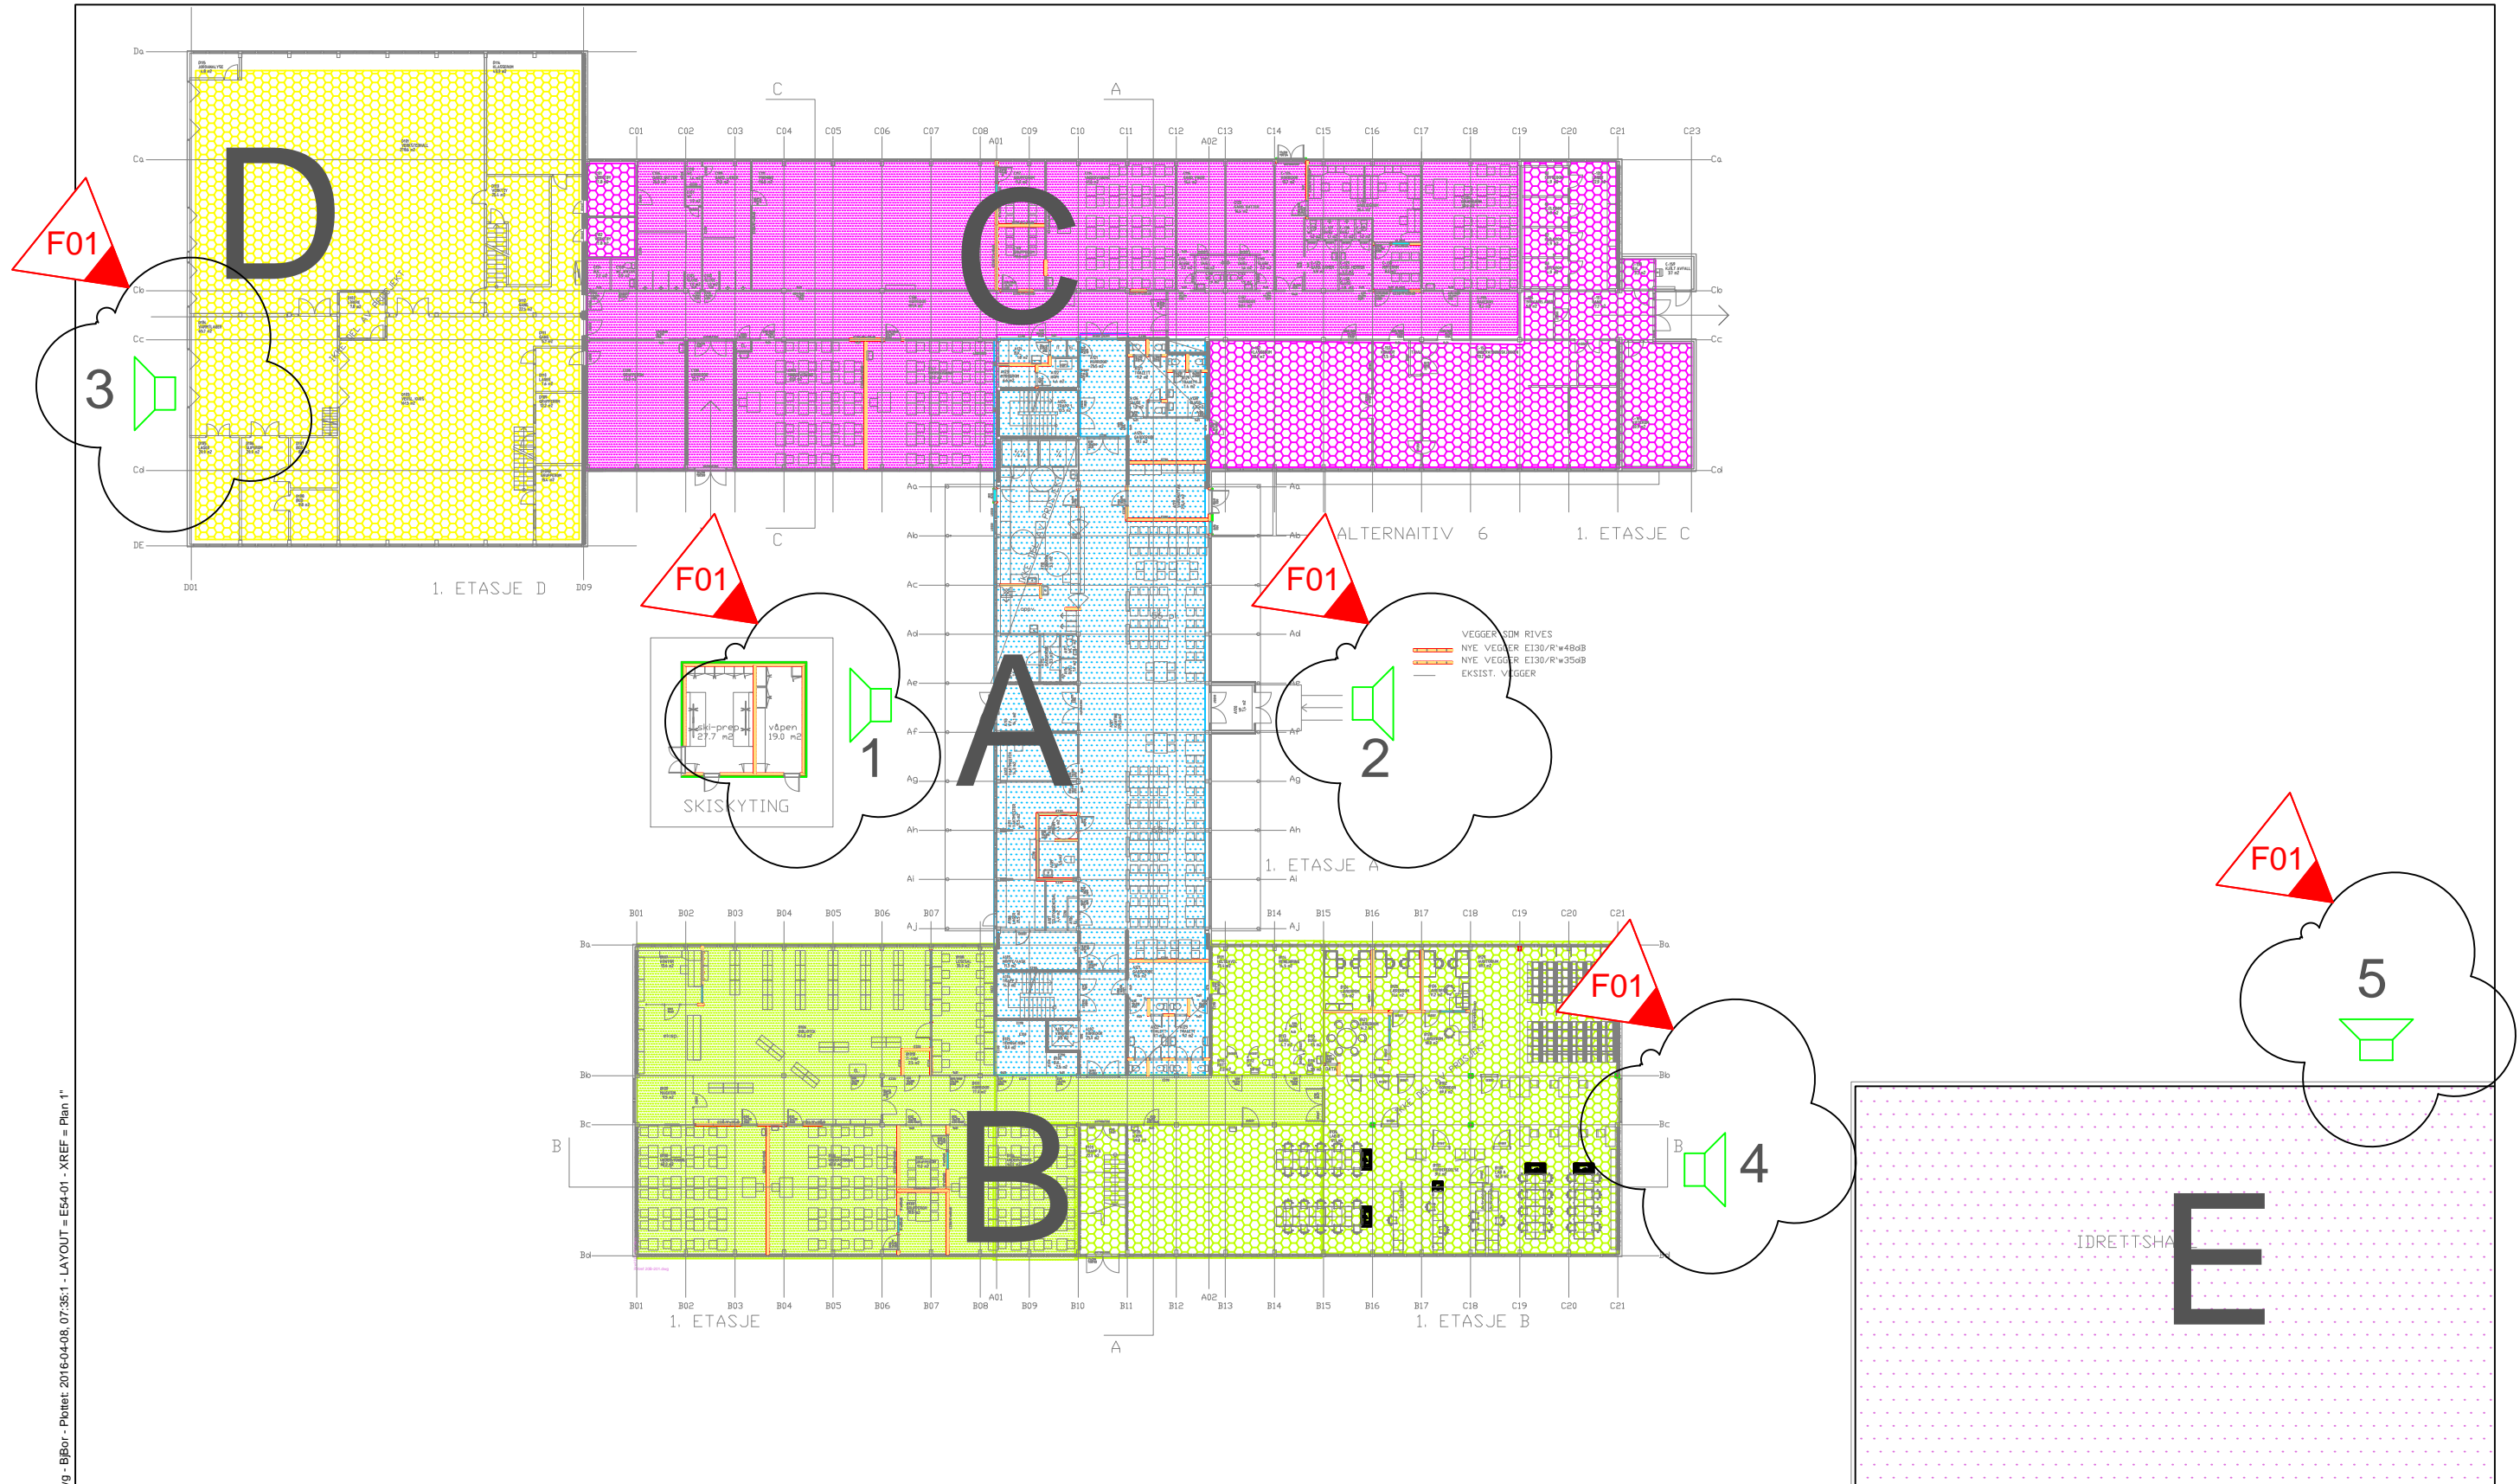

F01	2016-04-08	Utvenig høyttalere 1-5	BjBor	rowst	BjBor
Rev.	Dato	Beskrivelse	Utarbeidet	Fagkontroll	Godkjent
<small>                 Dette dokumentet er utarbeidet av Norconsult AS som del av det oppdraget som fremgår nedenfor. Opphavsretten tilhører Norconsult AS. Dokumentet må bare benyttes til det formål som oppdragsavtalen beskriver, og må ikke kopieres eller gjøres tilgjengelig på annen måte eller i større utstrekning enn formålet tilsier.             </small>					Målestokk (gender A3)
Hedmark Fylkeskommune					1:400
Trysil Videregående Skole Soneplan PA PLAN 1					
Norconsult		Oppdragsnummer	Tegningsnummer	Revisjon	
		5145568	E54-01	F01	