


Ventilasjon +101=360.028 (cote 17.80)

BILLETTSALG

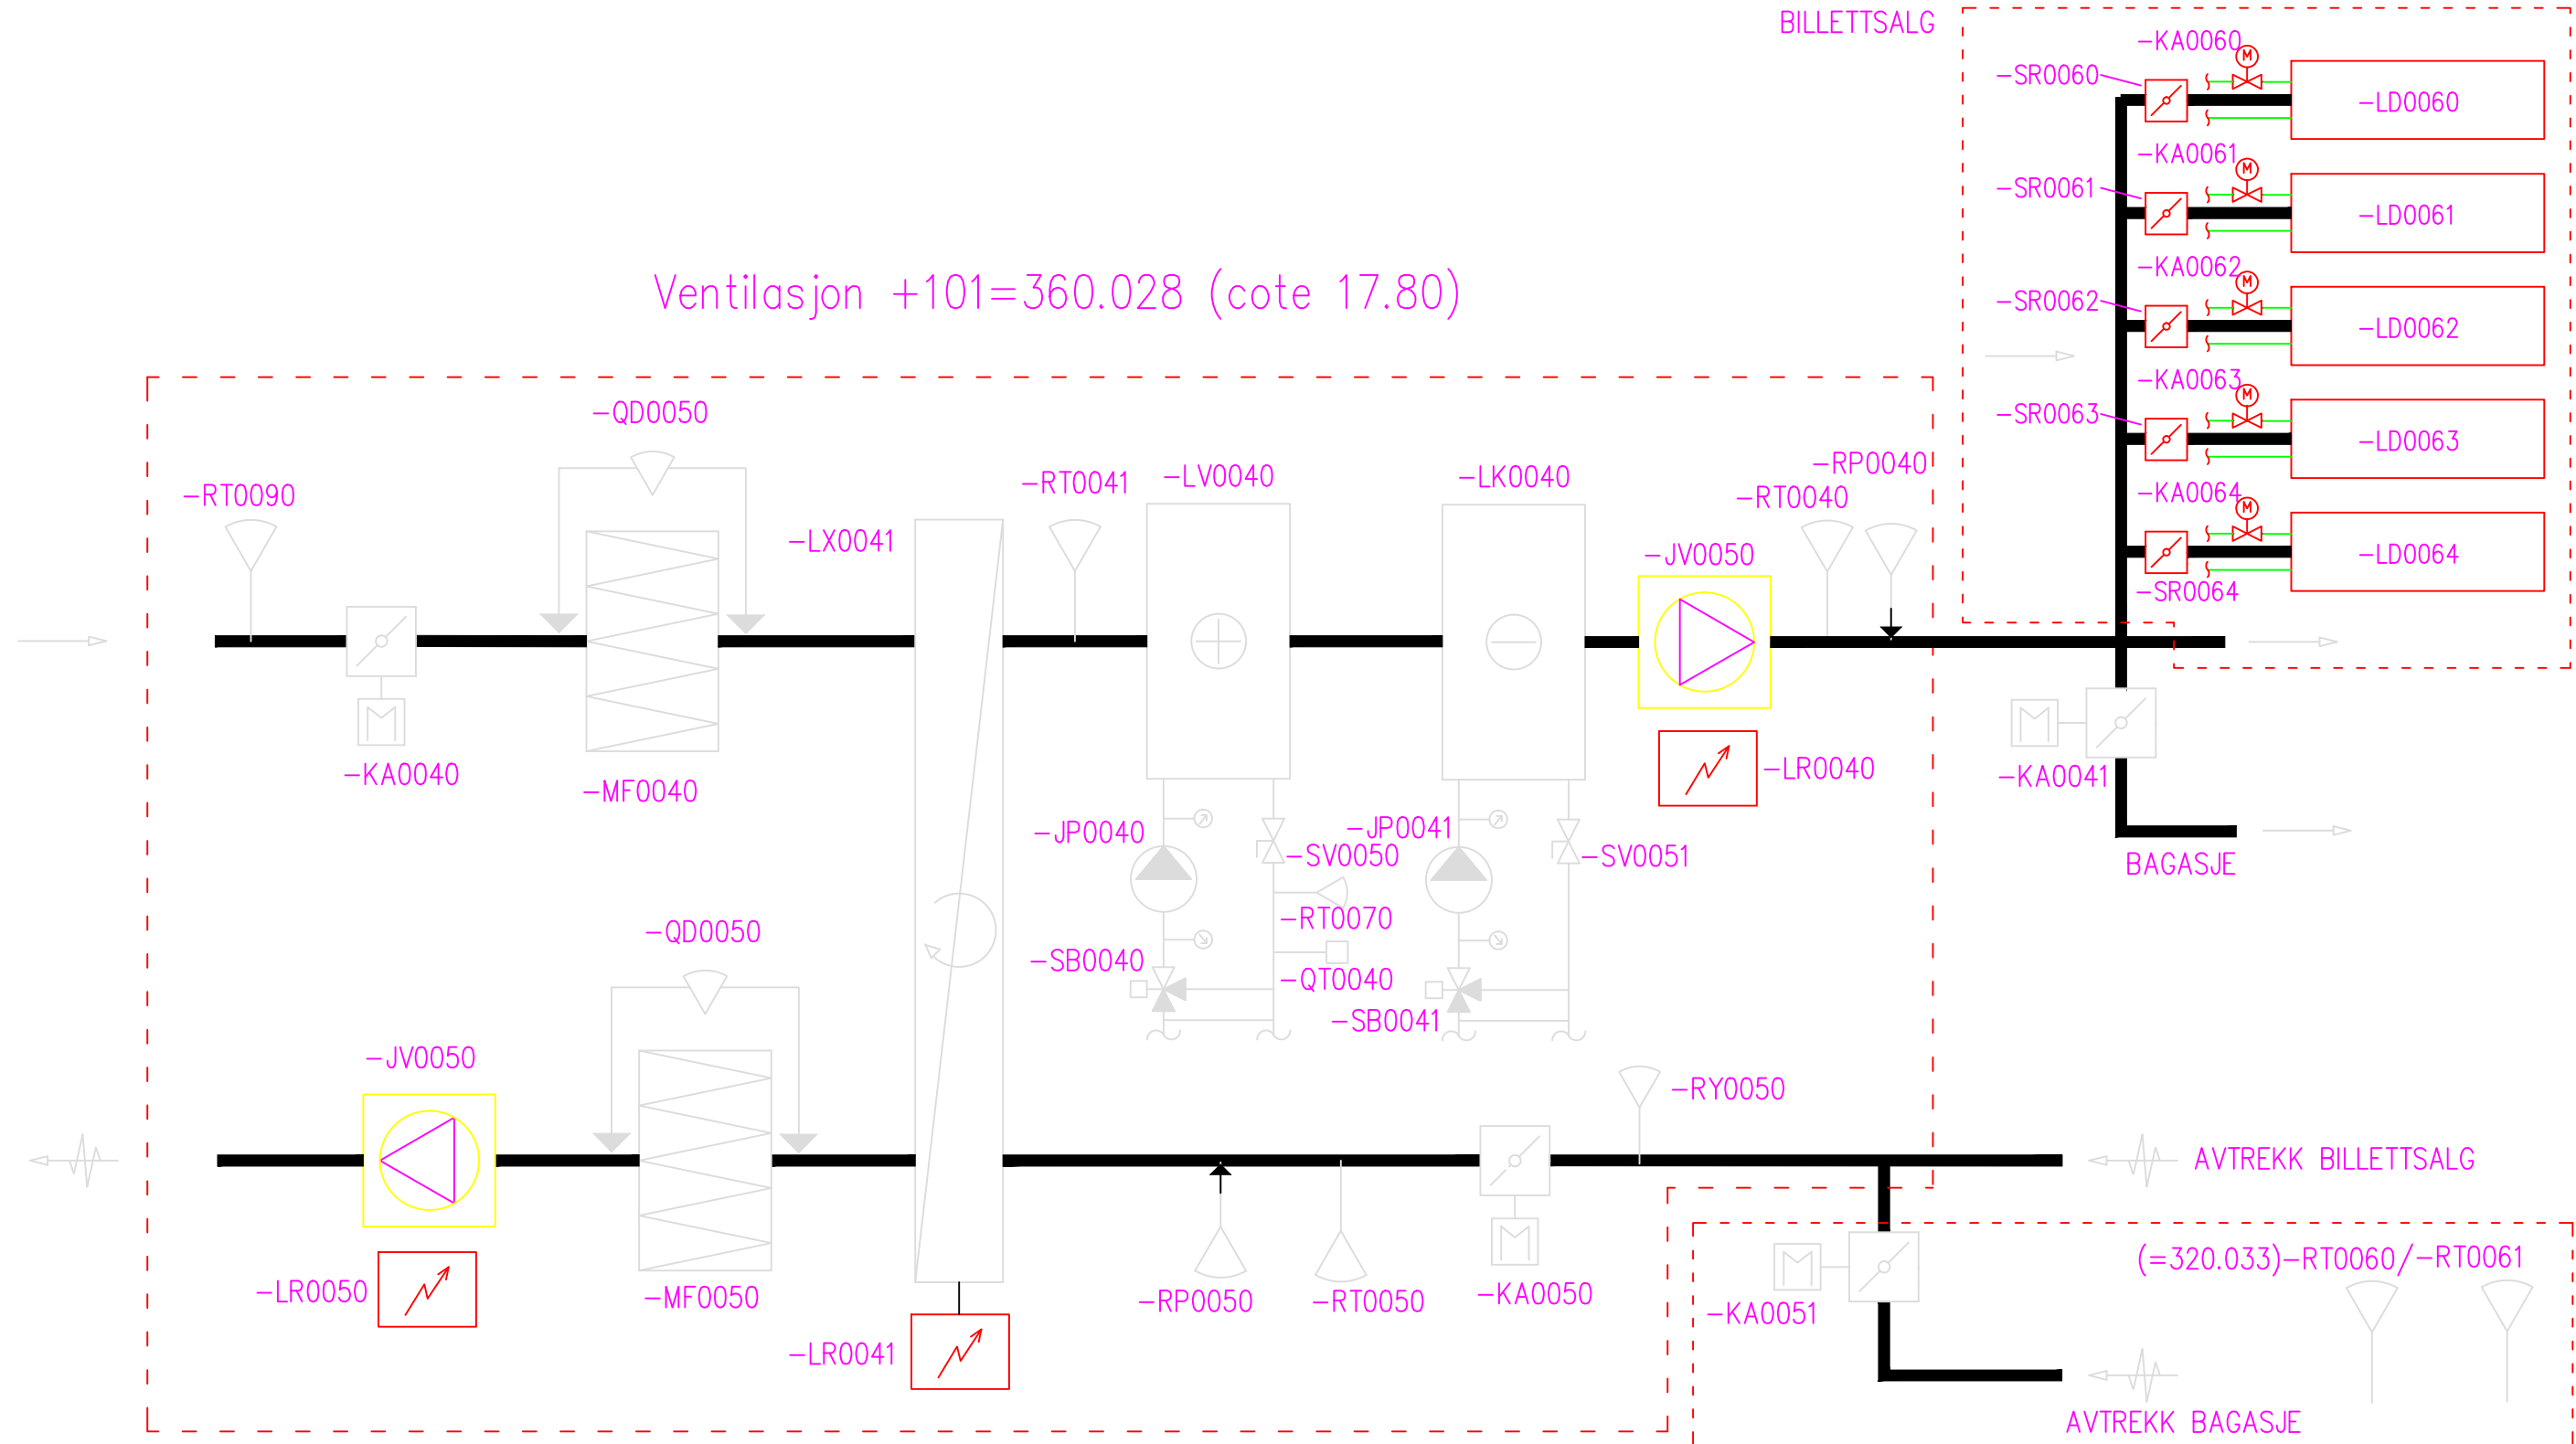

						ROM Eiendom AS	Fase SOM BYGGET					Prosjektnr. /navn byggherre:	Filnavn (dwg):							
B	SOM BYGGET	15.01.2008	GM	DHJ		63300101 Oslo Sentralstasjon Shopping	Tegningsnr.:					5330010126/0mbygging billettsalg	101-00-H04-V-36-SY-01.dwg							
A	ARBEIDSTEGNING	12.06.2007	GM	DHJ		System ventilasjon 36.028 Teknisk rom, cote +17.80	Byggnr.	Fløynr.	Etasje	Romnr.	Fag	Fagkode	Type tegn.	Løpenr.	Rev.	Dato:	Kontroll utførende	Kontroll prosjekt.	Prosjektnr. prosjekterende	
Rev.	Revisjon	Dato	Pro	Kpr		101	00	H04		V	36	SY	01	B	14.03.2007	Sign.:	Kontroll:	Sign.	Kontroll	