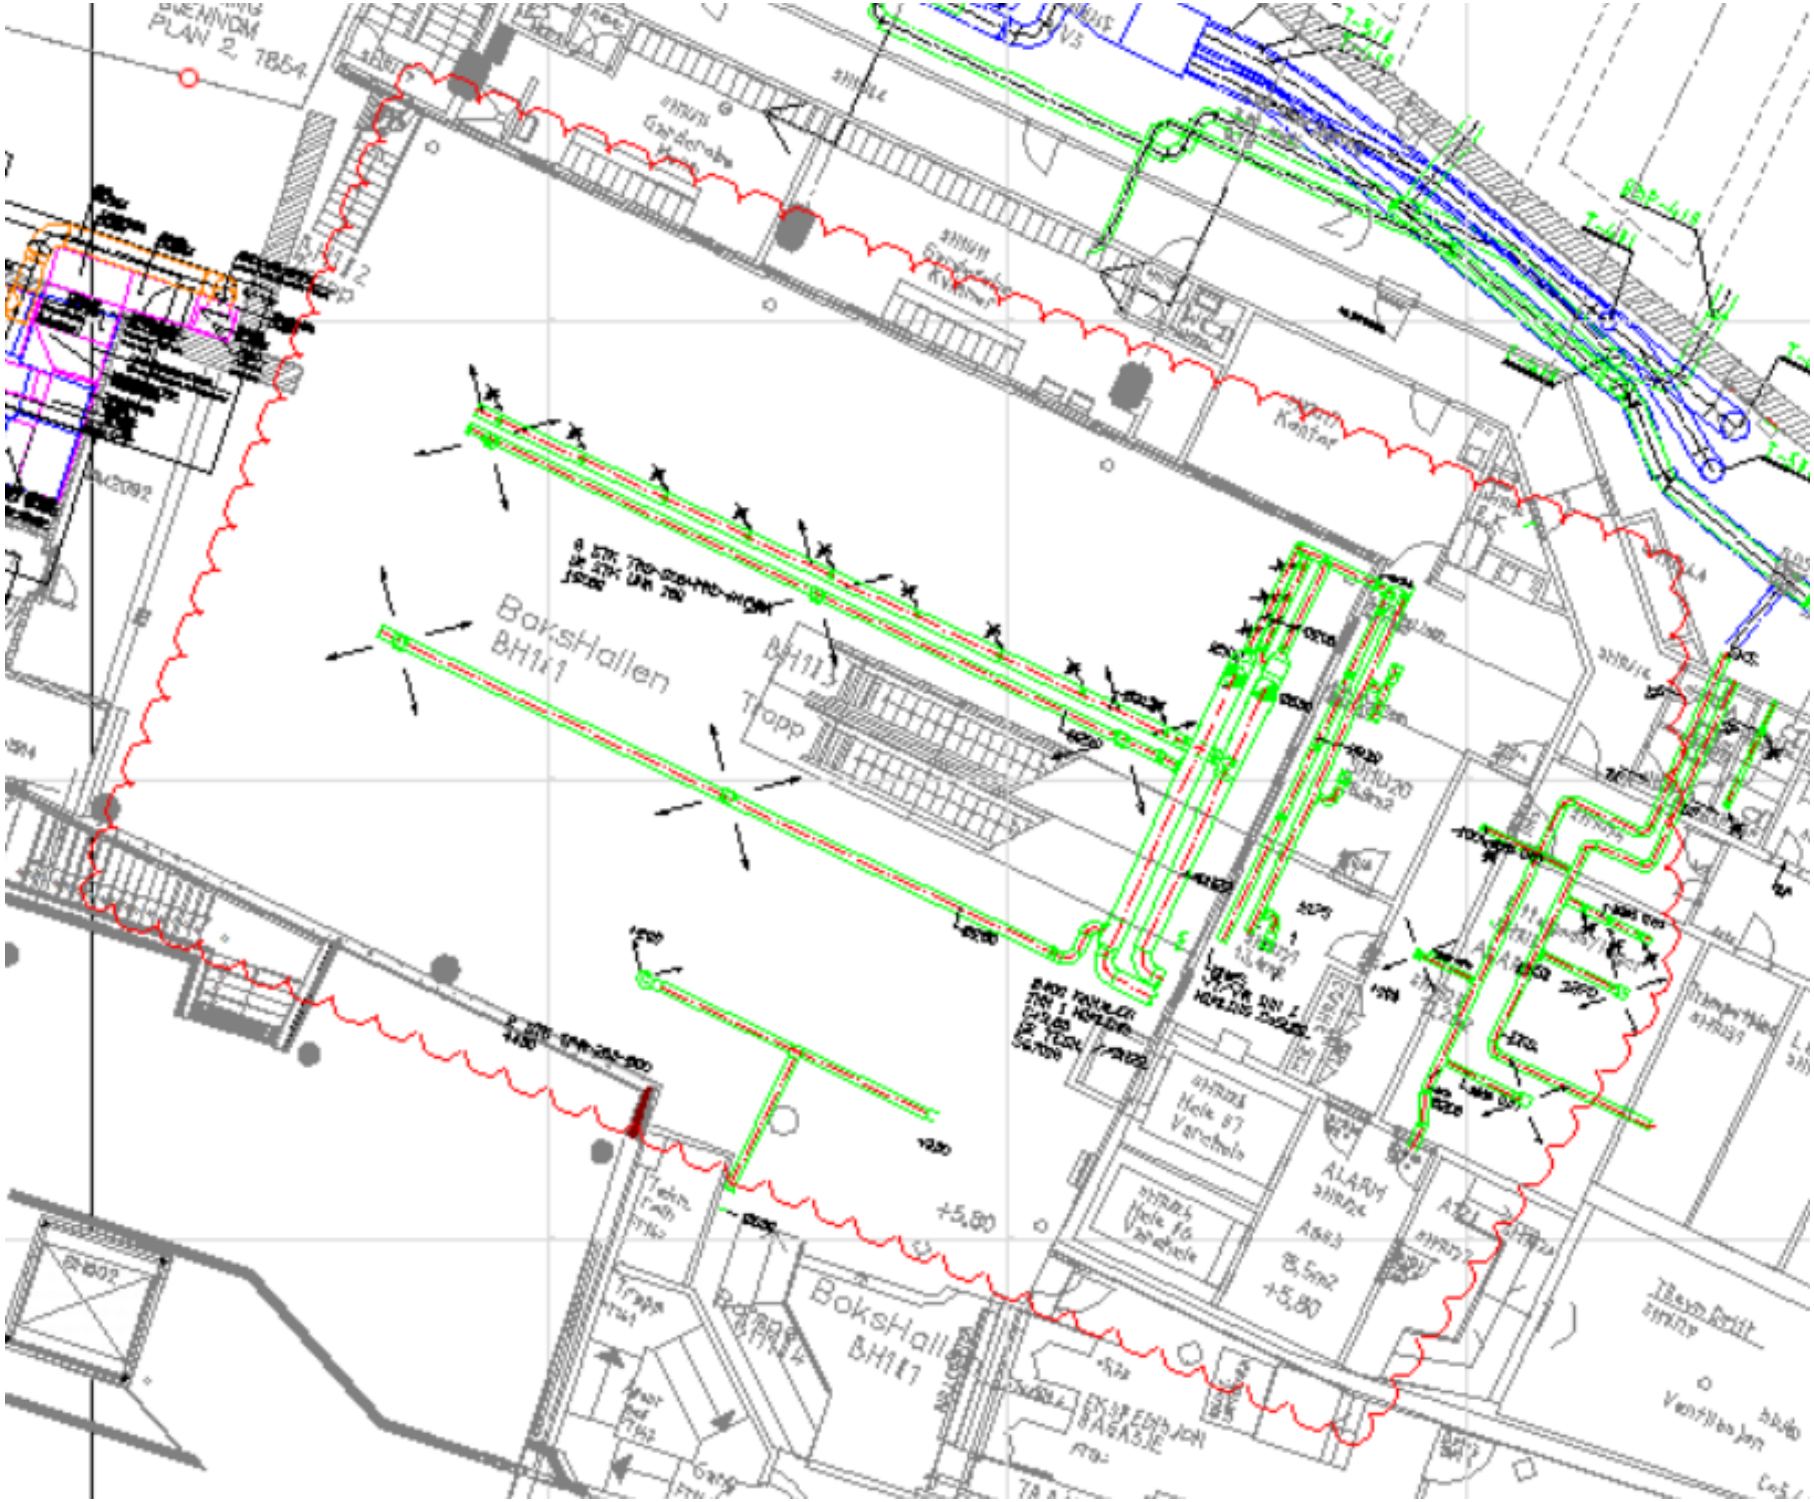
BoksHallen
BH1/1
Trapp
BoksHall
BH1/1
+5,80
ALARM
+5,80