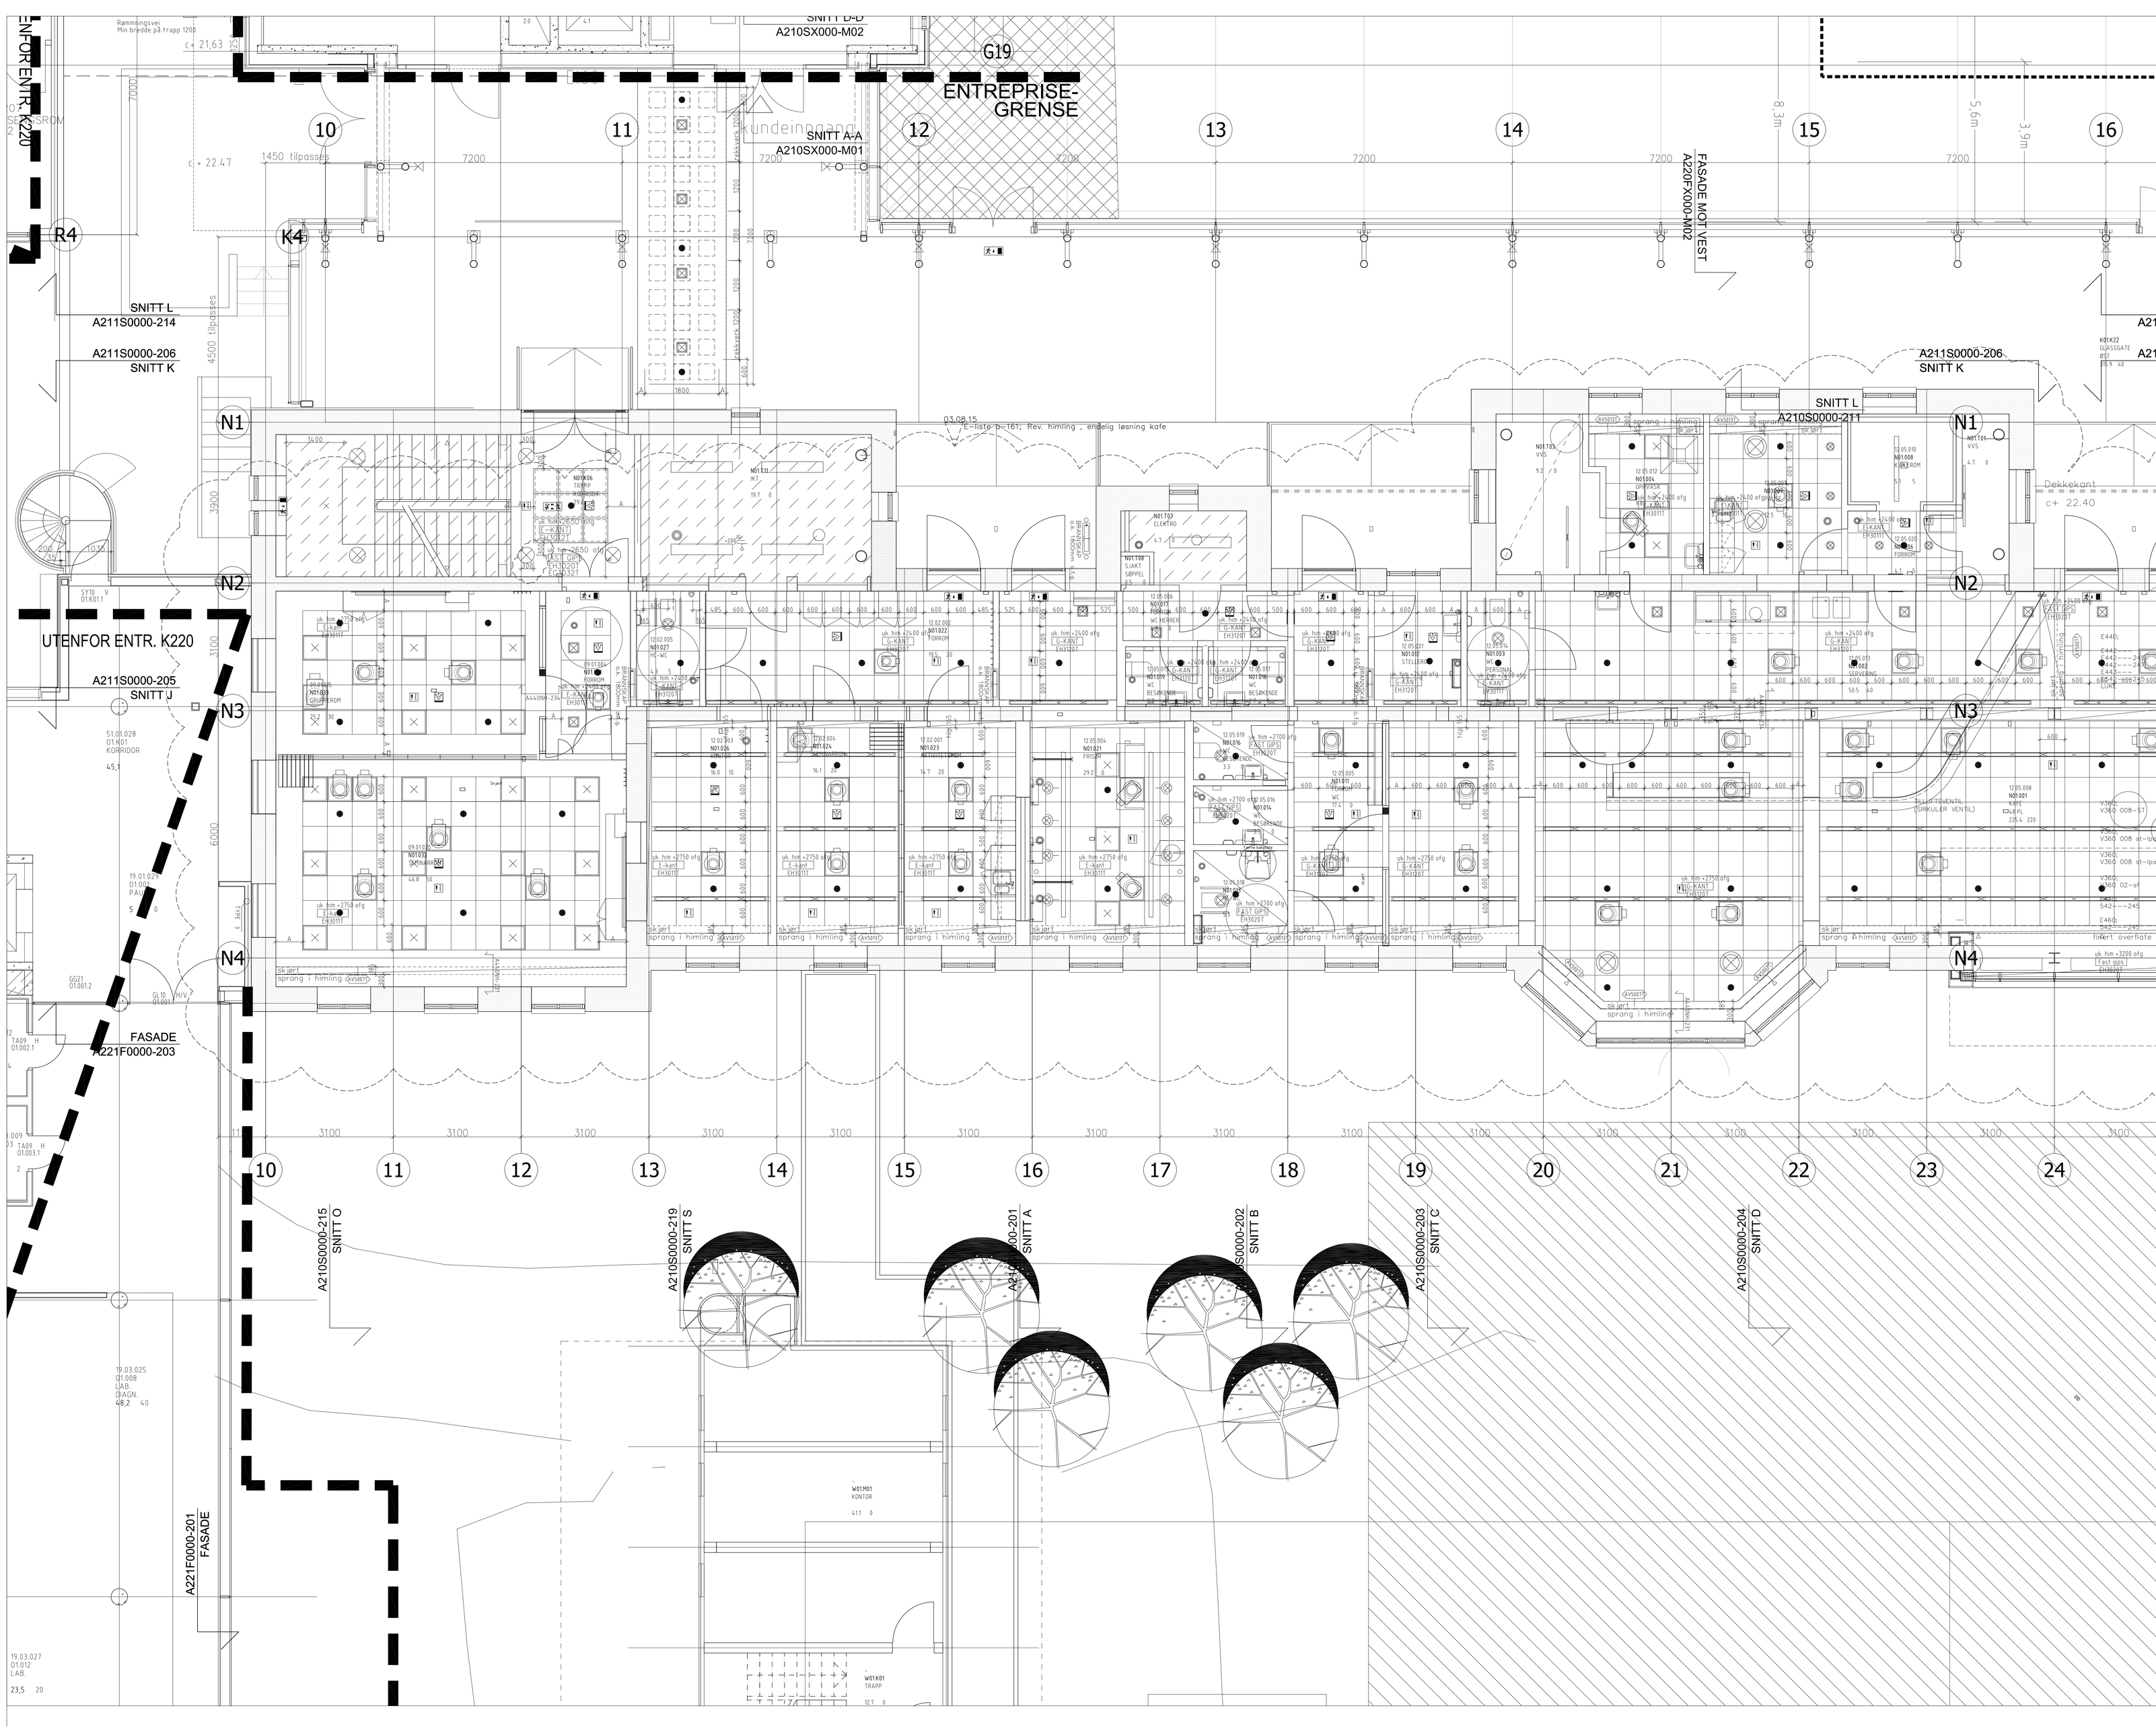

HIMLINGSTYPER FORKLARING

- ÅPENT OPP — ÅPENT OPP eller IKKE HIMLING
- A-KANT / E-KANT / HYGIENE — EH3010T/ EH3011T/ EH3080T T-PROFIL NEDTAGBAR MIN.ULL 600X600
  EH3010T = A-KANT
  EH3011T = E-KANT
  EH3080T = HYGIENE (A-KANT)
- A-KANT / E-KANT / HYGIENE — EH3090T/EH3091T / EH3110T T-PROFIL NEDTAGBAR MIN. ULL 600x1200
  EH3090T = A-KANT
  EH3091T = E-KANT
  EH3110T = HYGIENE (A-KANT)
- G-KANT — (EH3010T)
  NEDTAGBAR PANELHIMLING MED AKUSTISK DEMPING 600x600
- EH3050T HENGLSET KORRIDORHIMLING PERFORERT METALLKASETT M/AKUSTISK DUK T=1mm PERF.GRAD 20–25% MODUL BREDDE 600mm
- E-KANT — EH3012T NEDTAGBAR GIPS SYSTEMHIMLING MED PERFORERING, E–KANT
- EH3060T FAST GIPS M/AKUSTISK DEMPING — kryss viser intergrert el-luke m/perforering
- EH3020T FAST GIPS UTEN AKUSTISK DEMPING, UTEN STREK: I TILSLUTNING TIL FAST GIPS MED AKUSTISK DEMPING ELLER FELTER MED T-PROFIL
- MALT OVERFLATE
- GIPSHIMLING M/SPIKKERSLAG – AVSTIVES MOT UK DEKKE
  ETT LAG KRYSSVINDEN + GIPS OG TO LAG GIPS LAST MED FORSKJELLE SKJØTER. KRYSSFINER MED TO LAG KRYSSLAGTE SKJØTER. GIPS FORES MED 150MM FRA KRYSSFINER MED TO LAG KRYSSLAGTE SKJØTER.
- SPRANG I HIMLING

SYMBOLOVERSIKT

- LYSARMATUR INNFELT type 1
- LYSARMATUR INNFELT type 2
- LYSARMATUR INNFELT type 3
- LYSARMATUR UTENPÅLIGGENDE
- LYSARMATUR NEDHENGT
- LYSARMATUR INNFELT type 3 opalt glass type 4 raster
- STOR UTENPÅLIGGENDE ARMATUR / PENDEL
- DOWNLIGHT innfelt når innfelles i 600x600 systemhimling – sentreres armaturet i en plate
- DOWNLIGHT innfelt når innfelles i 600x600 systemhimling eller i perforerte gipsplater – sentreres armaturet i en plate eller et perforert felt
- UTEN UTENPÅLIGGENDE ARMATUR
- TILLUFTSVENTIL (SIRKULÆR VENTIL)
- AVTREKKSVENTIL (KONTROLLVENTIL)
- AVTREKKS–/TILLUFTS–VENTIL – når plassert i perforerte gipsplater
- AVTREKKSVENTIL (KONTROLLVENTIL)
- RØYKDETEKTOR
- bevegelsessensor / multifunksjonssensor
- SPRINKLERHODE UTENPÅLIGGENDE
- SPRINKLERHODE INNFELT I HIMLING
- SPRINKLERHODE INNFELT VED SPRANG/PÅ VEGG
- BRANNHØYTALER I HIMLING
- FANCOL – monteres under himling

REV	DATO	BESKRIVELSE	TEGN	KONT	GODK
B 06	01.09.15	E-liste A-161, rev C	AG	IL	HH
B 05	30.08.15	E-liste A-161, rev B	AG	IL	HH
B 04	03.07.15	E-liste A-161	AG	IL	HH
D 03	30.06.15	FORSLAG N01	AG	IL	HH
D 02	18.06.15	FORSLAG N01	AG	IL	HH
D 01	27.05.15	FORSLAG N01	AG	IL	HH
B 03	07.04.15	E-liste A-151	AG	IL	HH
B 02	05.12.14	E-liste A-135, rev. D	IAA	IL	HH
D 01	19.11.14	IDK	IAA	IL	HH
B 01	25.08.14	BYGGEPLASSTEGNING E-LISTE A-135	AG	IL	HH

FASE: BYGGEPLASS

FAG	TYPE	FLØY	ETG	LNR	FAS. REV.
A	130P-N0	- 01 -	201		B.06

HENV. VIGNETT:

NORDLANDSSYKEHUSET BODØ
SOMATIKK

PROSJEKTERENDE:

ARK	RATIO ARKITEKTER AS, DRAMMENSVEIEN 130 B, 0277 OSLO
RIV	
RIE	COWI AS/ OTTO NIELSENS VEI 12, 7414 TRONDHEIM
RIB	
LARK	RATIO ARKITEKTER AS v/ BJØRBEKK & LINDHEIM AS,

RATIO ARKITEKTER AS

PROSJEKT NR.: 23001 — TL.STAT.: 1

INNHOLD:

HIMLINGSPLAN 1. ETG.

FLØY N

BYGGETRINN 2, FASE 2

MÅL: 1:50 — DATO: 01.04.09

FAG	TYPE	FLØY	ETG	LNR	FAS. REV.
A	130P-N0	- 01 -	201		B.06