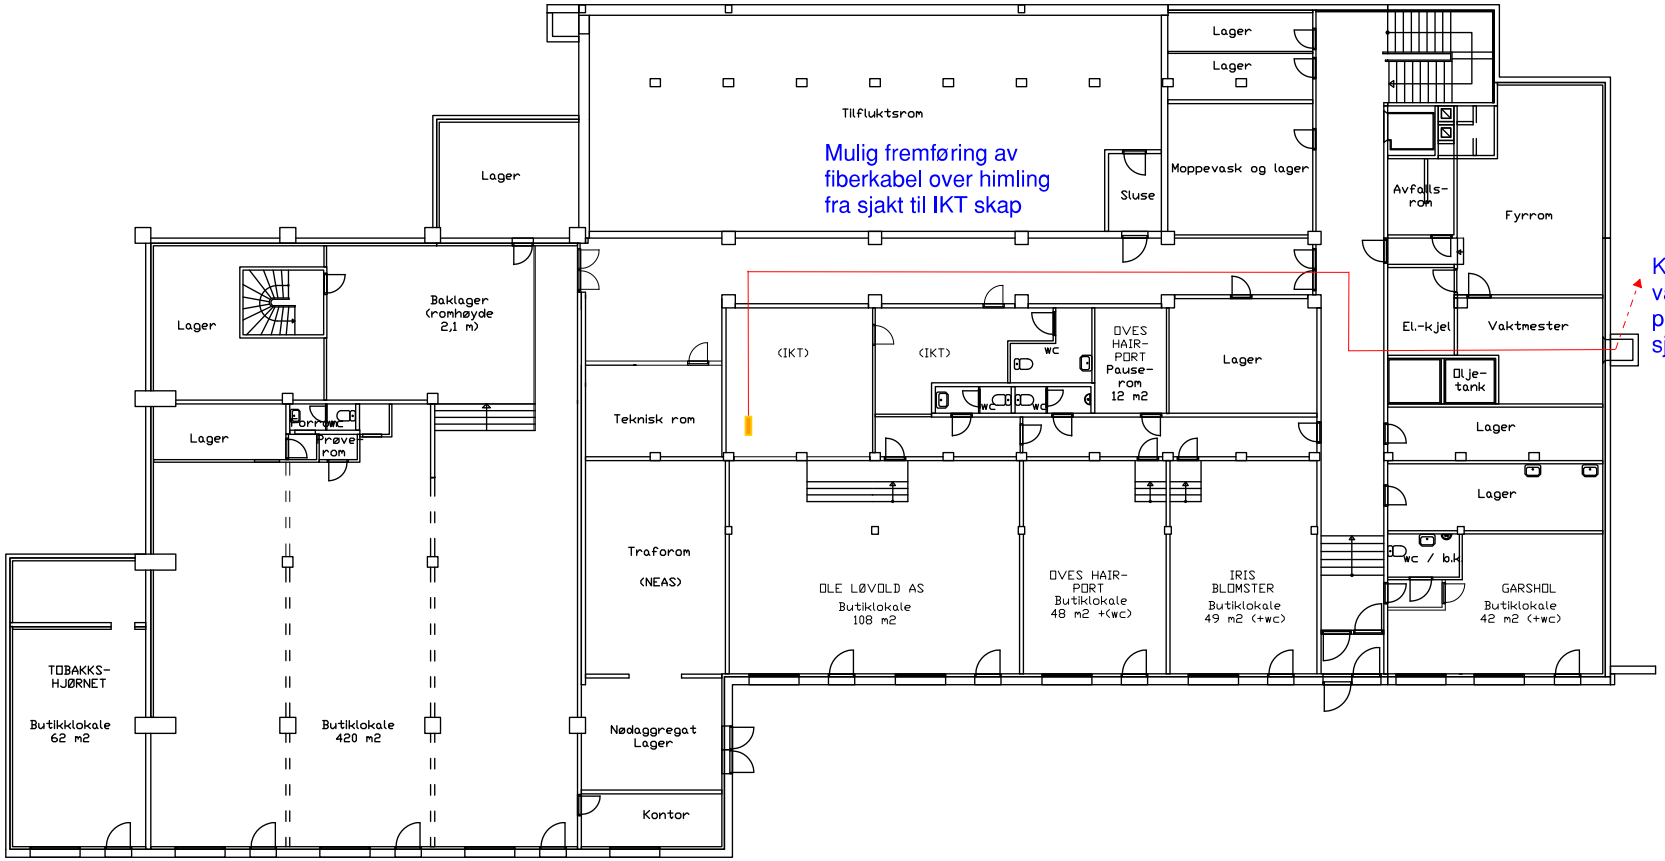

RÅDHUSET I KR.SUND
PLAN UNDERETASJE

Revidert: - Dato: -

Tegningsnummer: - DATO: -

KRISTIANSUND RÅDHUS

- ● Arkitektfag
- ○ Byggteknikk
- ○ Rådgivende ingeniør elektrofag
- ○ Rådgivende ingeniør VVS

MERKNAD:

Utleiearal er målt til midt i innervegger og utside av yttervegger:

62 m2 Tobakkshjørne
420 m2 G-Sport
108 m2 Ole Løvold
48 m2 + 12 m2 Oves Hairport
49 m2 Iris blomster
42 m2 Garshol

NR:	REV. GJELDER:	DATO:	SIGN:

KRITIANSUND RÅDHUS
KAIBAKKEN 2

REVISJON: -

PLAN UNDERETASJE

100101
U01

BYGG OG EIENDOM, PB 178, 6501 KR.SUND TLF 71574000
e-post: knut.ma@kristiansund.kommune.no
MÅL 1:100
DATO: 1.11.2007
SIGN: KAS