


RÅDGIVENDE INGENIØRER  
 COWI AS, Marstrandsgt. 20, 6508 KRISTIANSUND Tlf 02694

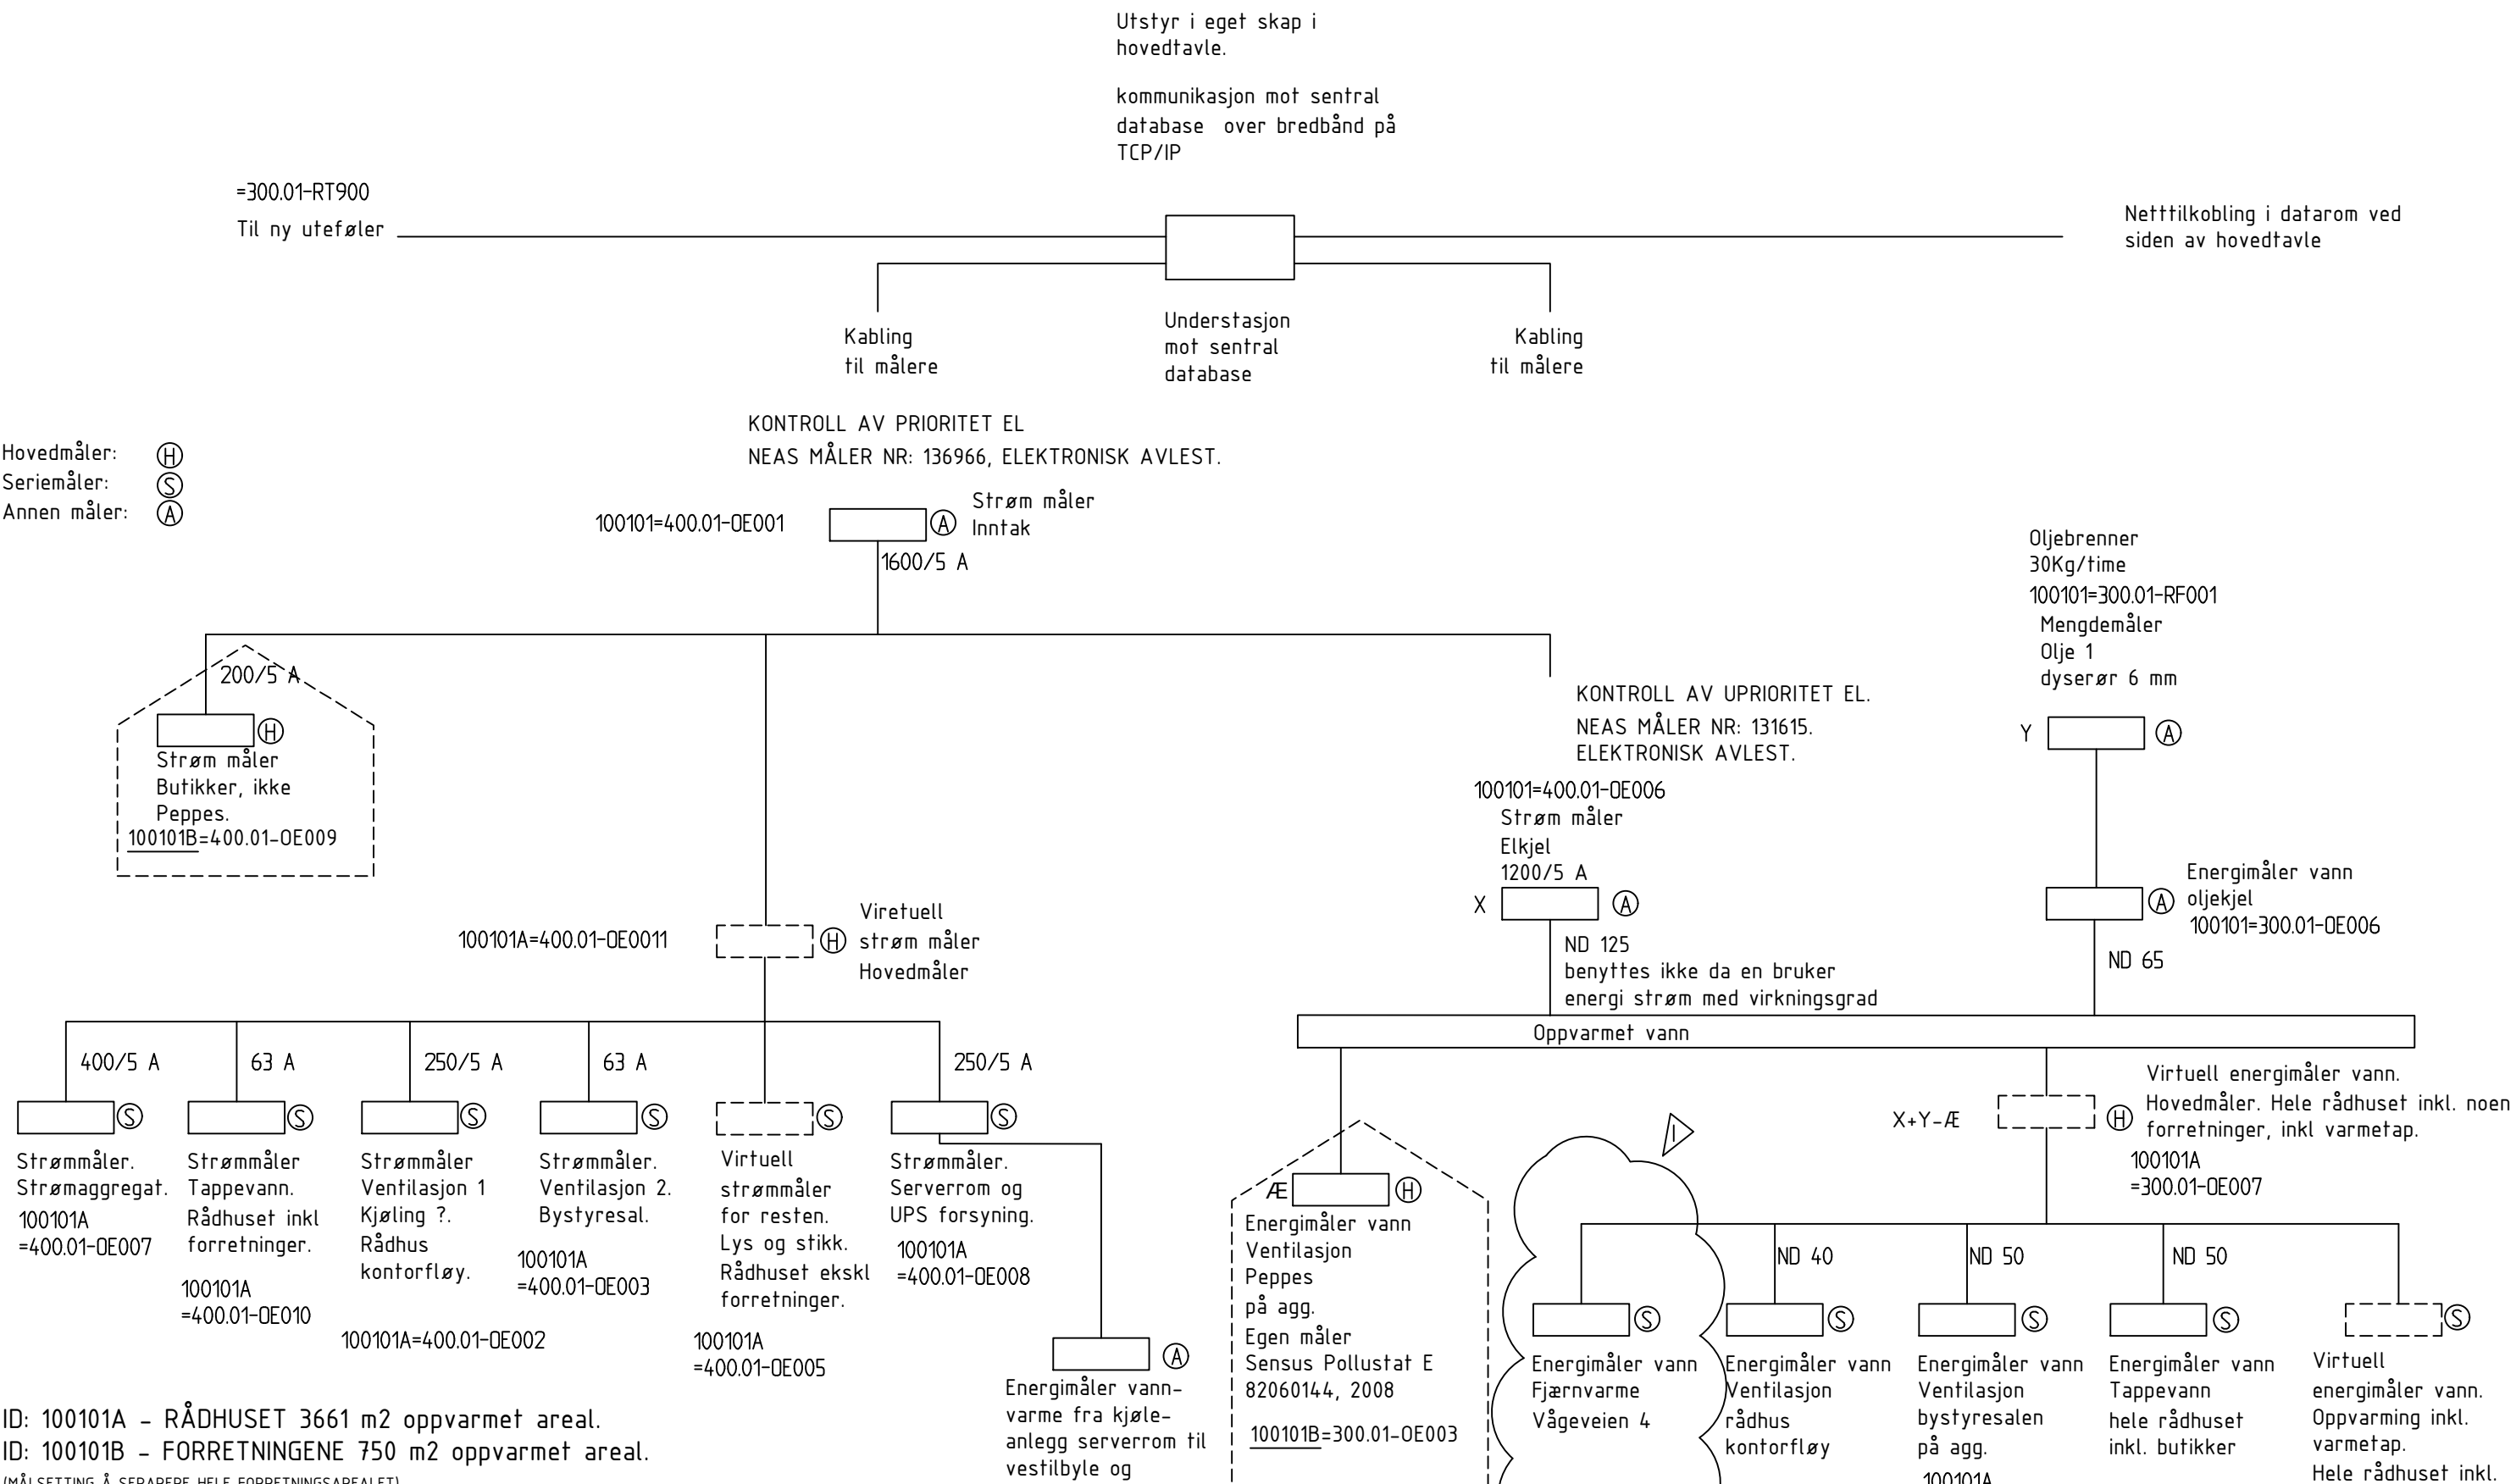

Rev.	Dato	Revisjonstekst	T/F	Tegn	Saksb	Kontr	Godkj
I	14.04.16	Ny måler fjernvarme til vågeveien 4	rulo	-	-	-	-
H	2.9.15	Korr tekst etc.	jnl	-	-	-	-
G	21.11.14	Energimåler vann oljekjel inntegn.	jnl	-	-	-	-
F	04.11.13	1. elkjel, strøm 004 utgår, vann 008 ny	mb	-	-	-	-
E	19.02.13	Arealoversikt + kosmetiske endringer	kas	-	-	-	-
D	23.05.12	Endringer i målerstruktur.	kas	-	-	-	-
C	20.01.11	Målernummer og målere, IKT og butikker	mb	-	-	-	-
B	29.06.10	Strøm målere og oljeforbruk	mb	-	-	-	-
A	31.05.10	Revidert etter befaring	mb	-	-	-	-

OPPDRAG:  
**ENERGIINNSAMLING**  
 OPPDRAGSGIVER:  
**KRISTIANSUND KOMMUNE**



TEGNINGENS TITTEL:  
 OVERSIKT MÅLERE  
 VANNB. OPPV. OLJE, EL  
 RÅDHUSET UTEN FORRETNINGER

Oppdr.nr.129977	Rev. H
Tegn.nr. E100101A	Blad 1
Dato 15.12.09	N.bl. -