

SITUASJON PLAN M=1:1000 (UNDER ARBEID; DIMENSJONER KREVE BEKREFTELSE)

VÅGEVEIEN 4
 RIGGOMRADE

- BRUTTOAREAL:
1. ETASJE - 676.25 m²
 2. ETASJE - 696.95 m²
 3. ETASJE - 499.30 m²
 4. ETASJE - 377.72 m²
 5. ETASJE - 377.72 m²
- T - 2629.94 m²

BRUTTOAREAL (UNDER ARBEID; DIMENSJONER KREVE BEKREFTELSE)

- A - SERVICETORGET
- B - TILDELINGSTJENESTEN
- C - KULTUR
- D - PLAN- OG BYGGESAK
- E - EIENDOMSDRIFT

1. ETASJE:
- A - 07 KONTORER - SERVICETORGET
 - B - 00 KONTORER - TILDELINGSTJENESTEN
 - C - 00 KONTORER - KULTUR
 - D - 01 KONTORER - PLAN- OG BYGGESAK
 - E - 01 KONTORER - EIENDOMSDRIFT
 - F - FLERE BRUK

VENTILASJON
 VARME



- TOTALT:
- A - 16 KONTORER - SERVICETORGET
 - B - 13 KONTORER - TILDELINGSTJENESTEN
 - C - 08 KONTORER - KULTUR
 - D - 23 KONTORER - PLAN- OG BYGGESAK
 - E - 15 KONTORER - EIENDOMSDRIFT
 - F - FLERE BRUK

Skisse foreløpige hovedføringer
 Ventilasjon og varme
 20/4-2016, VVS-ing J.A. Loe
 Se også siste arkitekttegning

MERKNAD: ALL MÅL MÅ KONTROLLERES PÅ STEDET

A	PLANLØSNING, OPPVASKEMASKIN	12.04.2016	
NR:	REV. GJELDER:	DATO:	SIGN:
KRISTIANSUND KOMMUNE		REVISJON:	
VÅGEVEIEN 4		A	
PLAN 1. ETASJE		SIGN:	67571
EIENDOMSDRIFT, PB 178, 6501 KR.SUND TLF 71574000		MÅL 1:100	P01
e-post: Ingar.Viktil@kristiansund.kommune.no clovis.lopez@kristiansund.kommune.no		DATO: 18.04.2016	

PLAN 1. ETASJE - (UNDER ARBEID; DIMENSJONER KREVE BEKREFTELSE)
 PLAN M=1:100

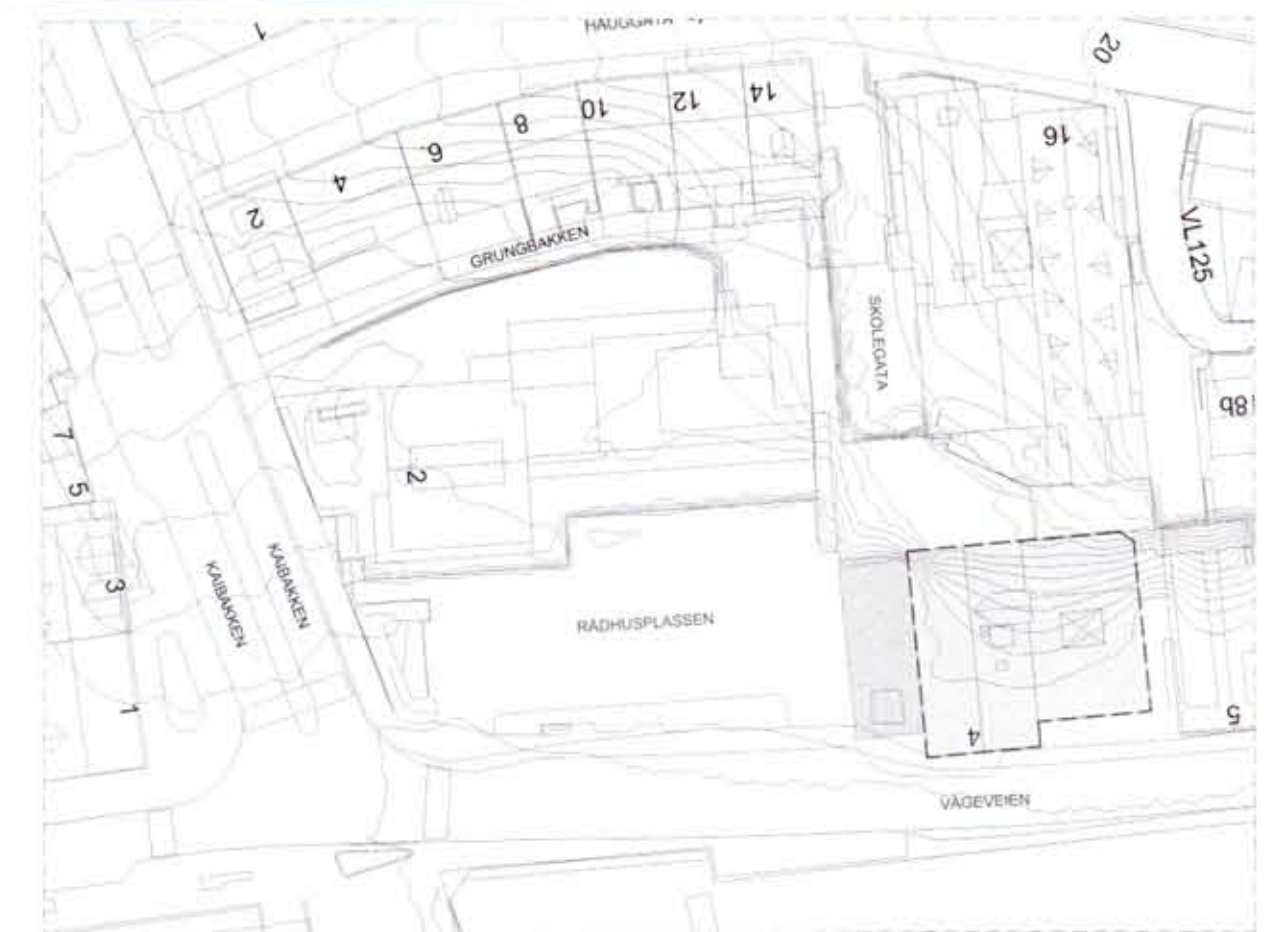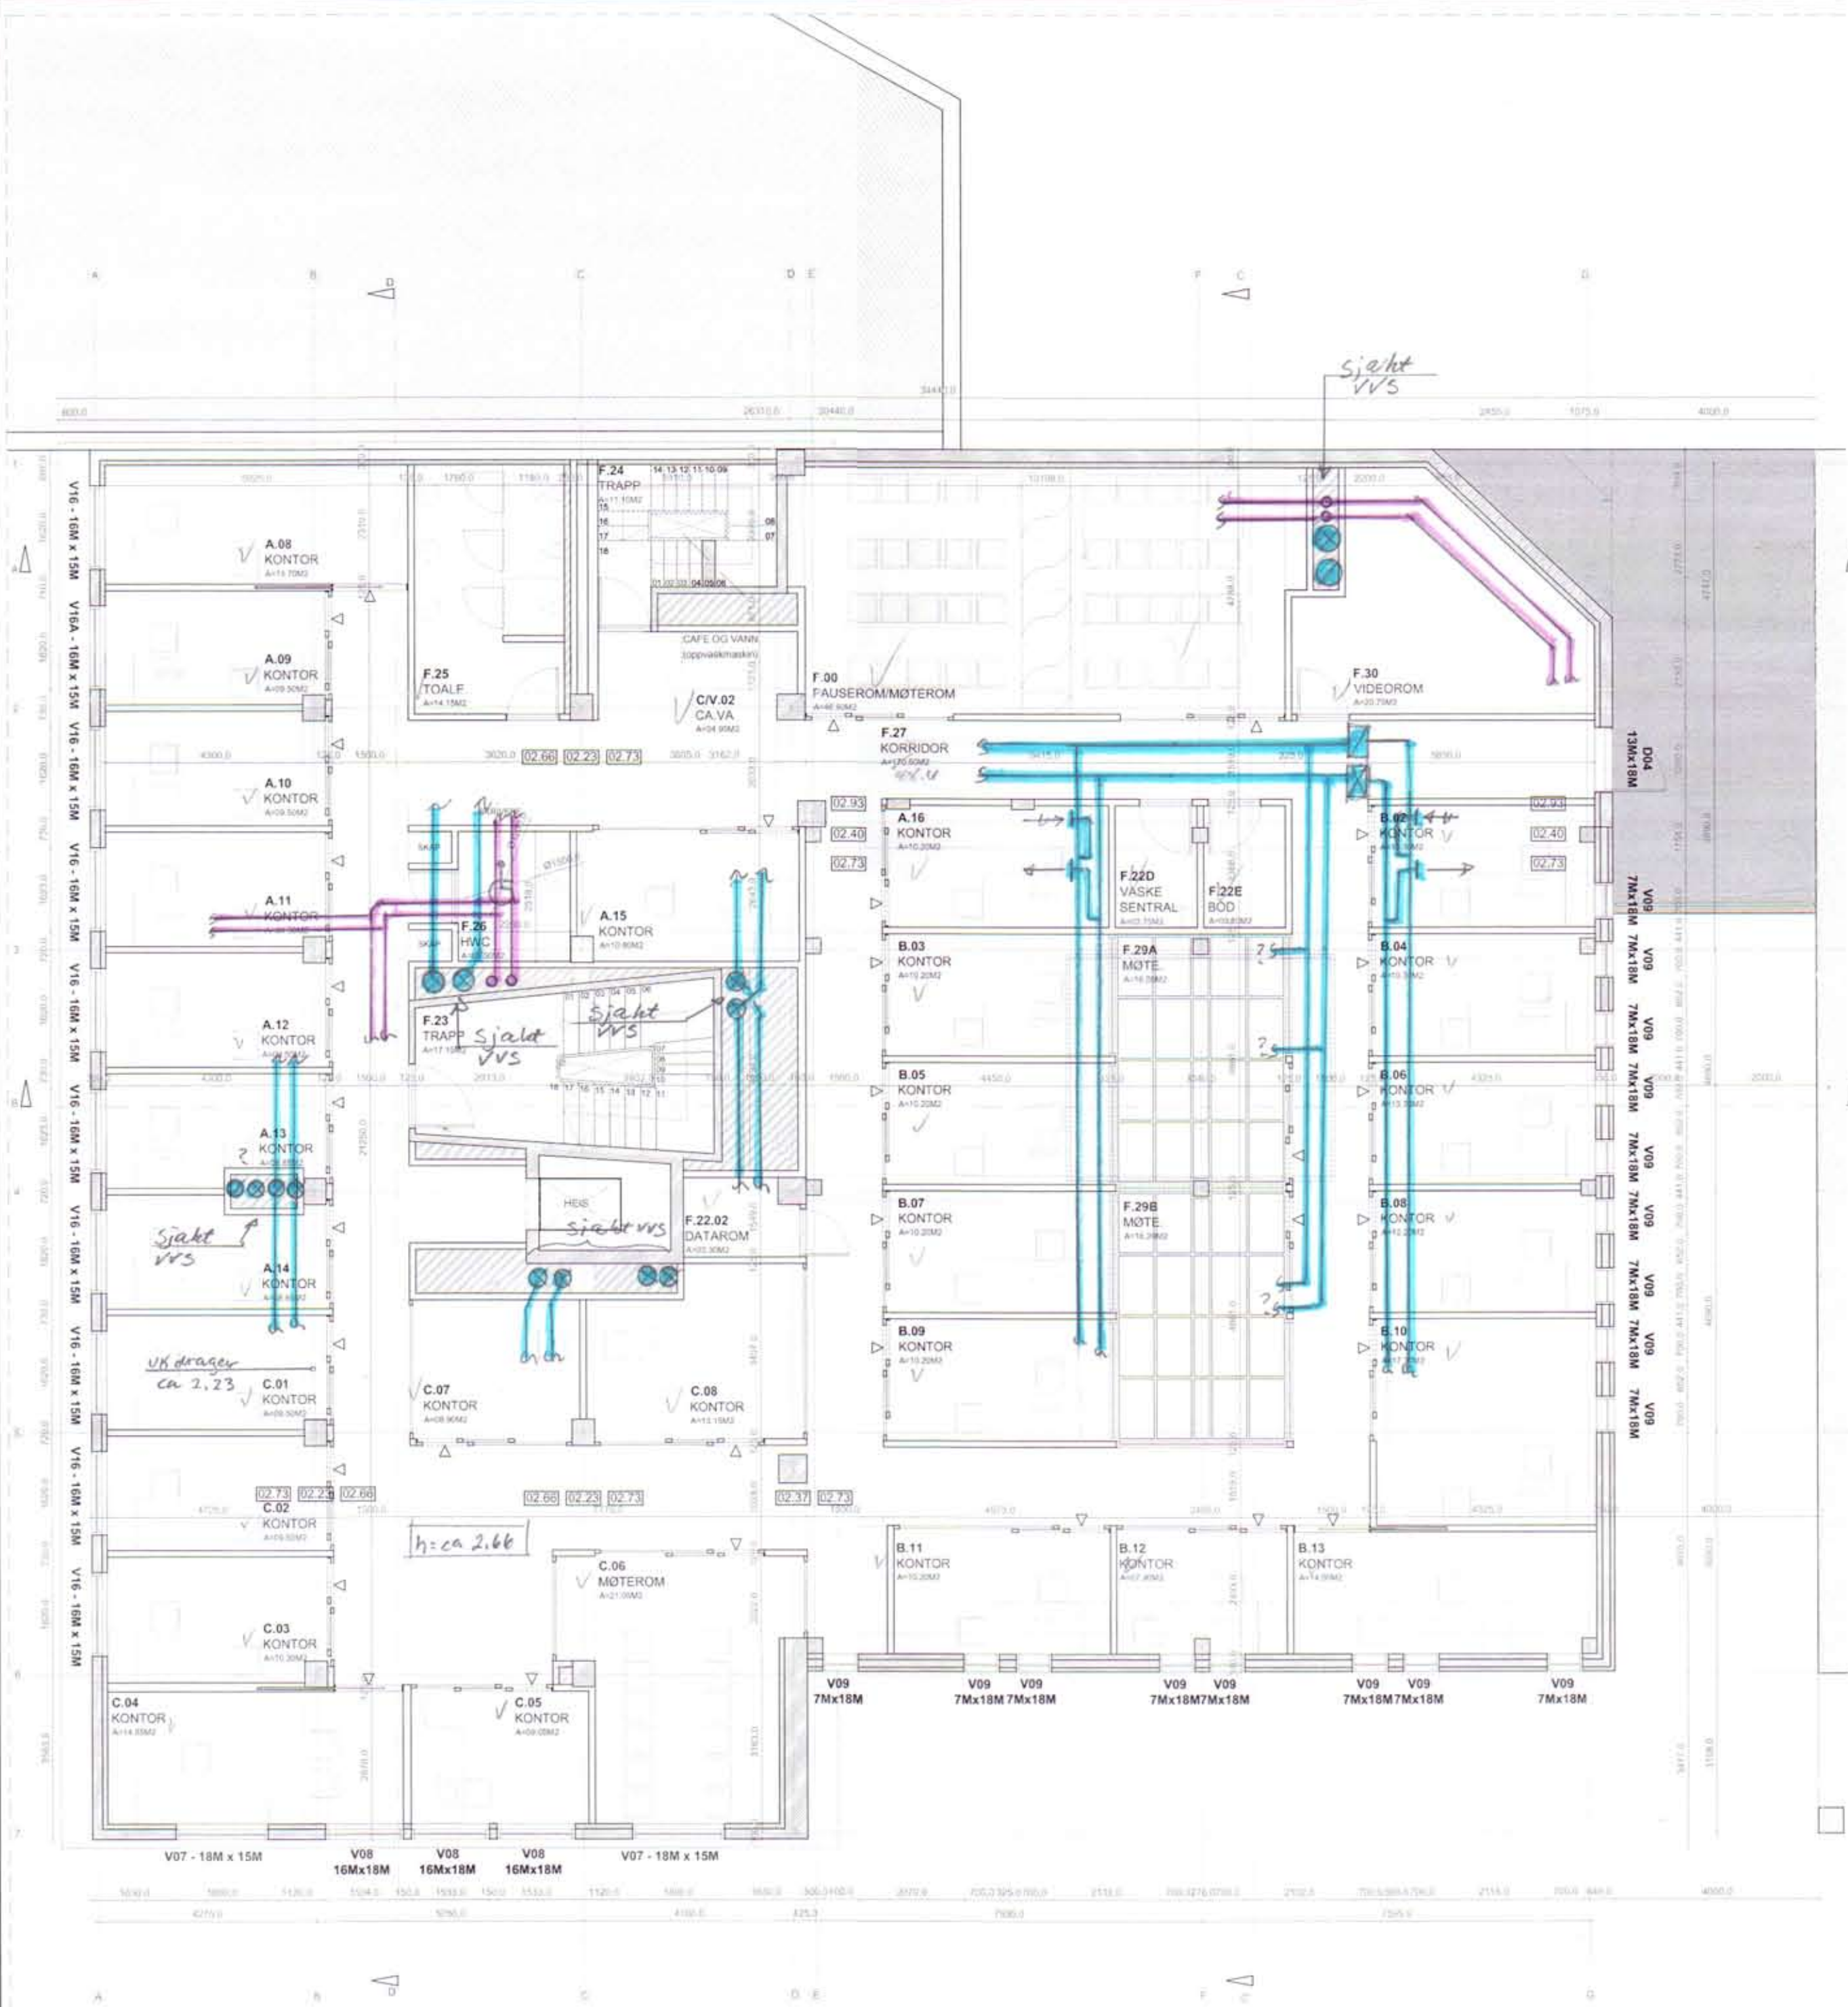

SITUASJON PLAN M=1:1000 (UNDER ARBEID: DIMENSJONER KREVE BEKREFTELSE)

- BRUTTOAREAL:
- 1. ETASJE - 676.25 m2
 - 2. ETASJE - 696.95 m2
 - 3. ETASJE - 499.30 m2
 - 4. ETASJE - 377.72 m2
 - 5. ETASJE - 377.72 m2
 - T - 2629.94 m2

BRUTTOAREAL (UNDER ARBEID: DIMENSJONER KREVE BEKREFTELSE)

- A - SERVICETORGET
- B - TILDELINGSTJENESTEN
- C - KULTUR
- D - PLAN- OG BYGGESAK
- E - EIENDOMSDRIFT

2. ETASJE:
- A - 09 KONTORER - SERVICETORGET
 - B - 13 KONTORER - TILDELINGSTJENESTEN
 - C - 08 KONTORER - KULTUR
 - D - 00 KONTORER - PLAN- OG BYGGESAK
 - E - 00 KONTORER - EIENDOMSDRIFT
 - F - FLERE BRUK

VENTILASJON
 VARME



- TOTALT:
- A - 16 KONTORER - SERVICETORGET
 - B - 13 KONTORER - TILDELINGSTJENESTEN
 - C - 08 KONTORER - KULTUR
 - D - 23 KONTORER - PLAN- OG BYGGESAK
 - E - 15 KONTORER - EIENDOMSDRIFT
 - F - FLERE BRUK

*Skisse foreløpige hovedføringer
 ventilasjon og varme
 20/4-16 VVS-ing. J.A.Loe
 Se også siste
 arkitekttegning*

MERKNAD: ALL MÅL MÅ KONTROLLERES PÅ STEDET

A	PLANLØSNING, OPPVASKEMASKIN, SJAKTER, FOLDEVEGG	12.04.2016	
NR:	REV. GJELDER:	DATO:	SIGN:
KRISTIANSUND KOMMUNE		REVISJON:	
VÅGEVEIEN 4		A	
PLAN 2. ETASJE		SIGN:	67571
EIENDOMSDRIFT , PB 178, 6501 KR.SUND TLF 71574000		MÅL 1:100	P02
e-post: Ingar.Viktil@kristiansund.kommune.no clovis.lopes@kristiansund.kommune.no		DATO: 18.04.2016	

PLAN 2. ETASJE - (UNDER ARBEID: DIMENSJONER KREVE BEKREFTELSE)
 PLAN M=1:100

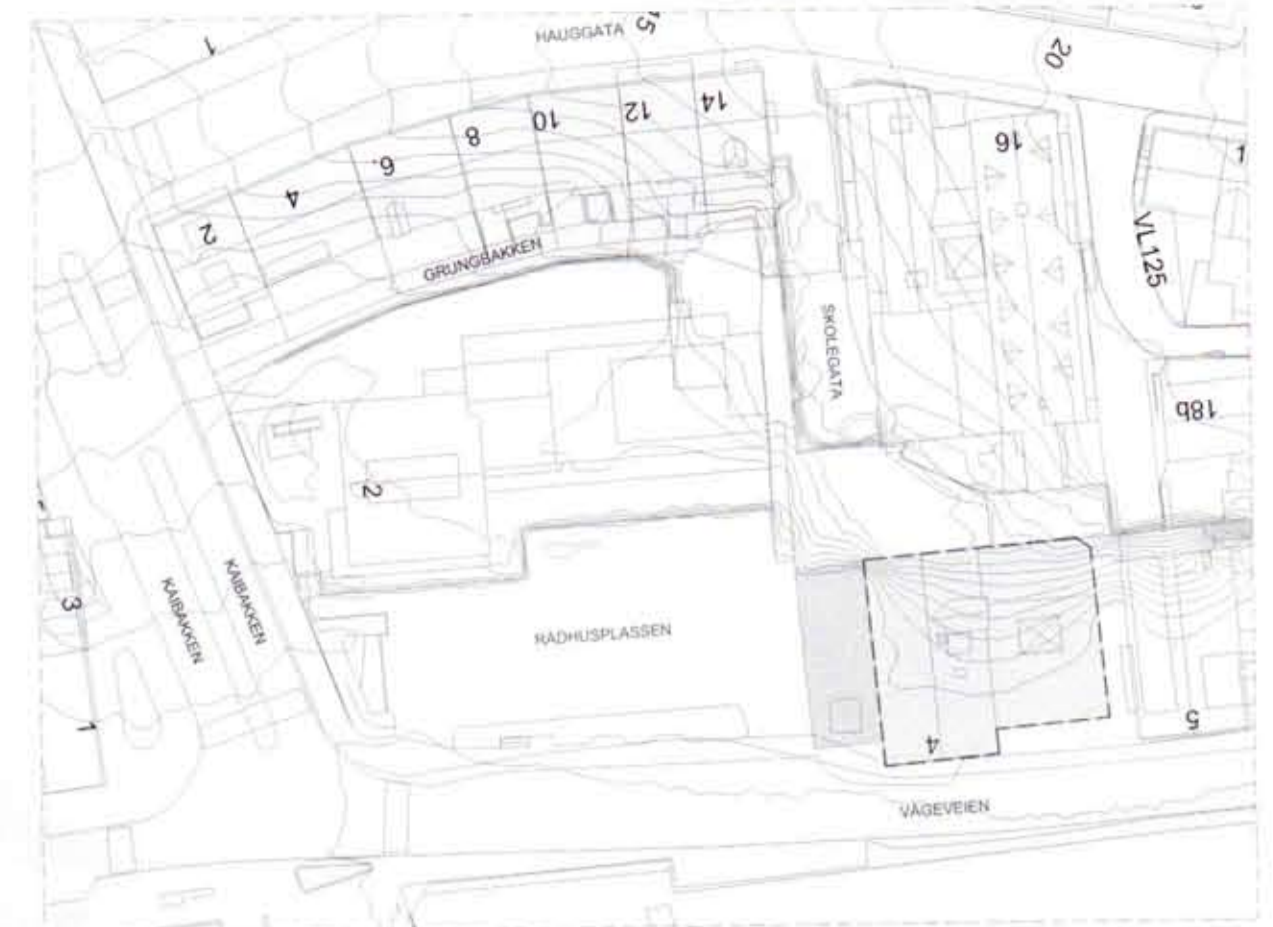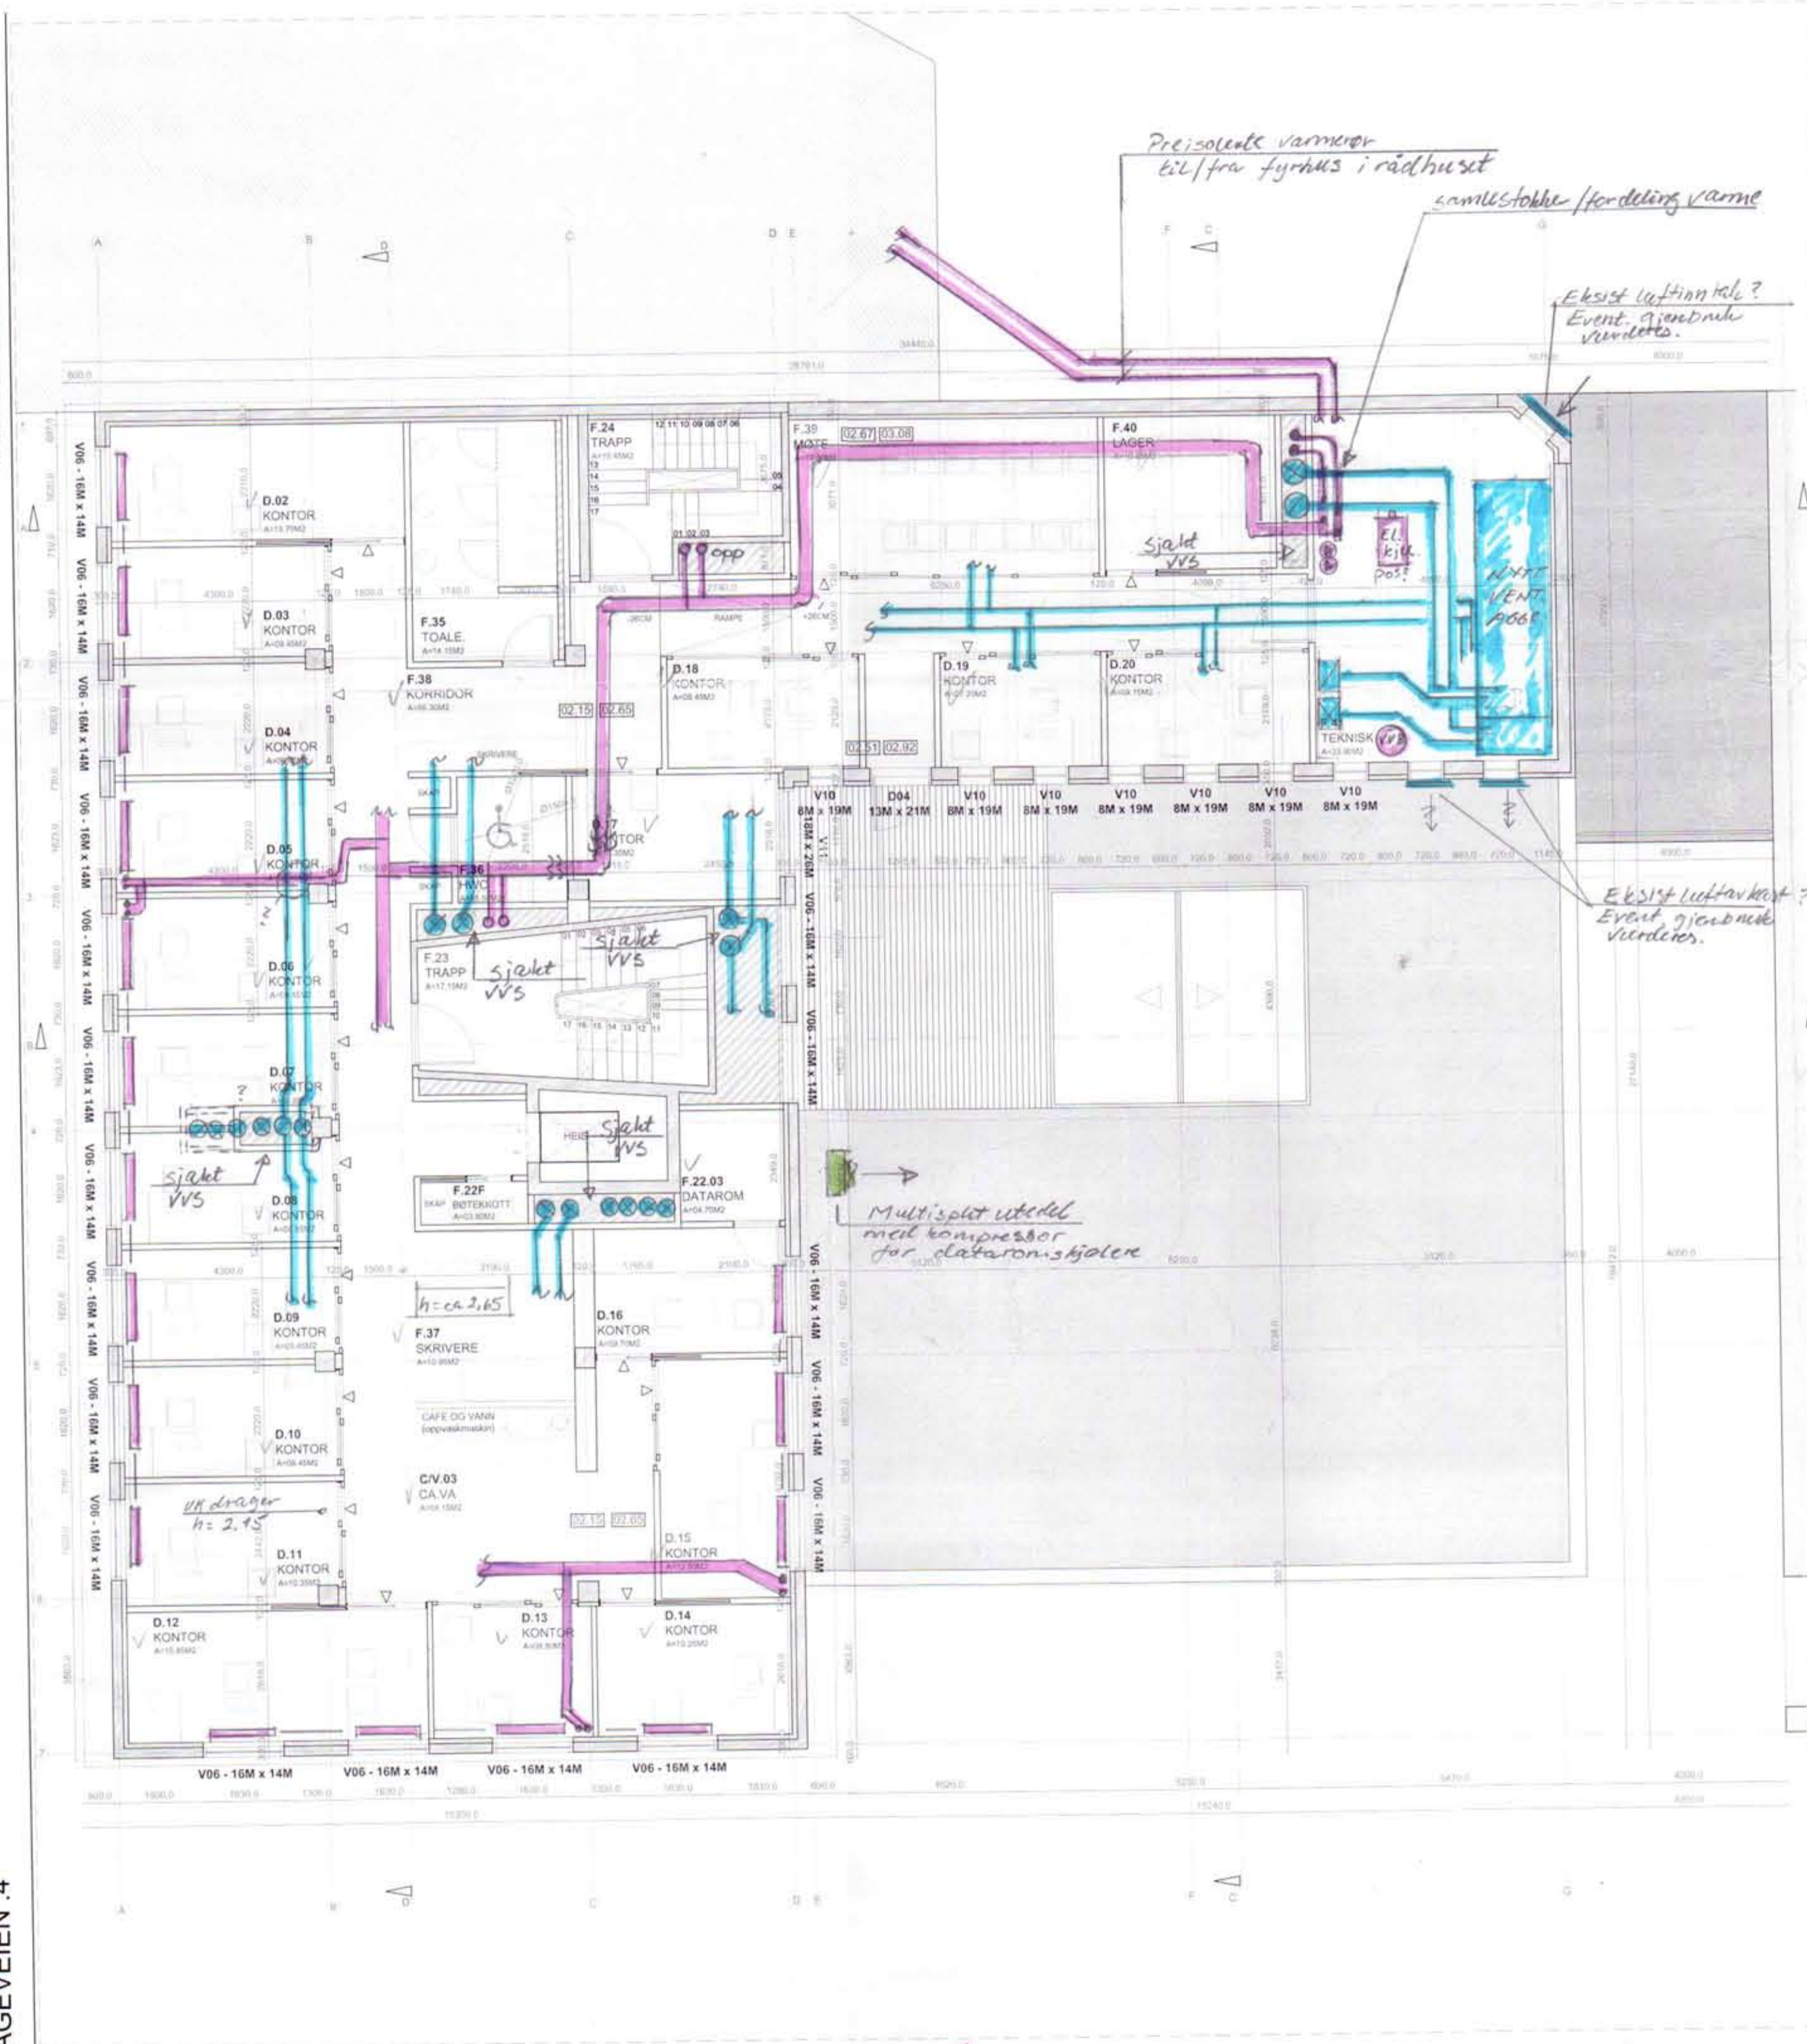

SITUASJON PLAN M=1:1000 (UNDER ARBEID: DIMENSJONER KREVE BEKREFTELSE)

VÅGEVEIEN 4
 RIGGOMRADE

- BRUTTOAREAL:
1. ETASJE - 676.25 m²
 2. ETASJE - 696.95 m²
 3. ETASJE - 499.30 m²
 4. ETASJE - 377.72 m²
 5. ETASJE - 377.72 m²
- T - 2629.94 m²

BRUTTOAREAL (UNDER ARBEID: DIMENSJONER KREVE BEKREFTELSE)

- A - SERVICETORGET
- B - TILDELINGSTJENESTEN
- C - KULTUR
- D - PLAN- OG BYGGESAK
- E - EIENDOMSDRIFT

3. ETASJE:
- A - 00 KONTORER - SERVICETORGET
 - B - 00 KONTORER - TILDELINGSTJENESTEN
 - C - 00 KONTORER - KULTUR
 - D - 19 KONTORER - PLAN- OG BYGGESAK
 - E - 00 KONTORER - EIENDOMSDRIFT
 - F - FLERE BRUK

: VENTILASJON
 : VARME



- TOTALT:
- A - 16 KONTORER - SERVICETORGET
 - B - 13 KONTORER - TILDELINGSTJENESTEN
 - C - 08 KONTORER - KULTUR
 - D - 23 KONTORER - PLAN- OG BYGGESAK
 - E - 15 KONTORER - EIENDOMSDRIFT
 - F - FLERE BRUK

Skisse foreløpige hovedføringer ventilasjon og varme
 20/4-2016 VVS-ing. J.A.Løe
 Se også siste arkitekttegning

MERKNAD: ALL MÅL MÅ KONTROLLERES PÅ STEDET

A	PLANLØSNING, OPPVASKEMASKIN OG BK	12.04.2016	
NR:	REV. GJELDER:	DATO:	SIGN:
KRISTIANSDUND KOMMUNE		REVISJON:	
VÅGEVEIEN 4		A	
PLAN 3. ETASJE		SIGN:	67571
EIENDOMSDRIFT , PB 178, 6501 KR.SUND TLF 71574000		MÅL 1:100	P03
e-post: Ingar.Viktil@kristiansund.kommune.no clovis.lopes@kristiansund.kommune.no		DATO: 18.04.2016	

PLAN 3. ETASJE - (UNDER ARBEID: DIMENSJONER KREVE BEKREFTELSE)
 PLAN M=1:100

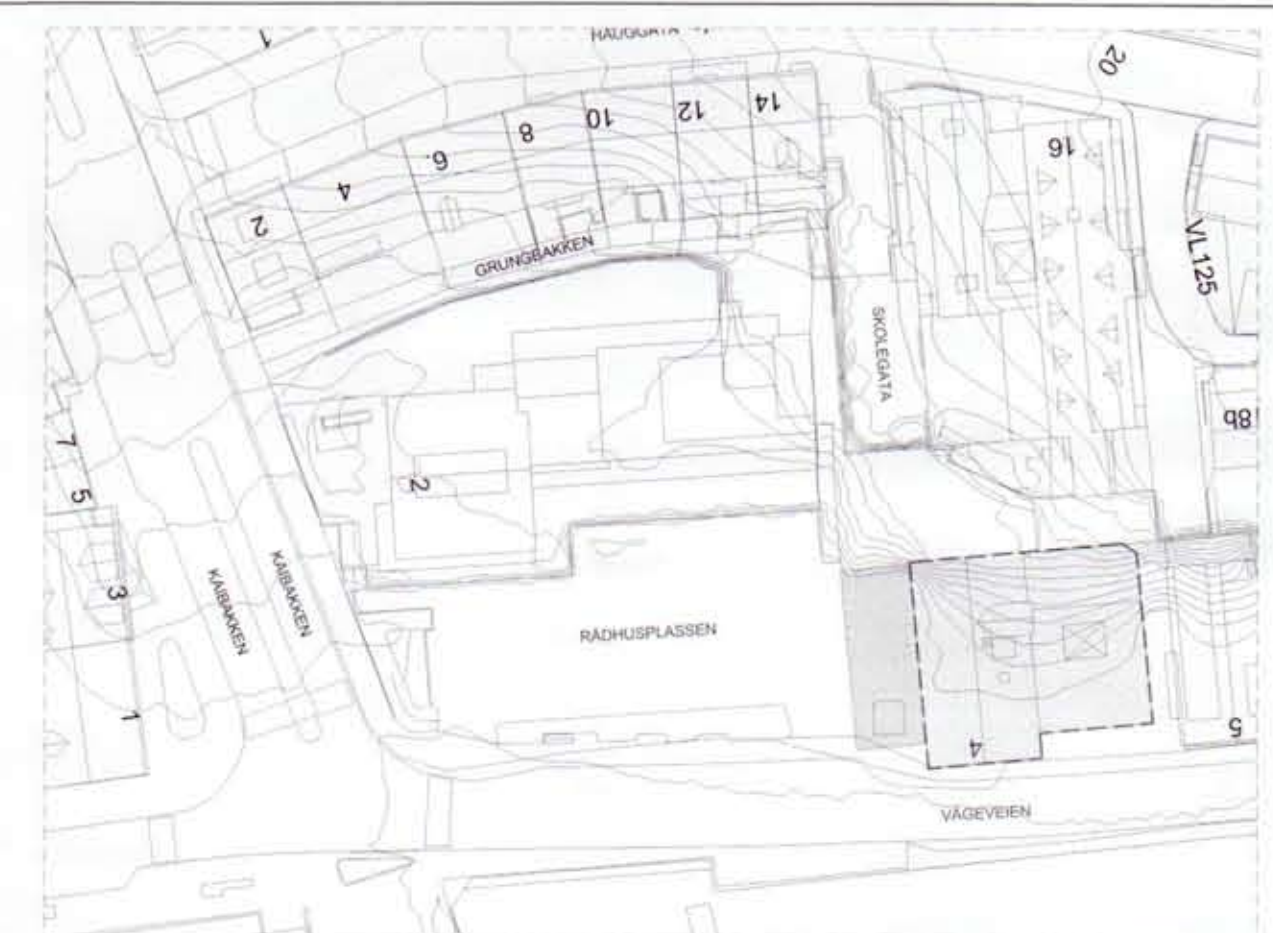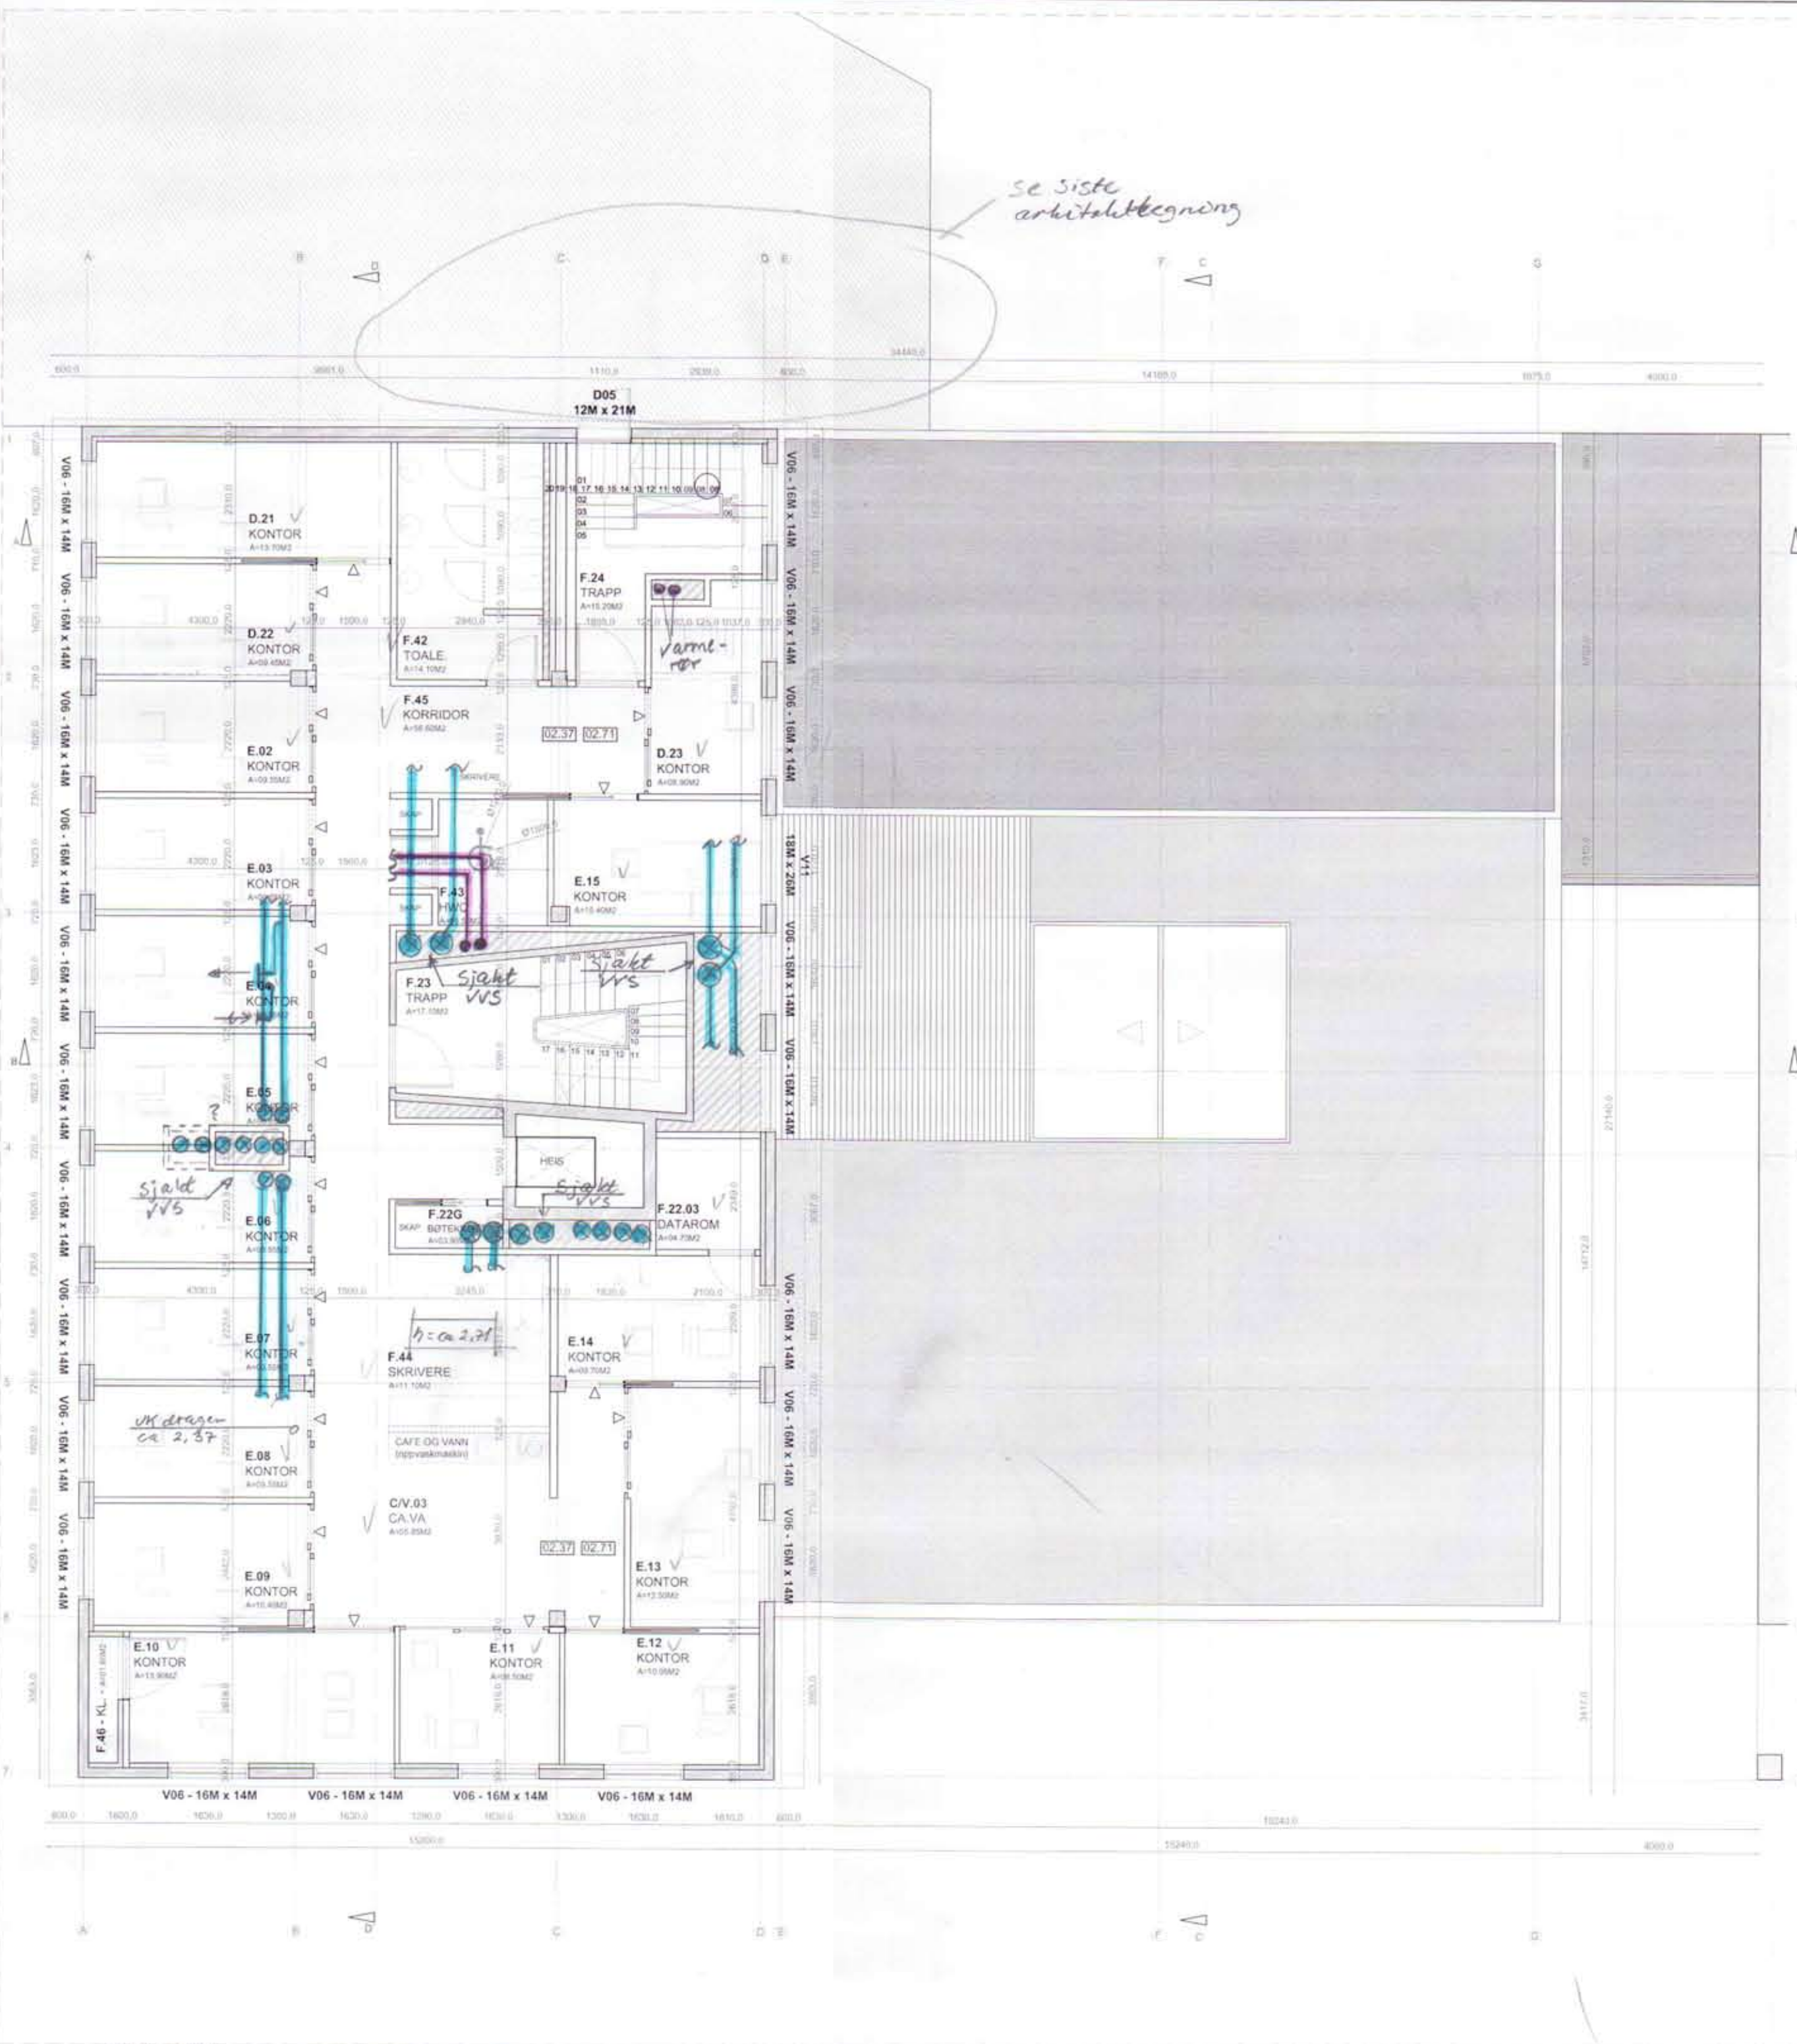

SITUASJON PLAN M=1:1000 (UNDER ARBEID. DIMENSJONER KREVE BEKREFTELSE)

BRUTTOAREAL:

1. ETASJE	- 676.25 m ²
2. ETASJE	- 696.95 m ²
3. ETASJE	- 499.30 m ²
4. ETASJE	- 377.72 m ²
5. ETASJE	- 377.72 m ²
T	- 2629.94 m ²

BRUTTOAREAL (UNDER ARBEID. DIMENSJONER KREVE BEKREFTELSE)

- A - SERVICETORGET
- B - TILDELINGSTJENESTEN
- C - KULTUR
- D - PLAN- OG BYGGESAK
- E - EIENDOMSDRIFT

4. ETASJE:
- A - 00 KONTORER - SERVICETORGET
 - B - 00 KONTORER - TILDELINGSTJENESTEN
 - C - 00 KONTORER - KULTUR
 - D - 03 KONTORER - PLAN- OG BYGGESAK
 - E - 14 KONTORER - EIENDOMSDRIFT
 - F - FLERE BRUK

: VENTILASJON
 : VARMIE


- TOTALT:
- A - 16 KONTORER - SERVICETORGET
 - B - 13 KONTORER - TILDELINGSTJENESTEN
 - C - 08 KONTORER - KULTUR
 - D - 23 KONTORER - PLAN- OG BYGGESAK
 - E - 15 KONTORER - EIENDOMSDRIFT
 - F - FLERE BRUK

Skisse foreløpige hovedføringer ventilasjon og varme
 20/4-2016 VVS-ing. f. A. Loe
 Se også siste arkitekttegning


MERKNAD: ALL MÅL MÅ KONTROLLERES PÅ STEDET

A	PLANLØSNING, OPPVASKEMASKIN OG BK	12.04.2016	
NR:	REV. GJELDER:	DATO:	SIGN:
KRISTIANSUND KOMMUNE VÅGEVEIEN 4		REVISJON: A	
PLAN 4. ETASJE		SIGN:	
EIENDOMSDRIFT, PB 178, 6501 KR.SUND TLF 71574000		REVISJON: 67571	
e-post: Ingar.Viktil@kristiansund.kommune.no		MAL 1:100	
clovis.lopes@kristiansund.kommune.no		DATO: 18.04.2016	
		P04	

PLAN 4. ETASJE - (UNDER ARBEID. DIMENSJONER KREVE BEKREFTELSE)
 PLAN M=1:100

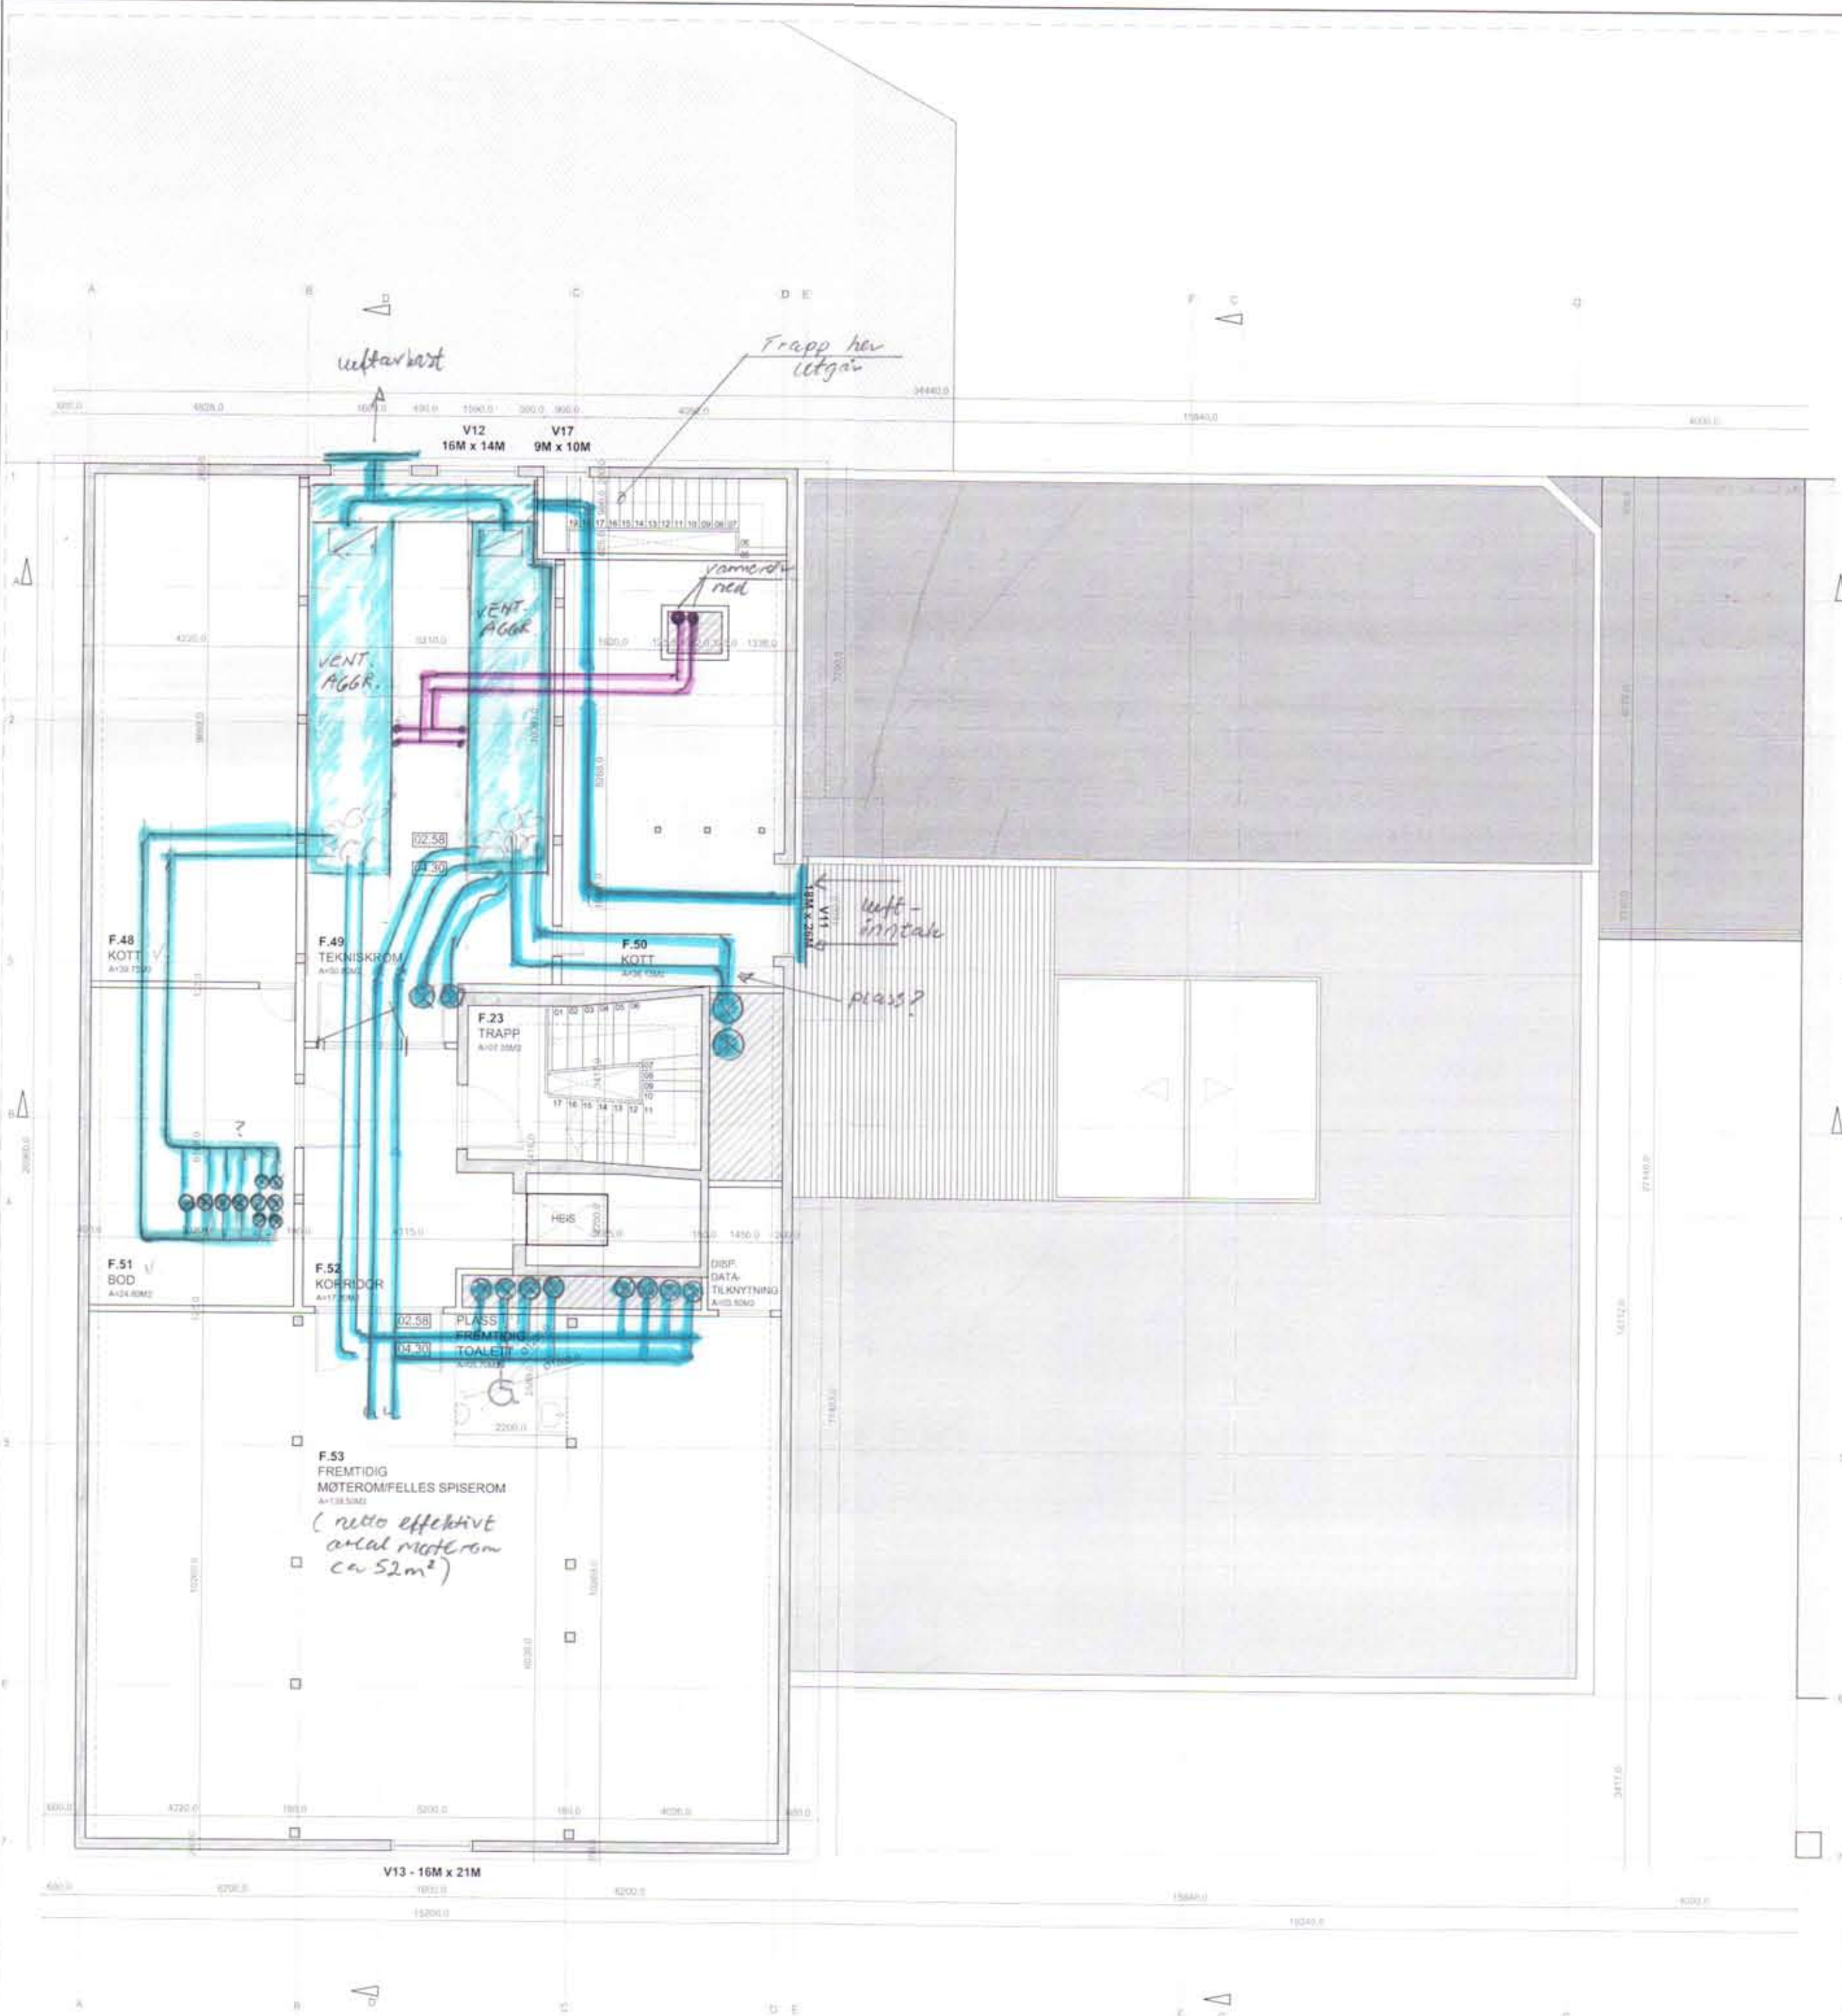

PLAN 5. ETASJE - (UNDER ARBEID: DIMENSJONER KREVE BEKREFTELSE)
 PLAN M=1:100

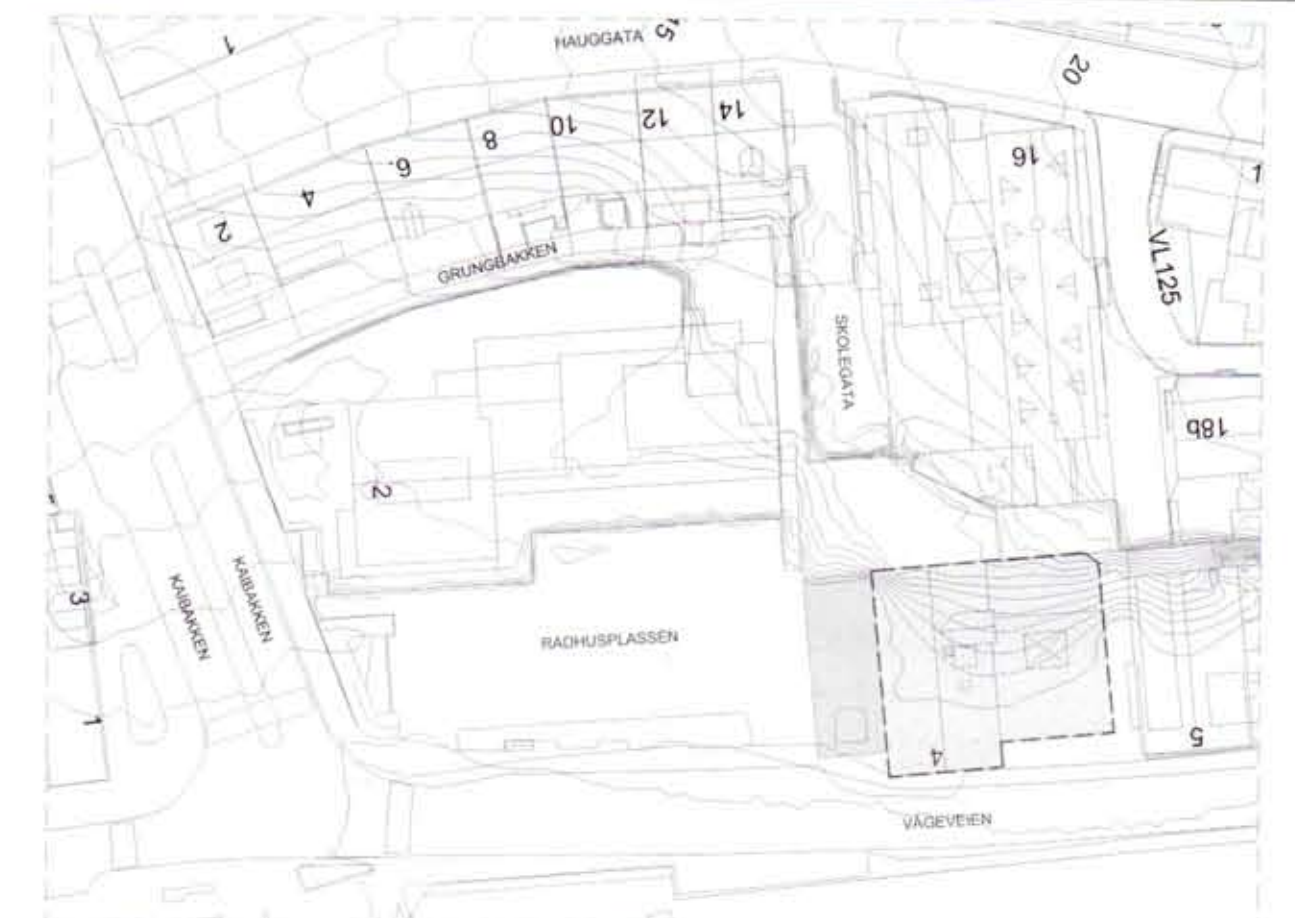

SITUASJON PLAN M=1:1000 (UNDER ARBEID: DIMENSJONER KREVE BEKREFTELSE)

VÅGEVEIEN 4
 RIGGOMRÅDE

BRUTTOAREAL:

1. ETASJE - 676.25 m ²
2. ETASJE - 696.95 m ²
3. ETASJE - 499.30 m ²
4. ETASJE - 377.72 m ²
5. ETASJE - 377.72 m ²
T - 2629.94 m ²

BRUTTOAREAL (UNDER ARBEID: DIMENSJONER KREVE BEKREFTELSE)

- A - SERVICETORGET
- B - TILDELINGSTJENESTEN
- C - KULTUR
- D - PLAN- OG BYGGESAK
- E - EIENDOMSDRIFT

TOTALT:

A - 16 KONTORER - SERVICETORGET
B - 13 KONTORER - TILDELINGSTJENESTEN
C - 08 KONTORER - KULTUR
D - 23 KONTORER - PLAN- OG BYGGESAK
E - 15 KONTORER - EIENDOMSDRIFT
F - FLERE BRUK

: VENTILASJON
 : VARME

Skisse foreløpige innretninger
 Ventilasjon og varme
 2014-2016, VVS-ins. F.A. Loe
 Se også siste
 arkitekttegning

MERKNAD: ALL MÅL MÅ KONTROLLERES PÅ STEDET.

A PLANLØSNING	12.04.2016
NR: REV. GJELDER:	DATO: SIGN:
KRISTIANSSUND KOMMUNE	
VÅGEVEIEN 4	
PLAN 5. ETASJE	REVISJON: A
EIENDOMSDRIFT, PB 178, 6501 KR.SUND TLF 71574000	67571
e-post: Ingar.Viktil@kristiansund.kommune.no	P05
MÅL 1:100	
DATO: 18.04.2016	