
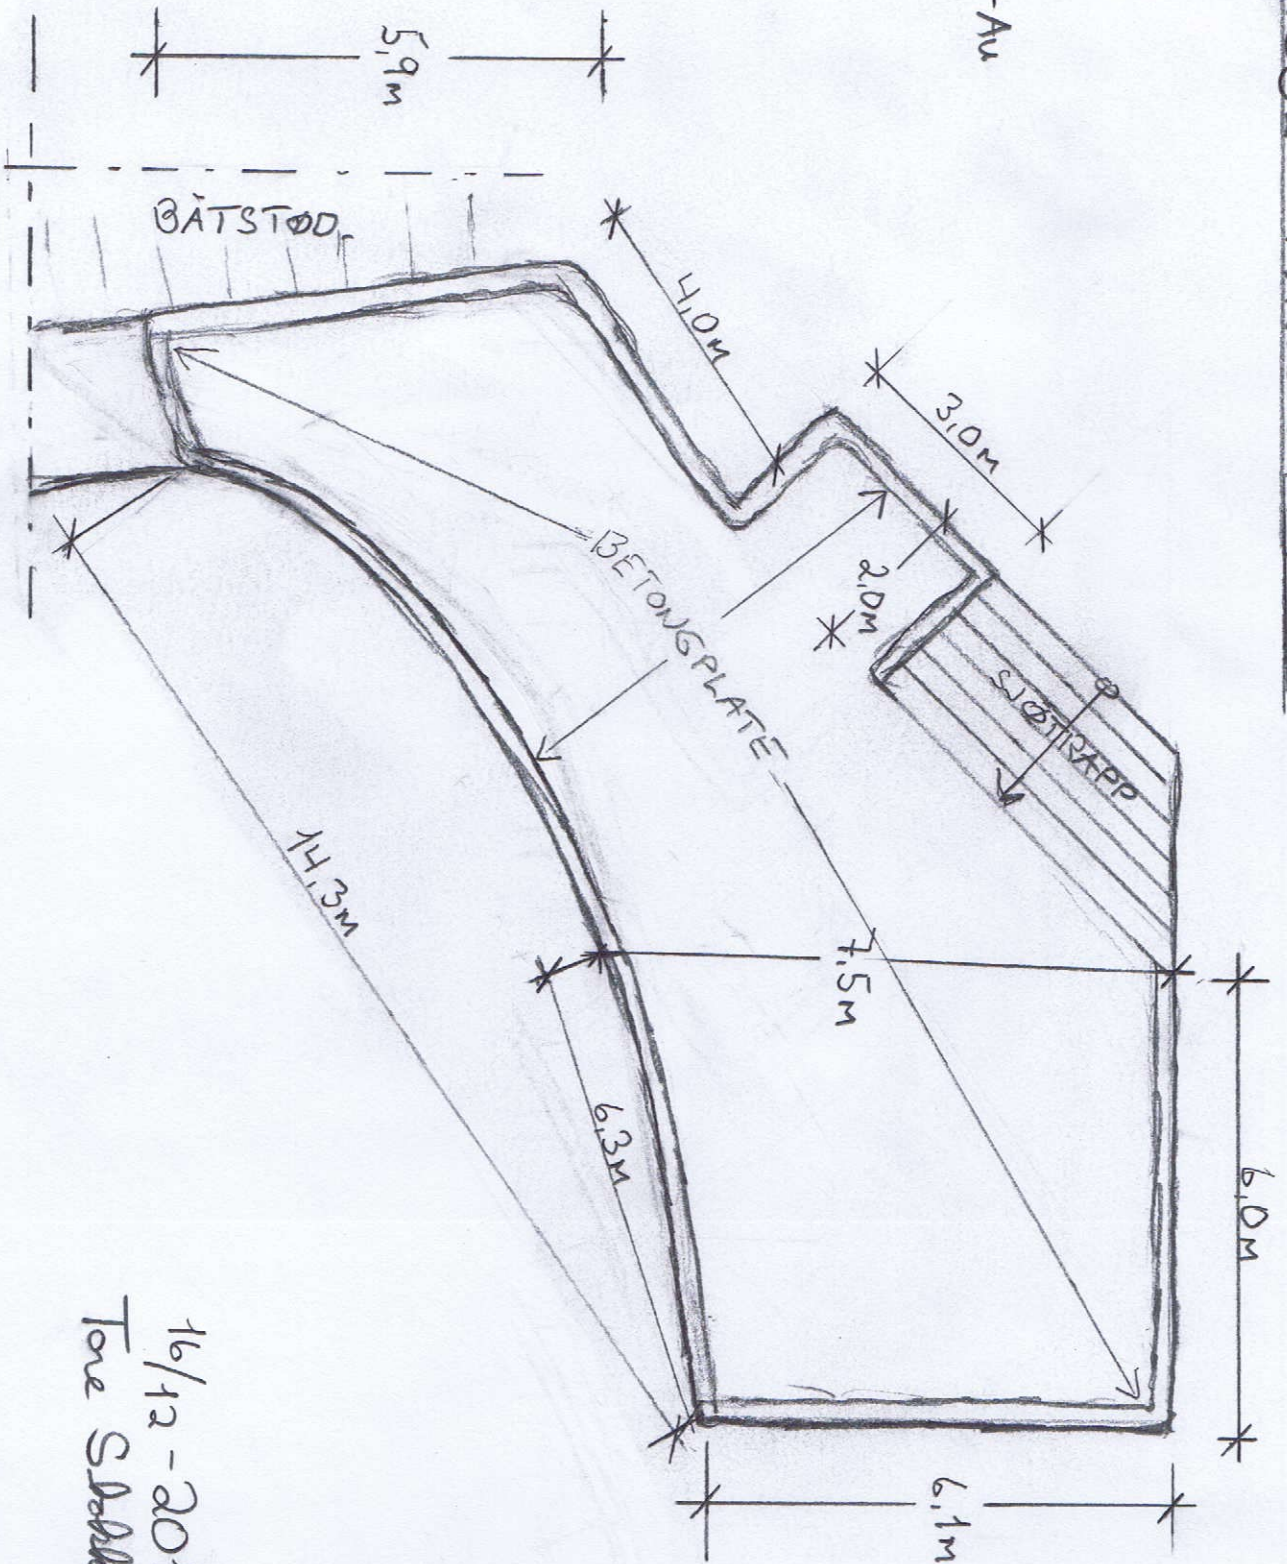


HJØKALIA, NEDRE LJOEN.
MÅLSKISSE. MÅLESTOKK 1:100

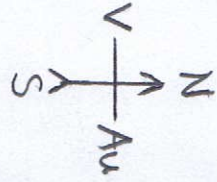

16/12 - 2014
Tore Skjelle