



SNITT A-A

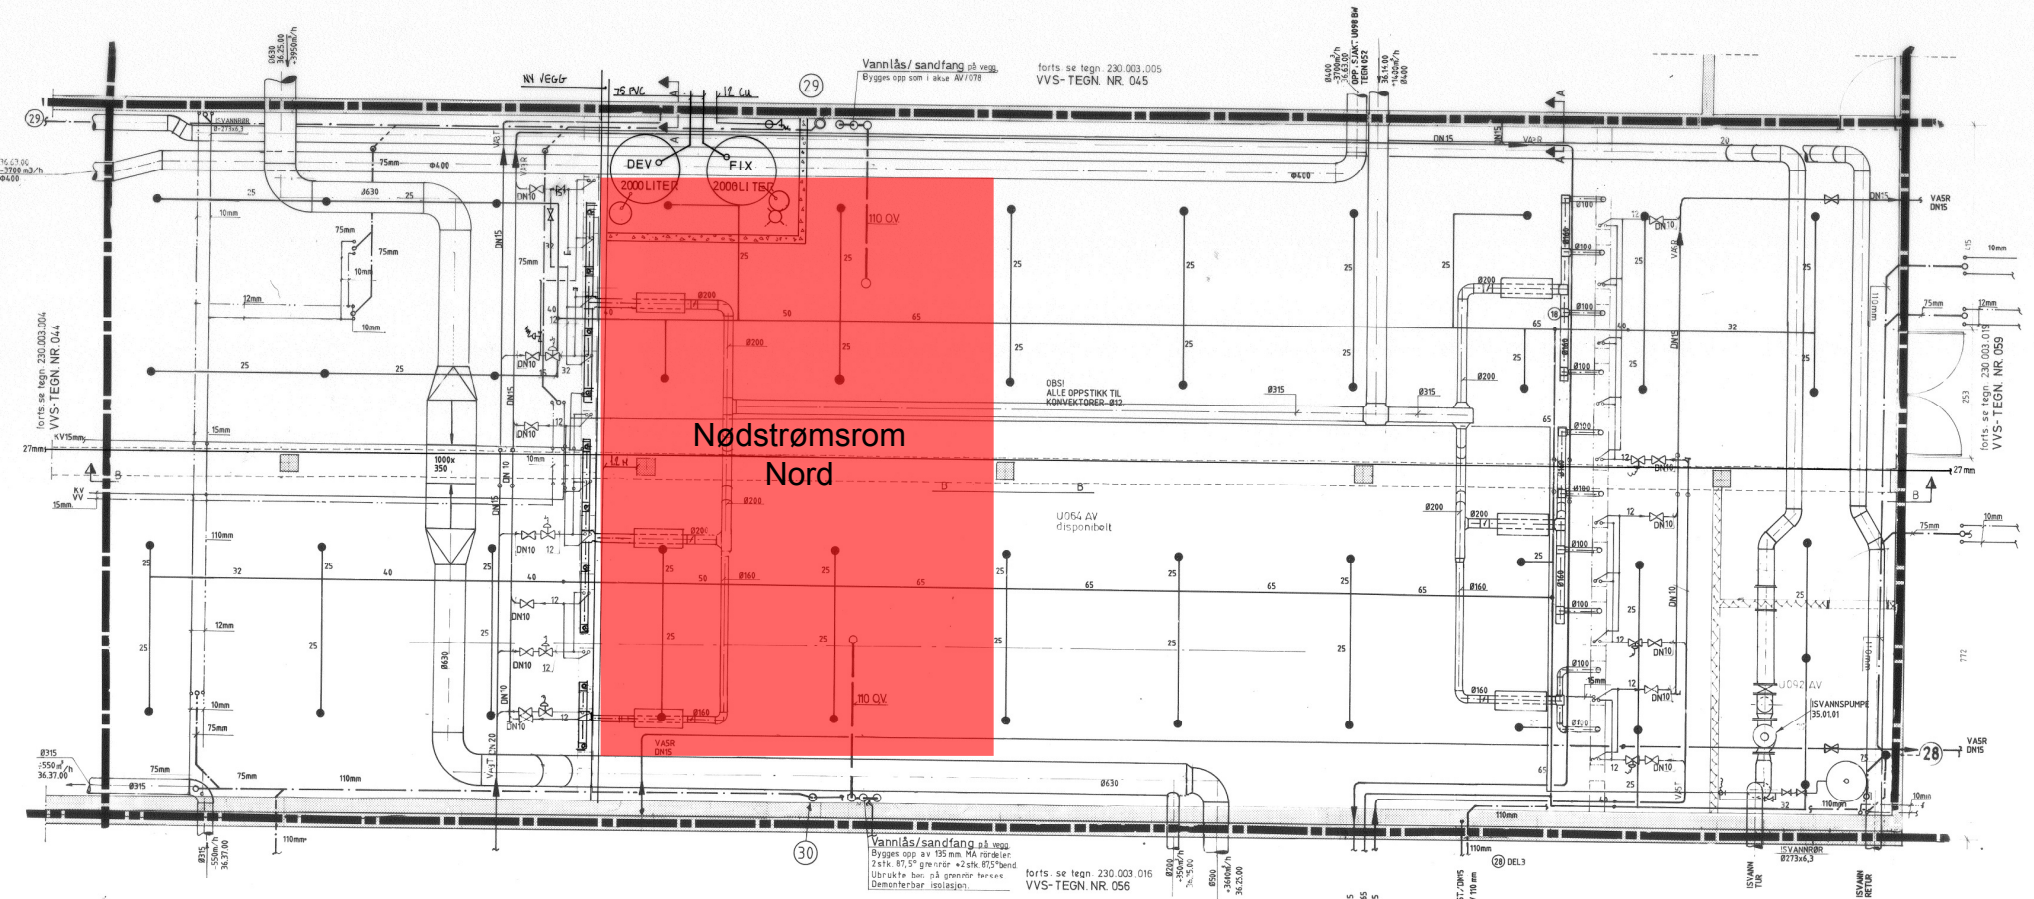

Nødstrømsrom Nord

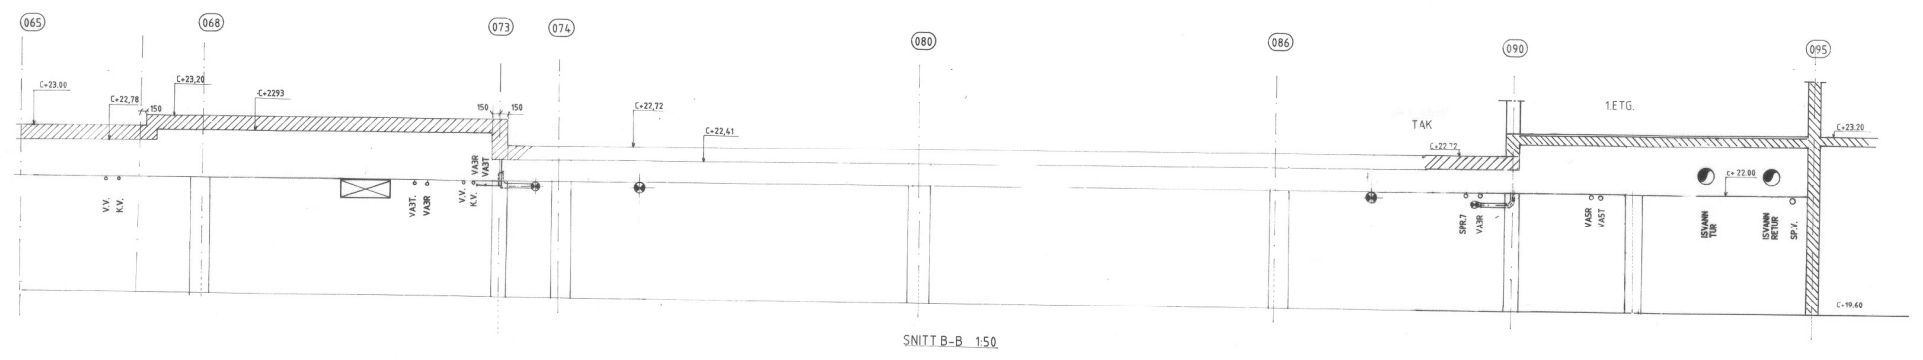

SNITT B-B 150

BE
BD
BC
BB
BA
AA
A0
AA
AZ
AY
AX
AW
AV

M	06.05.96	Kortsluttet anlegg for med. luft og tekn. luft 10.54.07.10
OBS! DENNE TEKN. MASSEJUSTER ENVENTUELLE GJ. ETTER RE		
L	24.05.91	Rom U064 AV oppsamling av kjemikalier fra røntgen
K	13.05.91	Rom U069BB endret konvektor opplegg
J	01.12.89	INTEGN. EKSP. KAR. ANSE AV 094-095 ISVANNSPUMPE KODE TL. DRIFTSORG. PÅPØRT OPPLÈGGSNR. ISVANNANKEN ER FJERNET FRA U069AV. KORR. SNITT B-B
I	27.02.89	PÅPØRT LIFTINGSDI. OG AGGREGATINR. DENNE INDEKS BOKLES TL. INN
H	03.02.89	REGULERING VENTILASJON
G	06.09.88	INTEGN. KLAVTBEK. ANSE 045-046/80.5AMT AV. LEIDN. ANSE 088-090/AV. AV. (OPPLASS. AV SP. V. OG ISVANNBØR. DV. ANS. PÅLASS) UTS. SP. KORR. SNITT B-B
F	01.08.88	FJERNET LIFTING TIL 2T. ETG. (K.A.K.S. 044 OG 045)
E	11.05.88	INTEGN. VARMERORS CA. ANSE AV. SP. FJERNET FRA 094 VARMERORDELINGEN
D	04.05.88	FLYTTET SP. LEIDN. FRA TEGN. NR. 054 TIL TEGN. NR. 054
C	11.03.88	INTEGN. SP. ANLEGG. TILKBL. ISVANNANKEN, FLYTTET ISVANNBØR. INNTON. FORANDR. LUFTKANALER, FORANDRET. INNTON. SNITT B-B
B	23.10.87	INTEGN. KANALER
A	19.9.87	FORANDR. I ØPPT. AV VASR. VARMERØR DN. SNITT A-A KORR. FOR VARMERORDELINGEN VVS.
Rev.	DATE	ROPR. GJELDER
VEST-AGDER SENTRALSYKEHUS - EG U.ETG. VVS-ANLEGG		
BORGES & CONRADT - GRØNER AVD. FOR VVS- OG KLIMATEKNIK. INGEMANNSG. 7. GARDENER A.S. HORNØYENVEI 14. 1300 SANDVÅR. TELEFON 06047 1010		Tegnr. nr. 054 150 17.09. 17.09.

