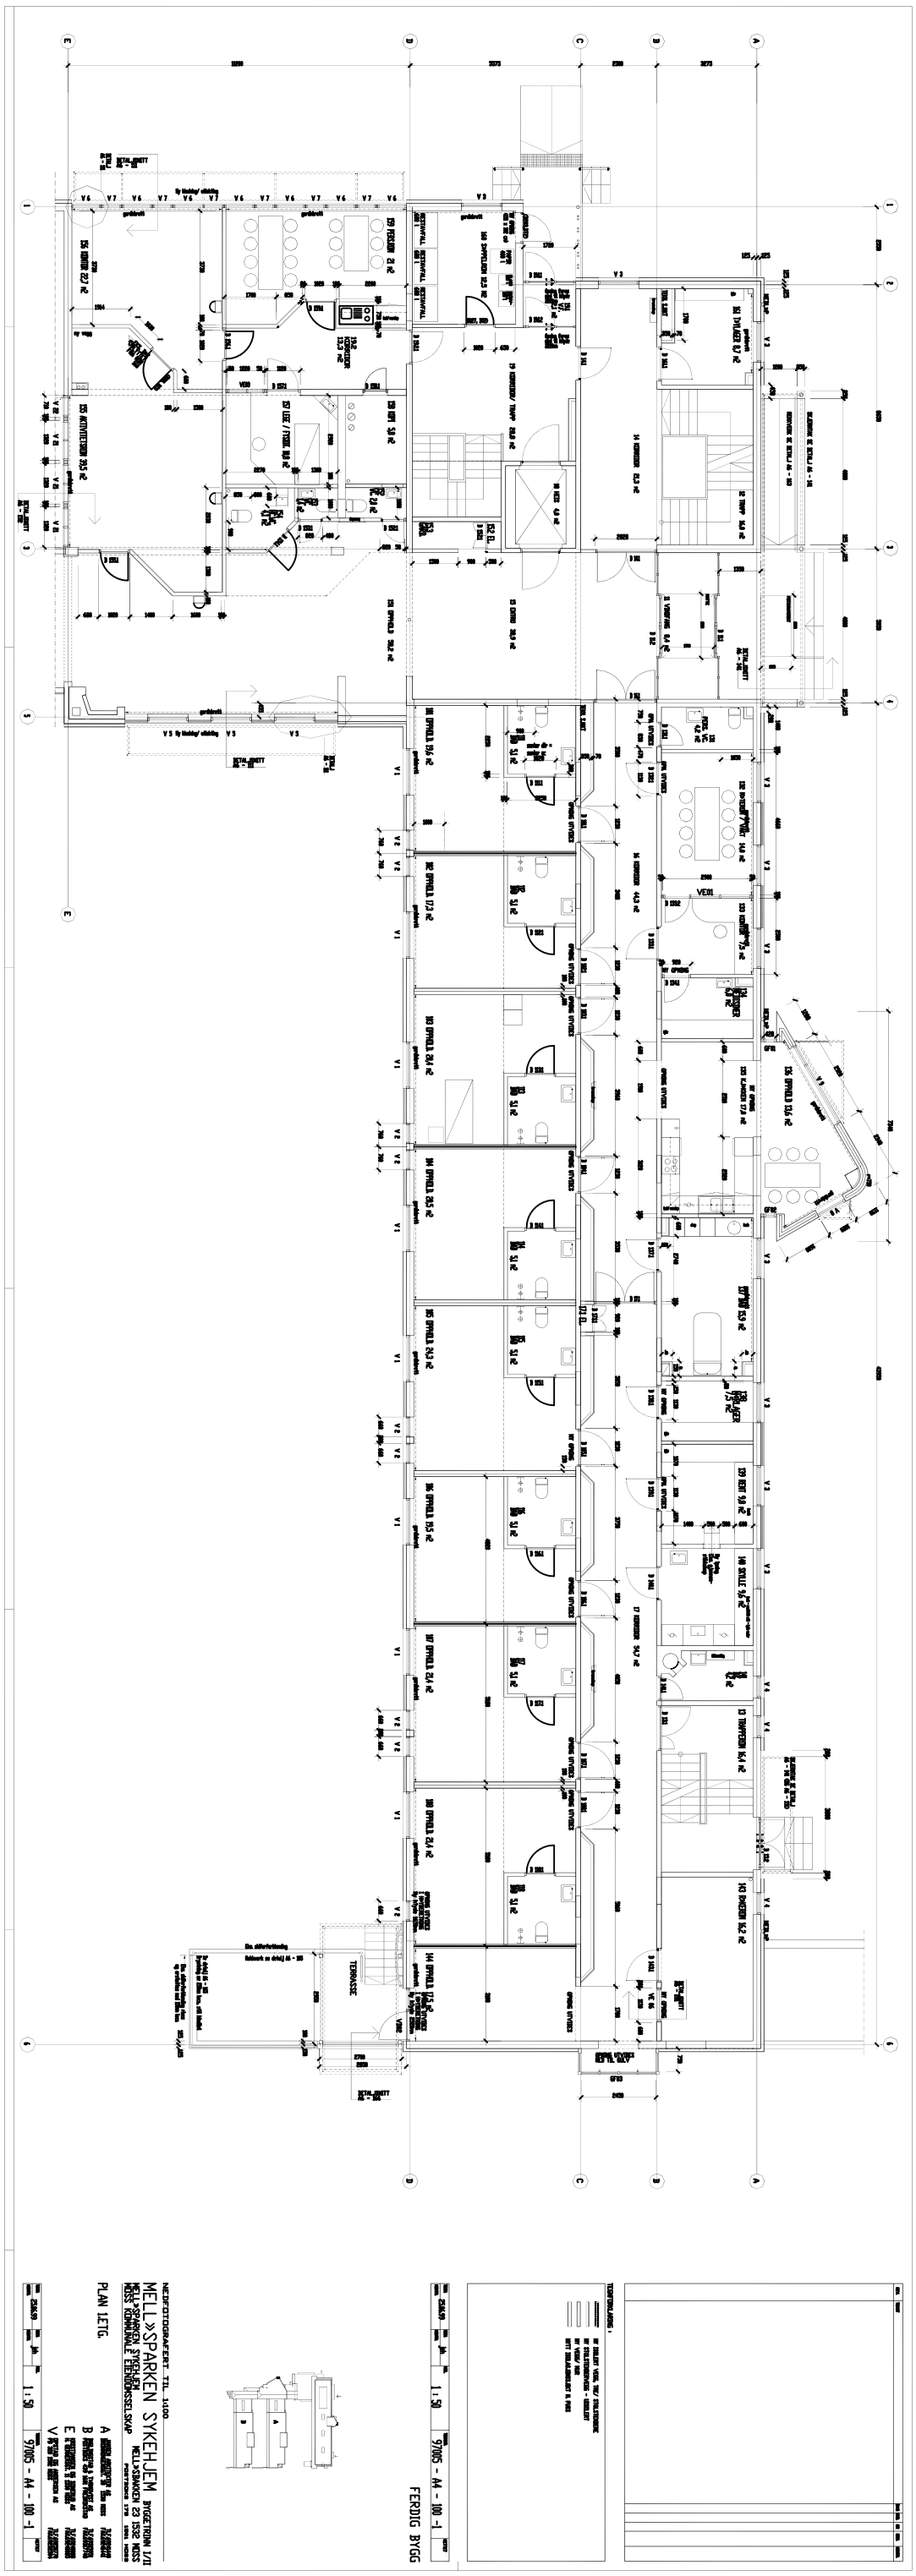

NEDFOTOGRAFERT TIL 1:100
MELL»SPARKEN SYKEHJEM
BYGGETRINN I/II
MELL»SPARKEN SYKEHJEM
MOSS KOMMUNALE EIENDOMSSELSKAP
MELL»SPARKEN 23 1532 MOSS
PLAN 1.ETG.
A
B
E
V
1 : 50
97005 - A4 - 100 -1
FERDIG BYGG
TEGNFORKLARING :