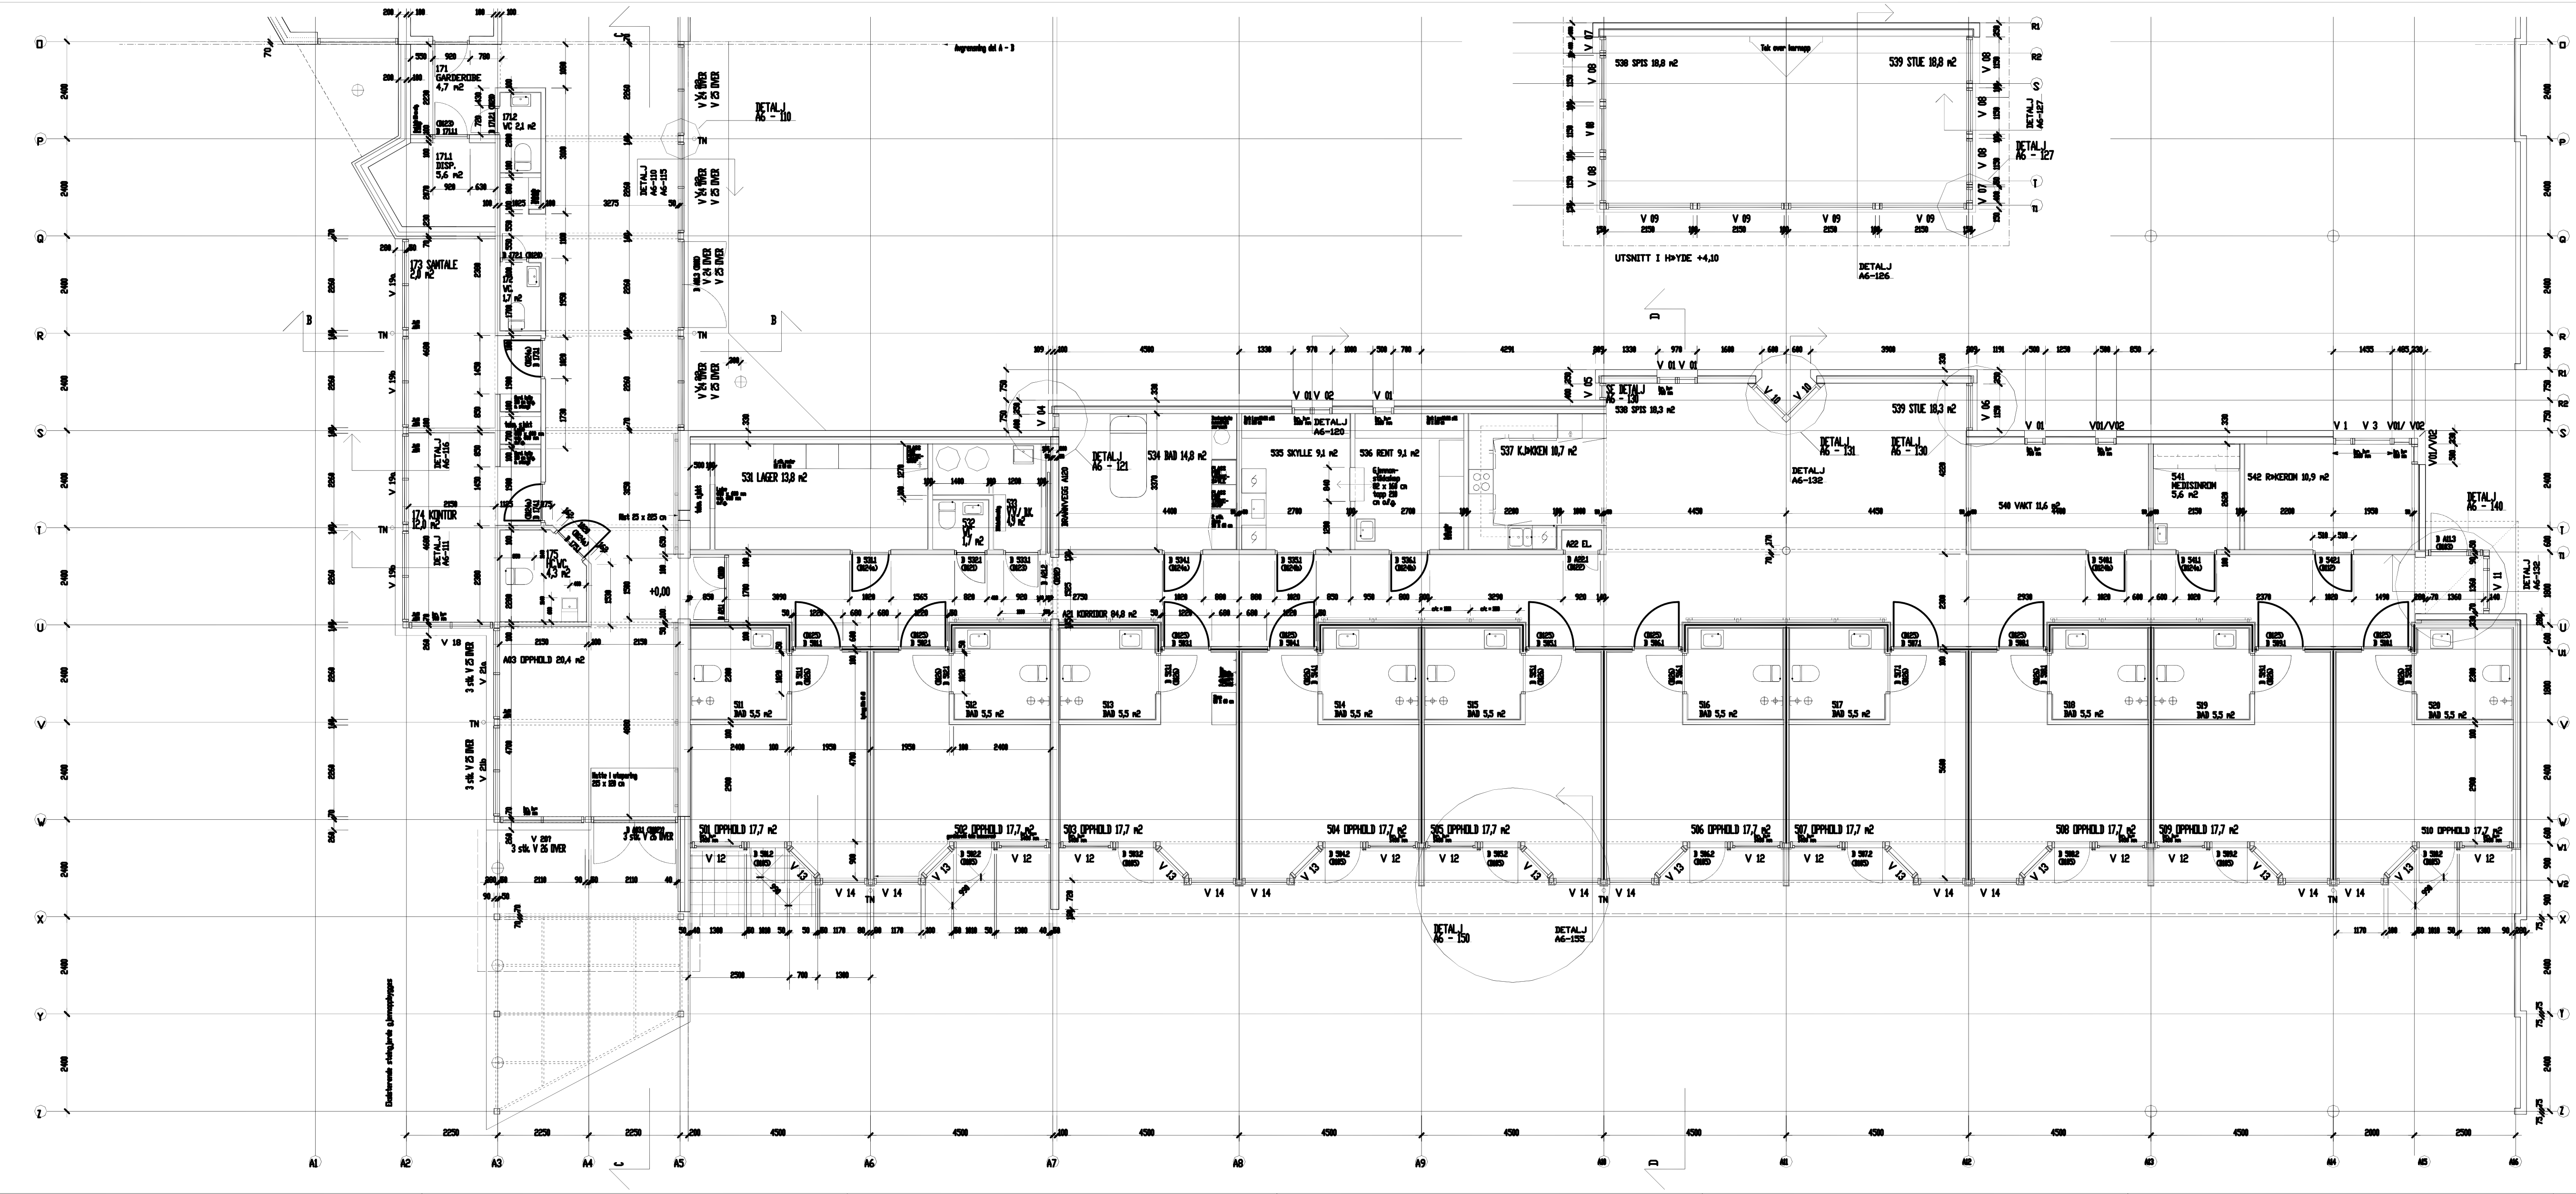

REV.	TEKST	DAG	MND.	ÅR	SIGN.	KONTR.
A	ARBEIDSTEGNING. Supplerende målsetting, detaljhenvisninger	15	06	98	jeh	
B	Endret brystningshøyde rom 173, 174 og A03 Endret dørtype fra skyvedør til slagdør for alle bad. Revidert utforming rom 532 og 533	10	07	98	jeh/jfj	
C	Justert/ målsatt brannvegg i akse A7. Supplerende tekst. Inntegnet matter og håndlister. Flyttet badekar og tegnet inn plass til vaskesøyle og tørkeskap i rom 534. Tegnet inn plass til fryseskap i rom 531. Endret dørtyper i biroom. Lydvegg mellom rom 501 og 502.	26	10	98	jeh	
D	Ferdig bygg.	25	06	99	jeh	

TEGNFORKLARING :

LECA

BETONG

ALLE MÅL KONTROLLERES PÅ PLASSEN

FERDIG BYGG

TEGN. 02.03.98	SIGN. jeh	MÅL 1 : 50	TEGNNR. 97005 - A4 - 111	REVIDERT D

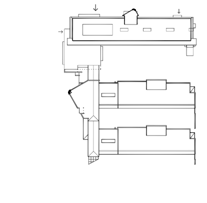

MELL»SPARKEN SYKEHJEM BYGGETRINN II

MELL»SPARKEN SYKEHJEM
MOSS KOMMUNALE EIENDOMSSELSKAP

MELL»SBAKKEN 23 1532 MOSS
POSTBOKS 175 1501 MOSS

PLAN DEL B

A JANSEN ARKITEKTER AS, DRONNINGENSGT. 30 1530 MOSS, TLF.69241440, FAX.69241441

B INGLINGSTAD & T»RNQVIST AS, POSTBOKS 439 1601 FREDRIKSTAD, TLF.69315951, FAX.69317748

E KRISTIANSEN OG SÆNERUD AS, H. GERNERSGT. 11 1530 MOSS, TLF.69240080, FAX.69240065

V OPSTAD OG ANDERSEN AS, PB 320 1502 MOSS, TLF.69250770, FAX.69252504

TEGN. 02.03.98	SIGN. jeh	MÅL 1 : 50	TEGNNR. 97005 - A4 - 111	REVIDERT D
KONTR.	KONTR.			