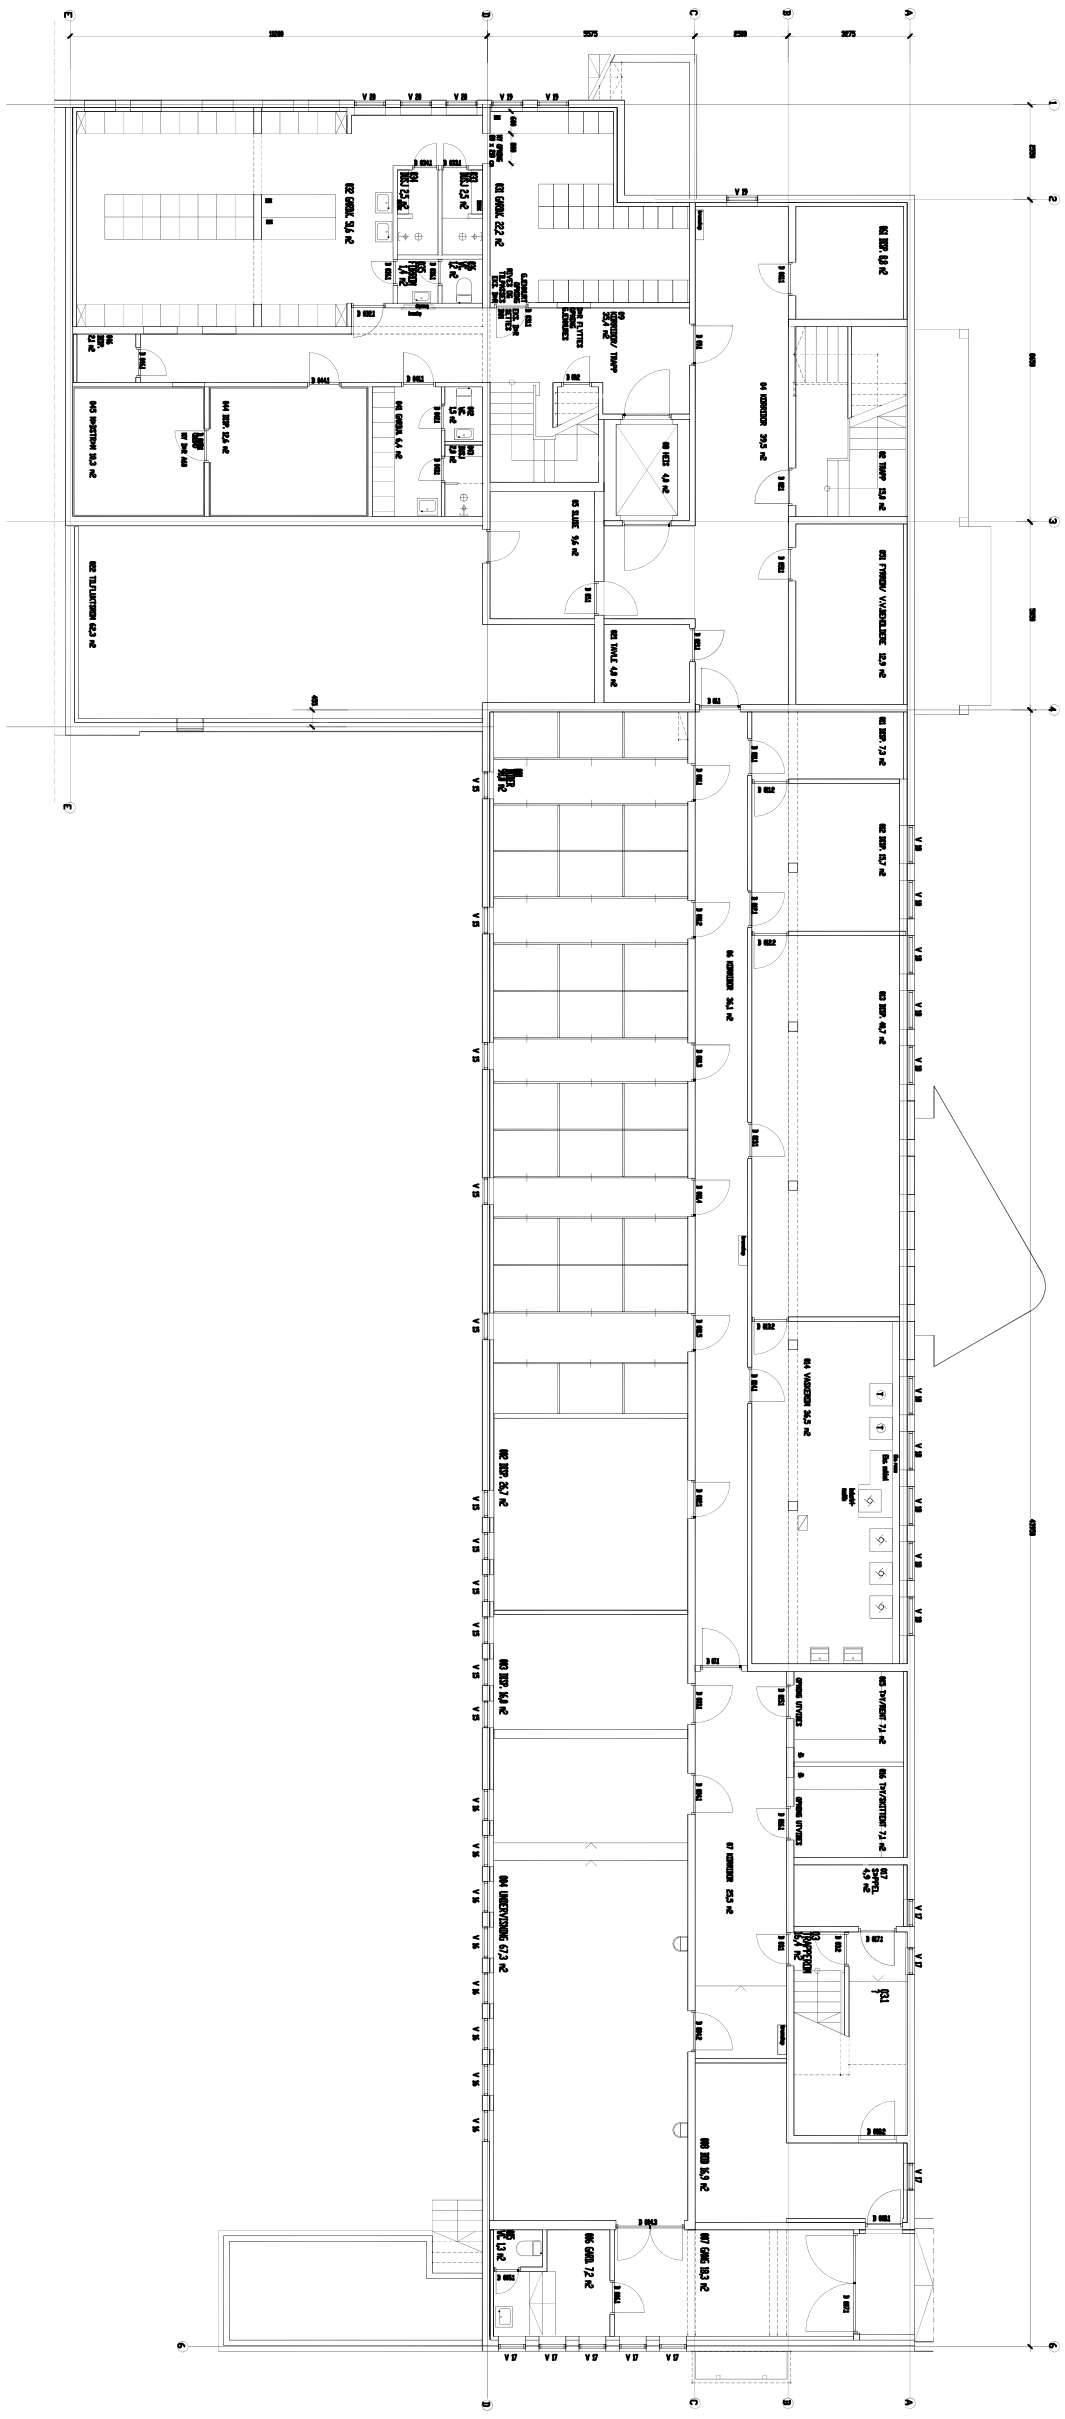

NEDFOTOGRAFERT TIL 1:100

MELL»SPARKEN SYKEHJEM

BYGGETRINN II

MELL»SPARKEN 23 1532 MOSS

MOSS KOMMUNALE EIENDOMSSELSKAP

PLAN KJELLER

A

B

E

V

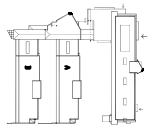

1 : 50

97005 - A4 - 001

C

FERDIG BYGG

TEGNFORKLARING :

MY VEGG / LECA

1 : 50

97005 - A4 - 001

C