


67168/16.

Ambulansestasjon Rendalen. Fasade vest

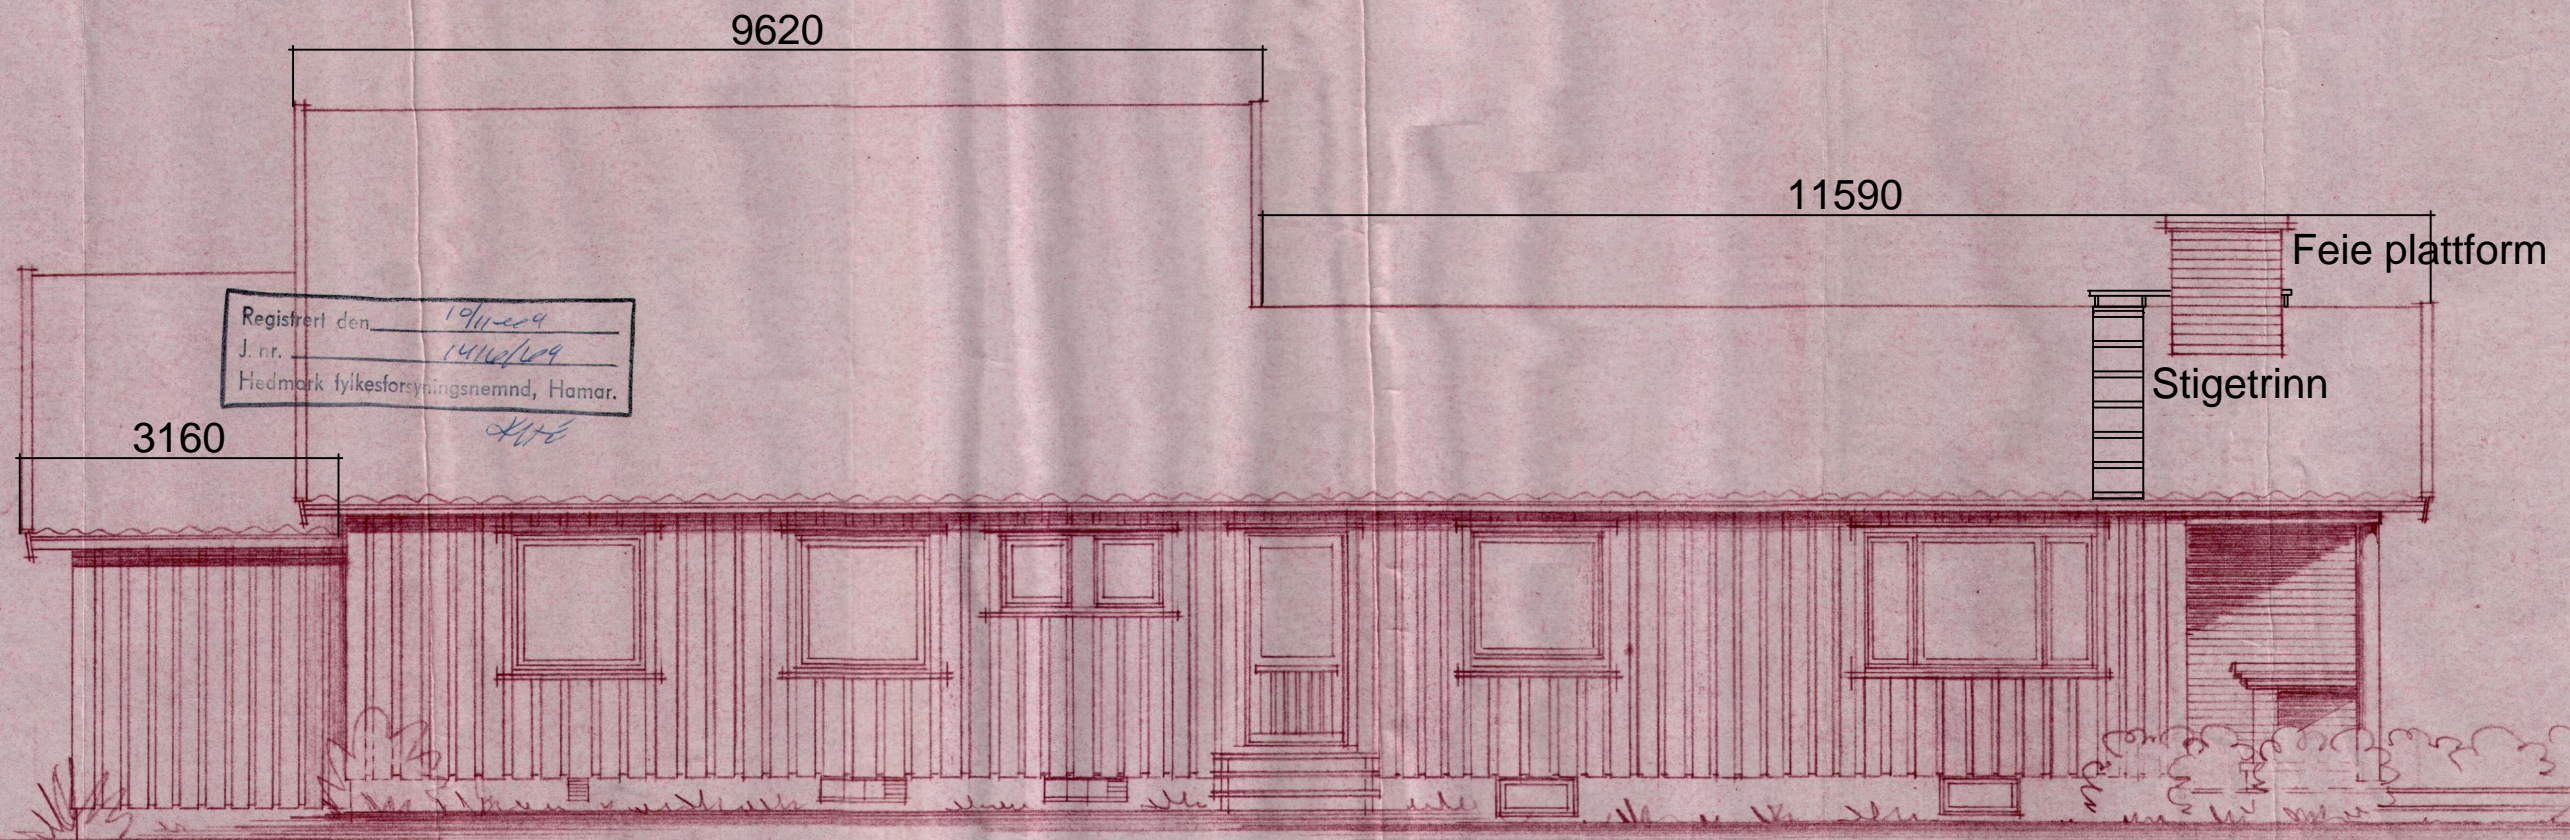

VESTFASADE.

DISTRIKTSBOMIG I RENDALEN.
VESTFASADE, MÅL 1:75

ENVERDUM 10/10-69.