


67168 / 18.

# Ambulansestasjon Rendalen. Fasade øst 1 : 75

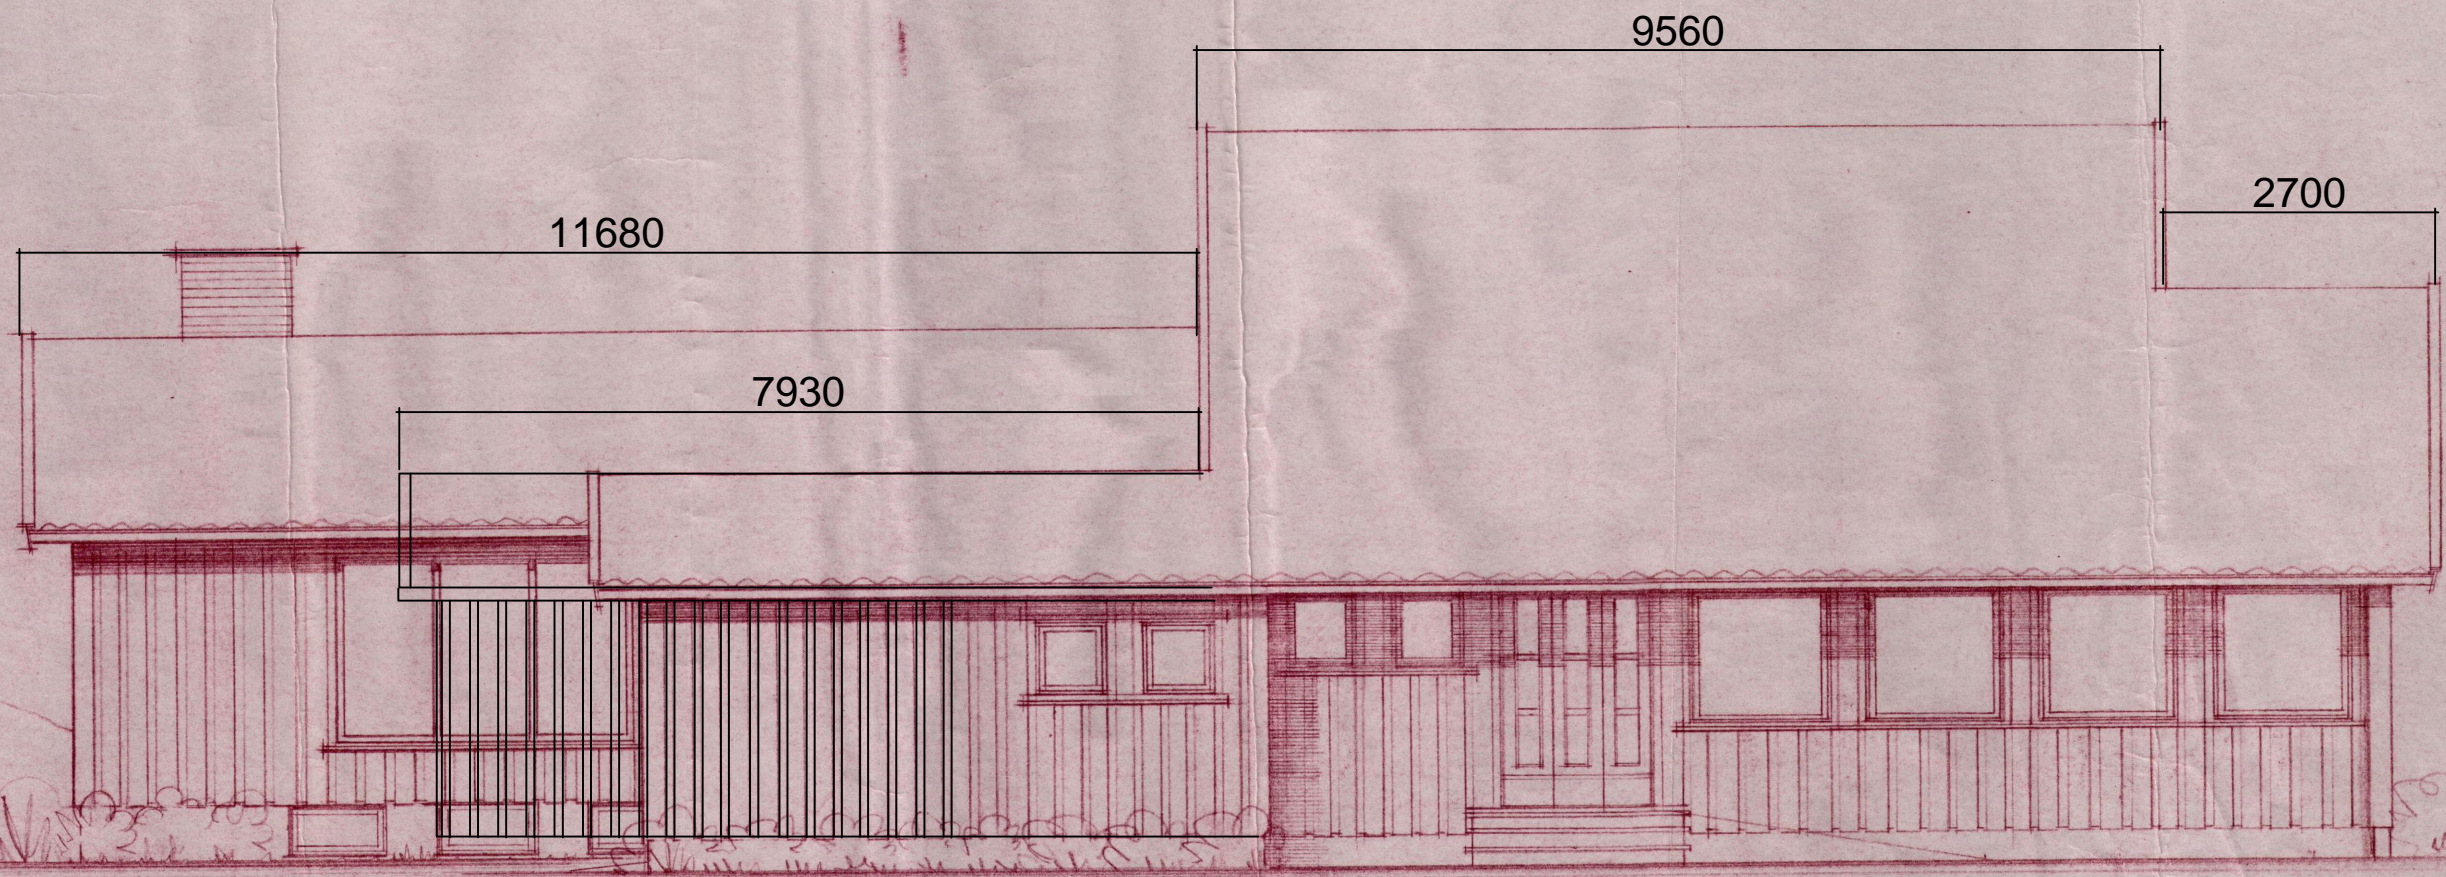

ØSTFASADE.

Registrert den 19/11/69  
J. nr. 1410/69  
Hedmark fylkesforsyningsnemnd, Hamar.  
*Kiv*

DISTRIKTSLEGEBOLIG I RENDALEN.  
ØSTFASADE. MÅH 1/50.

FLVEBUM 10/10-69.