



Seksjoneringsvegg føres
0,5 m over tak.

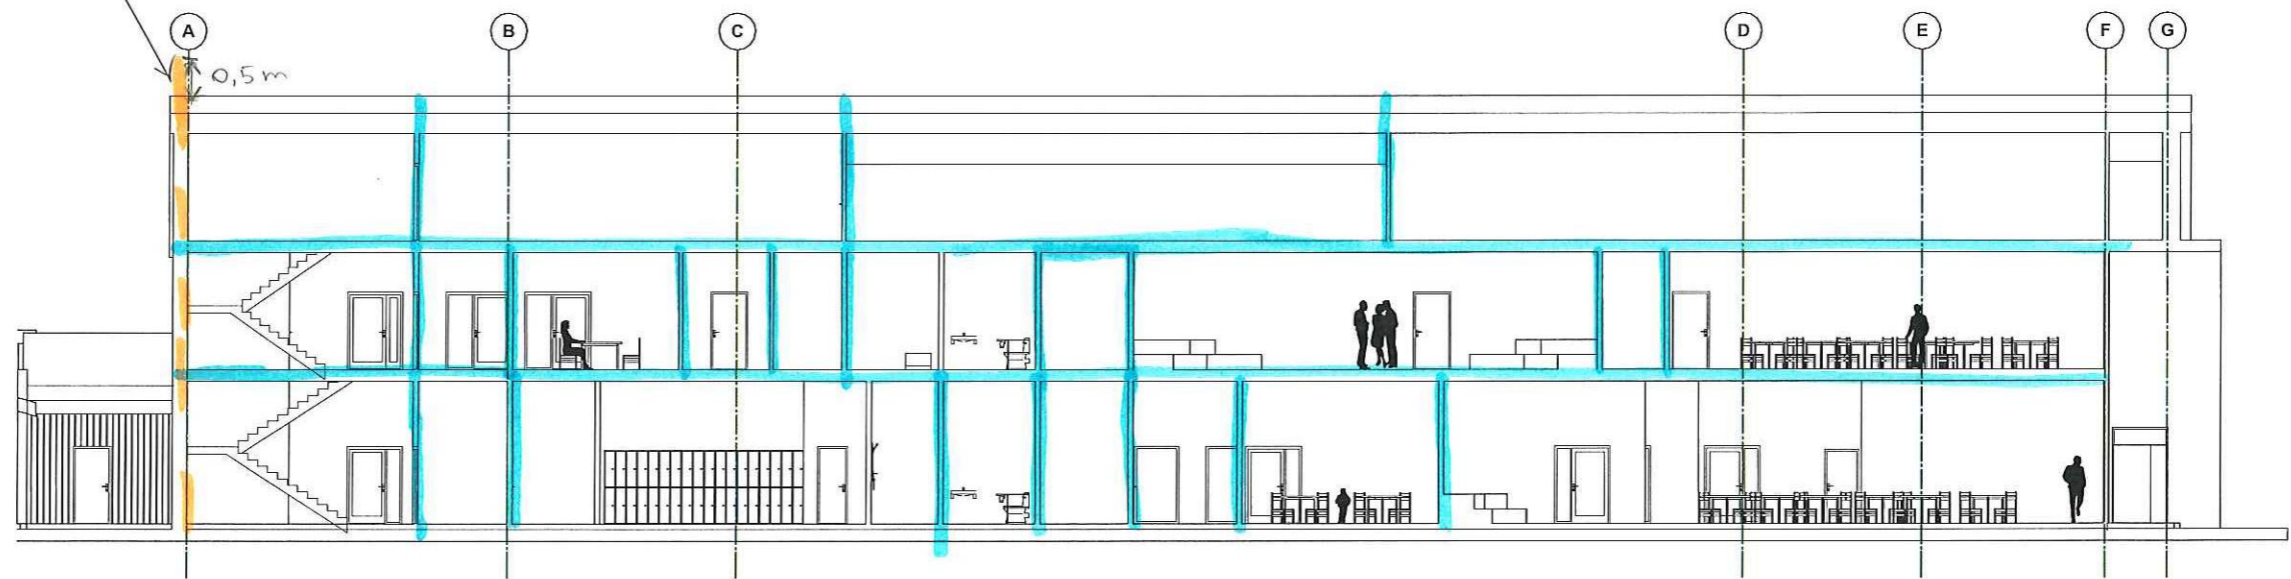

1:200 Snitt A

Tegnforklaring:

- Branncelle EI30 [B30]
- Seksjoneringsvegg PEI90-M A2-s1,20

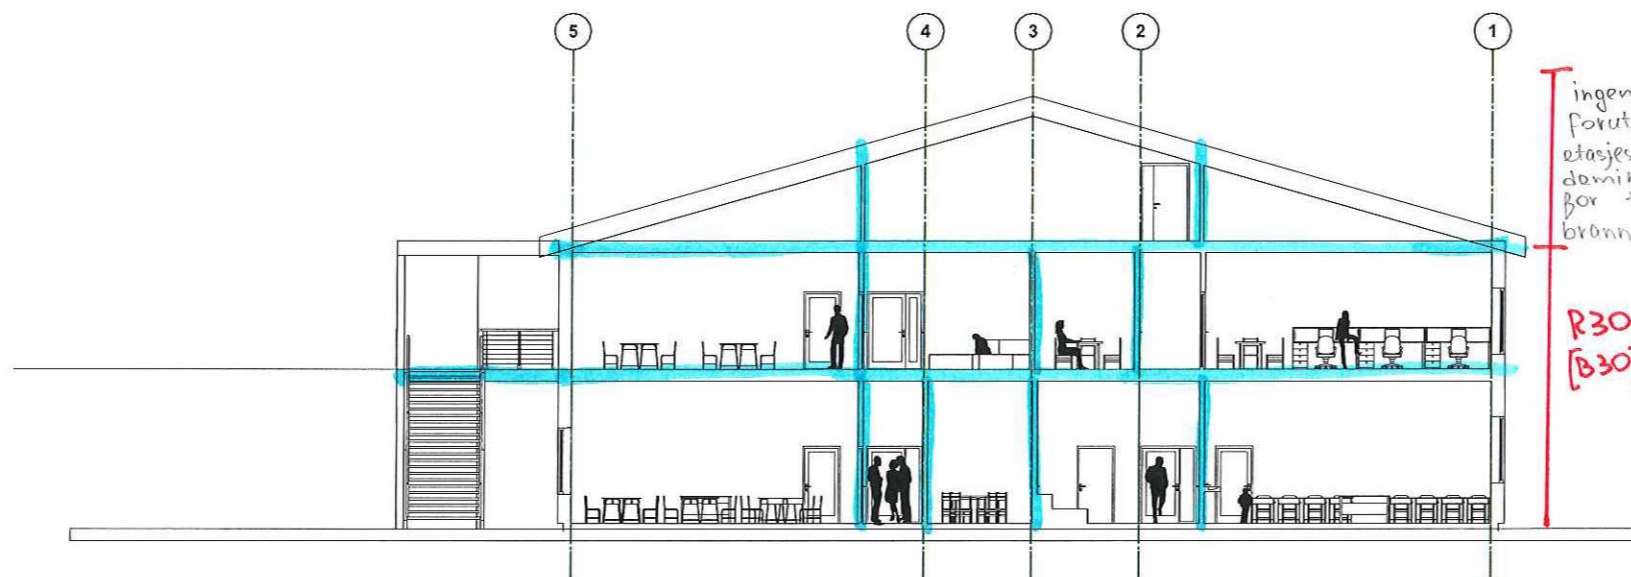

1:200 Snitt B

Ingen brannvotstand
Forutsatt
etasjeskille er
dimensjonert
for tosidig
brannpåkjenning

R30
[B30]

Brannskisse: Br40-40-A
Tegnet: Mikhail Antonov
KS!

Dato: 01.07.16

Roar Jørgensen as
Hvervenmoveien 45, 3511 Hønefoss Tlf: 32 17 90 00

TILBUDSTEGNING