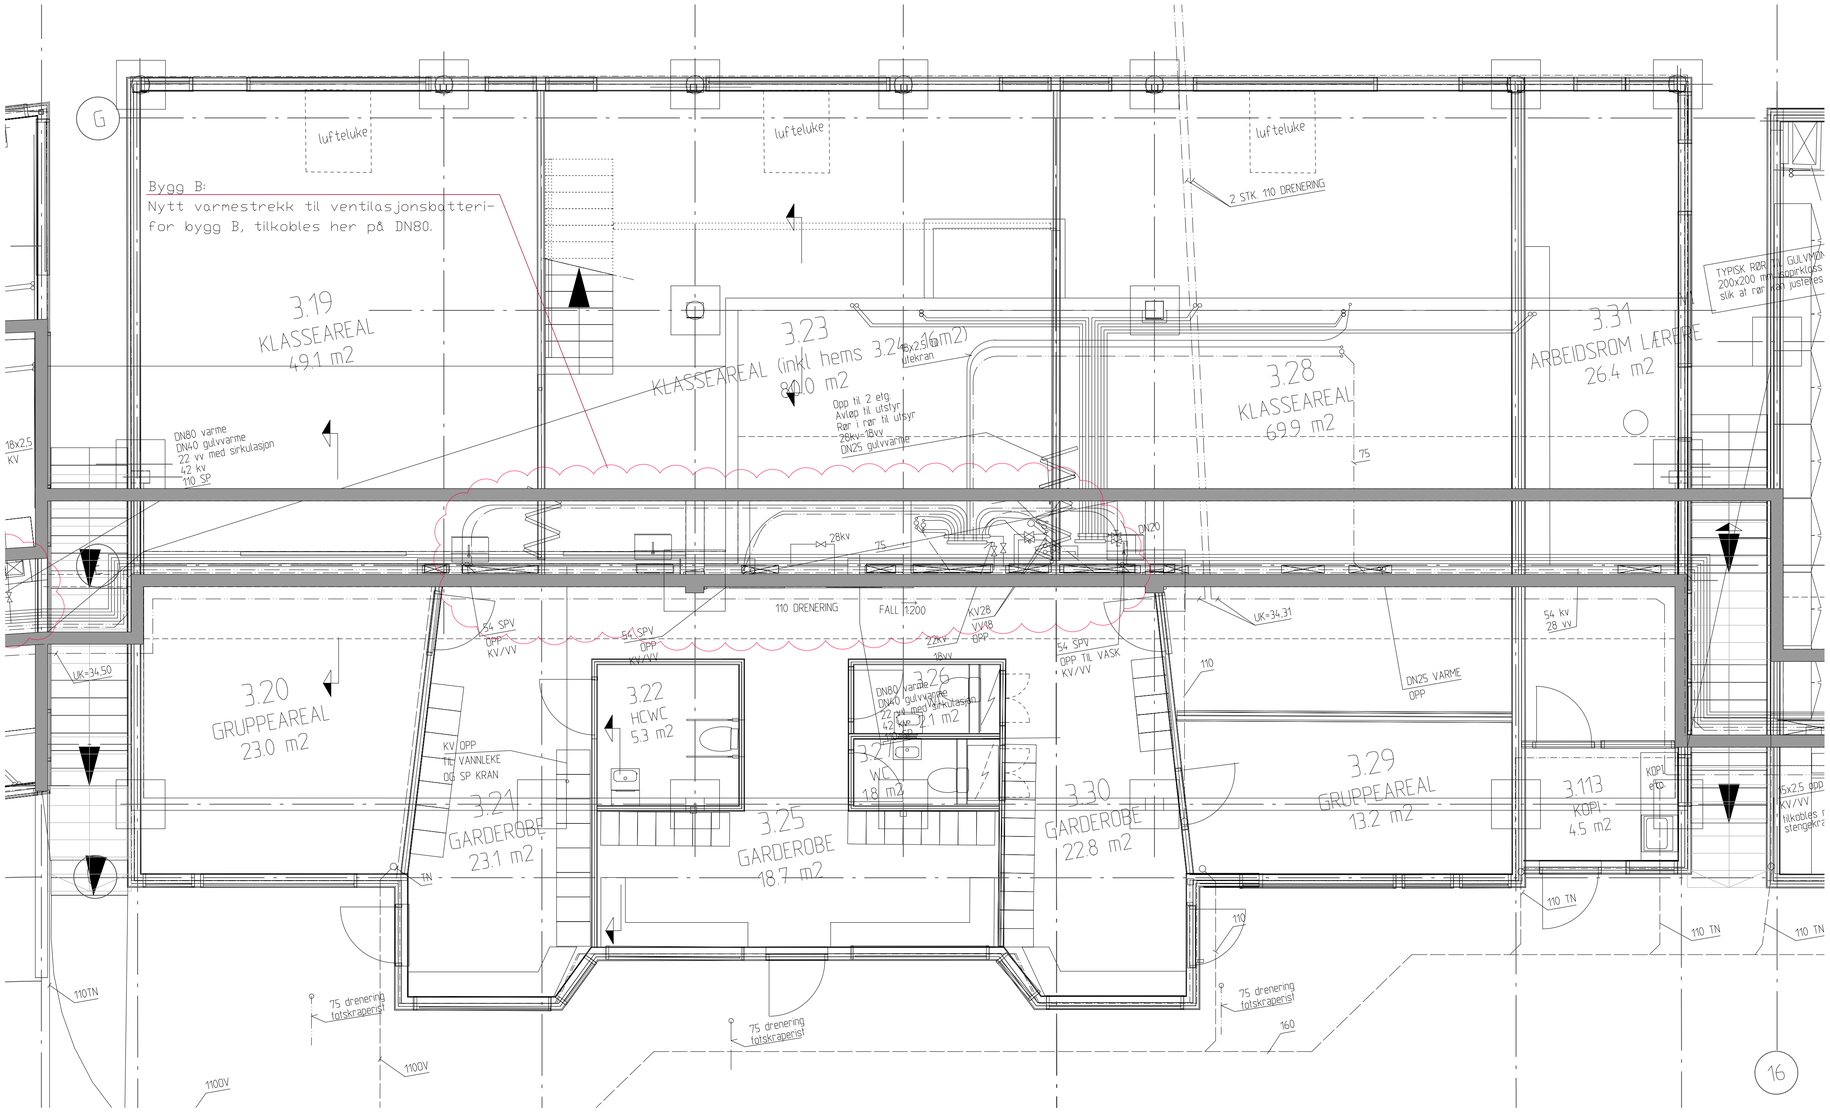

FORELØPIG 18.04.2016

TEGNNR./FILNAVN	SAK NR.	TEGNNR./FILNAVN	REV.
KARRUS SKOLE, BYGG B	R700	RØR-PL-B101	-

- Denne tegningen har med hensikt å vise tenkt-tilkoblingspunkt for varmebatteri tilhørende bygg A (se sky og tekst).

REV	ANSV.	DAK.	DATO	REVISJONEN GJELDER
-	-	-	-	-

KARRUS SKOLE
KULVERTPLAN, BYGG B
RØRANLEGG

MÅLESTOKK	DATO
1:50 (A1)	27.10.2015
ANSV. TPB	DAK. TPB	KONTROLL TJ
MODELLFIL	
SAK NR. R700	TEGNNR./FILNAVN RØR-PL-B101

rivco as
RÅDGIVENDE INGENIØRER VVS
Henrik Wergelandsgate 19
4612 Kristiansand
tlf. 38 12 29 80
www.rivco.no

REV. -