


# 10. TRINNSKURS

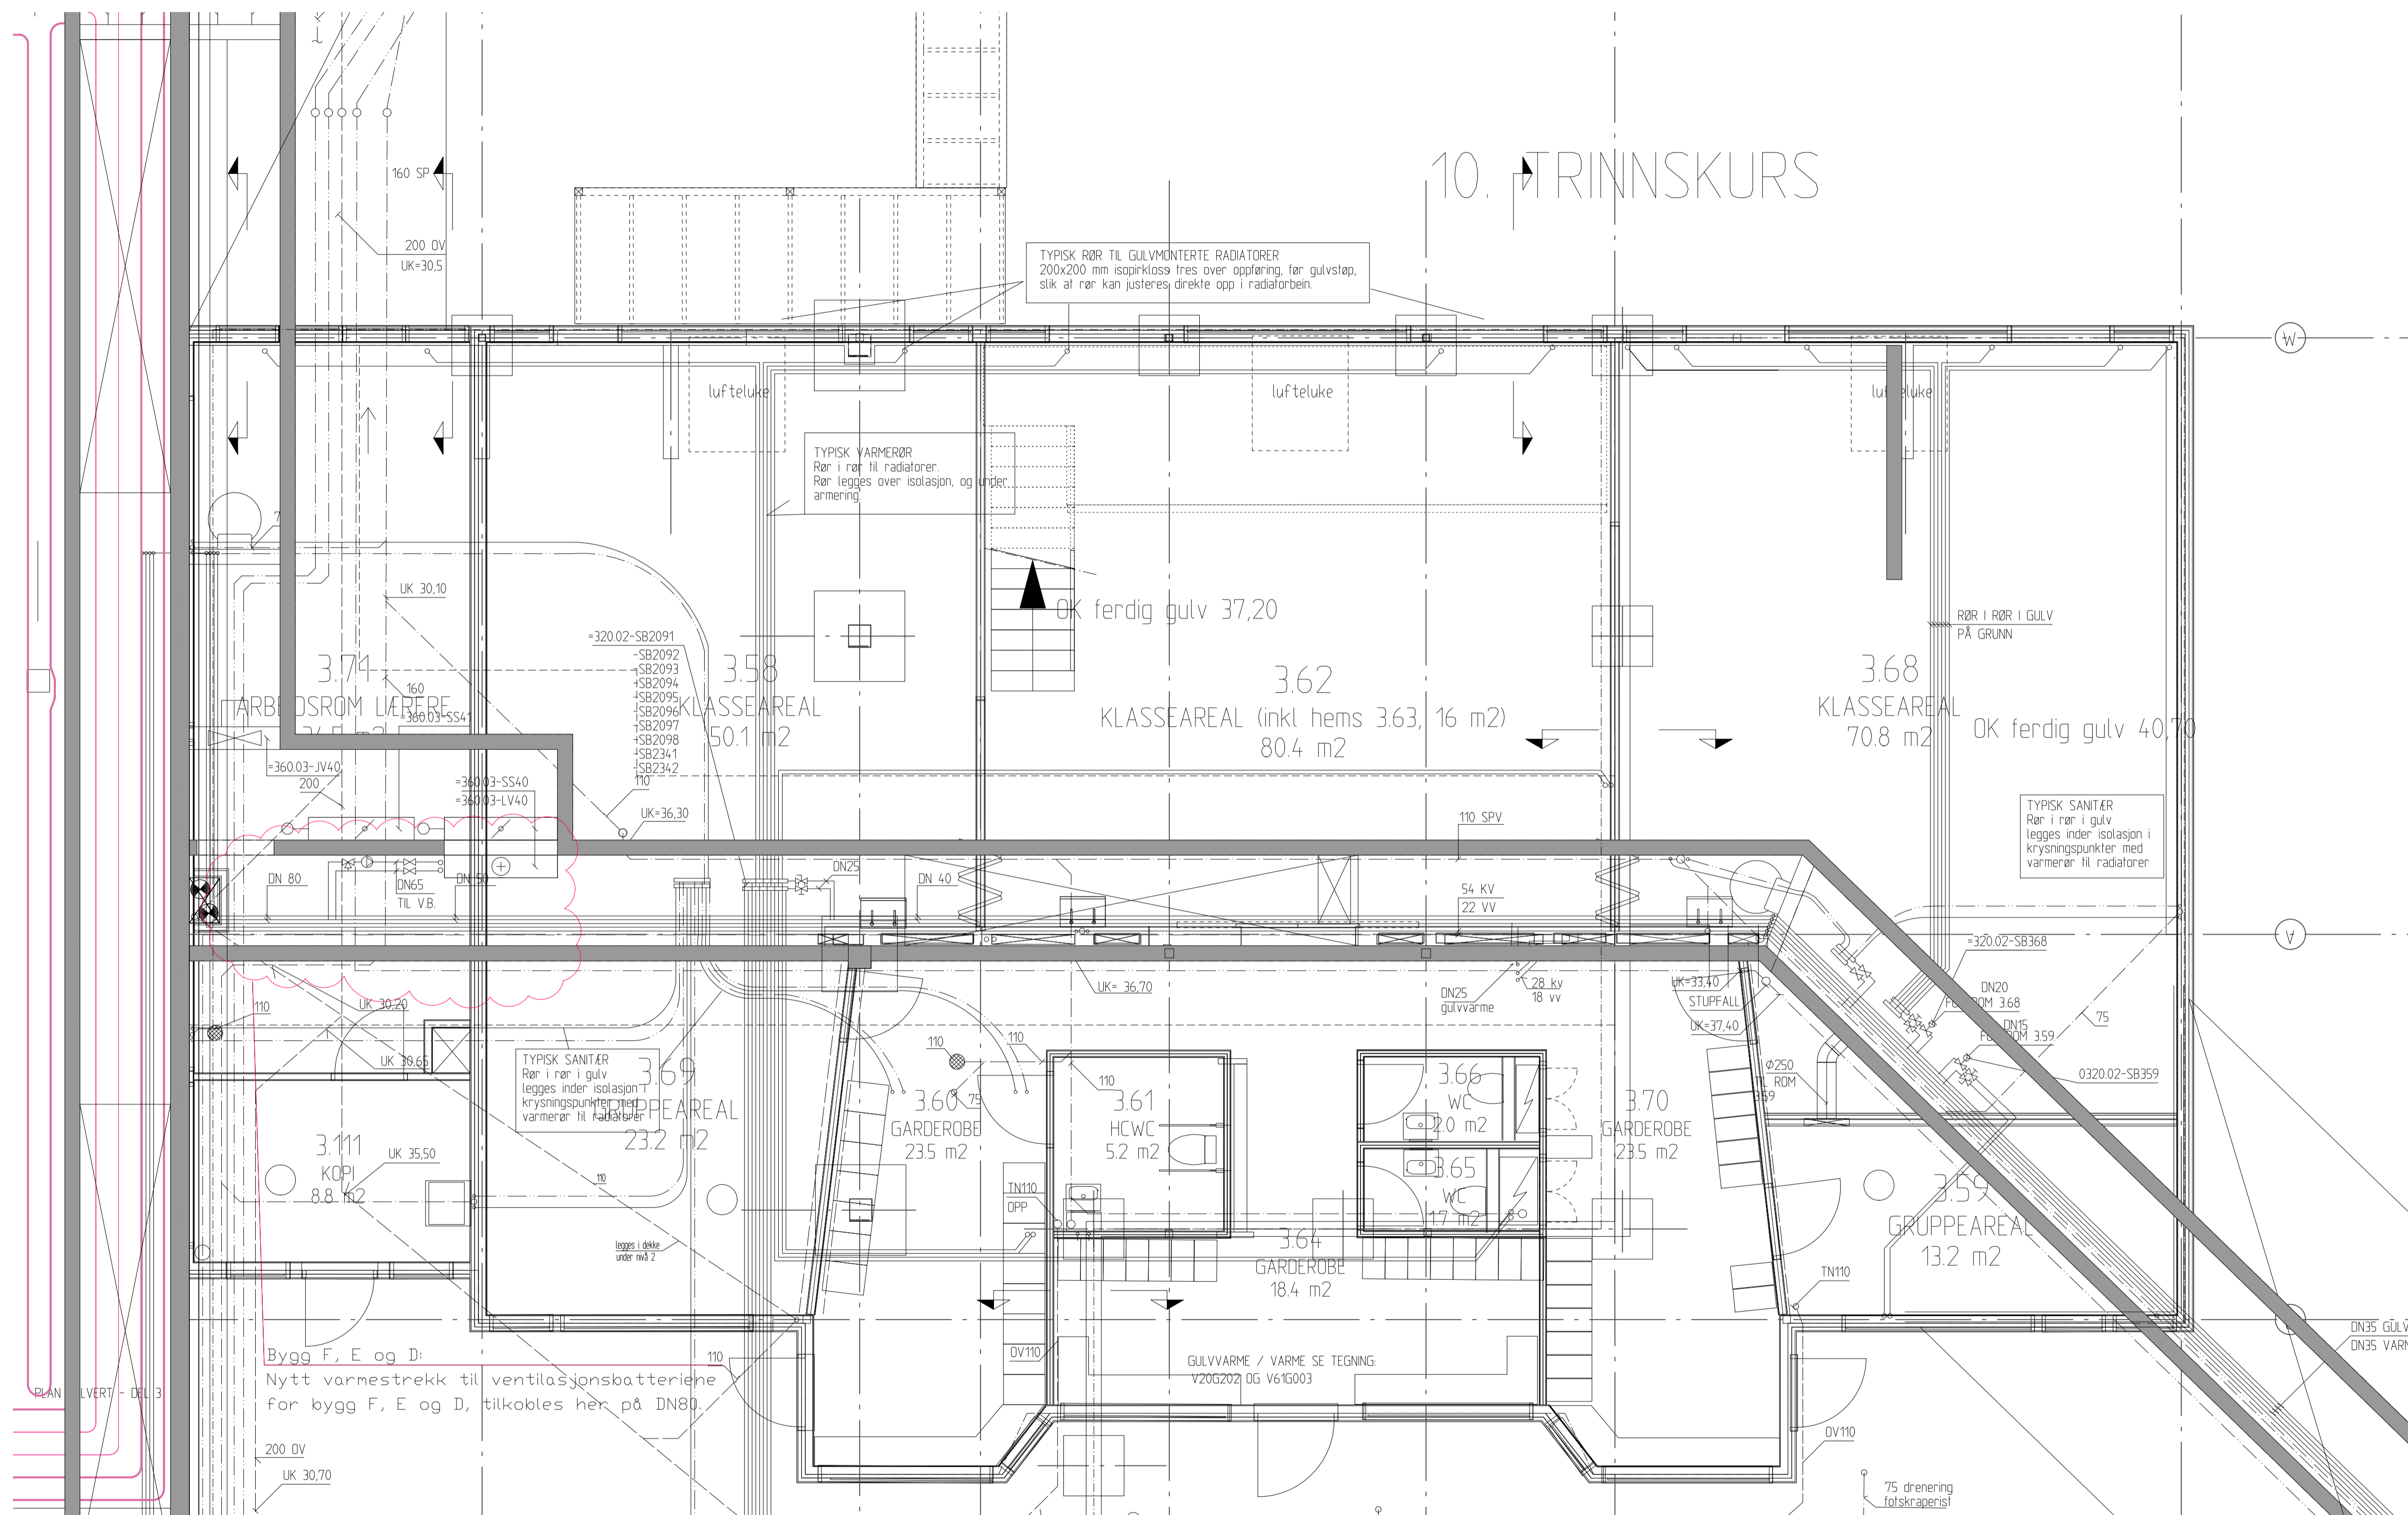

FORELØPIG 18.04.2016

TEGNING/PLAN	SKJEM	TEGNING/PLAN	REV.
KARRUS SKOLE, BYGG F	R700	RØR-PL-F101	-

- Denne tegningen har med hensikt å vise tenkt-tilkoblingspunkt for varmebatteri tilhørende bygg A (se sky og tekst).

REV	ANSV	DAK	DATE	REVISJONEN GJELDER	MÅLSTOKK	DATE
					150	27.10.2015
					(A1)	
					ANSV	DAK
					TPB	TPB
					TEKST	TJ
					SKJEM	
					SKJEM	TEGNING/PLAN
					R700	RØR-PL-F101