


Innskyet område er nytt

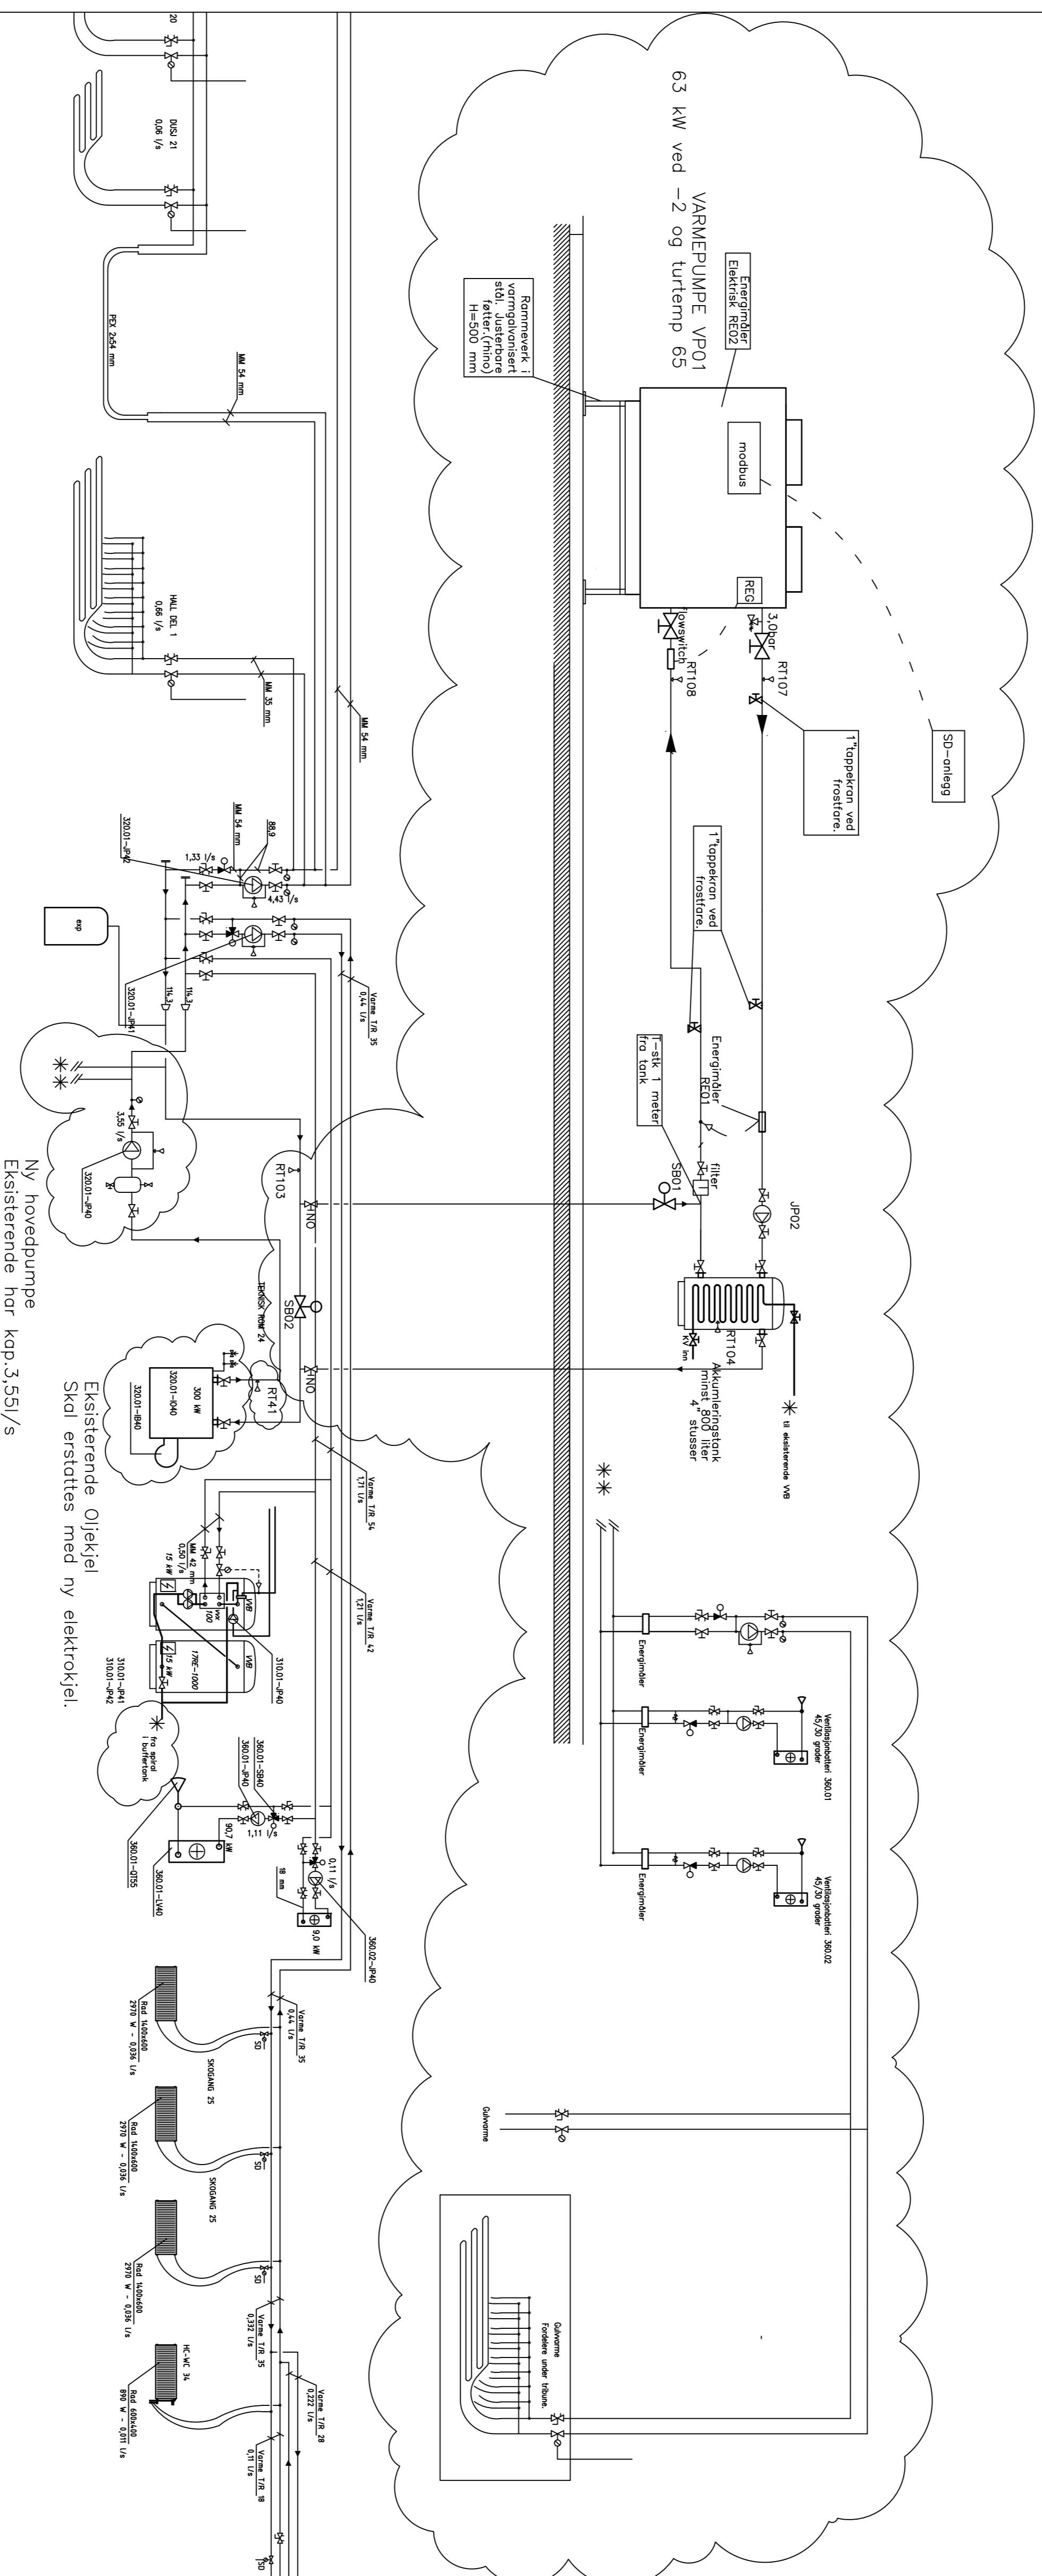

TSJUKK/TSJUKK	SAK NR.	TSJUKK / TSJUKK	REV.
Systemskjema varme	R723	V70:001	-

Tilbudstegning

REV	AVSETT	DATE	REVISJONEN	BEGRUNN
-				

Sukkevannd idrettsshall
Kristiansand kommune

Systemskjema varme
R723
V70:001