Borplan Tullan - Klæbu.

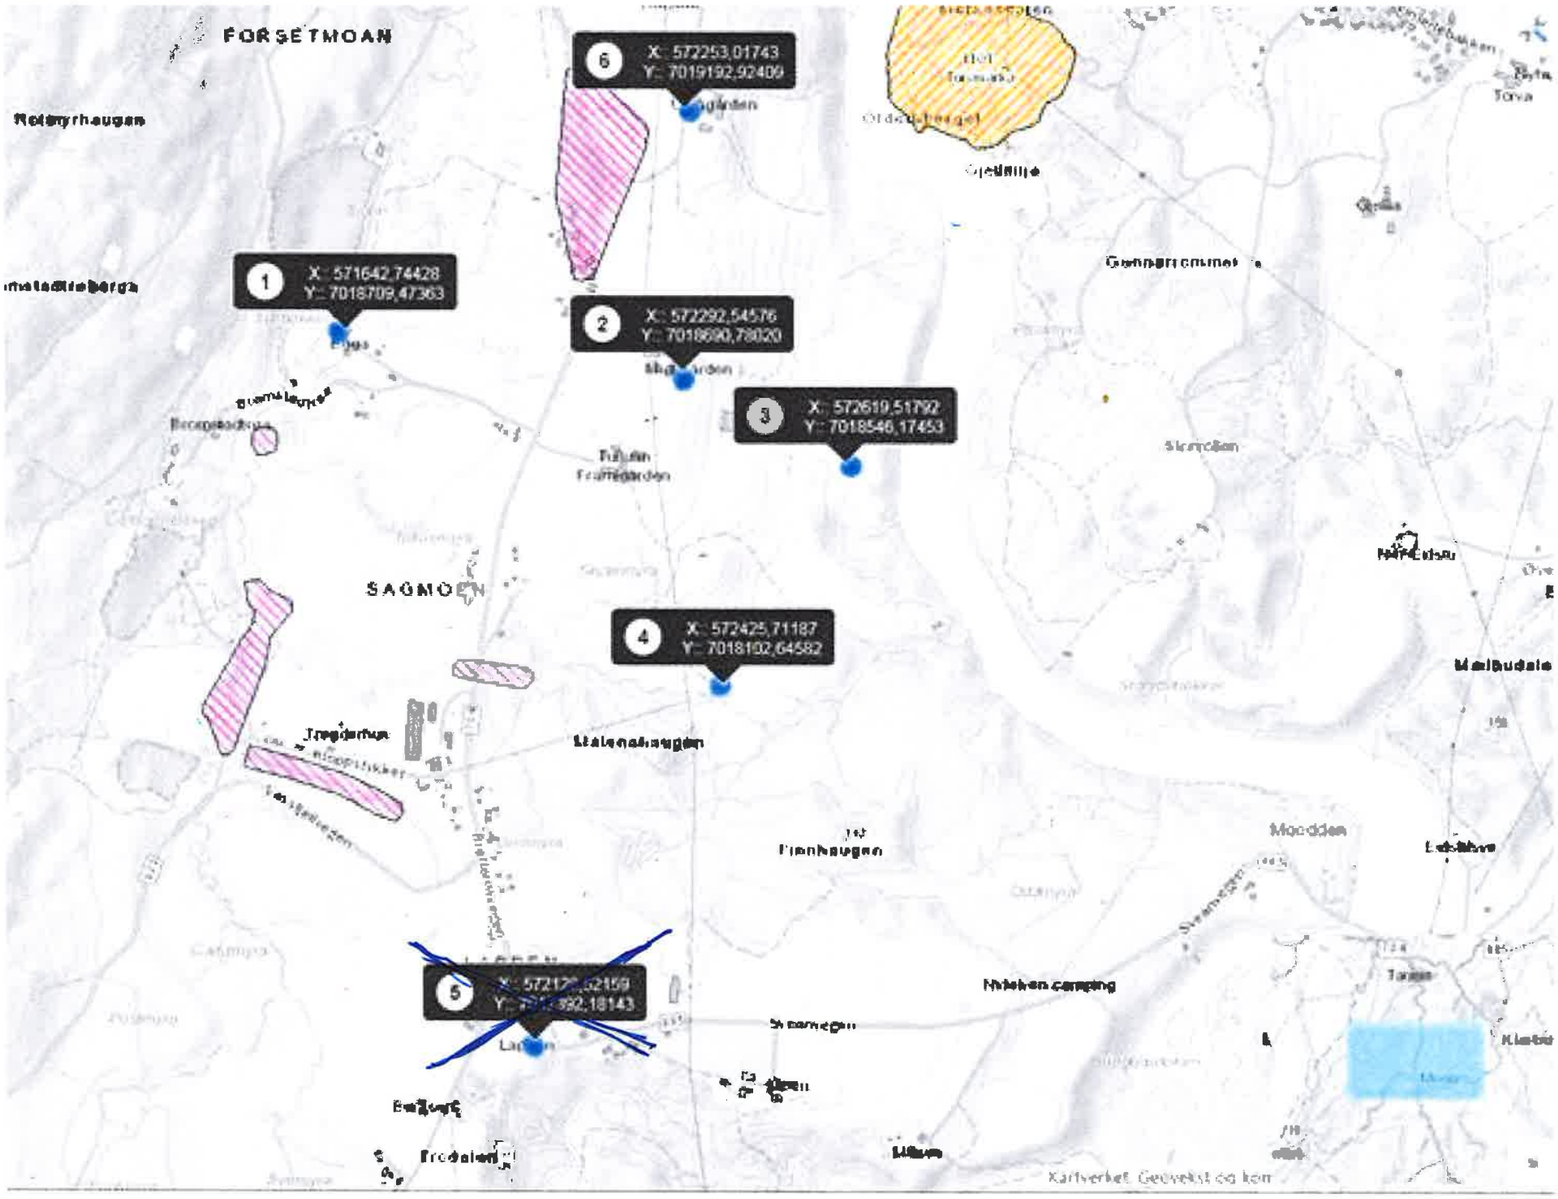

Pkt 5 går ut og erstattes med pkt. 5-1 og 5-2, se kart nedenfor.

Borpunkt 5-1 og 5-2.