






Oppriss mot øst

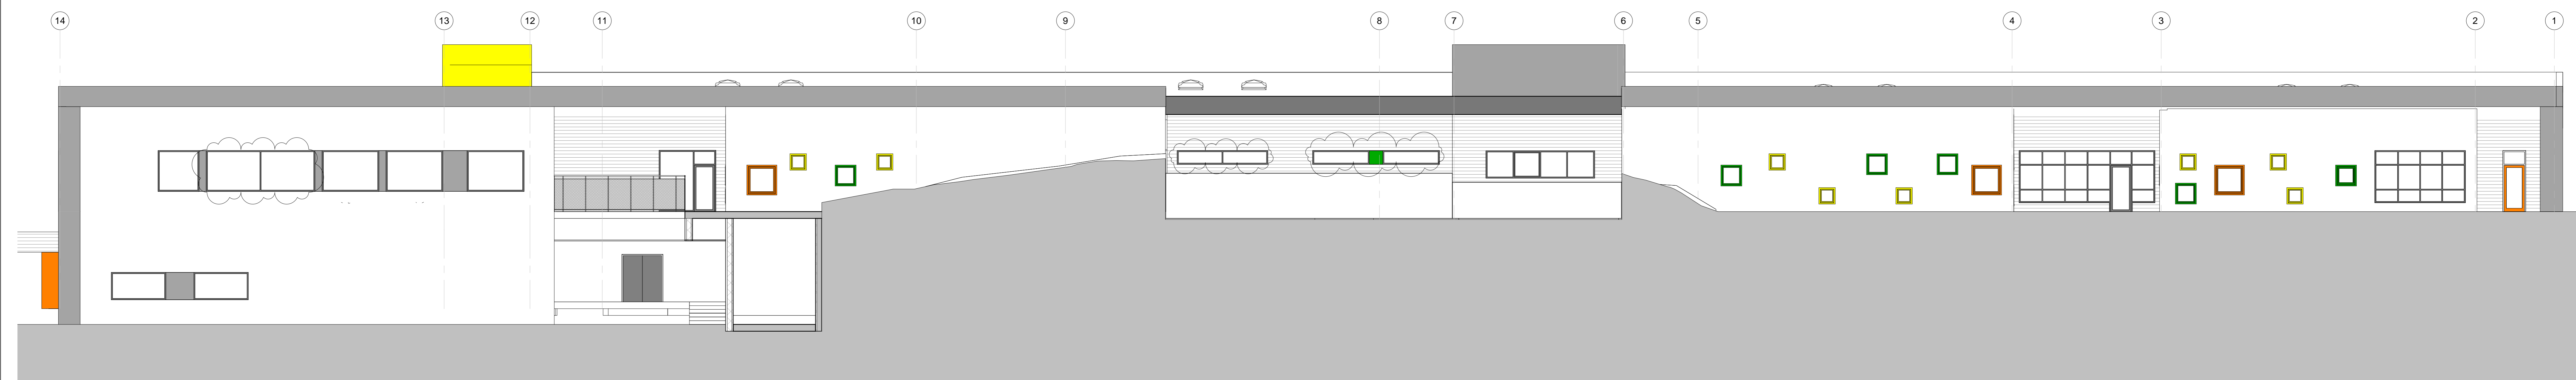

Oppriss mot vest

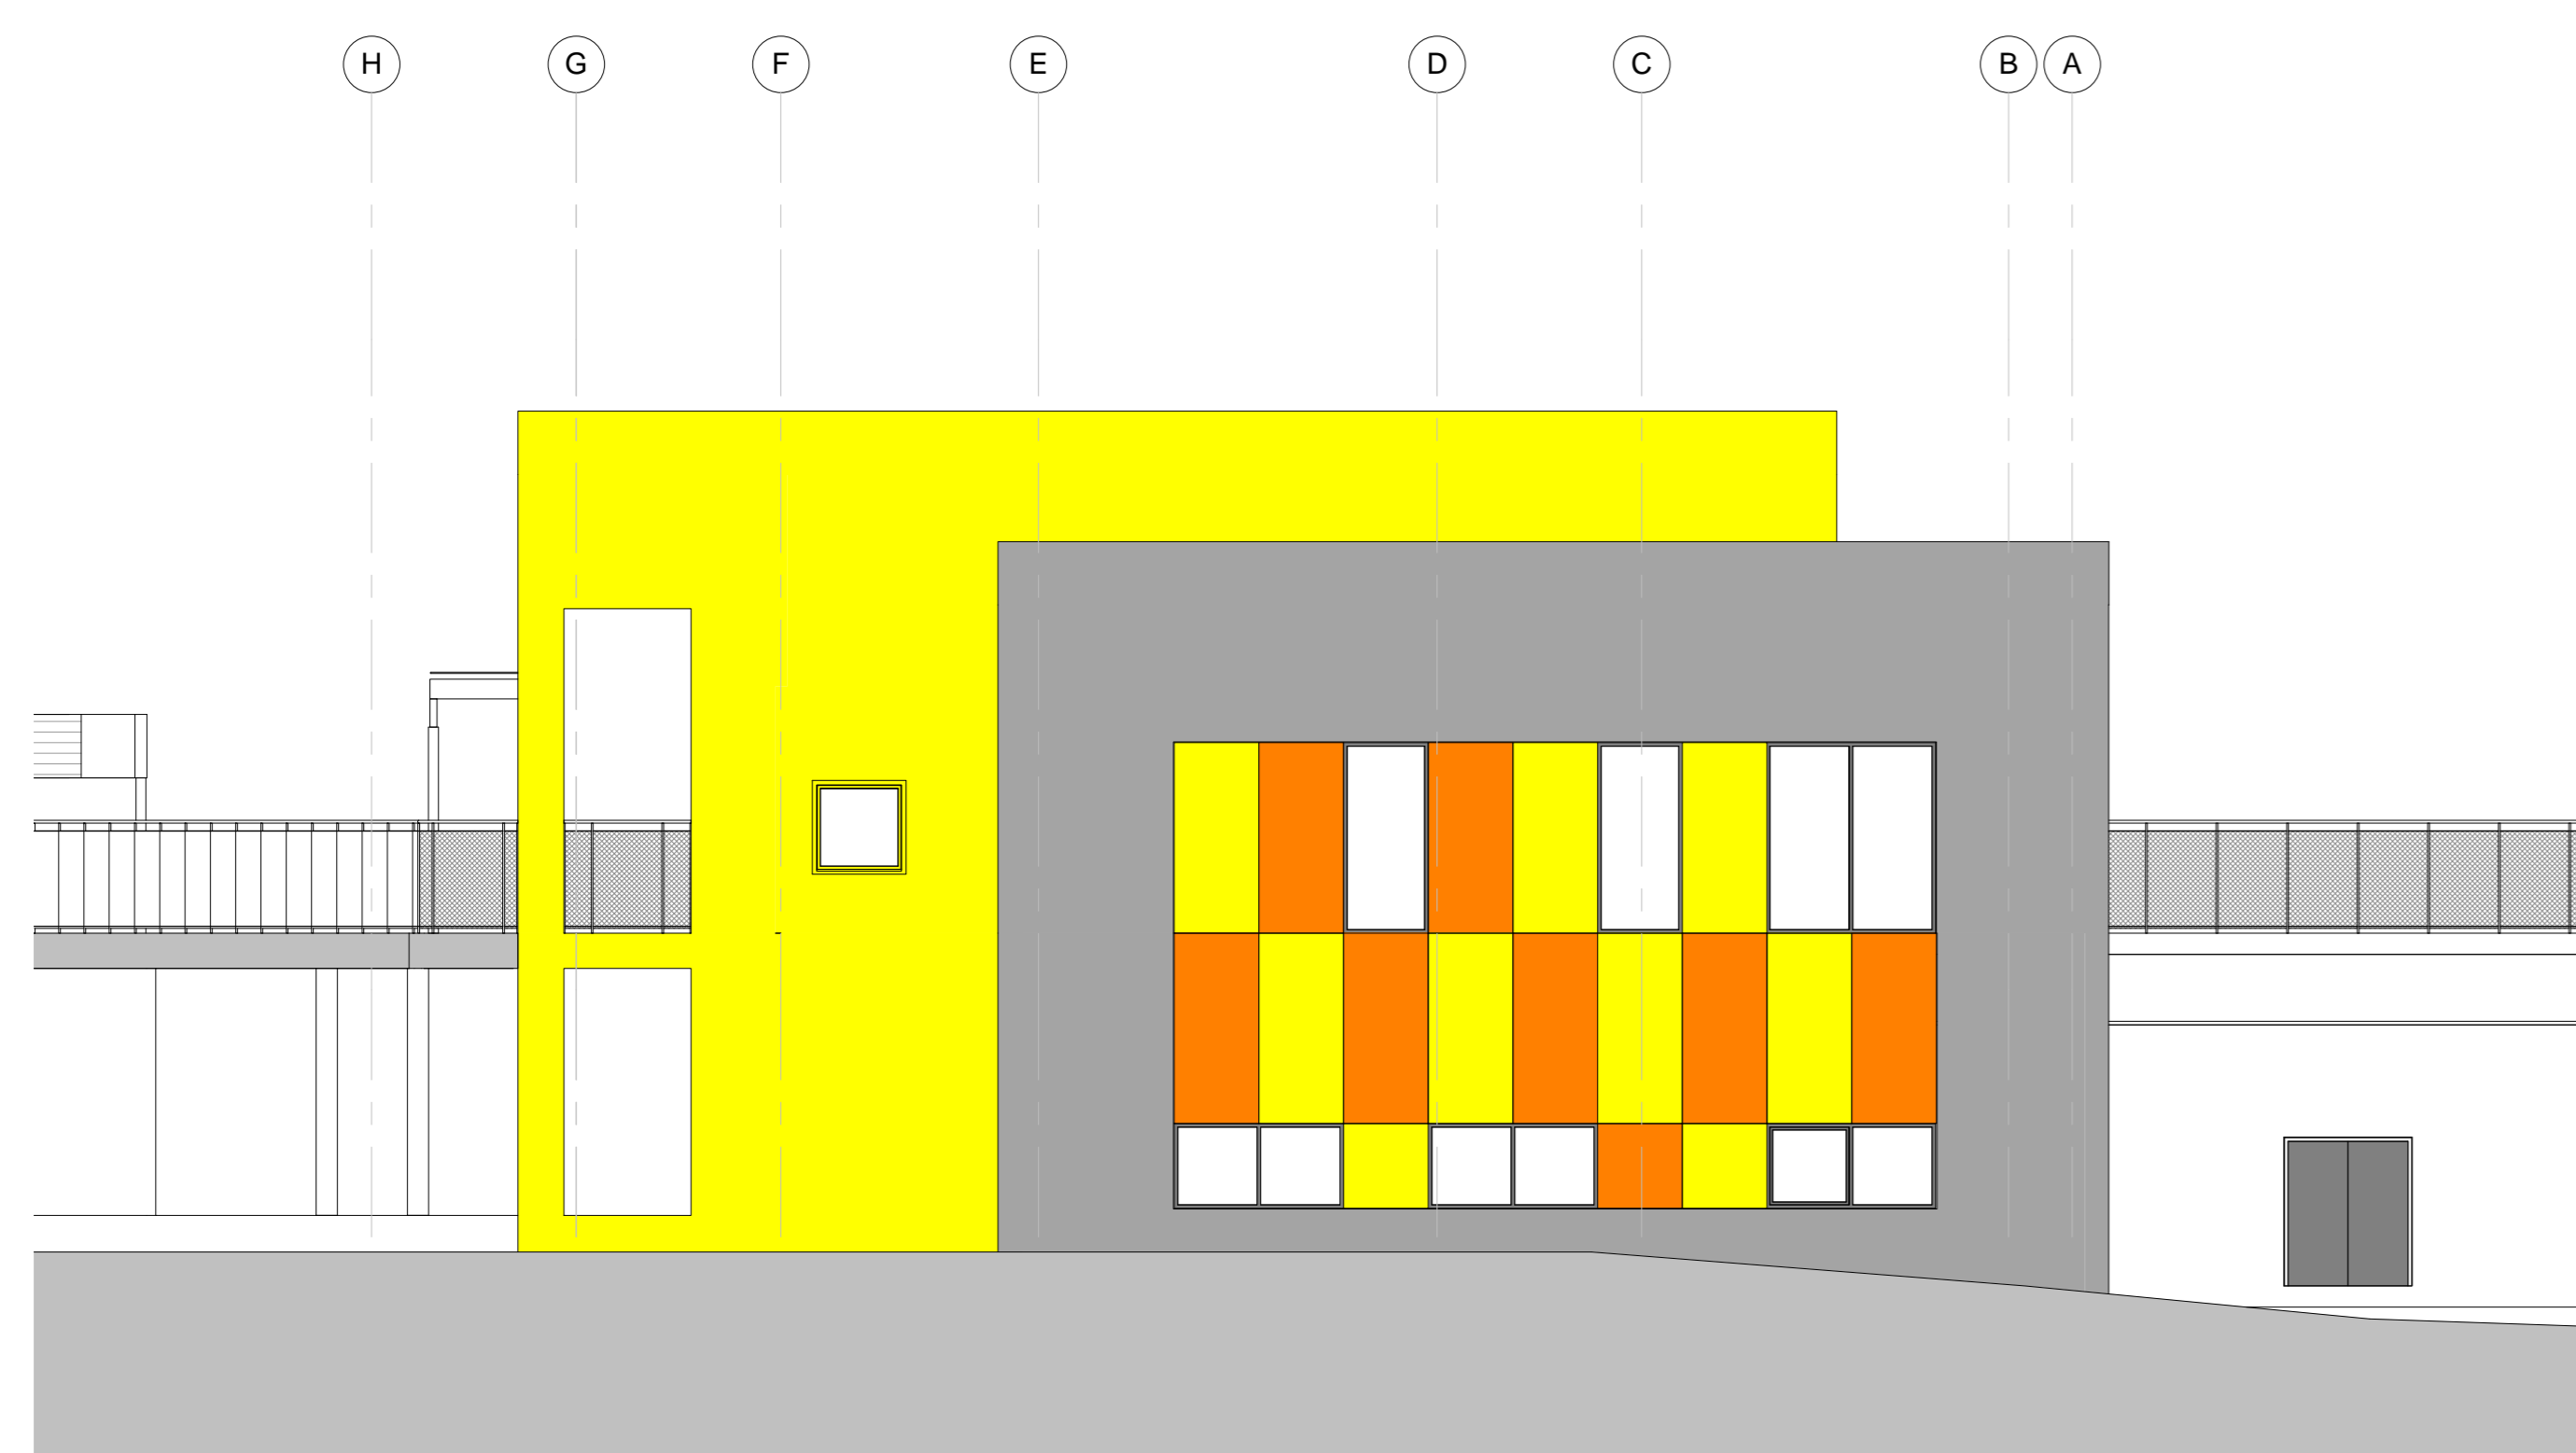

Oppriss mot nord


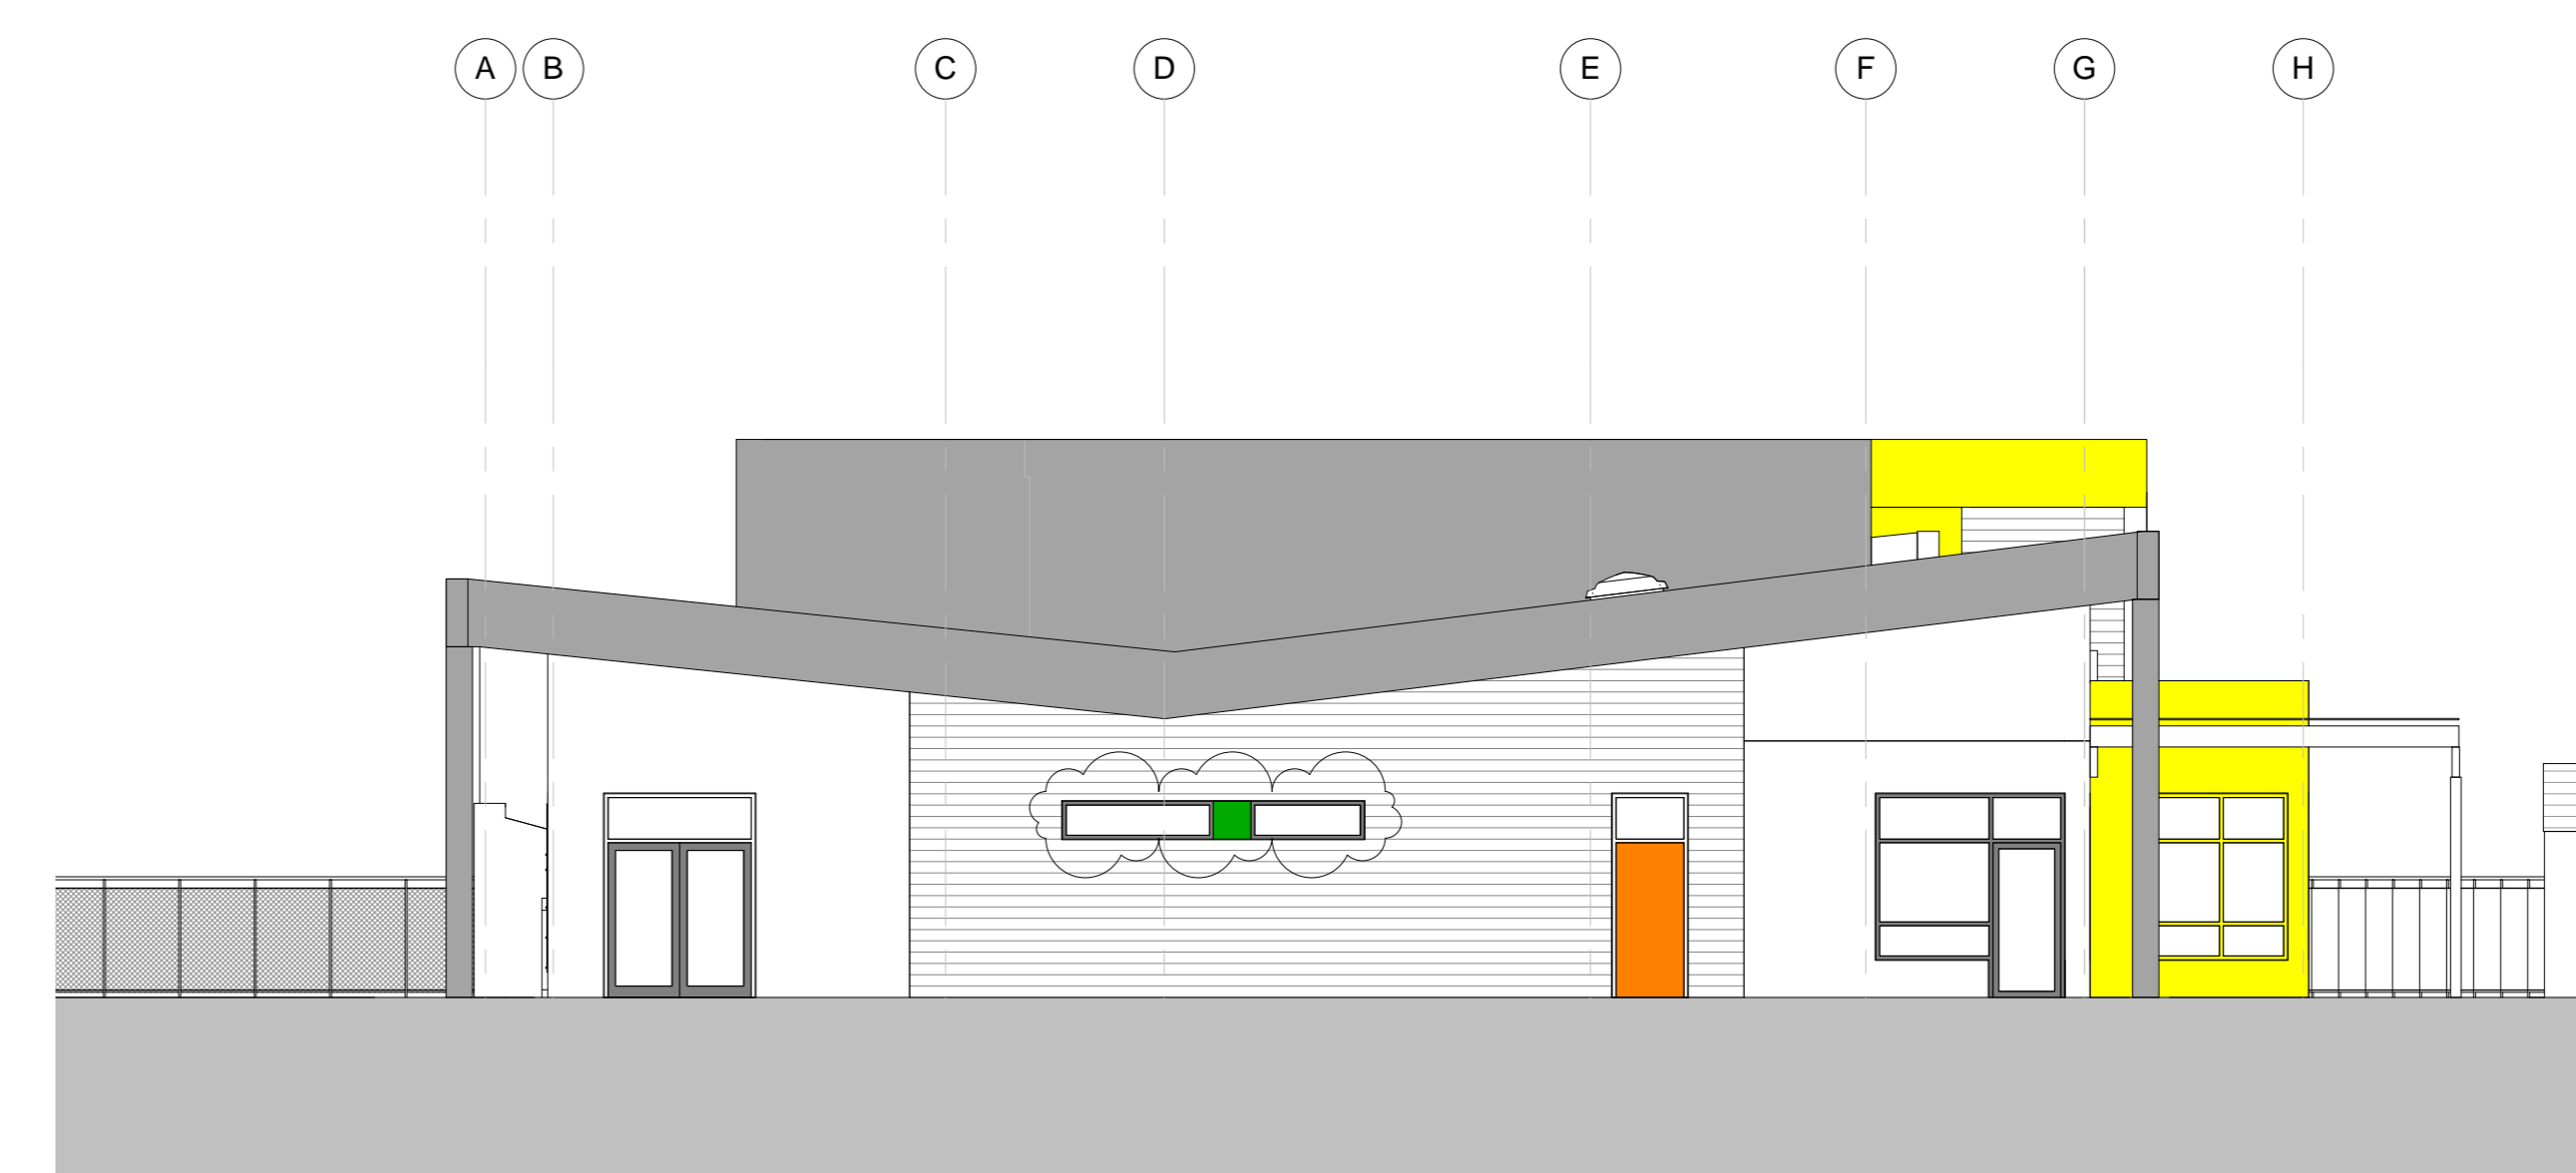


Oppriss mot sør

D	Endringer til levertingsrampe, vinduer og dørkoder, dører i venteromsgangene flyttet, justering av tak over venterommet, løpene på anfallrom endret, veggtype skrevet endret, nytt vindu i B.2.02.201	AP/MJ	MJ	08.11.2016
C	Architekturprosjekt	AP/MJ	MJ	04.10.2016
B	Flytter vindu i B.3.05.101, flytter ringgangsdør til C.1.06.101, ny dørstener ved venterommet, justert vegg mot korridor, ny dørstener ved eksisterende grillette, innvendig vindu C.1.06.201 redusert i størrelse, justert dørstener på korridor ved hovedinngang, skrapet og gummimatt innlagt, kontrastvegg markert, treddet vindusbrille, endret utbrusings, vasking	AP/MJ	MJ	04.10.2016
A	Endringer pers. avvikling i 2 etg og fasker øst, vest, nord, Rom for EL-fordelerkasse integrert og nummerert, Vegg i rom D1.14.201 flyttet, Vegger mellom fagrad, og skolem fymet, Høyde i skolekassen økt, Dører mellom pros- og fagrad endret, Takskive rom 1.3 etg, og trapp til skolekassen rom endret, Justert plassering dører i trapp, for tilpassing til møblering, justering av skolekassen vaskerom, Vaskerom B.1.06.202, flyttet, Rom B.1.10.203 og B.1.10.207 fjernet, Løsting skolekassen i grønt og korridor i gardskor endret, romnummer sprinkler sett, påført	AP/MJ	MJ/JTG	16.09.2016

Rev	Endring	Utsatt	Kontrollert	Dato
Rev 1	Fag	Tegn	Lis	

140501-ARK-40-004

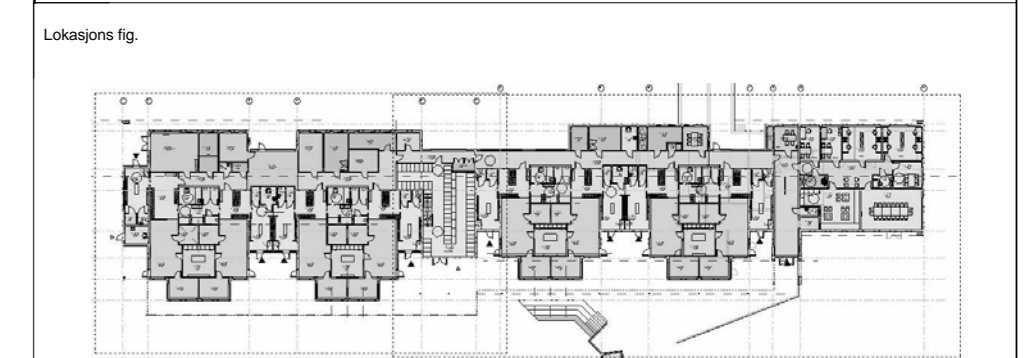 

Kristiansund Kommune

Prosjekt: Barnehage i Kariholta
Tareveien 2, 6515 Kristiansund

Prosjektnummer: 67612	Oppdragsnummer: 1405	Byggtid: 140501	Div: S	Dr: 688m, flak
-----------------------	----------------------	-----------------	--------	----------------

Prosjektansvarlig:

- ARK: Olset AS
- RB: Olset AS
- RIV: Inger-Jan Arve Loe
- RE: Olset AS
- RF: Olset AS

kontaktoplysninger:

- martha@olset.no
- sig@olset.com
- ingerjan@olset.com
- nubi@olset.com
- per@olset.com

70 17 40 70
98 00 20 67
98 69 61 77
91 84 41 44
98 00 20 67



Fase: Skisseprosjekt	Tegnet: AP / MJ	Korrigert: MJ / JTG
Prosjektnummer (del): 734	Dato: 18.08.2016	Målestokk: 1 : 100

Fasader

Byggtid: 140501-ARK-40-004	Rev: D
----------------------------	--------