
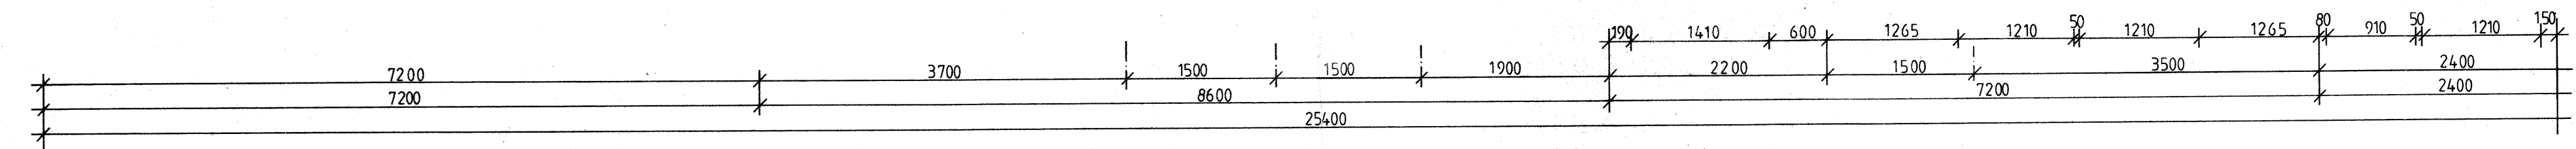
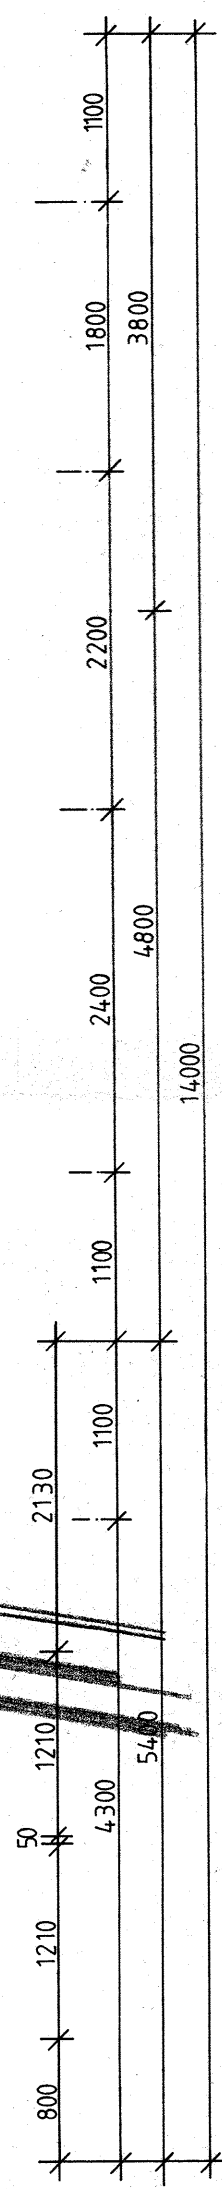
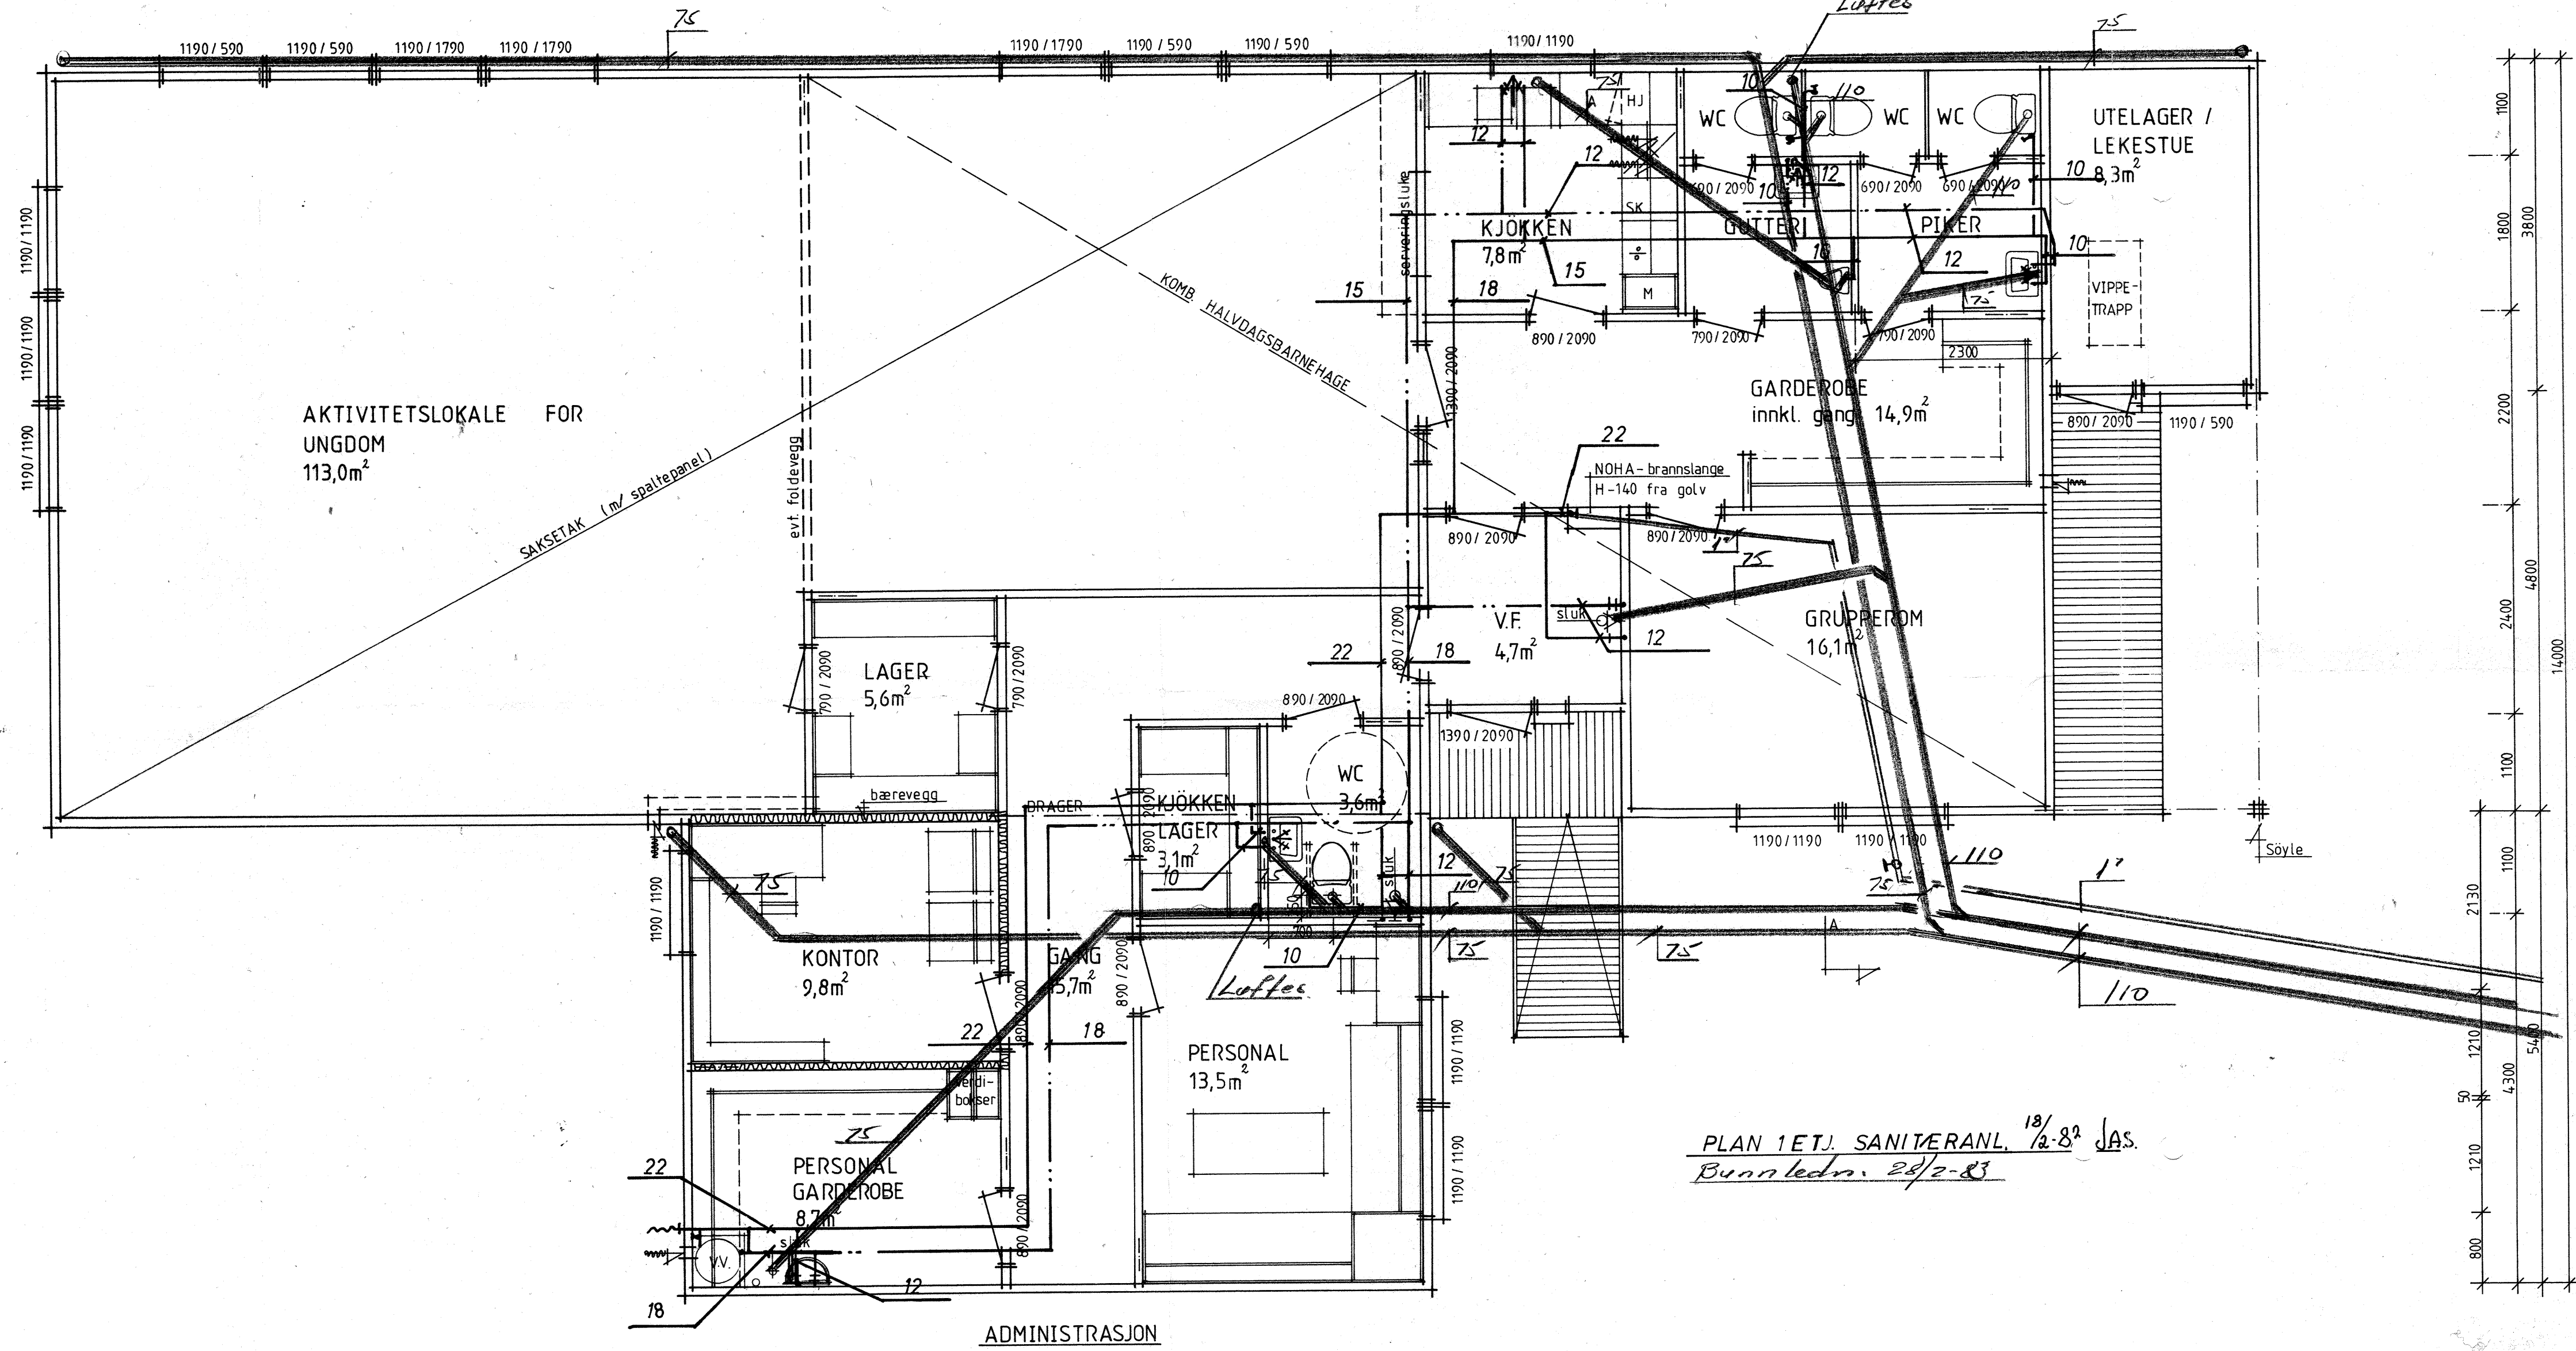


UNGDOMSLOKALE /
komb. HALVDAGSBARNEHAGE

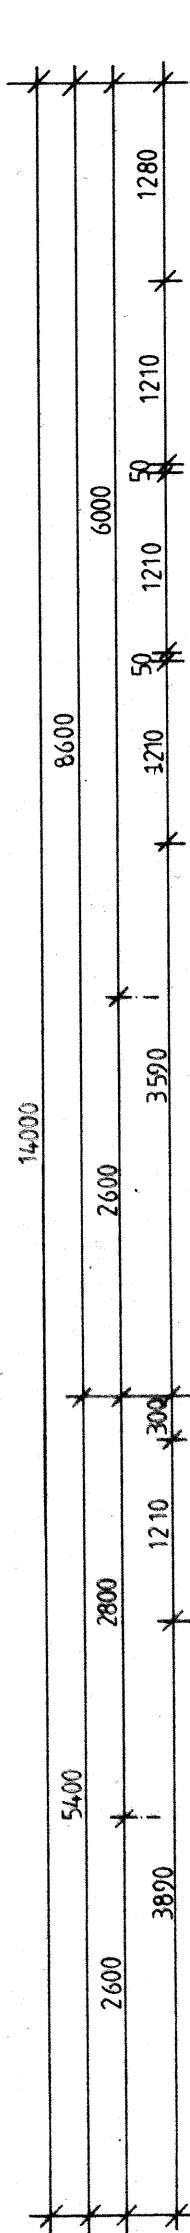

ARBEIDSTEGNING FOR PLAN

REV 04 01 83 ÅJS

BRUTTOAREAL M / UTELAGER 250,7m²
BRUTTOAREAL U / UTELAGER 241,6m²
OVERDEKKET UTEAREAL 14,2m²

Sak	BARNEHÅGE 1AVD.+ADM.+UL.	Husnr	
Byggherre	MENIGHETSPLEIEN	Målestokk	Tegn. Dat
Byggegjeld	KRISTIANSUND KARIHOLA	1:50	Trac. L.N. Dat 25.11.82.
Kommune	KRISTIANSUND	Gnr. Bnr	Kfr. Dat
Erstatter for		Typebetegnelse	
BRØDR. HETLAND AS		1A-1B-UL-6052	
Sandnes 041661000		Bryne 04482688 Skarnes 0661433	
Erstattet av			

Denne tegning er vår eiendom og må ikke urettmessig benyttes eller etterlignes. Jfr. lov om Apsværk av 1930