


Lillebo Øst

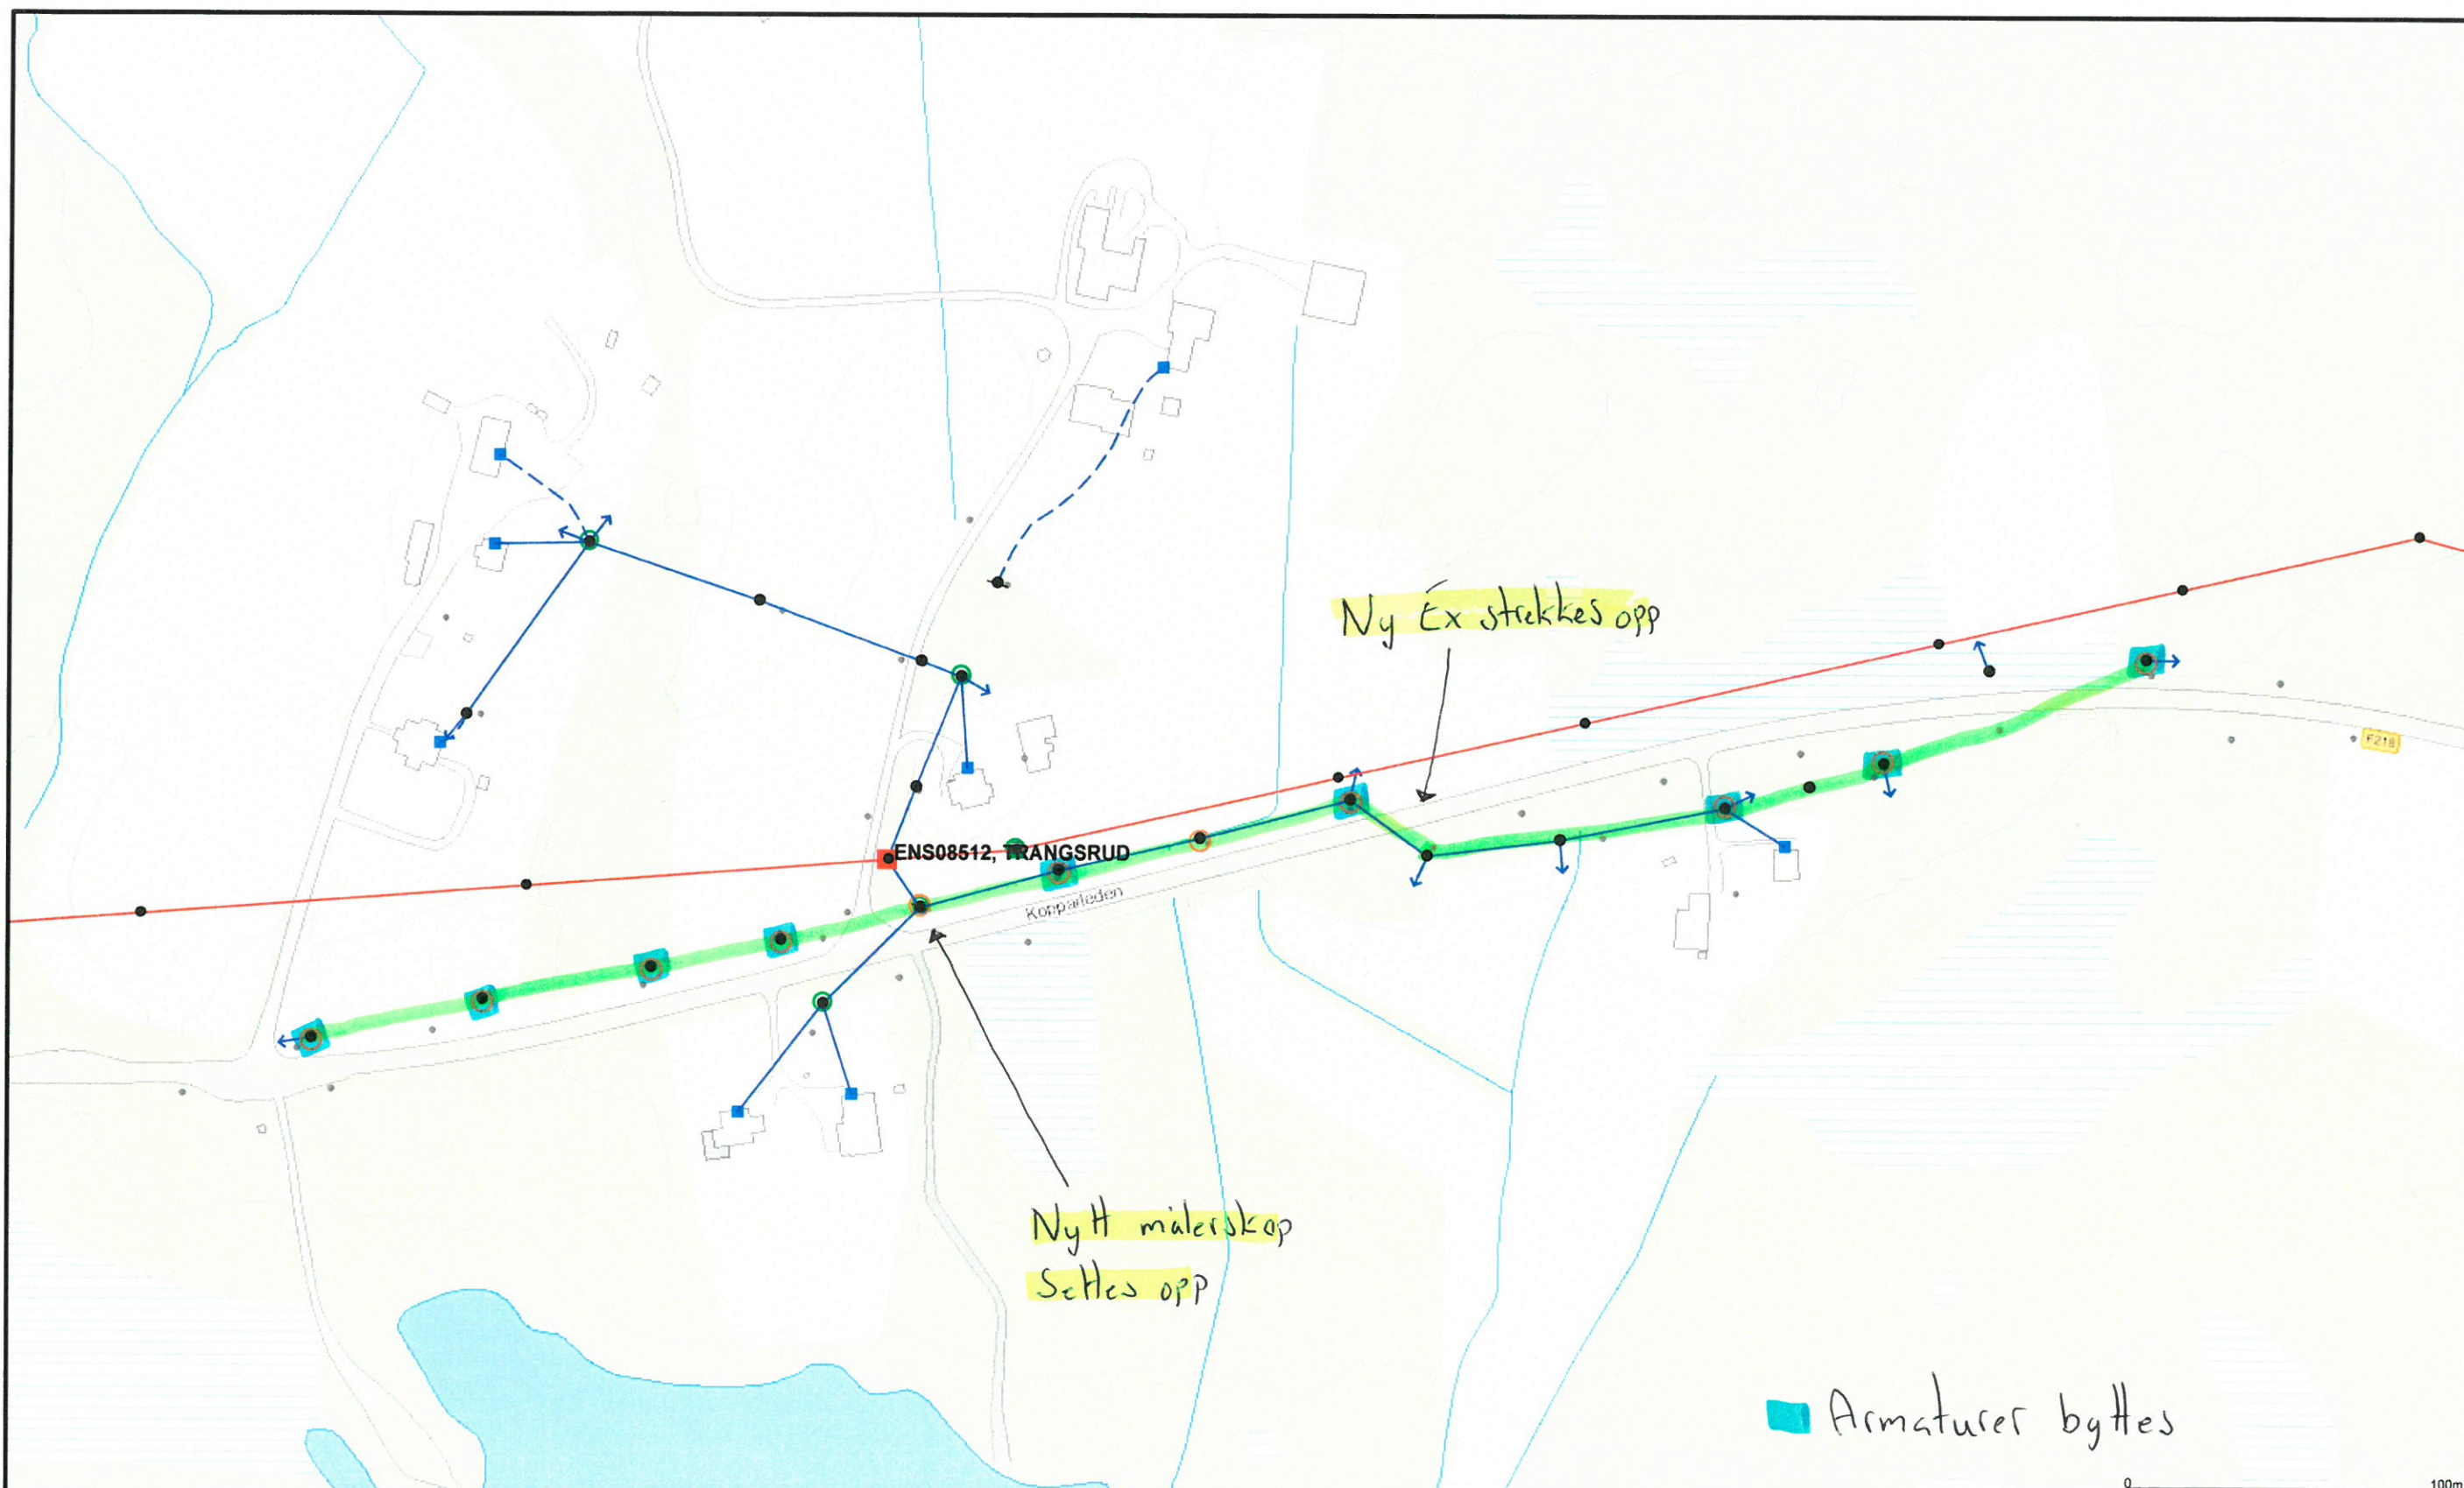

66 kV	300 kV	22 kV	230 V	Kabelskap
132 kV	420 kV	33 kV	400 V	Installasjonseier
300 kV	1 kV	47 kV	Rør	Knutepunkt
47 kV	11 kV	230 V	Kraftstasjon	Mast
66 kV	22 kV	400 V	Transformatorstasjon	
132 kV	11 kV	Default	Nettstasjon	

Beliggenhet og høyder må oppfattes som orienterende.

Armaturer byttes

0 100m



Eidsiva Nett AS

Dato: 2016.09.22
Sign: BRAN



Målestokk
1:2000