


Gammeljordet

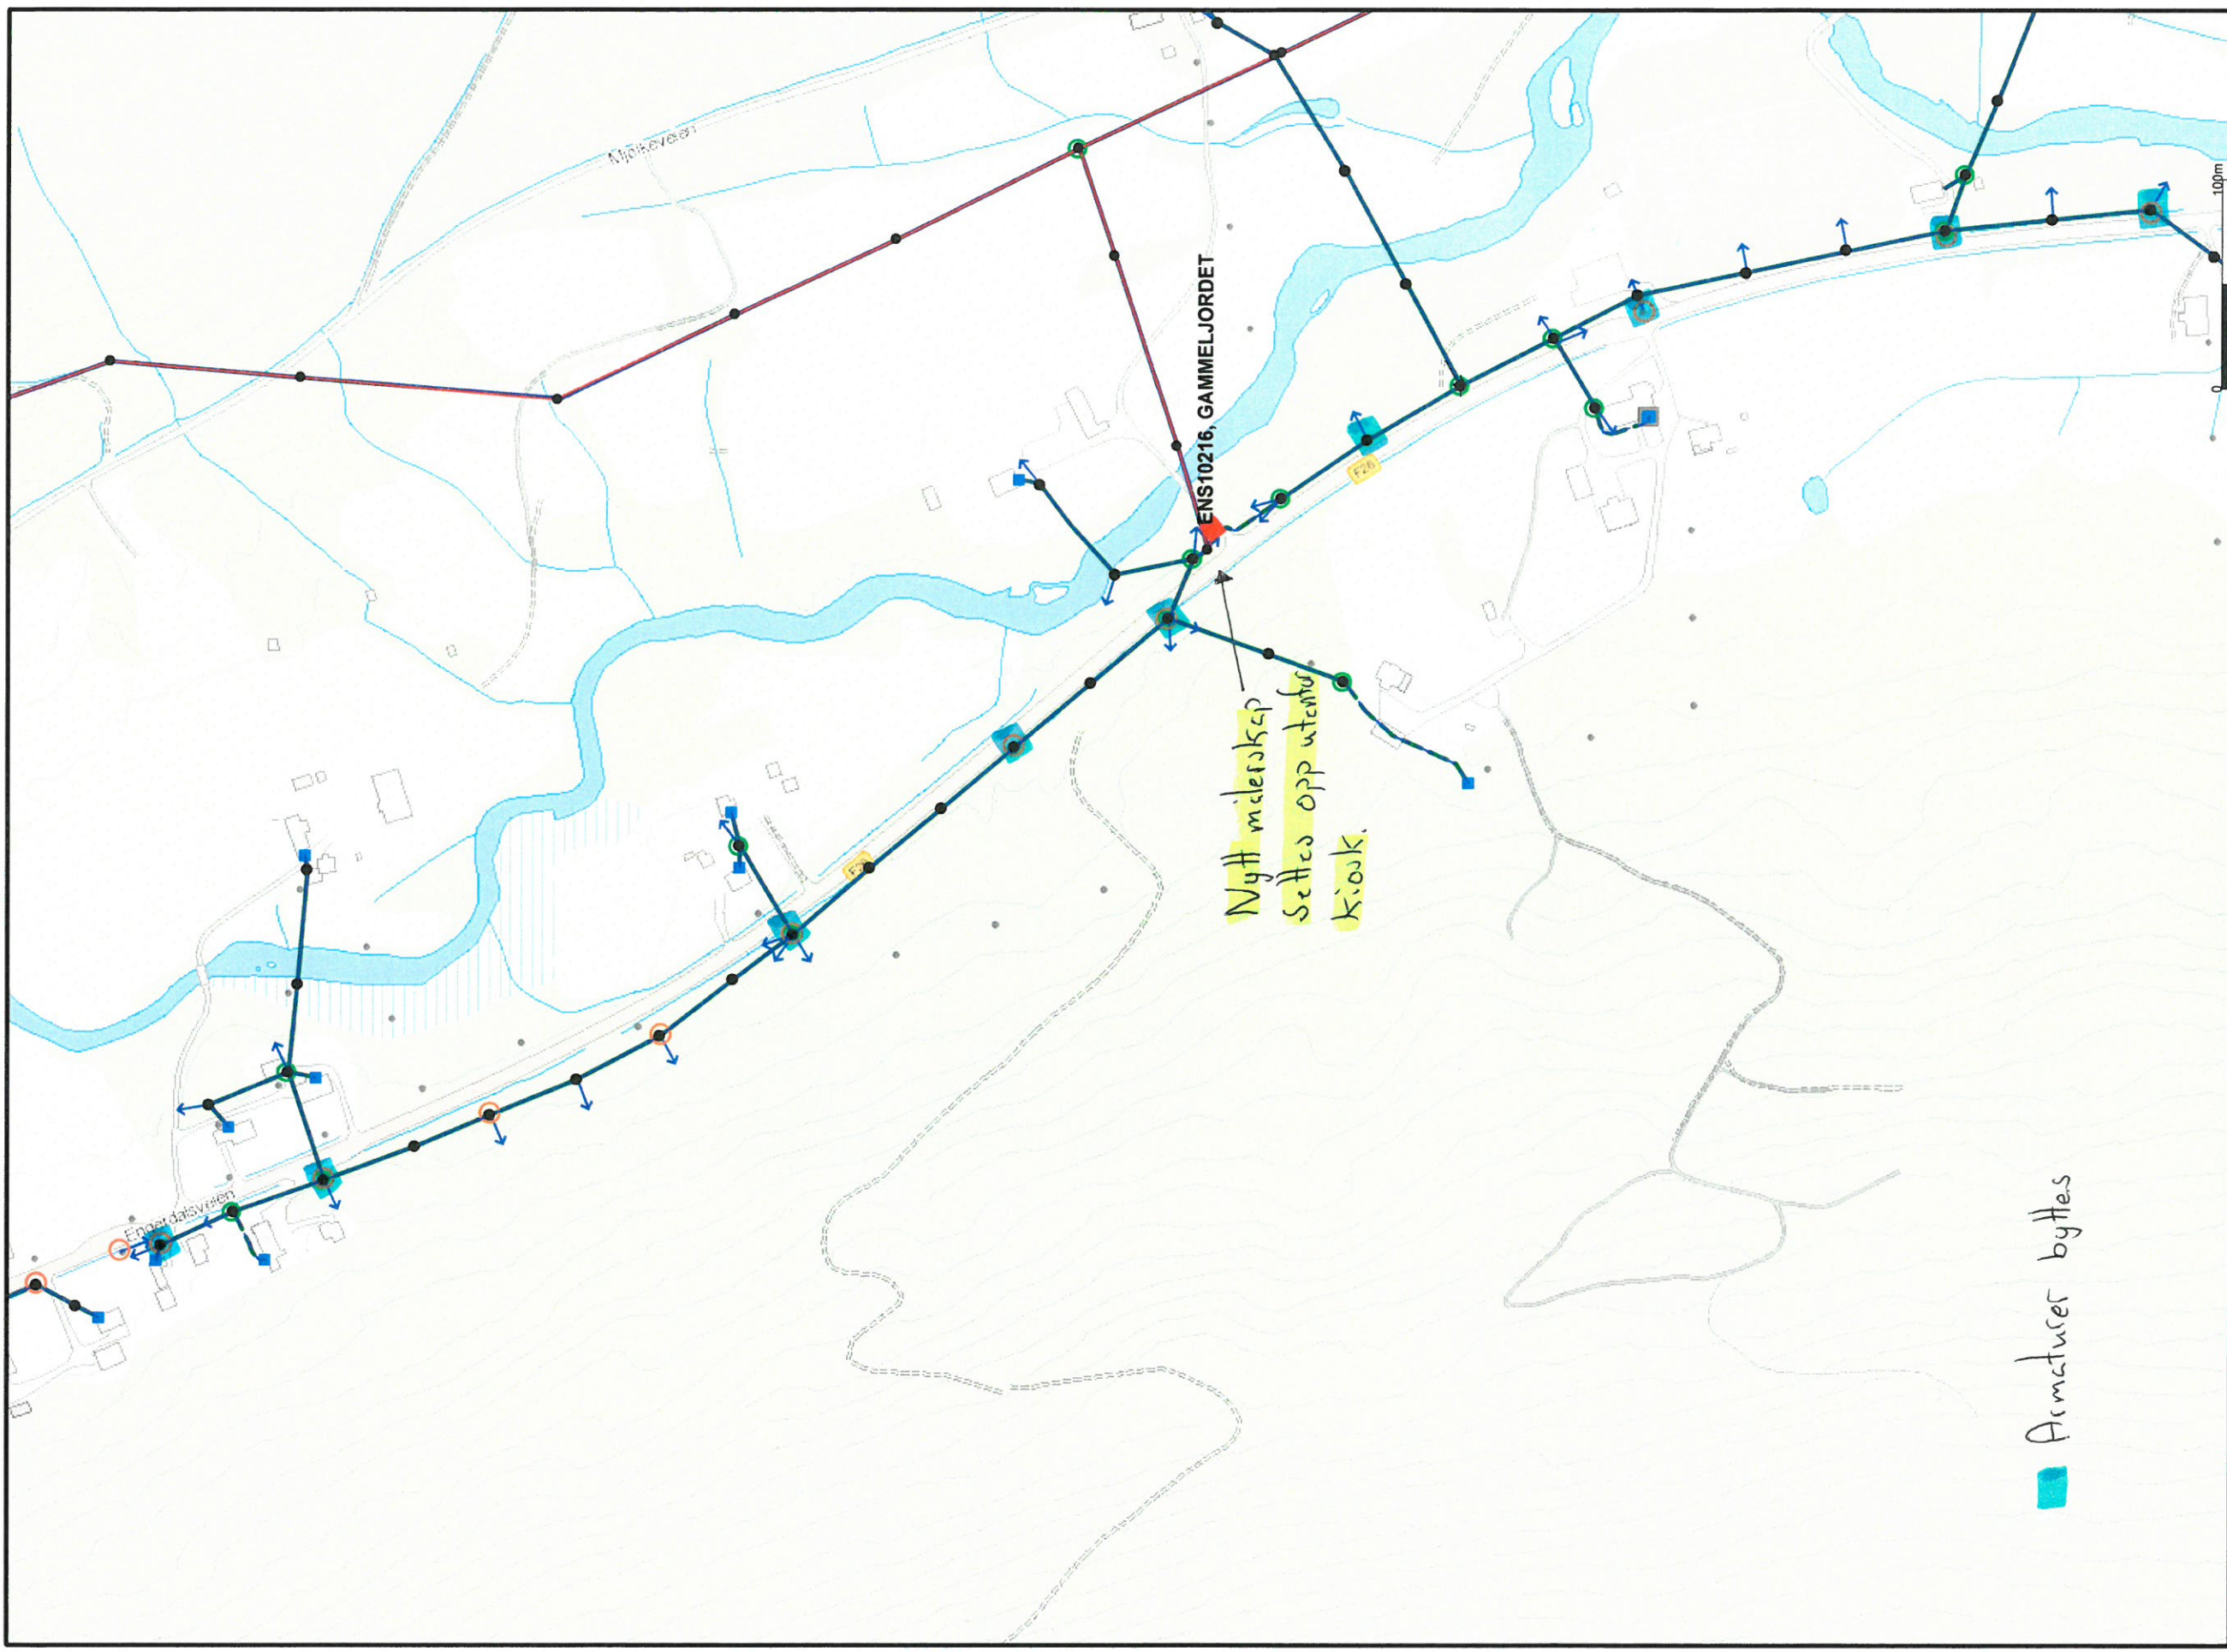

Armaturer byttes

- 66 kV
- 132 kV
- 300 kV
- 47 kV
- 66 kV
- 132 kV

- 22 kV
- 33 kV
- 47 kV
- 230 V
- 400 V
- Default

- 230 V
- 400 V
- Rør
- Kraftstasjon
- Transformatorstasjon
- Nettstasjon

- Kabelskap
- Installasjonsseier
- Knutepunkt
- Mast



Dato: 2016.09.19
 Sign: ERAN

Eidsiva Nett AS



Beliggenhet og høyder må oppfattes som orienterende.